



RZUT PARTERU BUDYNKU STAROSTWA POWIATOWEGO
 WE WŁOSZCZOWIE NA KTÓRYM BĘDZIE WYKONYWANA
 MODERNIZACJA CIĄGÓW KOMUNIKACYJNYCH

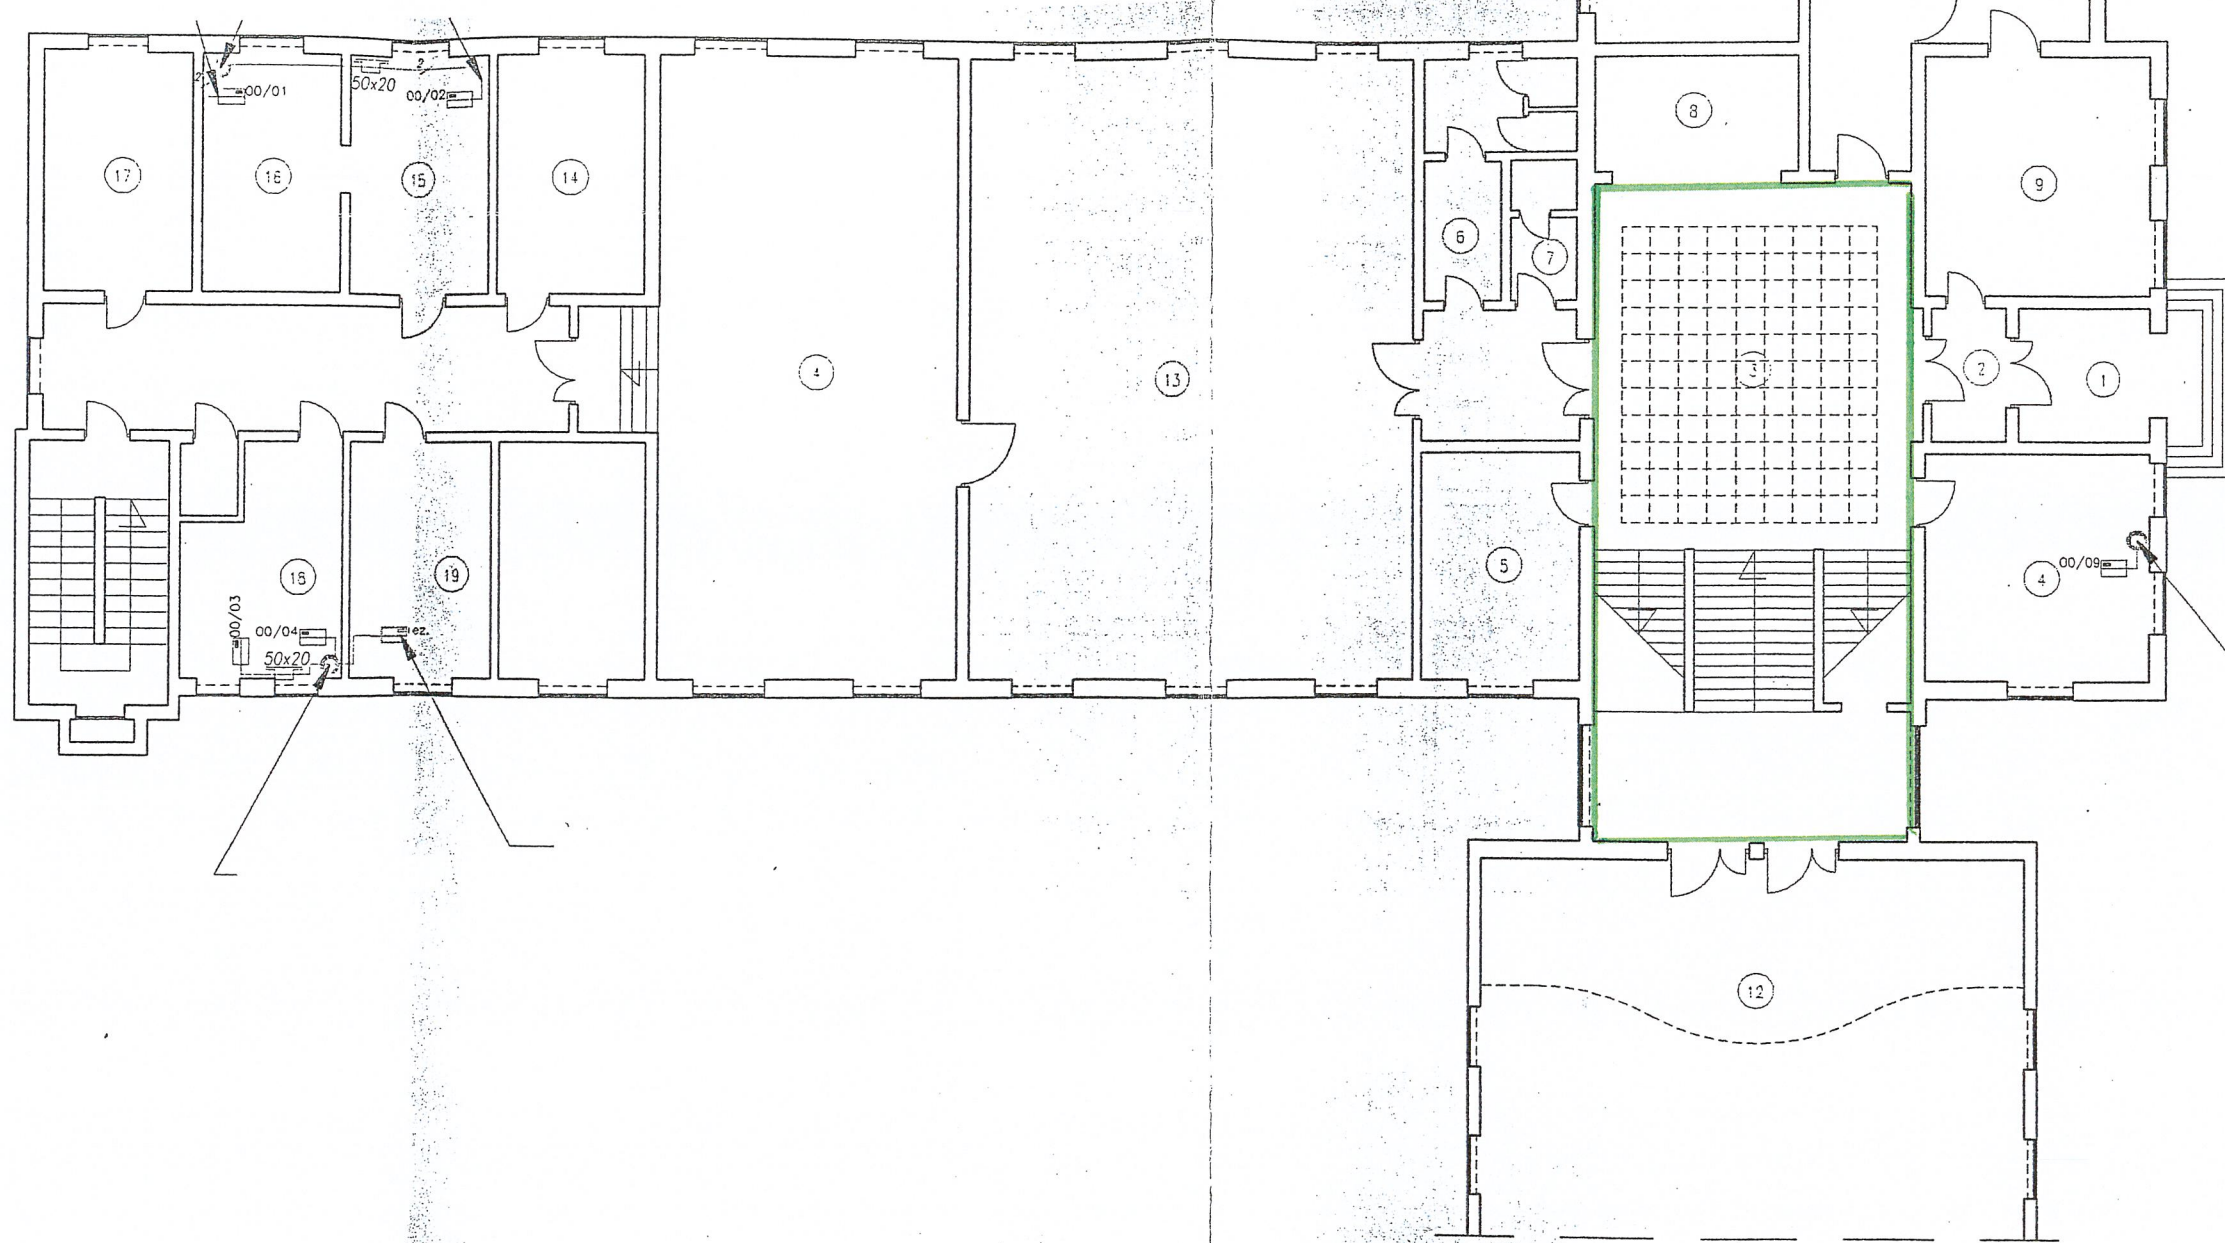

Proj.	01.01	Certyf.	Stand.	CAT 5E	Podziałka	1:200
Podpis	01.01	Nazwa	Rzut Parteru		Format	A3
Oprac.	01.01				Starostwo Powiatowe Włoszczowa ul. Wisniowa 10	
Podpis	01.01					
Ozn.	Zmiana	Data	Podpis			

Kwiecień 1998
Koncept Kraków


RZUT I PIĘTRA BUDYNKU STAROSTWA POWIATOWEGO
 WE WŁOSZCZOWIE NA KTÓRYM BĘDZIE WYKONYWANA
 MODERNIZACJA CIĄGÓW KOMUNIKACYJNYCH

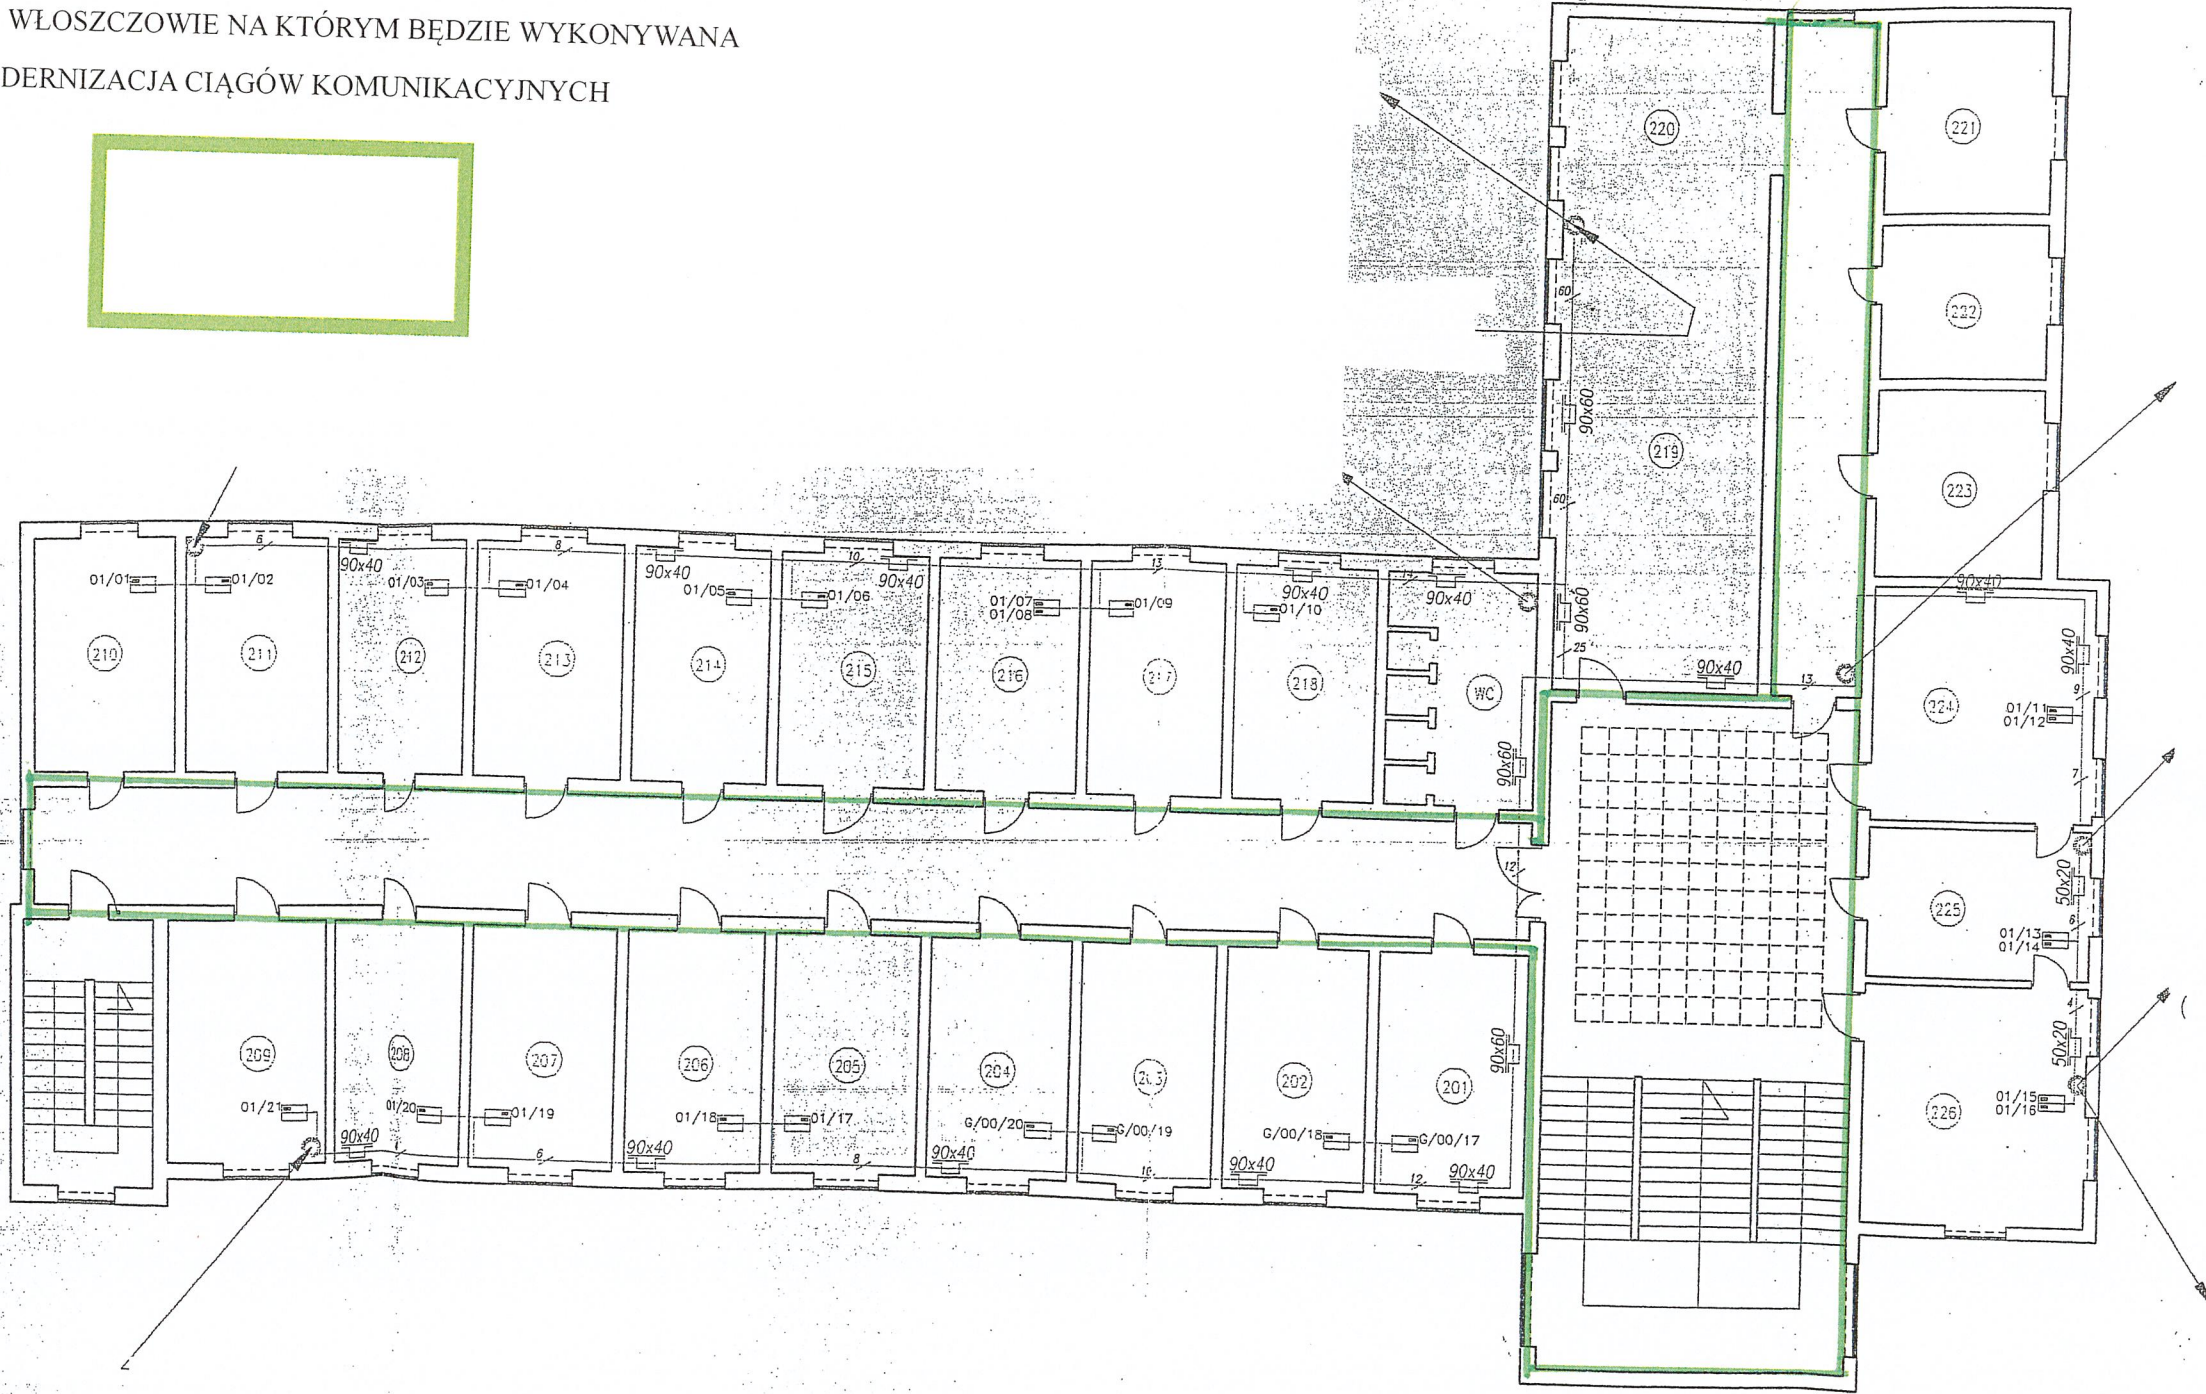

raz z oznaczeniem
 ilości torów logicznych (nowoproj.), przekroju koryta
 Pion kablowy

Proj.	01.01	Certyf.	molex	Stand.	CAT 5E	Podziałka	1:200	
Podpis	01.01	Nazwa	Rzut I Piętra			Format	A3	
Oprac.	01.01						Starostwo Powiatowe Włoszczowa ul. Wiśniowa 10	
Podpis	01.01							
Ozn.	Zmiana	Data	Podpis					

RZUT II PIĘTRA BUDYNKU STAROSTWA POWIATOWEGO
WE WŁOSZCZOWIE NA KTÓRYM BĘDZIE WYKONYWANA
MODERNIZACJA CIĄGÓW KOMUNIKACYJNYCH

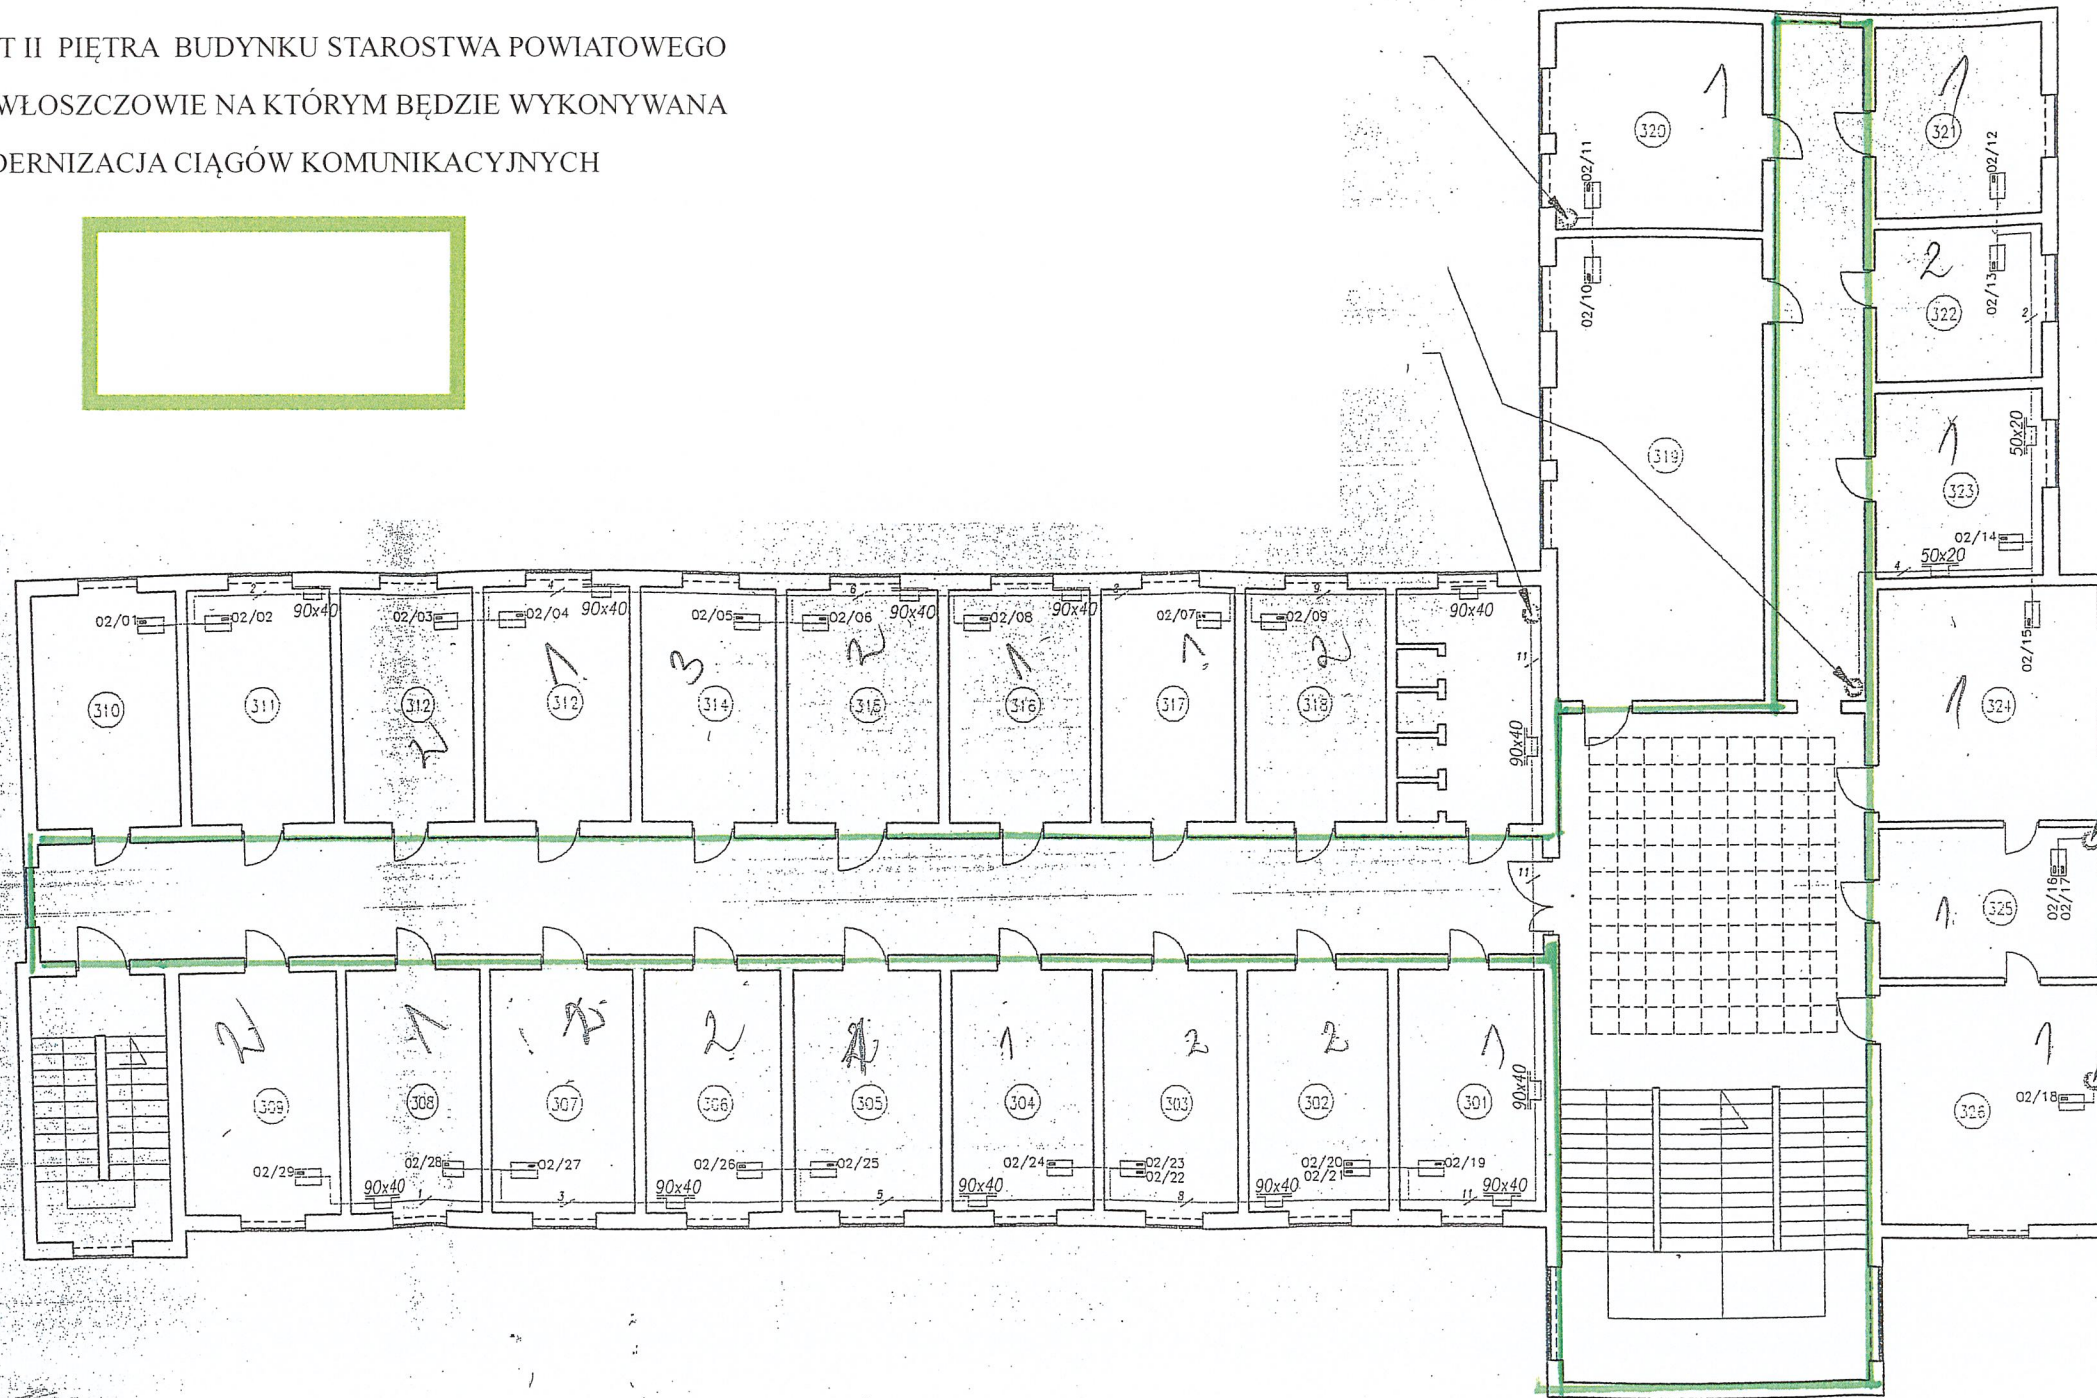

DOKUMENTACJA POWYKONAWCZA

Proj.	01.01
Podpis	01.01
Oprac.	01.01
Podpis	01.01

Ozn.	Zmiana	Data	Podpis

Certyf.	molex	Stand.	CAT 5E	Podziałka	1:200
Rzut II Piętra				Format	A3
				Starostwo Powiatowe Włoszczowa ul. Wiśniowa 10	

Kwiecień 1998
Koncept Kroków