
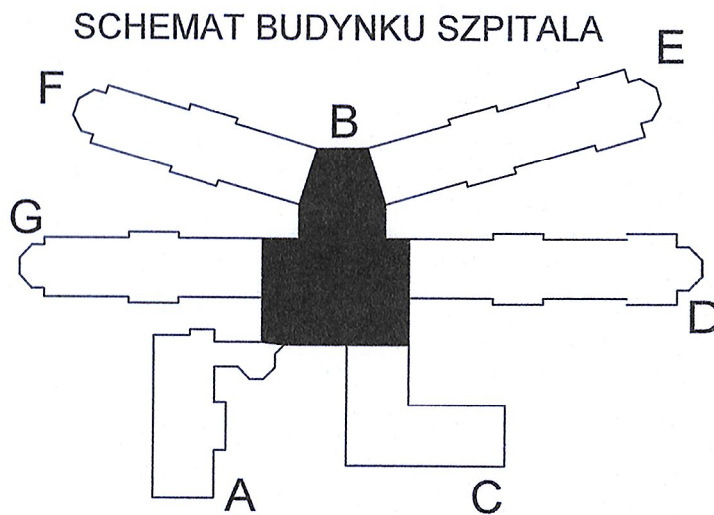


LEGENDA:

- CDSO
CENTRALA DSO
MULTIVES - SZAFKA RACK 19"
- GŁOŚNIK NAŚCIENNY - ABT-W6
- GŁOŚNIK SUFITOWY - ABT-S2010
- GŁOŚNIK SUFITOWY - ABT-S136
- DFMS
MIKROFON STRAŻAKA - ABT-DFMS
- DMS
MIKROFON STREFOWY - ABT-DMS

SYSTEM OPISU GŁOŚNIKÓW:

LG-B2/5/1,25W
MOC GŁOŚNIKA
NUMER KOLEJNY GŁOŚNIKA
NUMER LINII GŁOŚNIKOWEJ

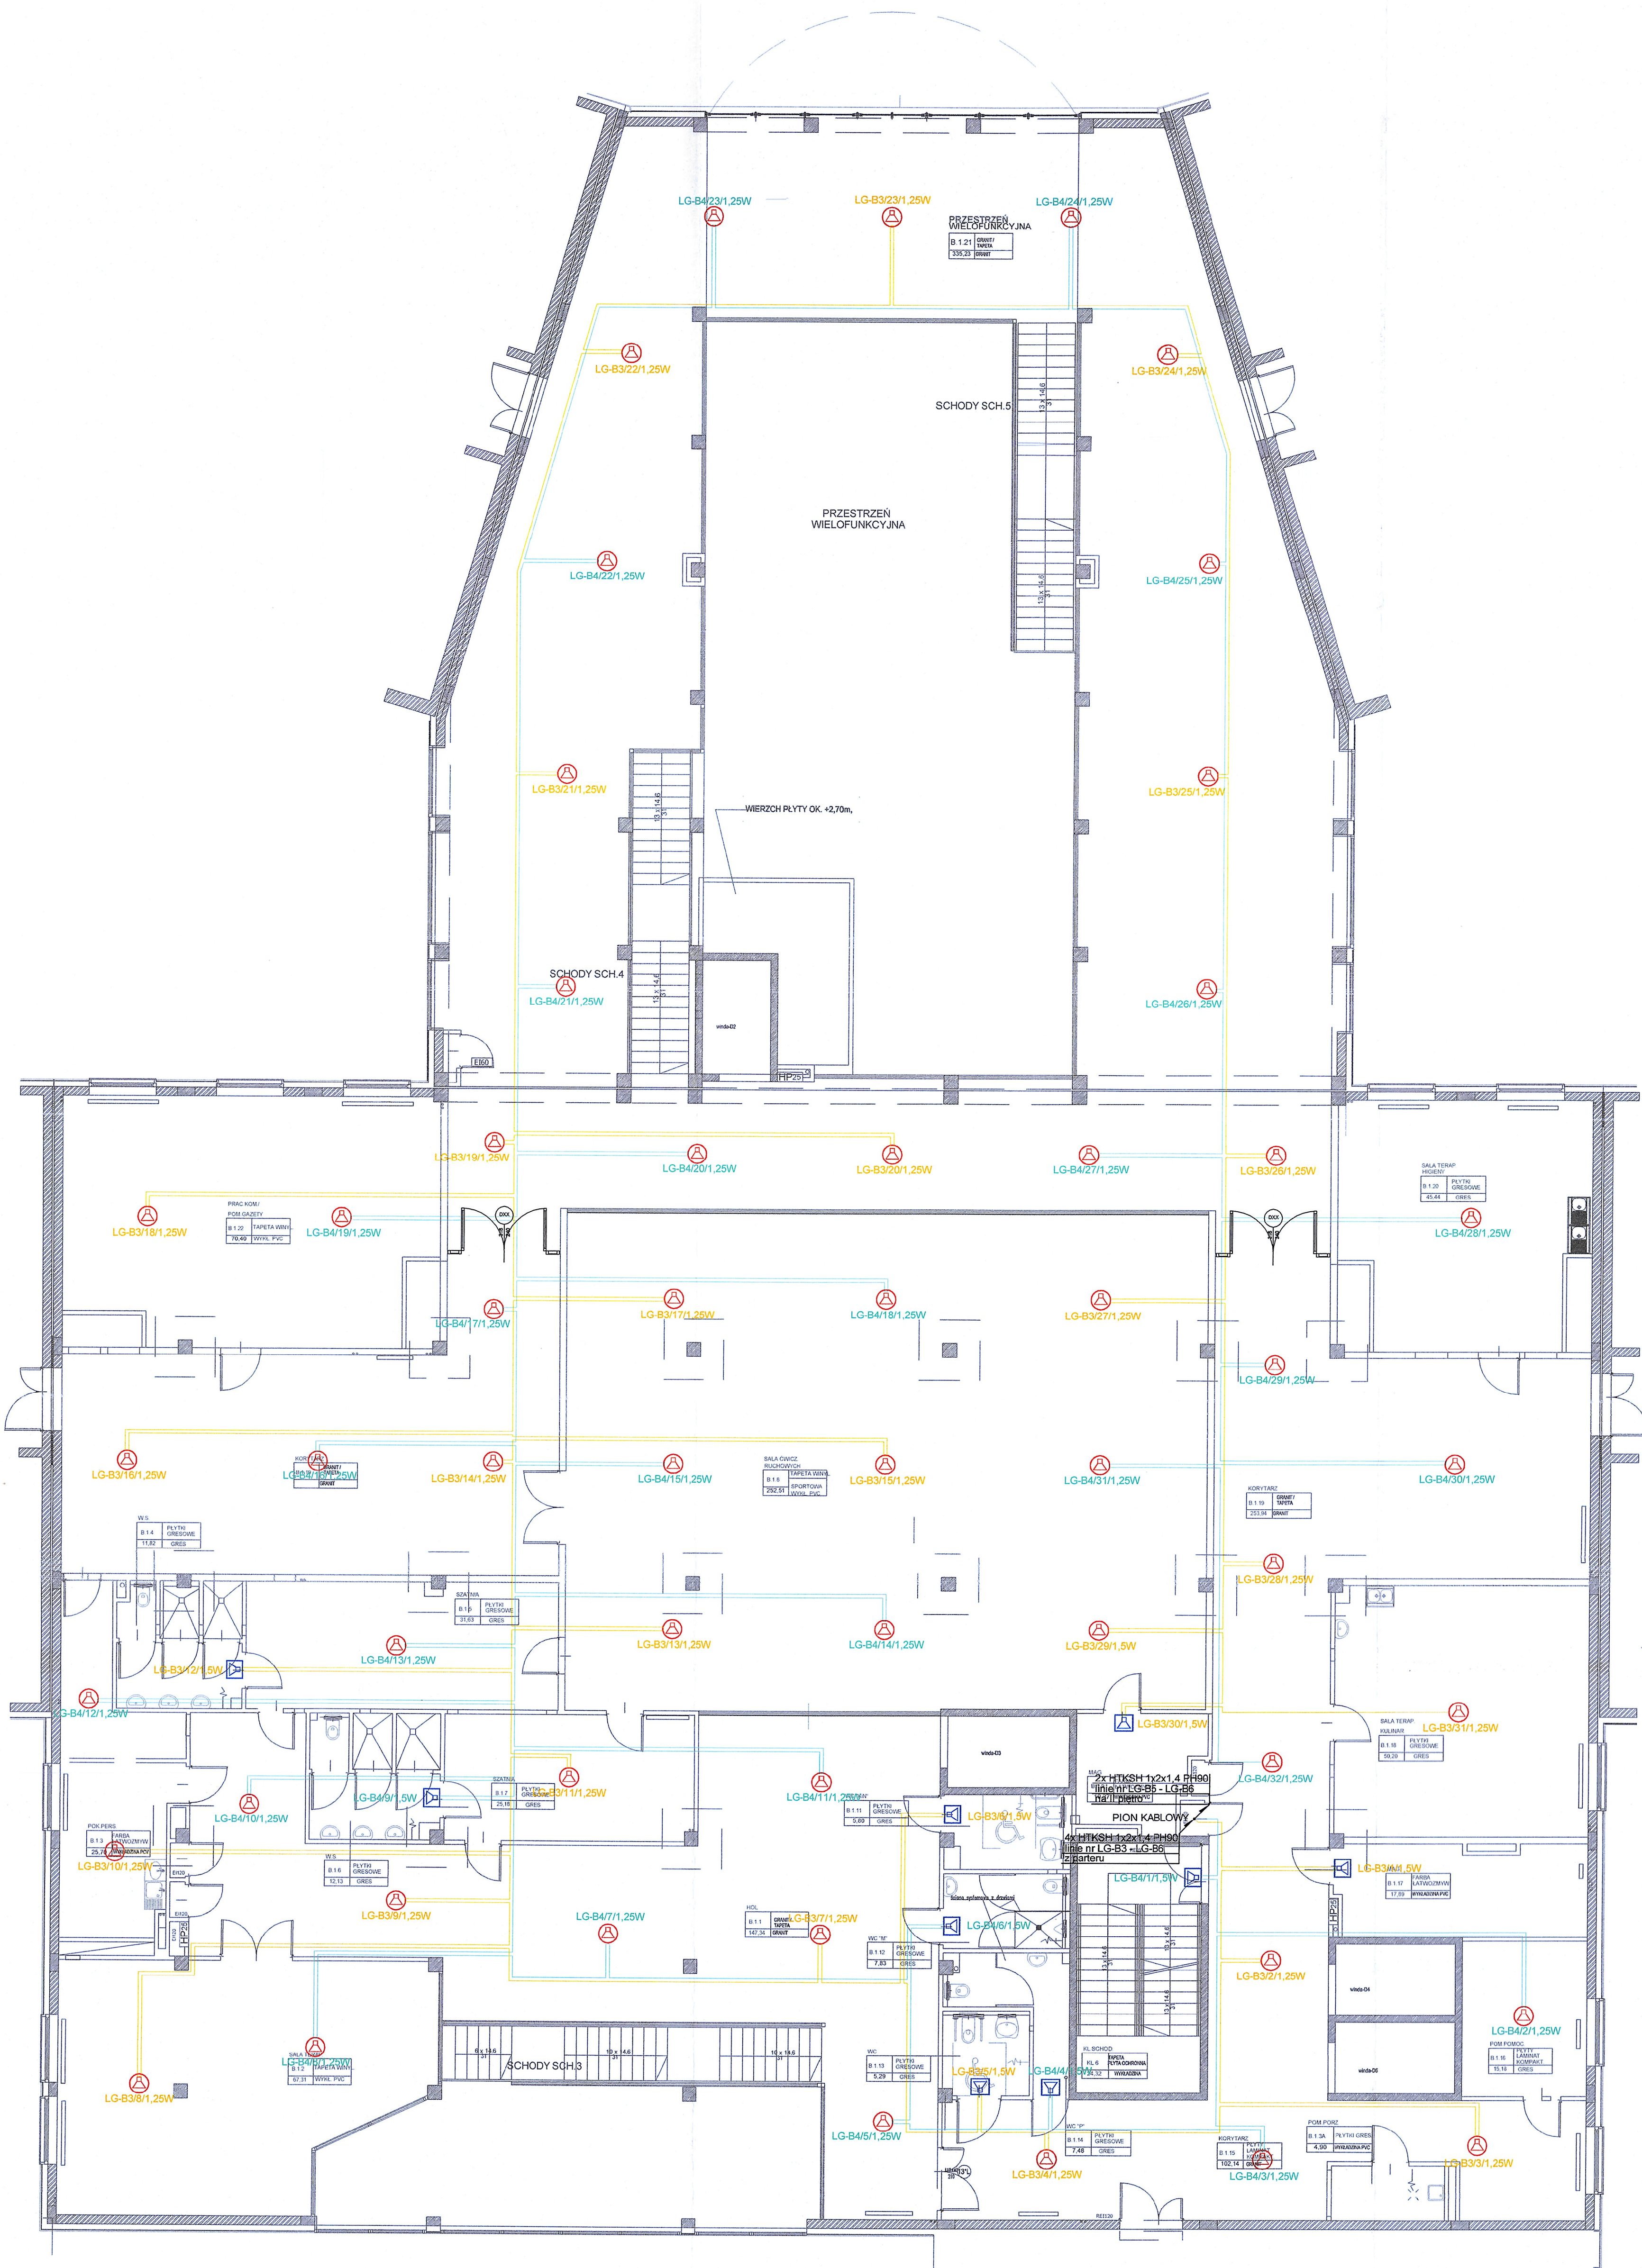

DOKUMENTACJA
POWYKONAWCZA

SEGMENT "B"

INWESTYCJA:		NR PROJEKTU:	
BUDOWA MAZOWIECKIEGO SZPITALA WOJEWÓDZKIEGO DREWNIKA		MSW-ZAB-84	
ADRES INWESTYCJI: ul. RYCHLIŃSKIEGO 1, 05-091 ZĄBKÓ			
INWESTOR:			
MAZOWIECKI SZPITAL WOJEWÓDZKI DREWNIKA SP. Z O.O UL. DREWNIKA 5, 05-091 ZĄBKÓ			
FAZA:		Dokumentacja Powykonawcza	
BRANŻA:		TELETECHNIKA	
DATA:		2018-01-16	
ZESPÓŁ PROJEKTOWY KIEROWNIK ROBOT ELEKTRYCZNYCH Łukasz Pawłowski			
	PAS PROJEKT ARCHI STUDIO UL. PLANTOWA 5 05-830 NADARZYN TEL. (022) 739-90-25 FAX (022) 739-79-05 www.pasprojekt.com		
	KIEROWNIK ROBOT ELEKTRYCZNYCH <i>Łukasz Pawłowski</i>		
	ZESPÓŁ PROJEKTOWY:		
	PROJEKTOWAŁ: OPRACOWAŁ: OPRACOWAŁ:		
INTELIGENCJA:		NR UPŁ.	
Robert Kułpiński			
Krzysztof Wojtowicz			
Piotr Ferdyń			
TREŚĆ RYSUNKU:		SKALA:	
SEGMENT B. PIĘTRO I PLAN INSTALACJI DSO		1:100	
		NR.RYS.:	
		DSO-B02	