



LEGENDA:

- CDSO
CENTRALA DSO
MULTIVES - SZAFKA RACK 19"
- GŁOŚNIK NAŚCIENNY - ABT-W6
- GŁOŚNIK SUFITOWY - ABT-S2010
- GŁOŚNIK SUFITOWY - ABT-S136
- DFMS
MIKROFON STRAŻAKA - ABT-DFMS
- DMS
MIKROFON STREFOWY - ABT-DMS

SYSTEM OPISU GŁOŚNIKÓW:

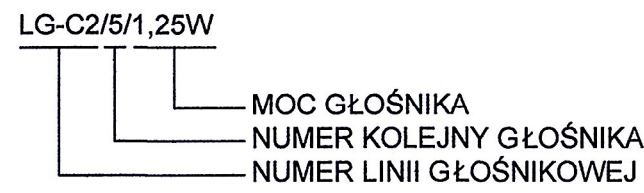

SCHEMAT BUDYNKU SZPITALA

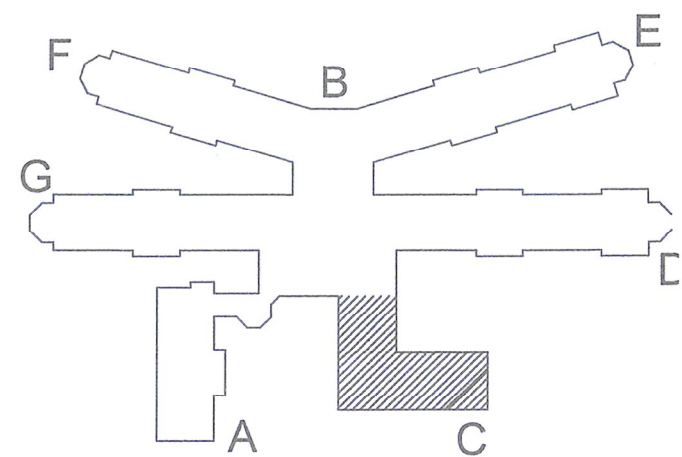

DOKUMENTACJA
POWYKONAWCZA

SEGMENT "C"

INWESTYCJA:	BUDOWA MAZOWIECKIEGO SZPITALA WOJEWÓDZKIEGO DREWNIKA		NR PROJEKTU:	MSW-ZAB-84
ADRES INWESTYCJI:	ul. RYCHLIŃSKIEGO 1, 05-091 ZĄBKI			
INWESTOR:	MAZOWIECKI SZPITAL WOJEWÓDZKI DREWNIKA SP. Z O.O. UL. DREWNIKA 5, 05-091 ZĄBKI			
FAZA:	Dokumentacja Powykonawcza			
BRANŻA:	TELETECHNIKA			
DATA:	2018-01-18			
PROJEKT				
PAS PROJEKT ARCH. STUDIO UL. PLANTOWA 5 05-630 NADARZYN TEL. (022) 739-90-25 FAX (022) 739-79-08 www.pasprojekt.com				
ZAMÓWNIK PROJEKTOWY: Robert Kułpiński		KIEROWNIK ROBÓT ELEKTRYCZNYCH <i>Łukasz Pawłowski</i>		
OPRACOWAŁ: Krzysztof Wojłowicz		NR UPŁ.: FOOTPS:		
OPRACOWAŁ: Piotr Fordyn		NR RYS.: DSO-C01		
TREŚĆ RYSUNKU: SEGMENT C. PARTER PLAN INSTALACJI DSO		SKALA: 1:100		