

# LEGENDA:


- CDSO CENTRALA DSO MULTIVES - SZAFKA RACK 19"
- GŁOŚNIK NAŚCIENNY - ABT-W6
- GŁOŚNIK SUFITOWY - ABT-S2010
- GŁOŚNIK SUFITOWY - ABT-S136
- DFMS MIKROFON STRAŻAKA - ABT-DFMS
- DMS MIKROFON STREFOWY - ABT-DMS

## SYSTEM OPISU GŁOŚNIKÓW:

LG-G2/5/1,25W  
MOC GŁOŚNIKA  
NUMER KOLEJNY GŁOŚNIKA  
NUMER LINII GŁOŚNIKOWEJ

## DOKUMENTACJA POWYKONAWCZA

### SCHEMAT BUDYNKU SZPIŁA

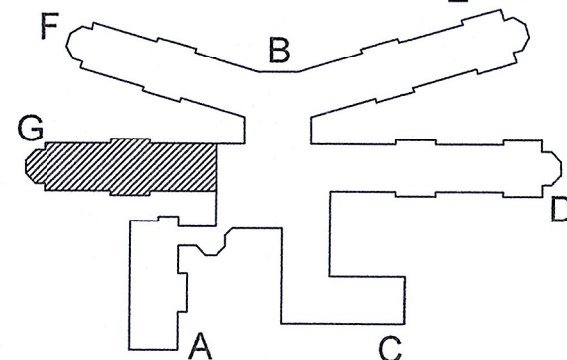

## SEGMENT "G"

INWESTYCJA:	BUDOWA MAZOWIECKIEGO SZPIŁA WOJEWÓDZKIEGO DREWNICA	NR PROJEKTU:	MSW-ZAB-84
ADRES INWESTYCJI:	ul. RYCHLIŃSKIEGO 1, 05-091 ZĄBK		
INWESTOR:	MAZOWIECKI SZPIŁA WOJEWÓDZKI DREWNICA SP. Z O.O. UL. DREWNICKA 5, 05-091 ZĄBK		
FAZA:	Dokumentacja Powykonawcza		
BRANŻA:	TELETECHNIKA		
DATA:	2018-01-16		
PROJEKT	PAS PROJEKT ARCHI STUDIO UL. PLANTOWA 5 05-800 NADARZYN TEL. (022) 739-90-25 FAX (022) 739-79-06 www.pasprojekt.com	KIEROWNIK ROBÓT ELEKTRYCZNYCH Łukasz Pawłowski	
DESYGN. PROJEKTOWY:	Robert Kulpiński	NR UPŁ:	
OPRACOWAŁ:	Krzysztof Wójciewicz		
OPRACOWAŁ:	Piotr Ferdyn		
TREŚĆ RYSUNKU:	SEGMENT G. PARTER. PLAN INSTALACJI DSO	SKALA:	1:100
		NR RYS.:	DSO-G01