

B




SYSTEM OPISU GŁOŚNIKÓW:

LG-C2/5/1,25W

— MOC GŁOŚNIKA

— NUMER KOLEJNY GŁOŚNIKA

— NUMER LINII GŁOŚNIKOWEJ

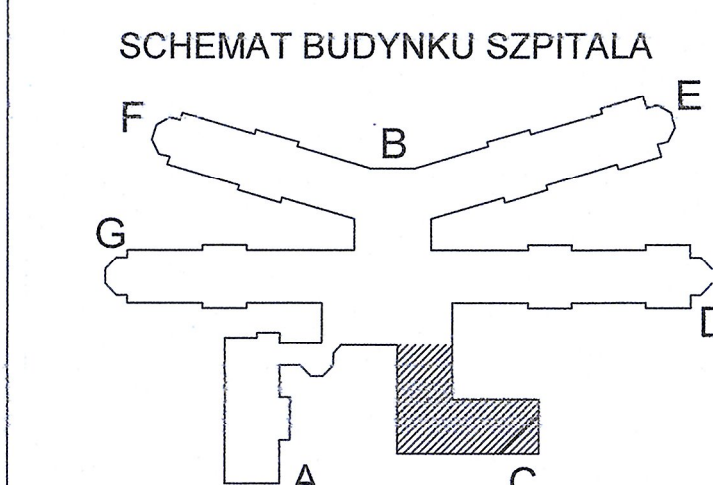

SEGMENT "C"

BUDOWA MAZOWIECKIEGO SZPITALA WOJEWODZKIEGO DREWNIKA NR PROJEKTU: MSW-ZAB-8-	INWESTYCJA:		
	BUDOWA MAZOWIECKIEGO SZPITALA WOJEWODZKIEGO DREWNIKA		
	ADRES INWESTYCJI: ul. RYCHLIŃSKIEGO 1, 05-091 ZĄBKÓ		
	INWESTOR:		
	MAZOWIECKI SZPITAL WOJEWODZKI DREWNIKA SP. Z O.O UL. DREWNIKA 5, 05-091 ZĄBKÓ		
FAZA: Dokumentacja Powykonawcza			
BRANŻA: TELETECHNIKA			
DATA: 2018-01-16			
BUDOWA MAZOWIECKIEGO SZPITALA WOJEWODZKIEGO DREWNIKA NR PROJEKTU: MSW-ZAB-8-	 <div style="display: inline-block; vertical-align: middle; text-align: center;"> <p>PROJEKT</p> <p>PAS PROJEKT ARCHI STUDIO</p> <p>UL. PLANTOWA 5</p> <p>05-830 DĄBOWO</p> <p>TEL. (022) 739-90-25, FAX (022) 739-79-08</p> <p>www.pasprojekt.com</p> </div>		
	<div style="display: flex; justify-content: space-between;"> <div> <p>CELE PROJEKTOWY:</p> <p>PROJEKTOWY:</p> <p>OPRACOWAŁ:</p> <p>OPRACOWAŁ:</p> </div> <div> <p>Roboty Instalacyjne i Instalacje Elektryczne</p> <p>Robert Kułpiński</p> <p>Krzysztof Wojłowicz</p> <p>Piotr Ferdyn</p> </div> <div> <p>NR UPRZ.</p> <p>NR UPRZ.</p> <p>NR UPRZ.</p> </div> <div> <p>PODPIS:</p> <p><i>[Signature]</i></p> <p><i>[Signature]</i></p> </div> </div>		
	TREŚĆ RYSUNKU: SEGMENT C. PIĘTRO I. PLAN INSTALACJI DSO		
	SKALA: 1:100		
	NR RYSUNKU: DSO-C02		