
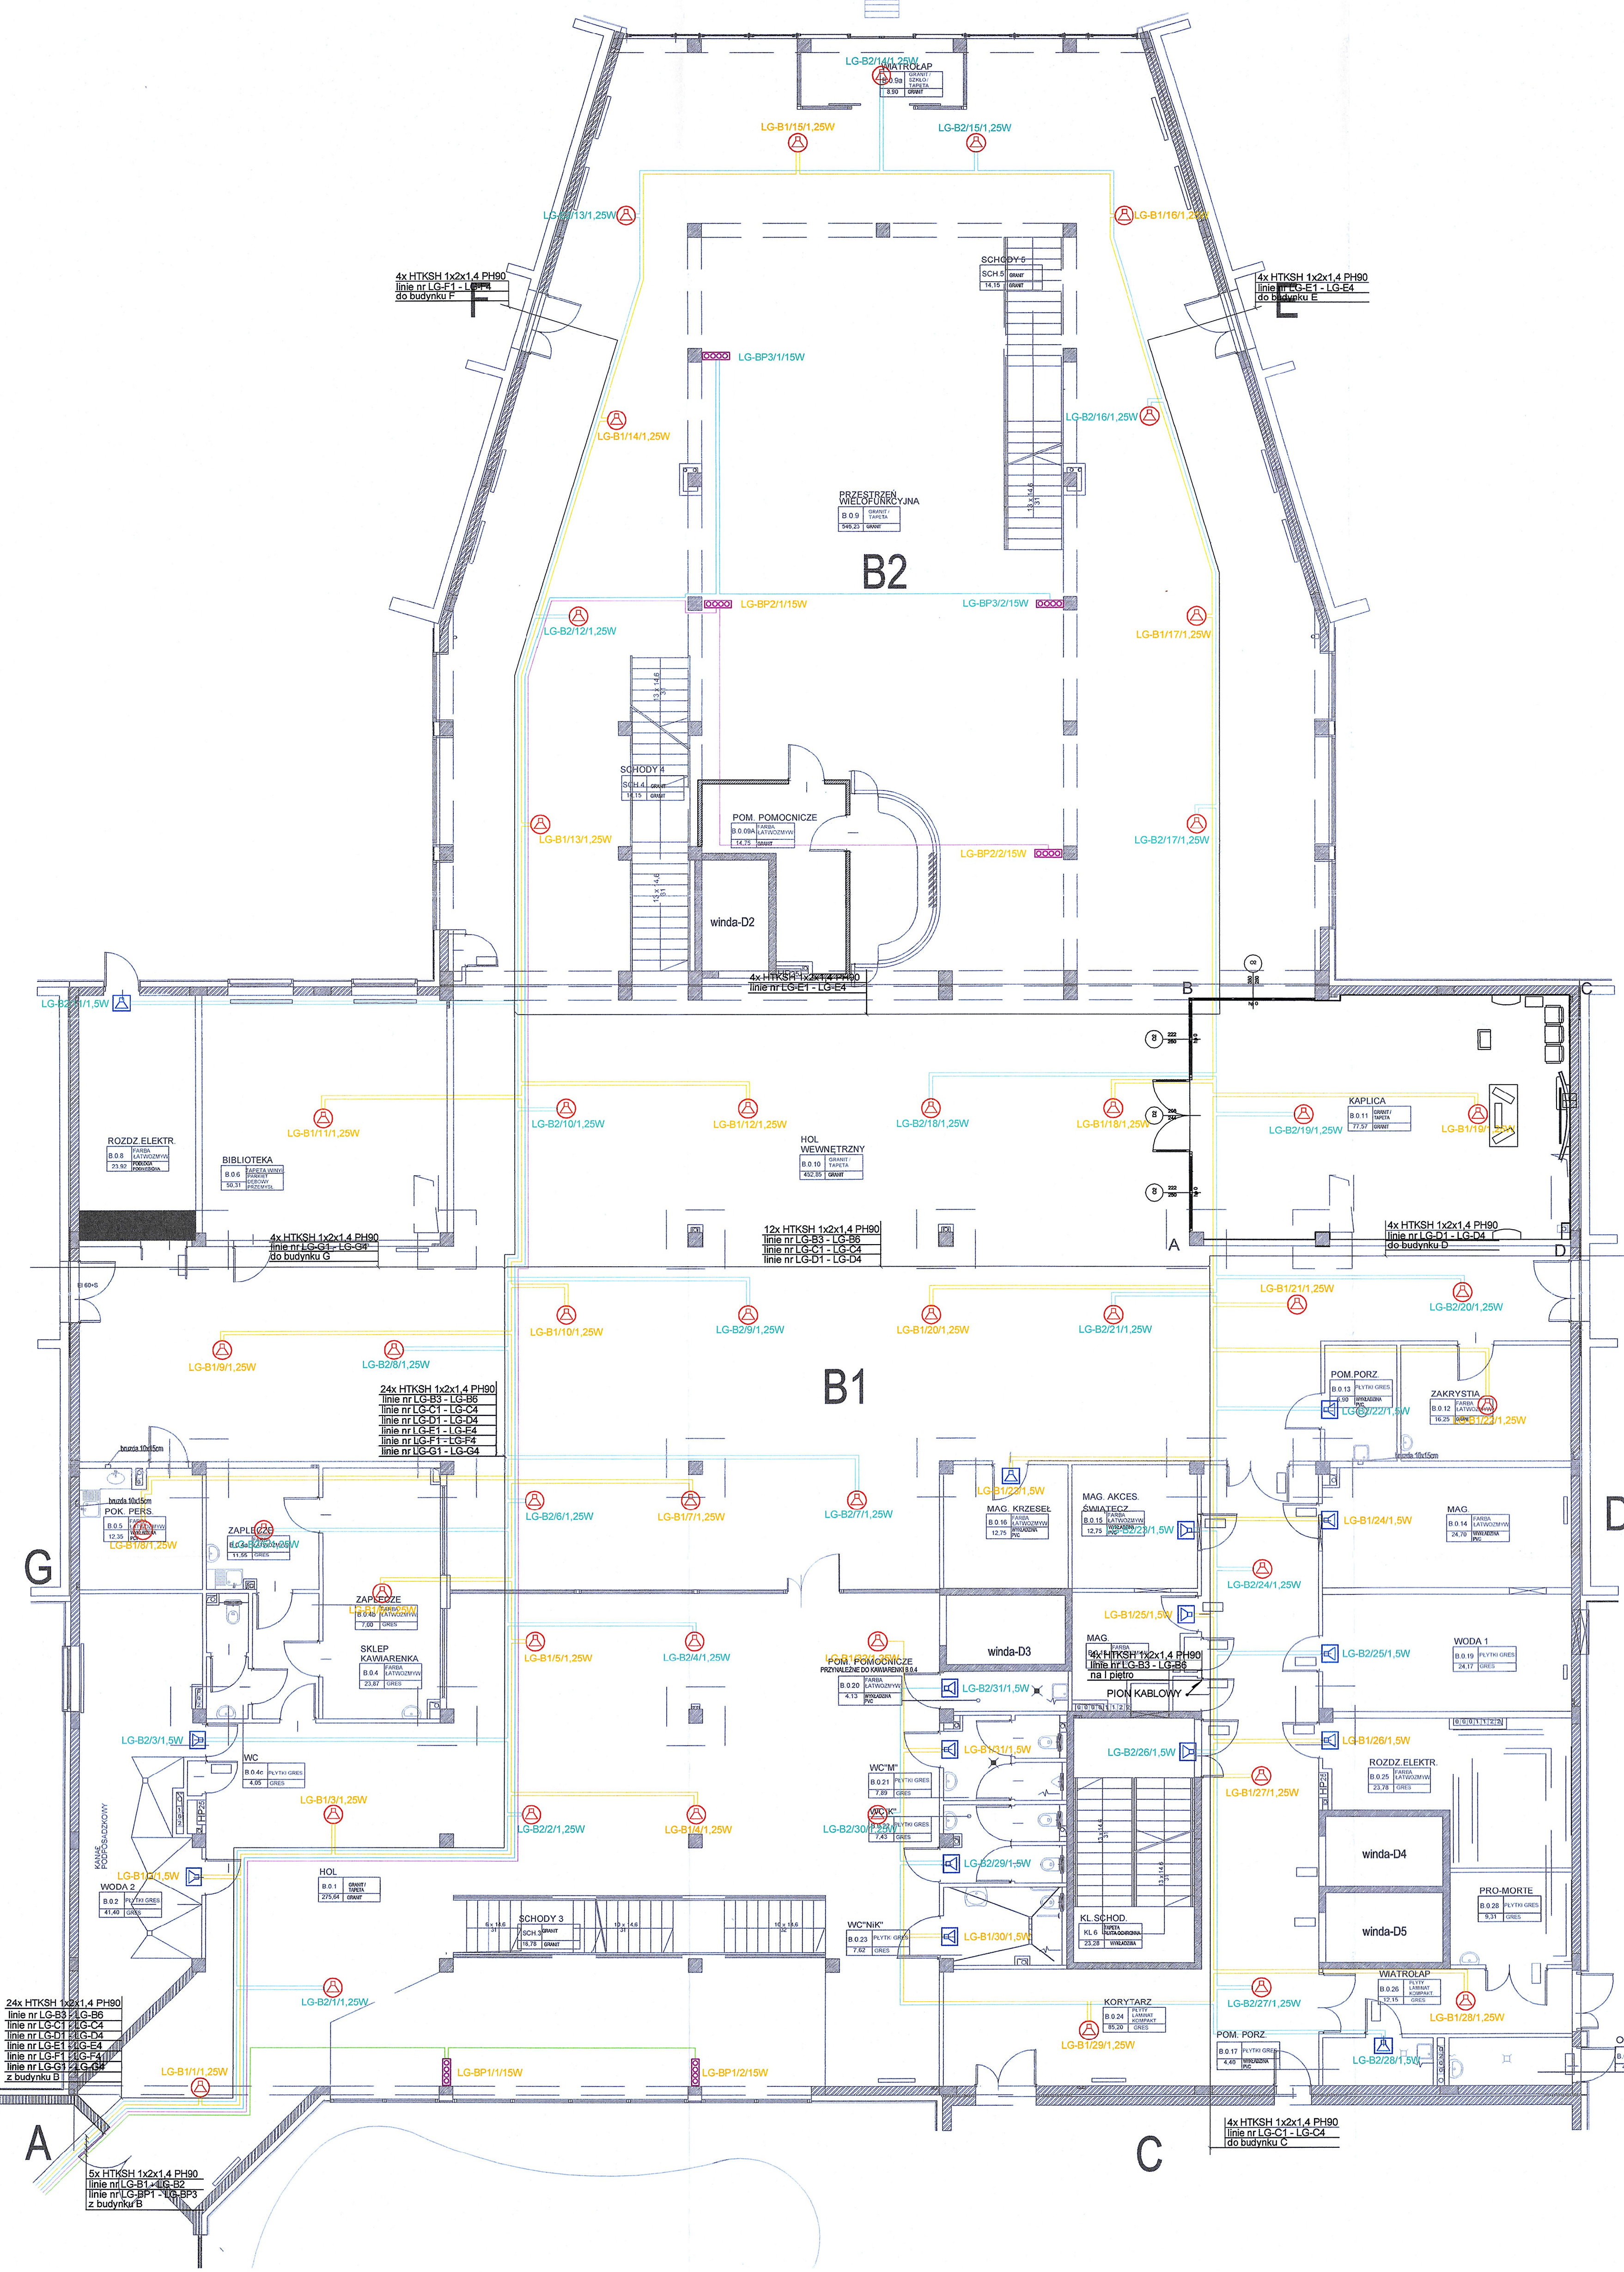



LEGENDA:

- CDSO
CENTRALA DSO
MULTIVES - SZAFKA RACK 19"
- GŁOŚNIK NAŚCIENNY - ABT-W6
- GŁOŚNIK SUFITOWY - ABT-S2010
- GŁOŚNIK SUFITOWY - ABT-S136
- POŻAROWA KOLUMNĄ LINIOWĄ LA-3C
- DFMS
MIKROFON STRAŻAKA - ABT-DFMS
- DMS
MIKROFON STREFOWY - ABT-DMS

SYSTEM OPISU GŁOŚNIKÓW:

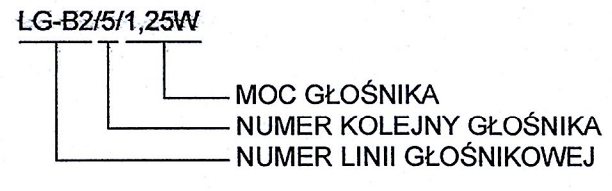

DOKUMENTACJA
POWYKONAWCZA

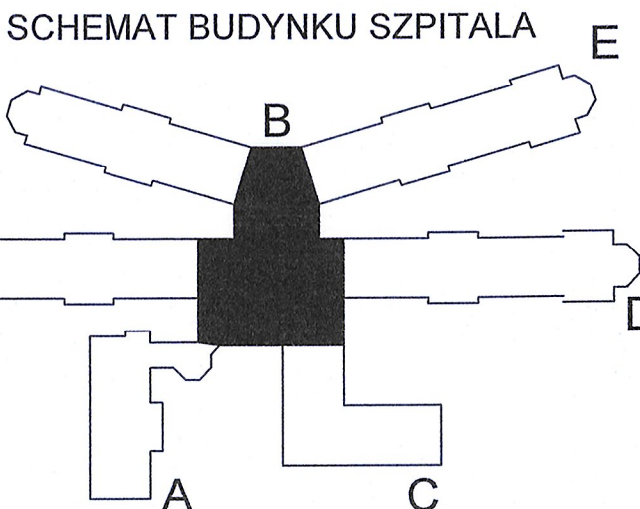

SEGMENT "B"

| | | | |
|--|---|-----------------|---------------------|
| INWESTYCJA: | BUDOWA MAZOWIECKIEGO SZPITALA WOJEWÓDZKIEGO DREWNIKA | NR PROJEKTU: | MSW-ZAB-84 |
| ADRES INWESTYCJI: | ul. RYCHLIŃSKIEGO 1, 05-091 ZĄBKÓW | | |
| INWESTOR: | MAZOWIECKI SZPITAL WOJEWÓDZKI DREWNIKA SP. Z O.O. UL. DREWNIKA 5, 05-091 ZĄBKÓW | | |
| FAZA: | Dokumentacja Powykonawcza | | |
| BRANŻA: | TELETECHNIKA | | |
| DATA: | 2018-01-16 | | |
| PROJEKT | | | |
| PAS PROJEKT ARCHI STUDIO UL. PLANTOWA 5 05-830 NADARZYN TEL. (22) 739-80-25, FAX (22) 739-79-06 www.pasprojekt.com | | | |
| ZESPÓŁ PROJEKTOWY: | INŻ. HANUSZKO PROJEKTOWAŁ: Robert Kulpiński | NR UPR.: | PODPIS: |
| OPRACOWAŁ: | Krzysztof Wojtowicz | | |
| OPRACOWAŁ: | Piotr Ferdyn | | |
| TREŚĆ RYSUNKU: SEGMENT B. PARTER. PLAN INSTALACJI DSO | | SKALA: 1:100 | NR RYS.: DSO-B01 |