

29x HTKSH 1x2x1,4 PH90  
linie nr LG-B1 - LG-B6  
linie nr LG-BP1 - LG-BP3  
linie nr LG-C1 - LG-C4  
linie nr LG-D1 - LG-D4  
linie nr LG-E1 - LG-E4  
linie nr LG-F1 - LG-F4  
linie nr LG-G1 - LG-G4  
do budynku B

### LEGENDA:


- CDSO  
CENTRALA DSO  
MULTIVES - SZAFKA RACK 19"
- GŁOŚNIK NAŚCIENNY - ABT-W6
- GŁOŚNIK SUFITOWY - ABT-S2010
- GŁOŚNIK SUFITOWY - ABT-S136
- DFMS  
MIKROFON STRAŻAKA - ABT-DFMS
- DMS  
MIKROFON STREFOWY - ABT-DMS

### SYSTEM OPISU GŁOŚNIKÓW:

LG-A2/5/1,25W  
MOC GŁOŚNIKA  
NUMER KOLEJNY GŁOŚNIKA  
NUMER LINII GŁOŚNIKOWEJ

## DOKUMENTACJA POWYKONAWCZA

### SCHEMAT BUDYNKU SZPITALA

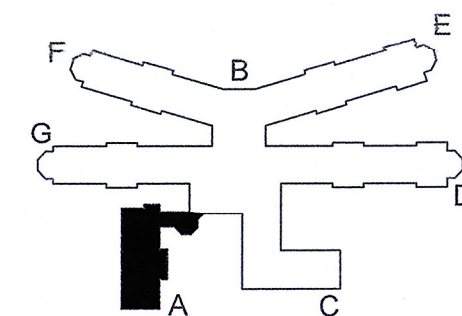

### SEGMENT "A"

INWESTYCJA:	BUDOWA MAZOWIECKIEGO SZPITALA WOJEWÓDZKIEGO DREWNICA	NR PROJEKTU:	MSW-ZAB-84
ADRES INWESTYCJI:	ul. RYCHLIŃSKIEGO 1, 05-091 ZĄBK		
INWESTOR:	MAZOWIECKI SZPITAL WOJEWÓDZKI DREWNICA SP. Z O.O UL. DREWNICKA 5, 05-091 ZĄBK		
FAZA:	Dokumentacja Powykonawcza		
BRANZA:	TELETECHNIKA		
DATA:	2018-01-16		
<div><div></div><div><b>PROJEKT</b> PAS PROJEKT ARCHI STUDIO UL. PLANTOWA 5 05-830 NADARZYN TEL. (022) 739-90-25, FAX (022) 739-78-06 www.pasprojekt.com</div></div>			
BUDOWA MAZOWIECKIEGO SZPITALA WOJEWÓDZKIEGO DREWNICA		KIEROWNIK ROBOT ELEKTRYCZNYCH 	PODPIS: 
OPRACOWAŁ:	Robert Kulpinski	NR UPR.:	
OPRACOWAŁ:	Krzysztof Wojtowicz		
OPRACOWAŁ:	Piotr Ferdyn		
TRZĘC RYSUNKU:	SEGMENT A. PARTER. PLAN INSTALACJI DSO	SKALA:	NR.RYS.: DSO-A01
		1: 100	