



Łączny szkic 2

**DOKUMENTACJA
POWYKONAWCZA**

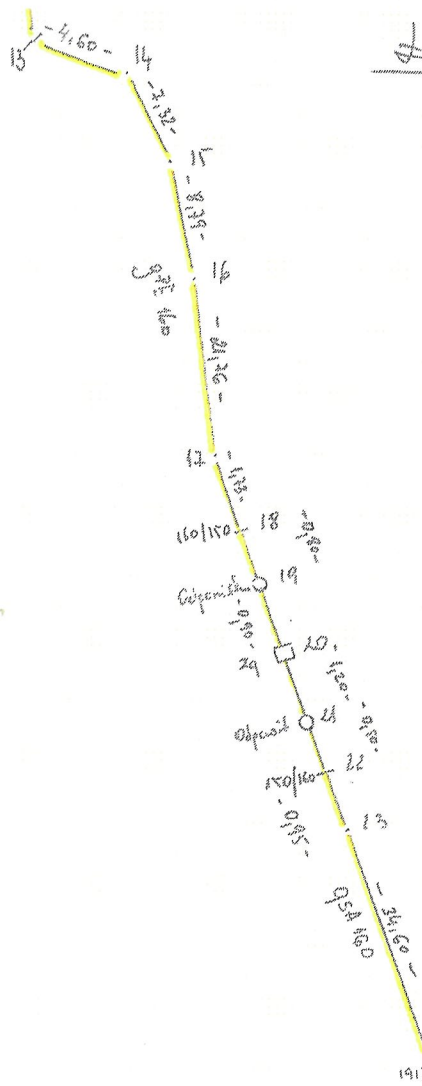


teren LEIFR

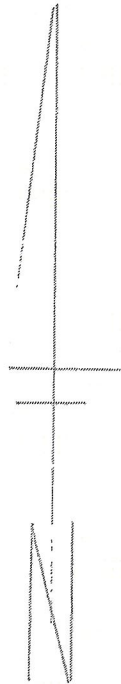

o F. 120 : 82,03 m:

o F. 120 : 82,03 m:

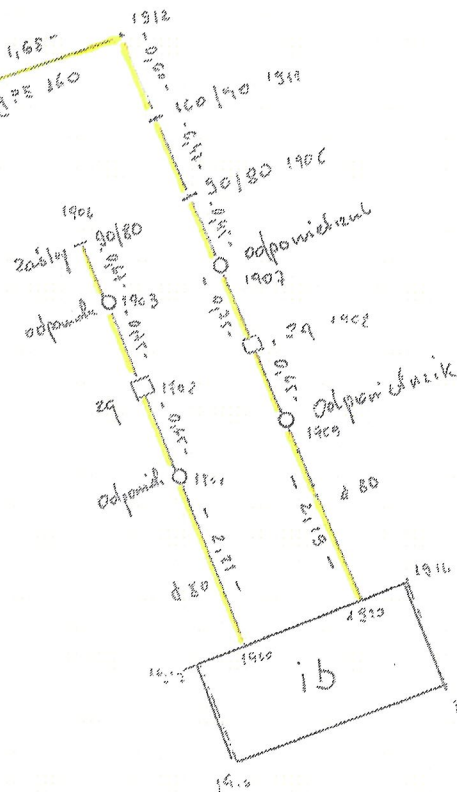


STACJA POMIAROWA

Rodzaj pracy: Inwentaryzacja powykonawcza sieci osiowej			Szkic połowy nr 1	
Data: 0	Imię i Nazwisko: GŁOBEŁA	województwo: śląskie	Sektora: 6.130.25.16.4.4	
Pomierzył: [signature]		miasto: Sosńcowie	GEODECI S.C. S. Dołżański, A. Brzóska 44-200 Bystrik, ul. Rudzka 8 tel.: 504 143 222, 504 143 211 NIP 642-315-54-05 REGON 241881620	
Skartował: Sławomir Dołżański		obręb: Sierakowice		
Sprawdził:		Nr zam.: 130/17		

Łgwy szkic 3

**DOKUMENTACJA
POWYKONAWCZA**

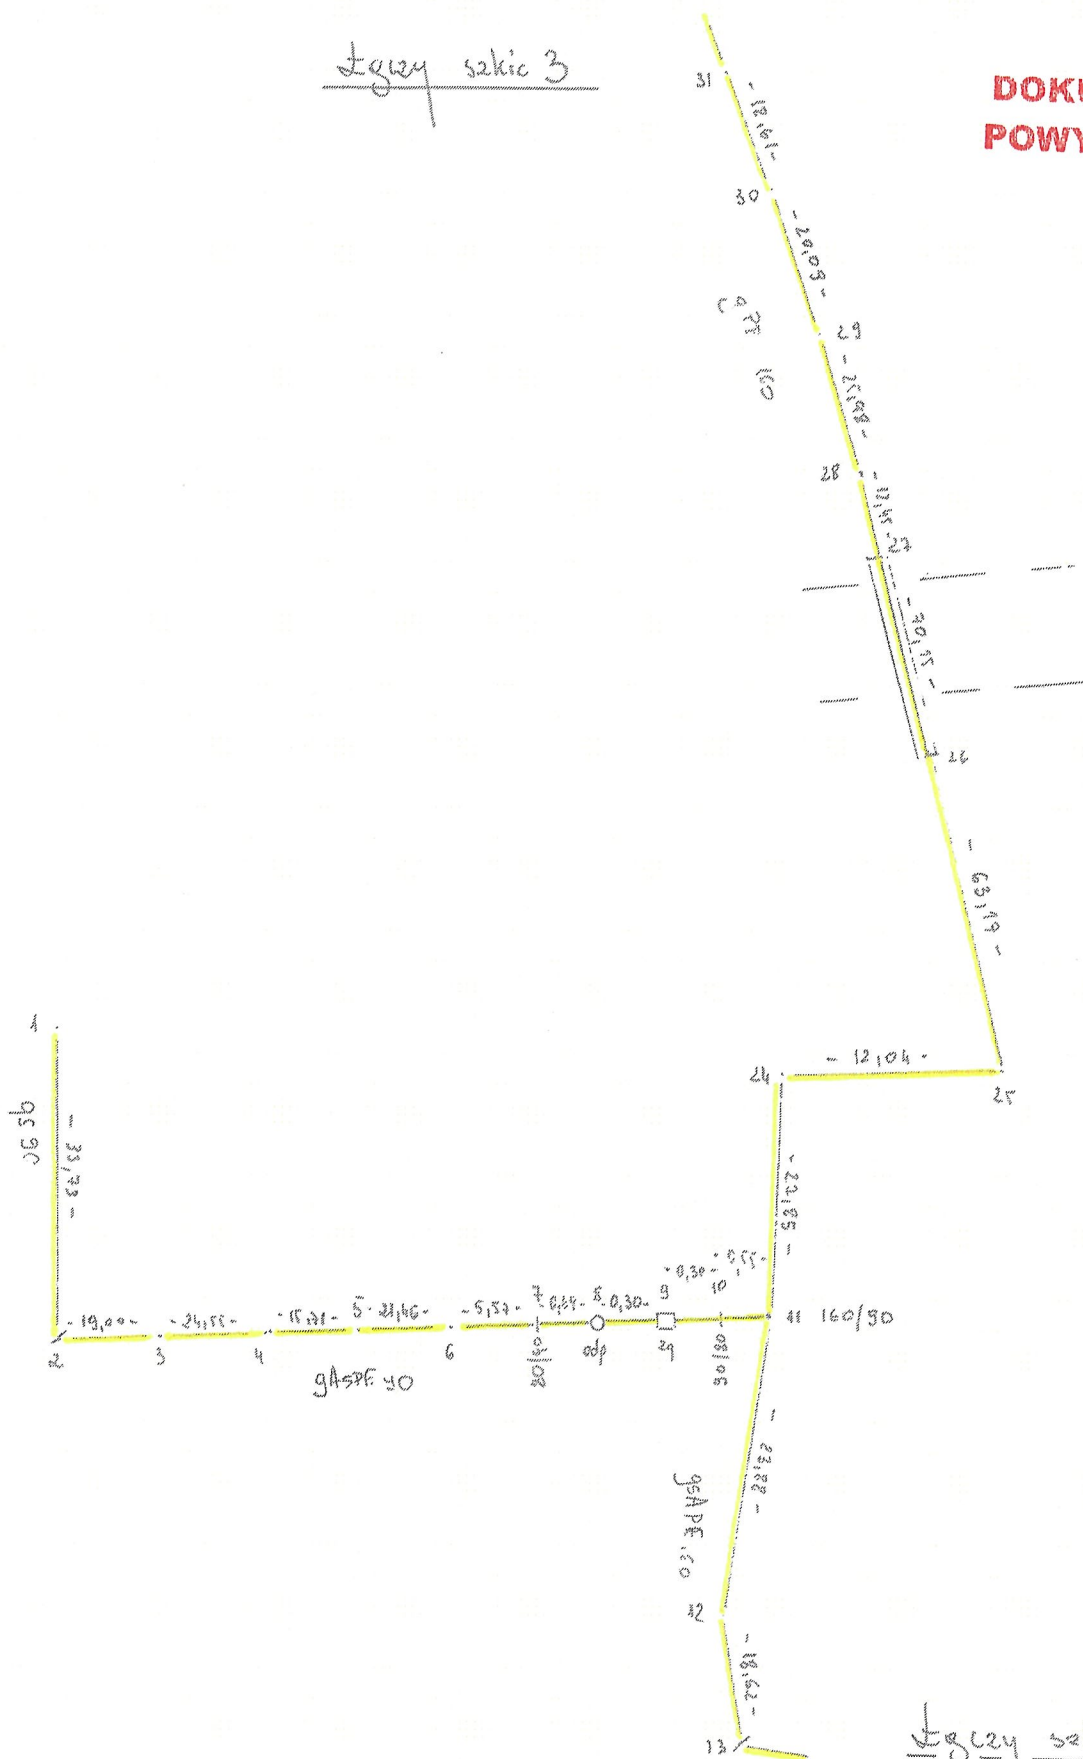

qsp 90 ~ 120,02 m
qsp 110 ~ 283,38 m

Łgwy szkic 1

Rodzaj pracy:	inwentaryzacja powykonalowa wien. meadowy			Szkic polowy nr 2
Data	01	Imię i Nazwisko	województwo: śląskie	Sekcja: 6.130.25.16.4.4.4.2
Pomierzył		GEODETA	miasto: Bośmowa	GEODECI S.C. S. Dolżański, A. Brzóska 44-200 Rybnik, ul. Rudzka 9 tel.: 504 143 222, 504 143 211 NIP 642-316-54-05 REGON 241861620
Skartował		Stawomir Dolżański	obwód: Sierakówka	
Sprawdził			Nr zam.: 130117	

Wykonawca

ul. WIEJSKA

45
100/25
46
44
100/10
43
42
100/10
41
100/10
40
150/100
39
21.03
38
18.10
37
18.93
36
8.46
35
10.33
34
8.49
33
14.03
32
35.22
31

Odpowiedź techn.

Odpowiedź techn.

Łączy szkic 4

DOKUMENTACJA POWYKONAWCZA

gł. 160

gł. 160 = 131.63m

Łączy szkic 3

Rodzaj pracy:	inwentaryzacja powykonawcza sieci gazowej			Szkic połowy nr	3
Data	U	Imię i Nazwisko	województwo:	Sekcja:	C.130.25.16.4.1
Pomierzył		GŁODETA	miasto:	GEODECI S.C. S. Dotkański, A. Brzóska 44-200 Rybnik, ul. Rudzka 8 tel.: 504 143 222, 504 143 21 NIP 642-315-54-05 REGON 241631620	
Skartował		Sławomir Dotkański	obrab:		
Sprawdził			Nr zam.		
				Wykonawca	