

268

DOKUMENTACJE POWYKONAWCZE

ZIELONY ZAKĄTEK Warszawa ul. Grójecka 125	
Nazwa obiektu: GARAZ WIELOPOZIOMOWY INSTALACJA WOD-KAN KRAJE 30 PIERZA	
Inwestor: WCA Investment ul. Świątek 18 Warszawa	ArchiCo projekt
Projektant: mgr inż. Dariusz Michałowski nr upr. W-51491	TAM PROJEKT Sp. z o.o. 04-083 Warszawa ul. Młynarska 1 tel. (22) 871-45-00, fax. 871-41-40 e-mail: info@tamprojekt.pl
Wykonawca: mgr inż. Ryszard Parkuszka	Kierownik projektu: arch. K. Tamasiewicz W-348/90
Spracownik: mgr inż. Grzegorz Mielnicki nr upr. W-204/90	Spracownik: arch. K. Tamasiewicz W-348/90
Nazwa projektu: PROJEKT POWYKONAWCZY	Nr rysunku: 4.GRO - TOM IV 2/03
Skala: SANTYMETRA	Data: KWIECIEŃ 2003


"INSTALEXPORT" S.A.
KIEROWNICZYSTWA

Tadyma Lisiecki
Nr 386/93

BUDOWA
...TWO ENERGETYCZNE
...BUDOWA" S.A.

Warszawa, ul. Pańska 73
Media "Zielony Zakątek"

inż. Mirosław Bosta
UPR. BUD. UAN-II-63004/03

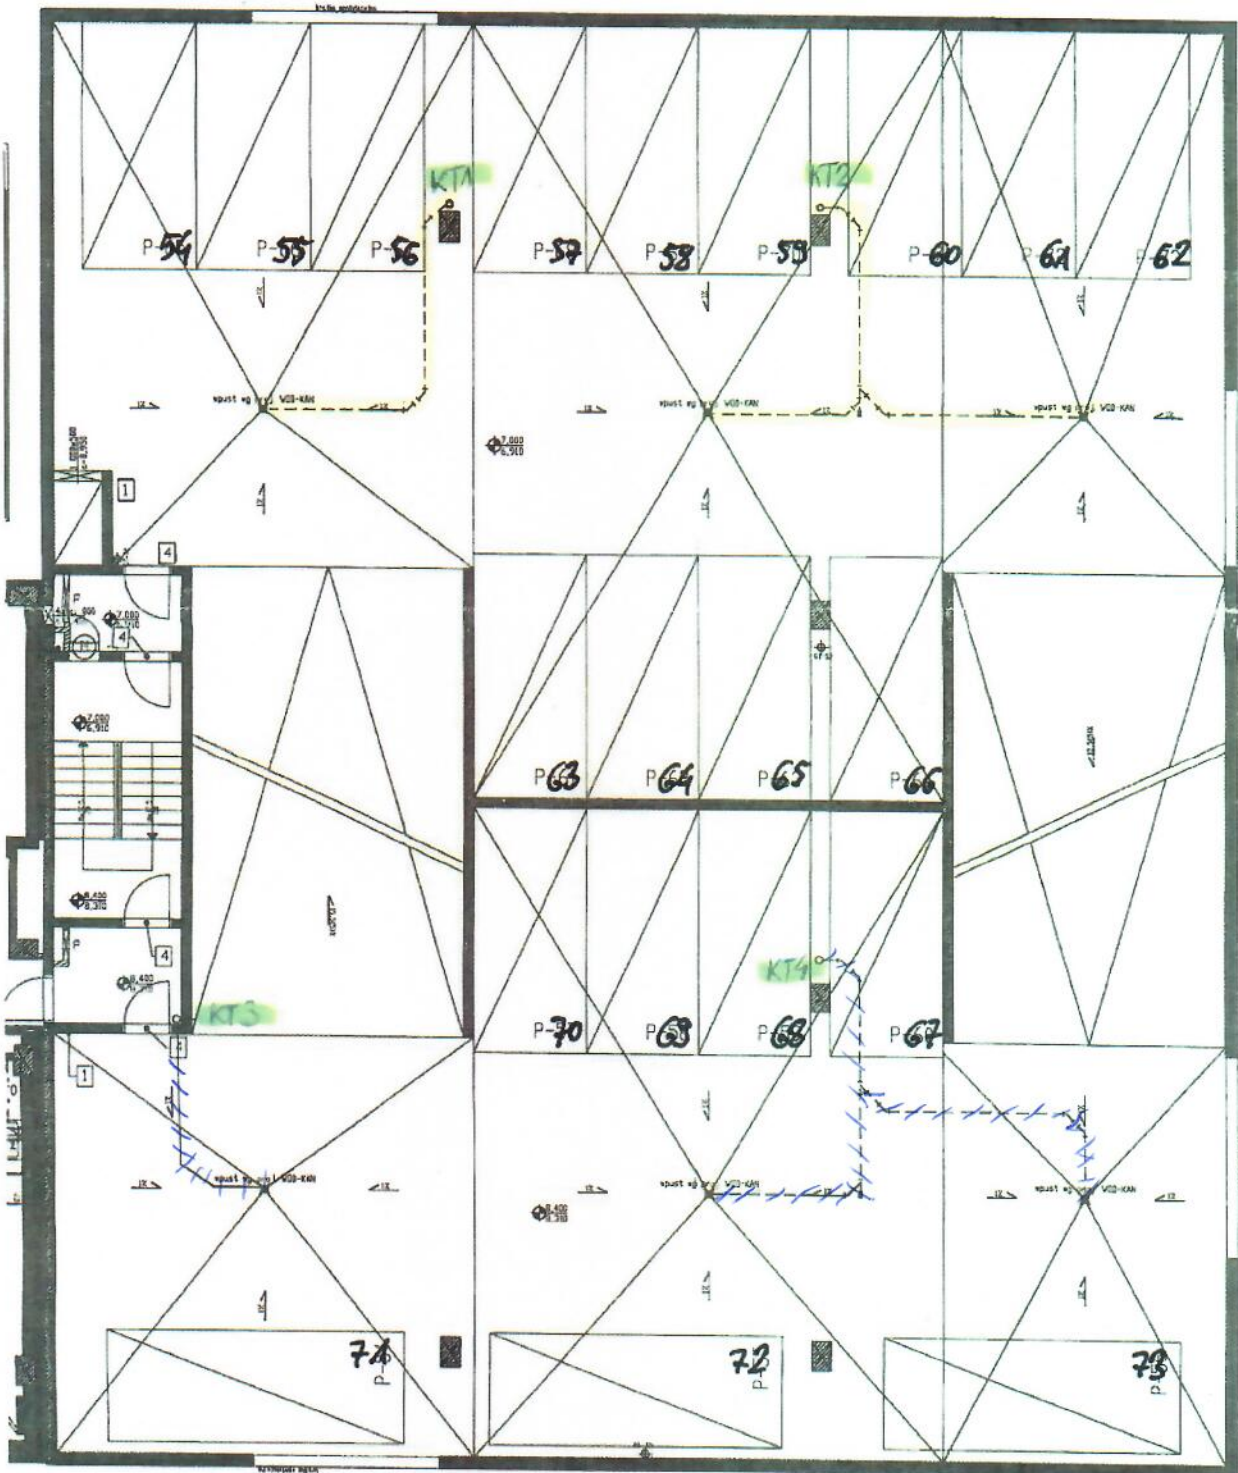

Poziom 5

Poziom 6



D68


DOKUMENTACJE
POWYKONAWCZE

ZIELONY ZAKĄTEK Warszawa ul. Grójecka 125	
Nazwa obiektu: GARAZ WIELOPOZIOMOWY INSTALACJA WOD-KAN KRYTY DO PRZETRA	
Inwestor: NCSA Investment ul. Świątkowskiego 10 Warszawa	Projektant: mgr inż. Dariusz Michalski nr upr. W-314991 Wykonawca: mgr inż. Ryszard Parkowski
Wykonawca: mgr inż. Ryszard Parkowski	Kierownik projektu: arch. K. Tamasiewicz W-348590 Sprzedaż: arch. K. Tamasiewicz W-348590 Licencja: 4.GRO - TOM I 00-834 4.GRO - TOM II 00-834 Data: KWIECIEŃ 2001 1:100
Nazwa projektu: BUDOWA I TWO ENERGETYCZNE OBUDOWA "S.A."	
Adres: Warszawa, ul. Pańska 73 Budowa "Zielony Zakątek"	
Inżynier: inż. Mirosław Błaszczyk UPR. BUD. UAN-II-8321	

"INSTELEXPORT" S.A.
KIEROWNIK PRAC

Tadeusz Lisiecki
Nr 386/93

inż. Mirosław Błaszczyk
UPR. BUD. UAN-II-8321

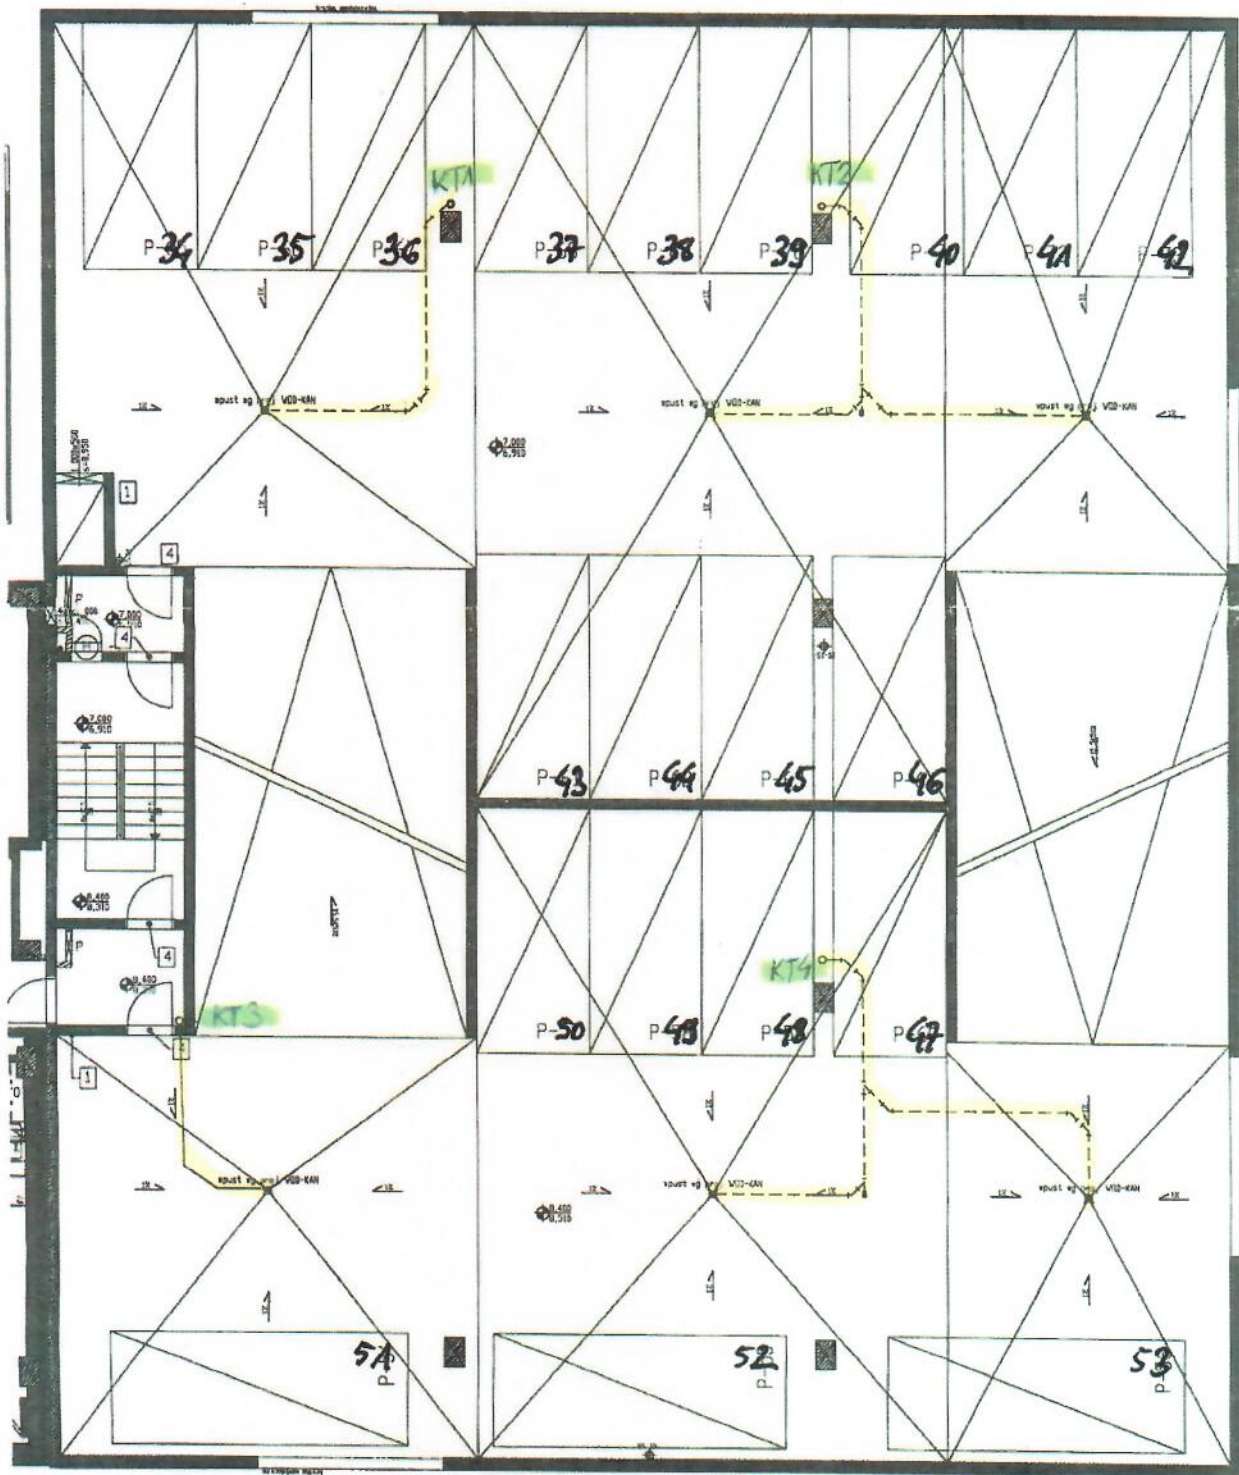

Poziom 3

Poziom 4



268

DOKUMENTACJE
POWYKONAWCZE

ZIELONY ZAKĄTEK Warszawa ul. Grójecka 125	
Nazwa robót: GARAŻ WYŁOPOZOMOWY INSTALACJA WODOKANALIZACJI RZUT II PIĘTRA	
Inwestor: PWA Inwestycje ul. Świętokrzyska 18 Warszawa	Projektant: T&M PROJEKT Sp. z o.o. ul. (22) 871-43-40, fax. 871-43-40 e-mail: t&m@t&m.com.pl
Wykonawca: mgr inż. Dariusz Michalski nr upraw. W-51491	Wykonawca: mgr inż. Ewa Potkowska
Wykonawca: mgr inż. Grzegorz Małachuk nr upraw. W-29490	Wykonawca: mgr inż. K. Tamasiewicz W-34890
Nazwa projektu: 4.GRO - TOM IV /A/05	
Stan: SANITARNIA	Data: KWIECIEŃ 2001

BUDOWNICTWO ENERGETYCZNE
"ENERG OBUDOWA" S.A.

Warszawa, ul. Pańska 73
Ośiedle "Zielony Zakątek"

WŁAŚCICIEL SIECI WODOCIĄGOWEJ
KANALIZACyjnej

mgr inż. Mirosław Bosta
UD. UAR-II-03-074/89

"INSTALPORT" S.A.
KIEROWNIK BUDOWY

Tadeusz Lisiecki
WA 386/93

Poziom 1

Poziom 2


D68

DOKUMENTACJE
POWYKONAWCZE

ZIELONY ZAKĄTEK Warszawa ul. Grójcka 125	
Inwestor: NGA Investments ul. Świętokrzyska 18 Warszawa	
Projektant: mgr inż. Dariusz Michałowski nr upr. W-51491	
Wykonawca: mgr inż. Ewa Potkowska	
Sprawdził: mgr inż. Grzegorz Malinowski nr upr. S-29490	
Projekt powykonywawczy	
Data: KWIECIEŃ 2001	
Skala: 1:100	

ul. Pańska 73
"Zielony Zakątek"
ul. Grójcka 125

"INSTALEXPORT" S.A.
KIEROWNIK PROJEKTOWY
Tadeusz Nisiecki
wy 386/93

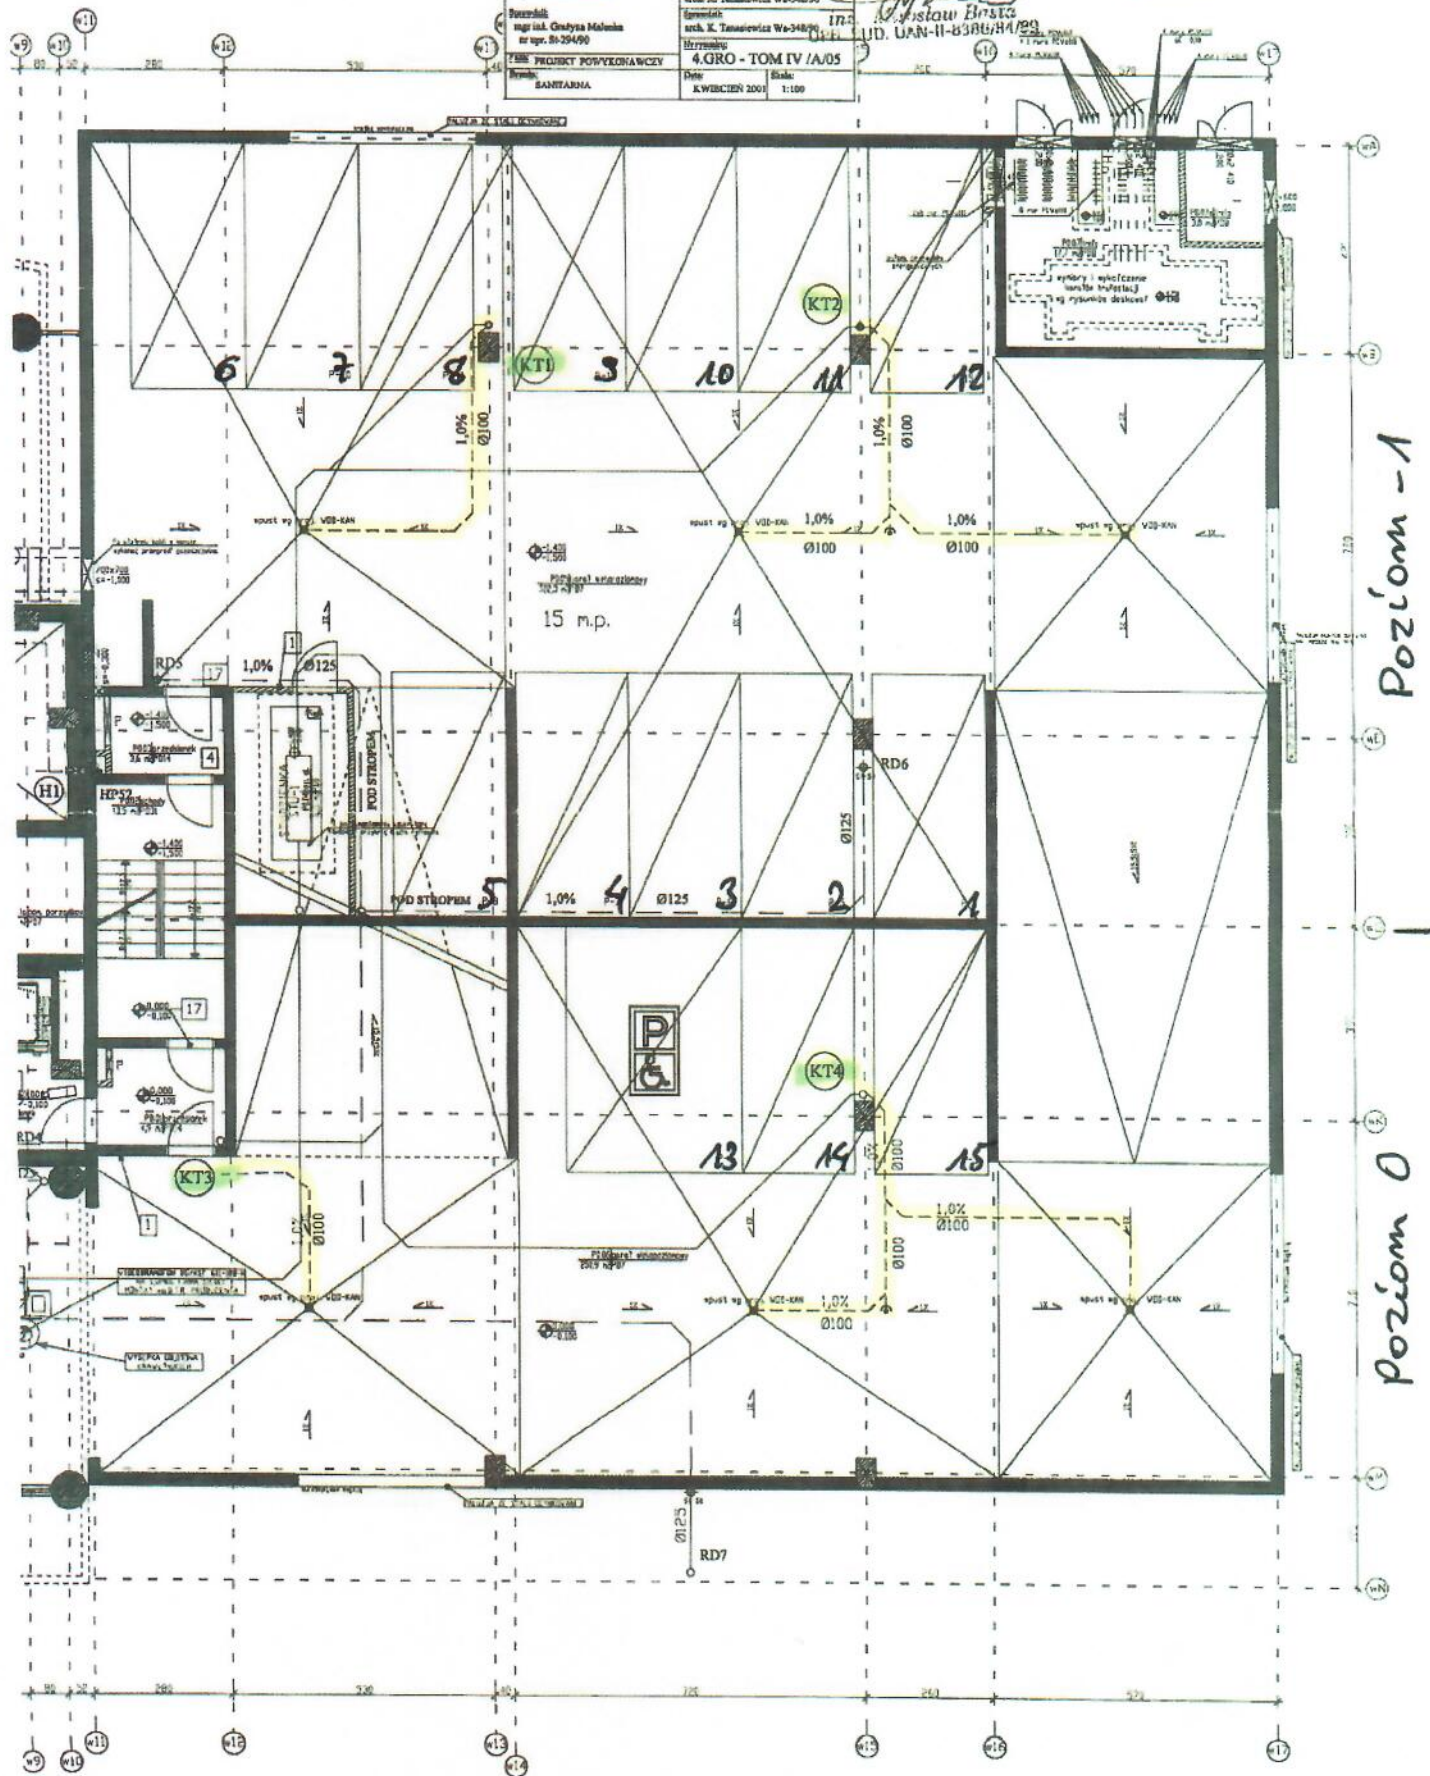

Poziom -1

Poziom 0