


BASEN SOLANKOWY

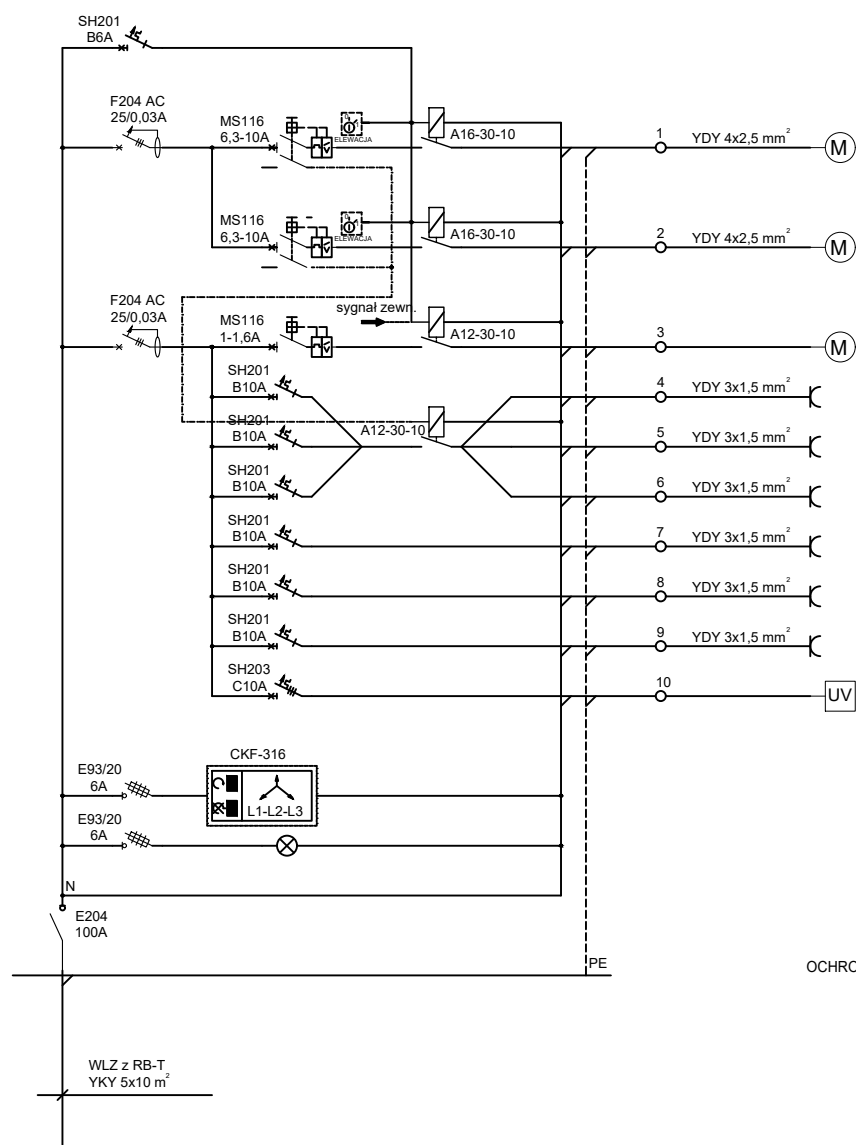

Zabezpieczenie sterowania

T52-Pompa obiegowa

T53-Pompa obiegowa

Zasilanie pompy podgrzewacza wody

T106-Układ kontroli poziomu wody

T107-Elektrozawór celi pomiarowej

T108-Rezerwa

T75-Stacja kontroli parametrów wody Aquatouch

T109-Wzmacniacz sygnału

T110-Rezerwa

T73-Zasilanie lampy UV M17

Czujnik kolejności faz

UKŁAD SIECI TN-S  
OCHRONA OD PORAŻEN - SAMOCZYNNE WYŁĄCZENIE ZASILANIA

PROJEKT POWYKONAWCZY		
BUDYNEK - A		
Piotr Dominiczak & Mariusz Szczurawski PRACOWNIA ARCHITEKTONICZNA		Data: 05.2012 r.
PARK WODNY KALISZ ul. Sportowa dz. nr 2/2; 2/3; 2/4; 2/5; 2/6; 2/7; 2/8; 9; 8; 20; 21; obszar nr 48		RYS. E/2/14t
ROZDZIELNICA OBIEKTOWA RT7 SCHEMAT JEDNOKRESKOWY		
BRANŻA	ELEKTRYCZNA	
PROJEKTANT	mgr inż. Zdzisław Stachowiak UAN-1342-893	
OPRACOWANIE	inż. Krzysztof Kupiś	
SPRAWDZAJĄCY	mgr inż. Roman Stachowiak AU.F 1-4-10078	