

MARZĄTKA
WOJEWÓDZTWA MAZOWIECKIEGO
ZATWIERDZENIE Nr NI-D.18022.1 62.2018.JG

Zatwierdzam do realizacji stałą organizację ruchu
w całości i proponuję zmianę.
Niniejszą organizację ruchu należy wprowadzić do dnia 30.06.18
Termin wprowadzenia organizacji ruchu należy wprowadzić do dnia 30.06.18
7 dni przed wprowadzeniem organizacji ruchu do
Departamentu Nieruchomości i Infrastruktury
03-472 Warszawa ul. B. Praceja 3 fax.023.3970902

Do wprowadzenia niniejszej organizacji ruchu
należy zastosować znaki:

Pionowe: winiokod: 1
- typ 1011
Poziome: 1011

Z up. Marszałka Województwa Mazowieckiego
Krzysztof Jędrzejewski
Dyrektor Departamentu Nieruchomości i Infrastruktury

08.06.2018
137
1r 3
r 22
000

Projekował pracownik UMWM w Warszawie Paweł Zieliński.

MARSZAŁEK
WOJEWÓDZTWA MAZOWIECKIEGO

ZATWIERDZENIE Nr NI-D-1.8022.1. 96.10??..74

Zatwierdzam do realizacji stałą organizację ruchu
w całości/ w części bez zmian/ po wprowadzeniu zmian:
Niniejszą organizację ruchu należy wprowadzić do dnia 30.06.23

Termin wprowadzenia organizacji ruchu należy zgłosić co najmniej
na 7 dni przed wprowadzeniem organizacji ruchu do:

Departamentu Nieruchomości i Infrastruktury
03-472 Warszawa, ul. B. Brechta 3


Do wprowadzenia niniejszej organizacji
ruchu należy zastosować znaki:

Pionowe: - wielkość
- typ folii
Poziome: cienkowarstwowe / grubowarstwowe
żółte tło

Z up. Marszałka Województwa

Marek Sitarski
Zastępca Dyrektora Departamentu
Nieruchomości i Infrastruktury
ds. Transportu Drogowego

C 3 022 202

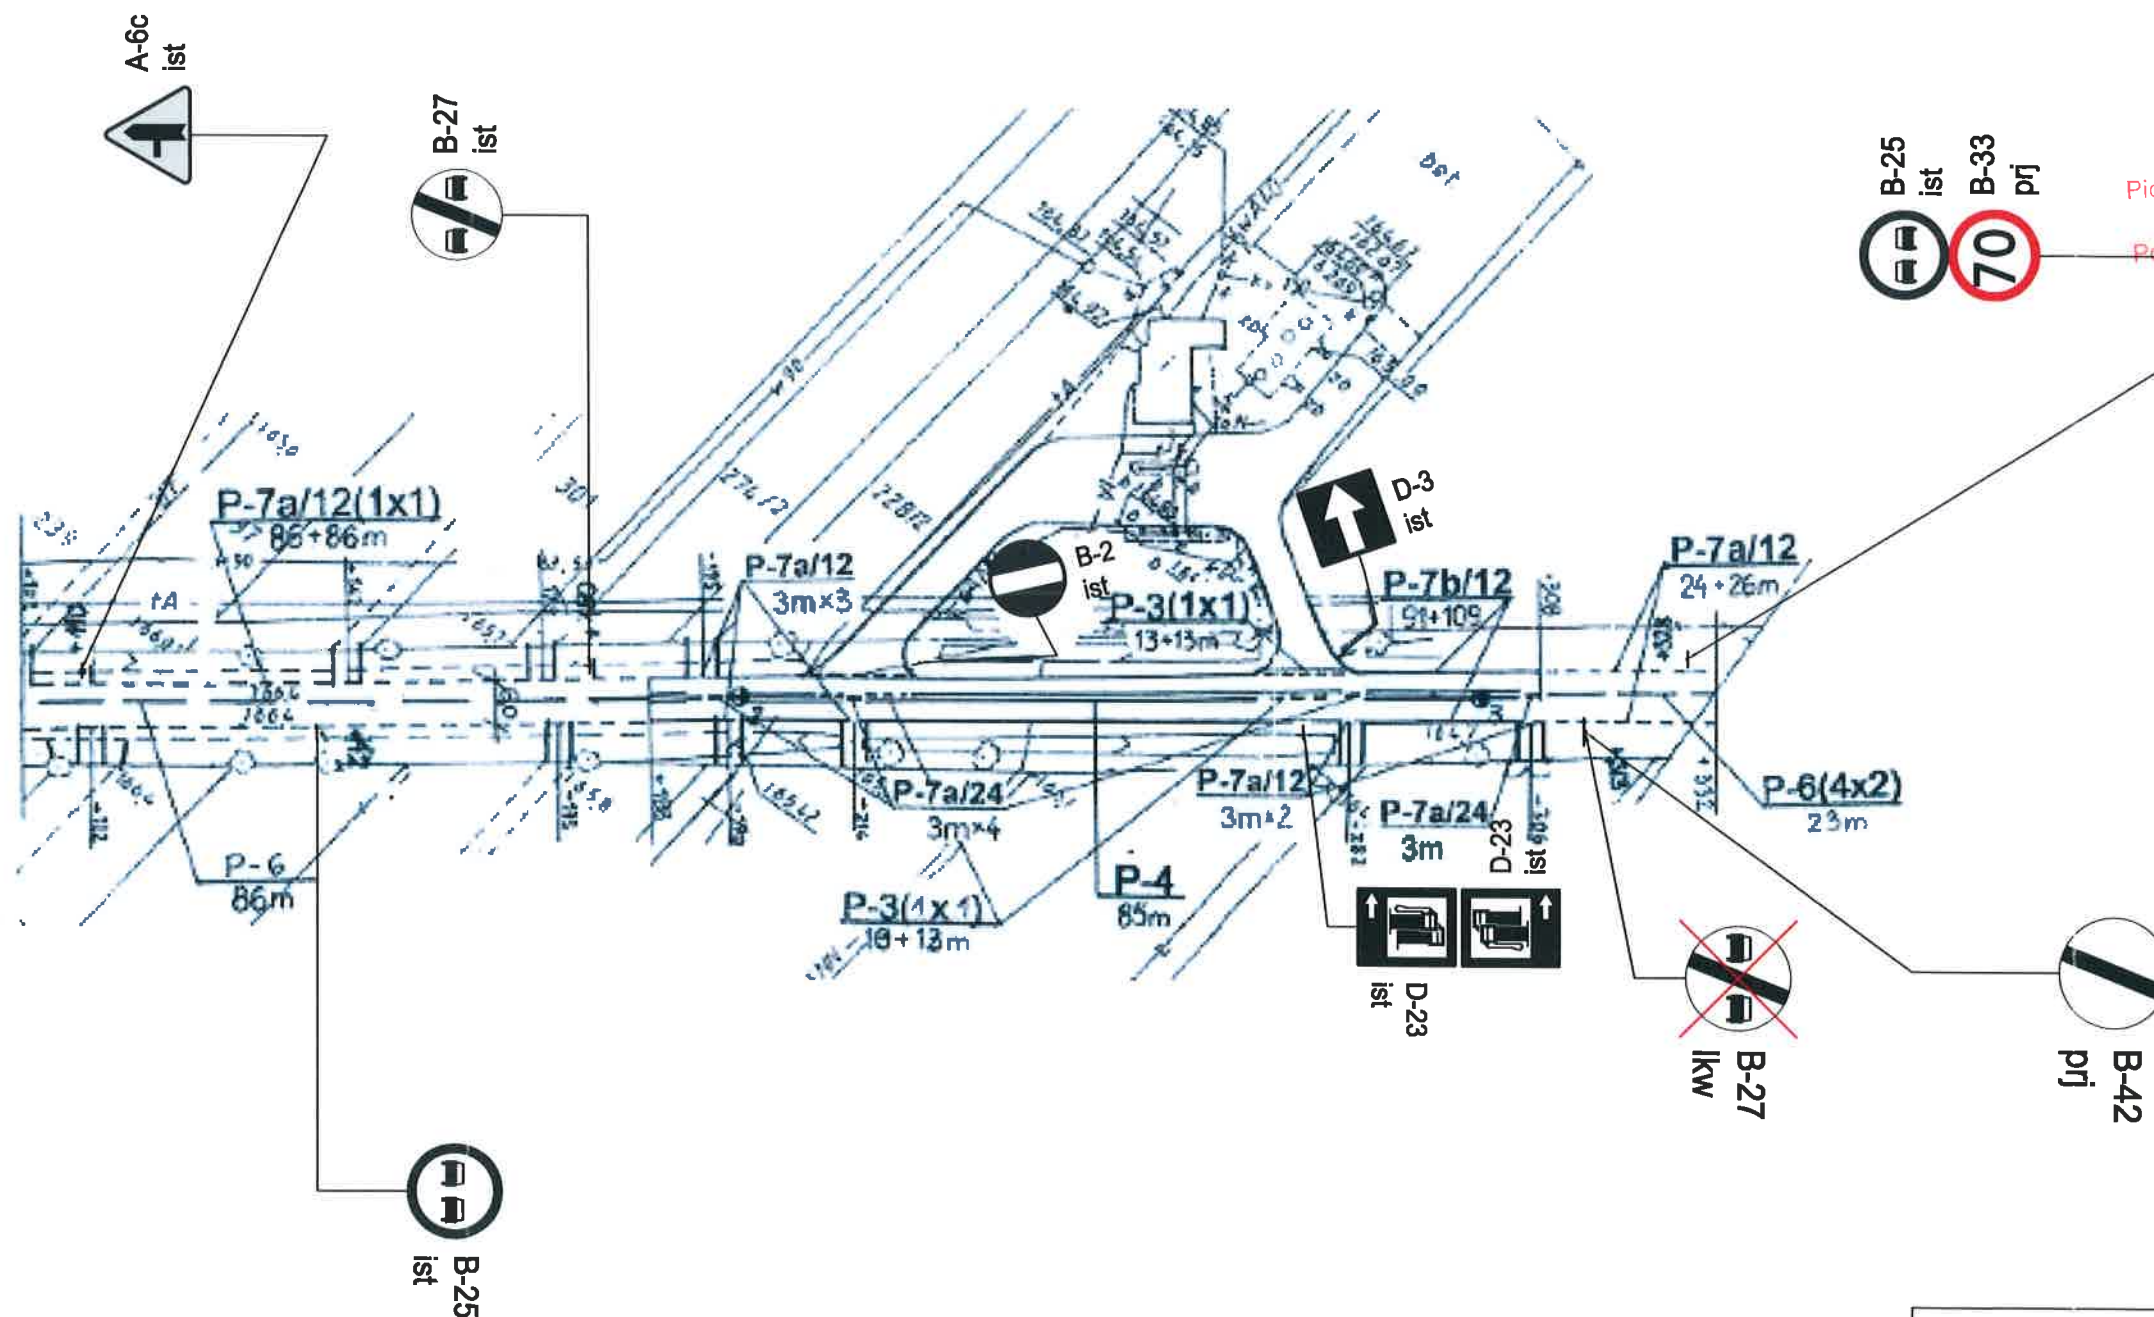

PROJEKT STAŁEJ ORGANIZACJI RUCHU

DROGA WOJEWÓDZKA NR 737 USYTUOWANIE ZNAKÓW B-33 I
B-42 W CIĄGU DROGI WOJEWÓDZKIEJ

PLAN SYTUACYJNY

Rys. nr 1

Skala 1 : 1000



B-12 ist - elementy istniejące



C-12 prj - elementy projektowane

Projektował pracownik UMW01 w Warszawie Paweł Zaleski:

Paweł Zaleski


Z UPOWAŻNIENIA
KOMENDANTA WOJEWÓDZKIEGO POLICJI
z siedzibą w RADOMIU
-03-

PROJEKT - SZKIC
organizacji ruchu opiniuję
pozytywnie - negatywnie
z następującymi warunkami

2000-12-14

SPECJALISTA
Wydziału Ruchu Drogowego
KWP z siedzibą w RADOMIU

podkom. inż. Bogusław Jończyk

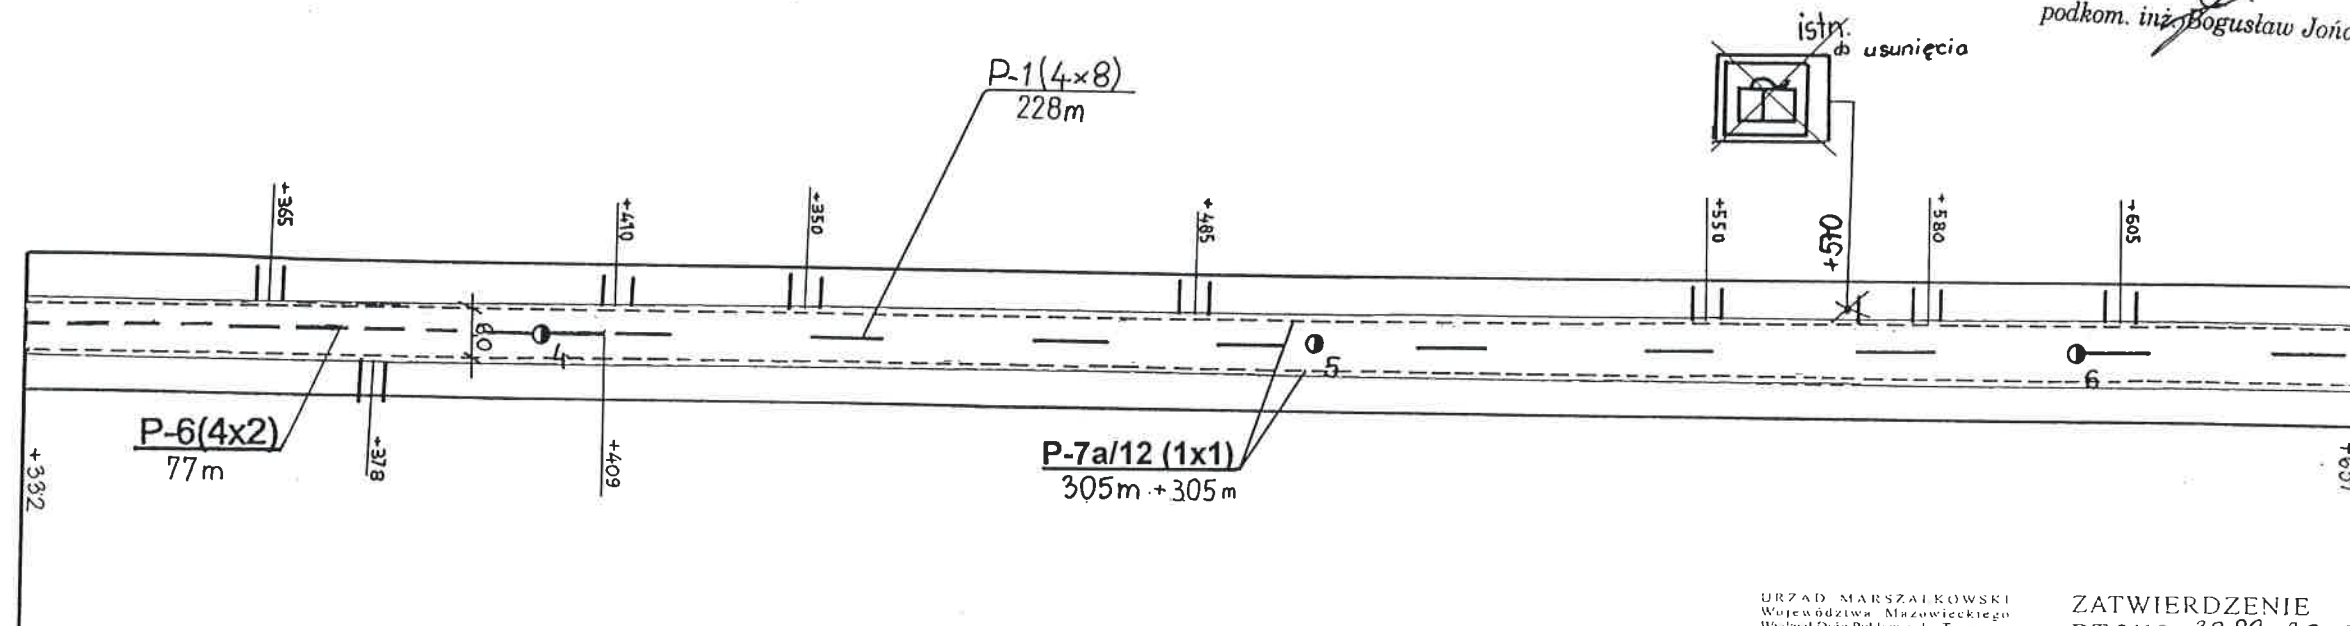

URZĄD MARSZAŁKOWSKI
Województwa Mazowieckiego
Wydział Drog Publicznych i Transportu
Ul. Florjanska 63-707 Warszawa
fax: (0-22) 6194846

ZATWIERDZENIE
DT.5418-32.89/2000
Ważne do 30.06.2002

Zatwierdzam do realizacji projekt - ~~skic~~ stałej organizacji ruchu
w całości - ~~ze zmianami wniesionymi na projekcie~~
Termin wprowadzenia niniejszej organizacji ruchu
należy zgłosić do tutejszego wydziału


[Handwritten signature]

droga nr 737
Zadanie nr 3
Arkusz nr 25
skala 1:1000

Z UPOWAŻNIENIA
KOMENDANTA WOJEWÓDZKIEGO POLICJI
z siedzibą w RADOMIU
-03-

PROJEKT - SZKIC
organizacji ruchu opiniuję
pozytywnie - negatywnie
z następującymi warunkami
2000-12-14

SPECJALISTA
Wydziału Ruchu Drogowego
KWP z siedzibą w RADOMIU
podkom. inż. Bogusław Jończyk

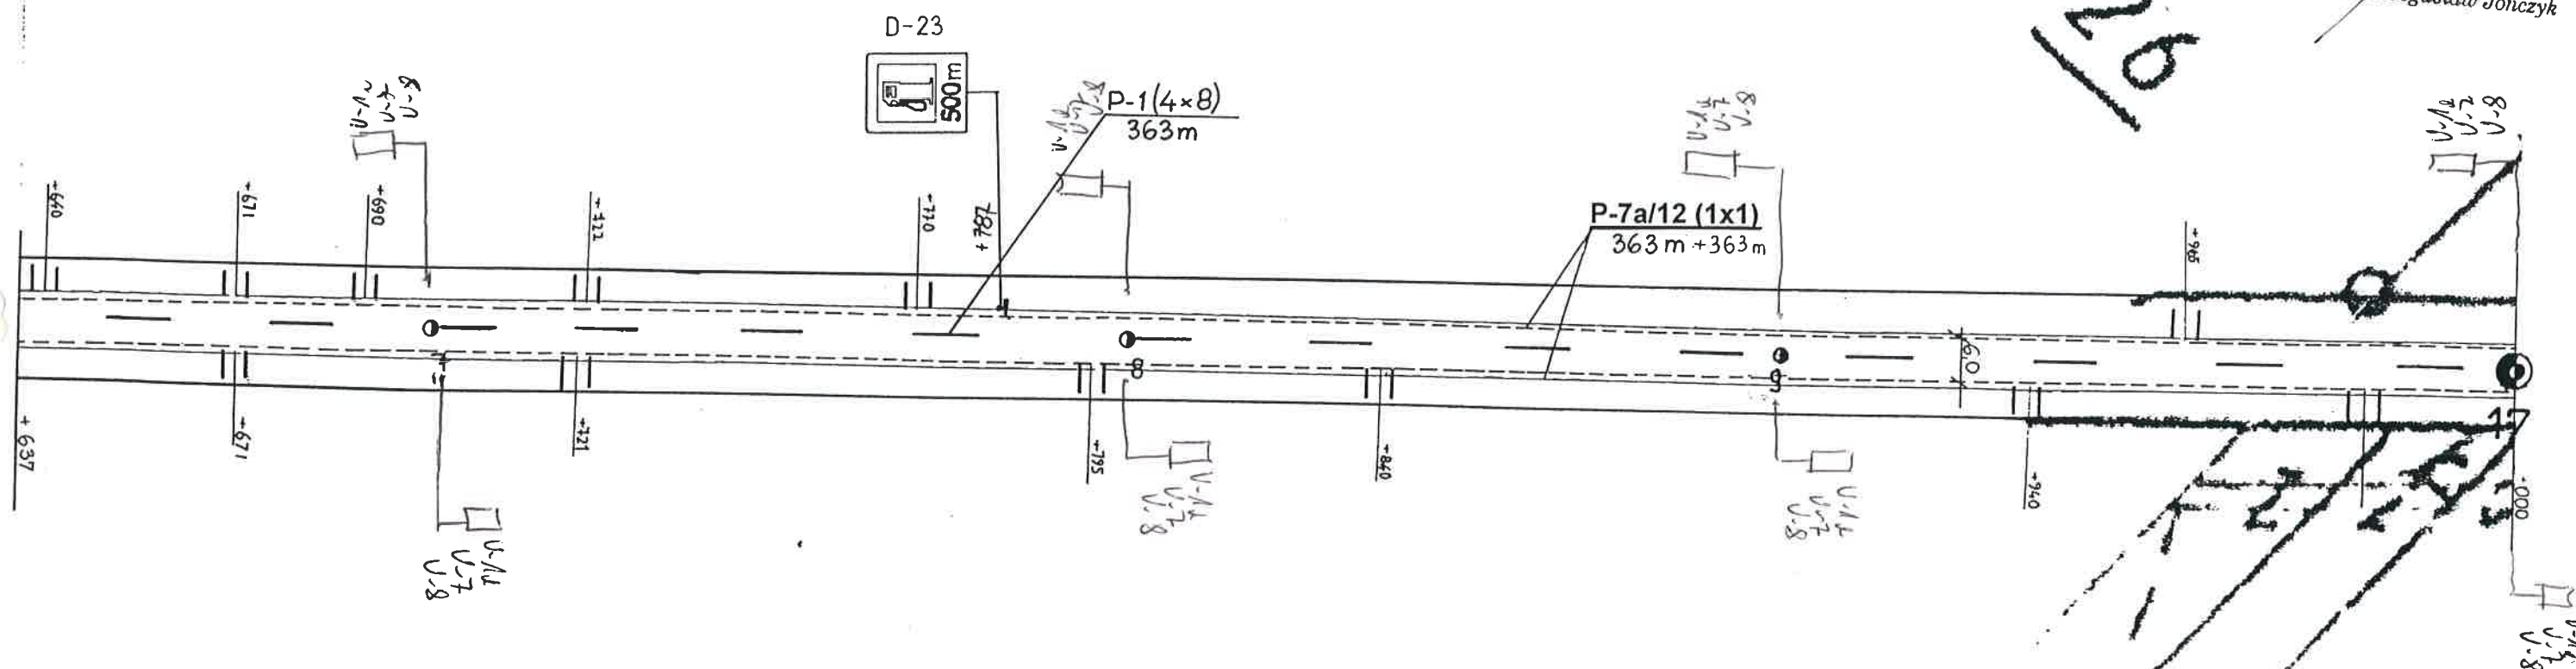

URZĄD MARSZAŁKOWSKI

ZATWIERDZENIE
DT.5418-32.83.12.000
Ważne do 30.06.2002

Zatwierdzam do realizacji projekt - szkic organizacji ruchu
w całości - ze zmianami wniesionymi na projekcie
Termin wprowadzenia niniejszej organizacji ruchu
należy zgłosić do tutejszego wydziału


2001-01-25

[Signature]

droga nr 737
Zadanie nr 3
Arkusz nr 26
skala 1:1000

PROJEKT - SZKIC
organizacji ruchu opiniuje
pozytywnie - negatywnie
z następującymi warunkami

~~SPECJALISTA~~
Wydziału Ruchu Drogowego
KWP z siedzibą w RADOMIU
podpis: inż. Bogusław Jończyk

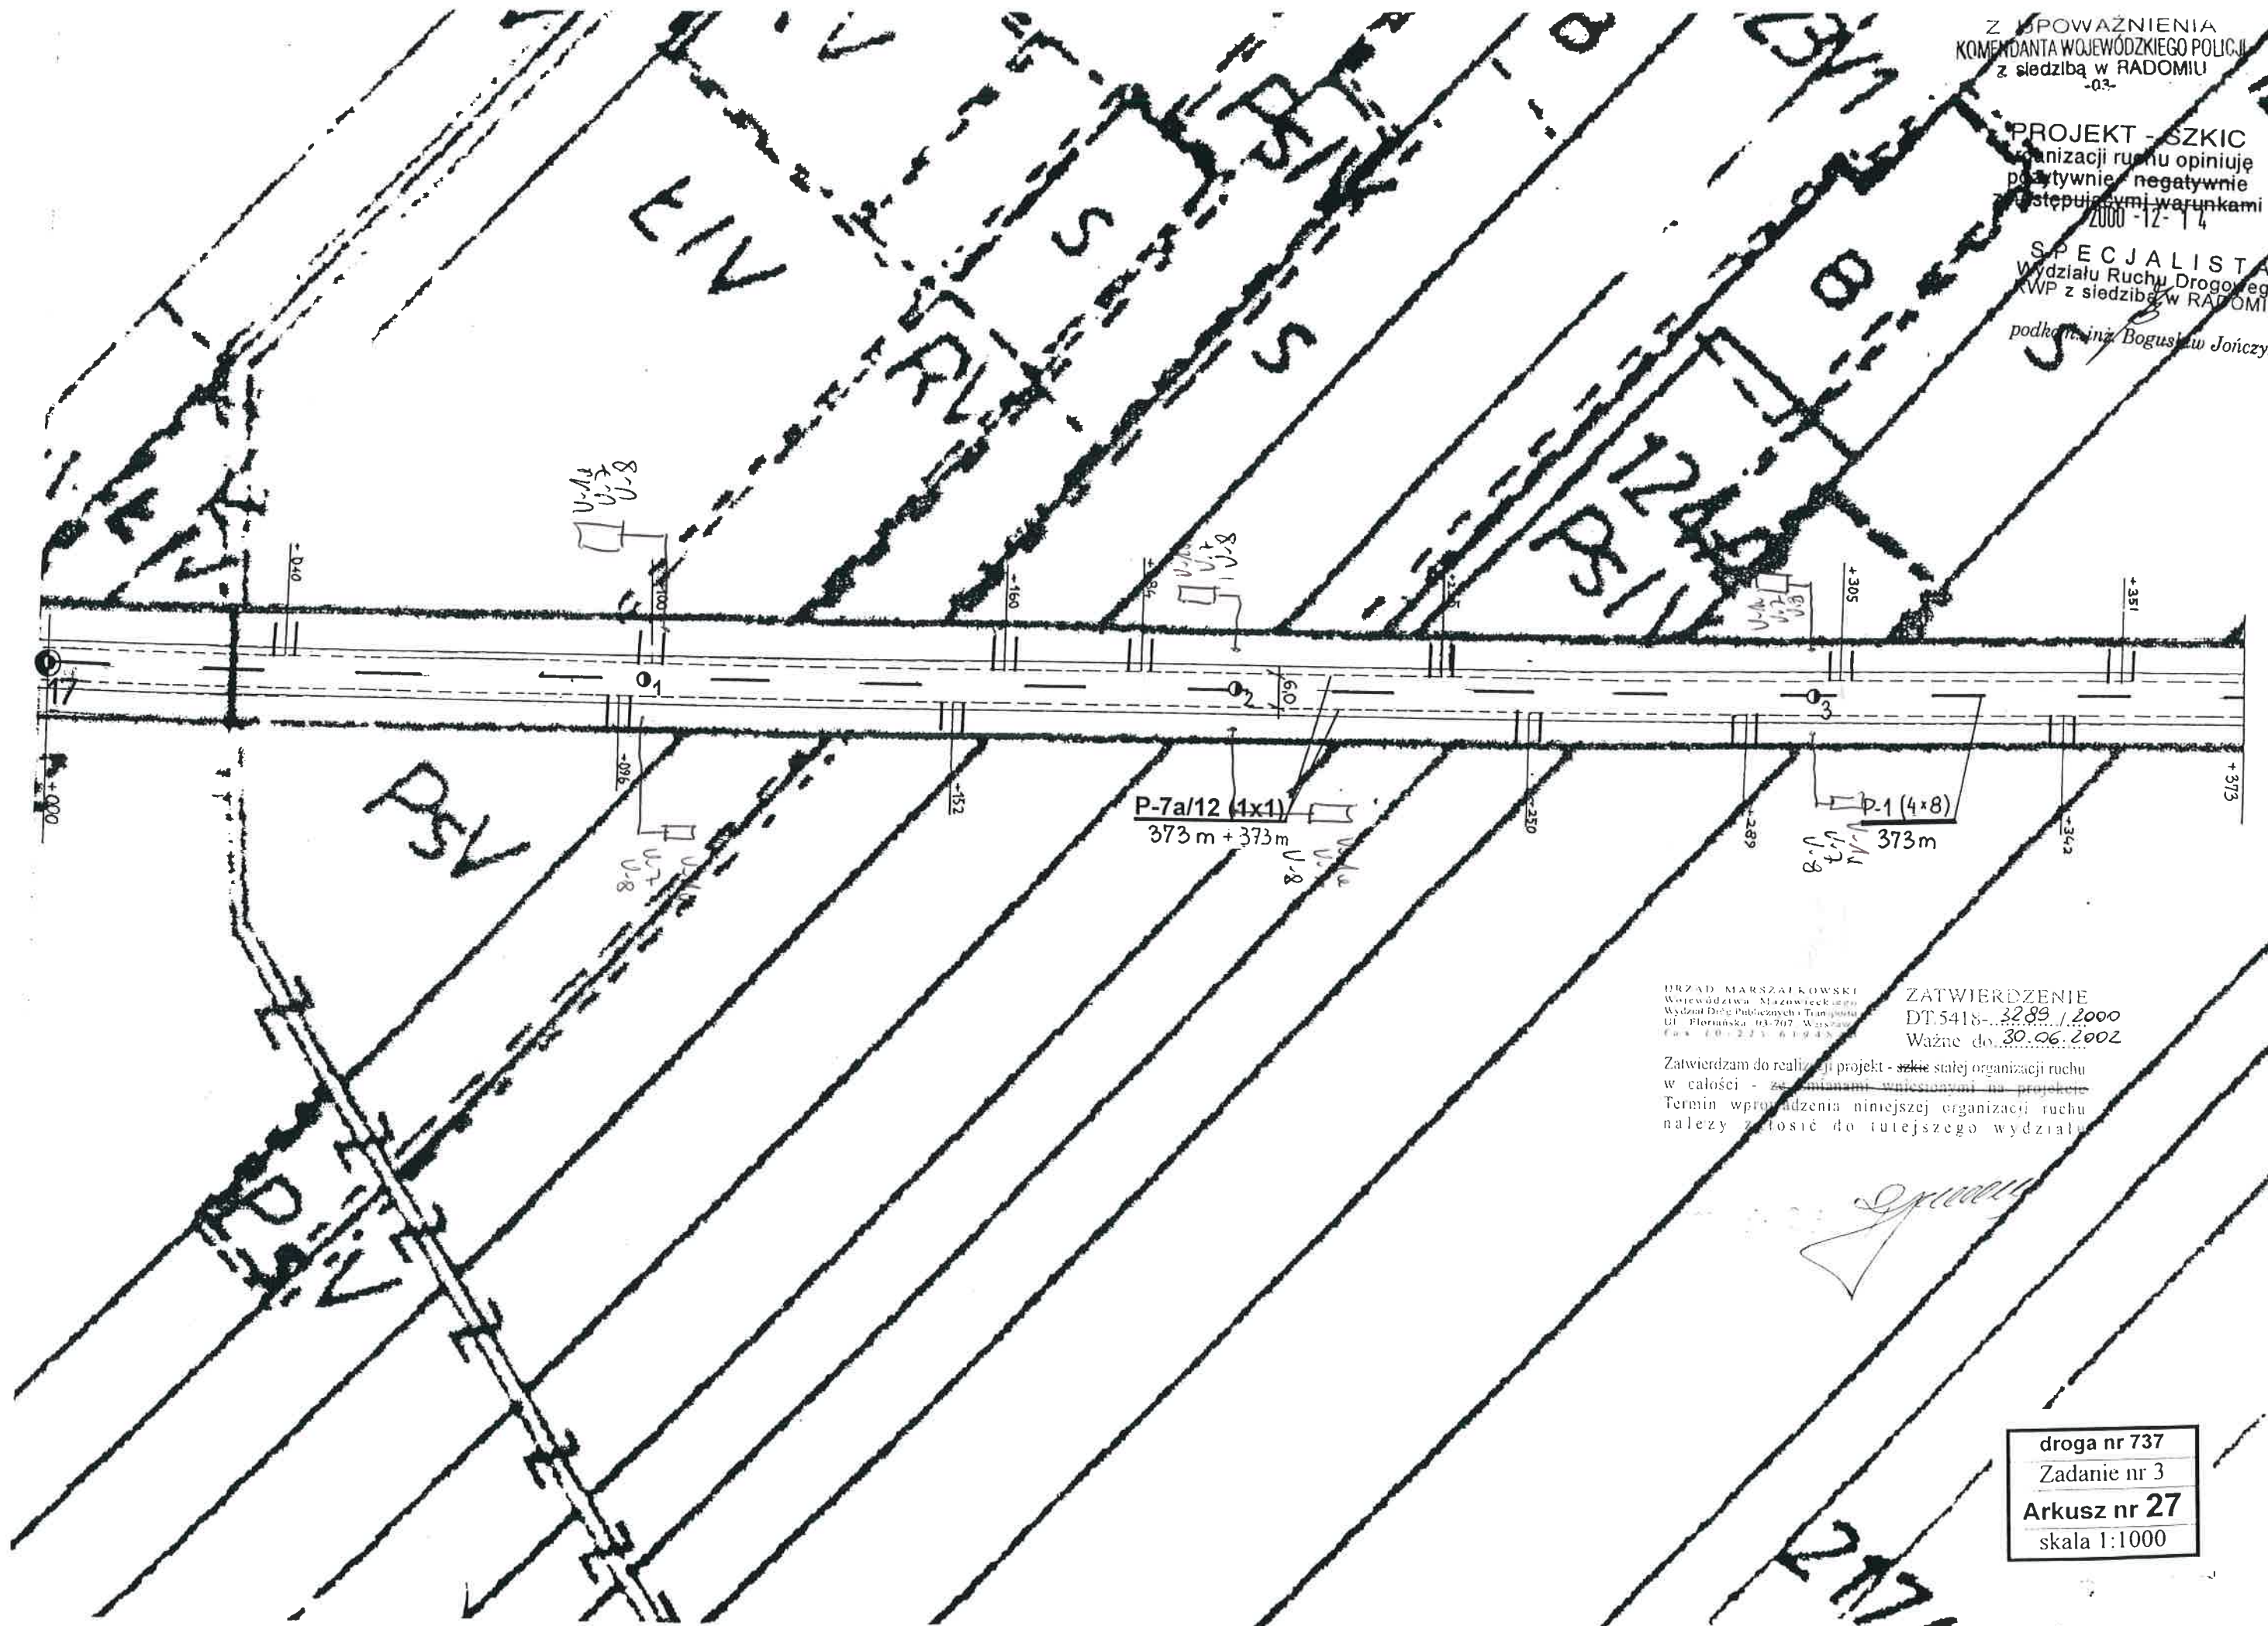


PRZĄD MARSZAŁKOWSKI
Województwa Mazowieckie 10770
Wydział Drog Publicznych i Transportu
Ul. Floriańska 103-707 Warszawa
Fax 00223 619482

ZATWIERDZENIE
DT. 5418-... 3289 / 2000
Ważne do 30.06.2002

Zatwierdzam do realizacji projekt - ~~zalec~~ stałej organizacji ruchu
w całości - ~~ze zmianami wniesionymi na projekcie~~
Termin wprowadzenia niniejszej organizacji ruchu
należy zgłosić do tutejszego wydziału

droga nr 737
Zadanie nr 3
Arkusz nr 27
skala 1:1000

skala 1:1000

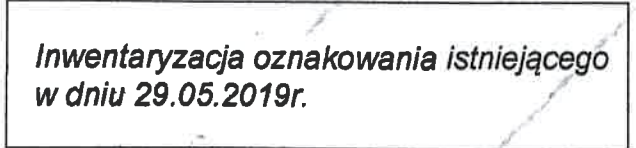

MARSZAŁEK
WOJEWÓDZTWA MAZOWIECKIEGO
ZATWIERDZENIE Nr NI-D-L8022.1 *358.19.57*

Zatwierdzam do realizacji stałą organizację ruchu
w całości ~~całości bez zmian / po uprzednim uzgodnieniu~~ **31.12.20**
Niniejszą organizację ruchu należy wprowadzić do dnia

Termin wprowadzenia organizacji ruchu należy zgłosić co najmniej na 7 dni przed wprowadzeniem organizacji ruchu do:

Departamentu Mierzei i Infrastuktury
ul. P. Brechta 3, fax. 022/5979801

Do wprowadzenia niniejszej organizacji ruchu należy zastosować znaki:

Pionowe: wielkość
 typ folii
 Poziome:
 zone lasmy.....

23 LIP. 2019

z up. Marszałka województwa

Zarządca wydziału / Inżynier, a tomentu
... struktury
... Inżynier, a tomentu

OZNACZENIA

**leżące oznakowanie
pionowe**

istniejące oznakowanie
poziome

ISTNIEJĄCY ZJAZD DO DO
DZ. 220/1

Schematyczny • oznaczenie
zjazdu na projekcie stałej
org. ruchu


mgr inż. Andrzej Kmiecik
uprawnienia budowlane do projektowania
w specjalności: **projektowanie inżyniernej**
nr ewidencyjny: GP-13421/83/92

RYS. NR 2

Z UPOWAŻNIENIA
KOMENDANTA WOJEWÓDZKIEGO POLICJI
z siedzibą w RADOMIU
-03-

PROJEKT - SZKIC
organizacji ruchu opiniję
pozytywnie - negatywnie
z następującymi warunkami
2000-12-14

SPECJALISTA
Wydziału Ruchu Drogowego
WP z siedzibą w RADOMIU
kom. inż. Bogusław Dończyk

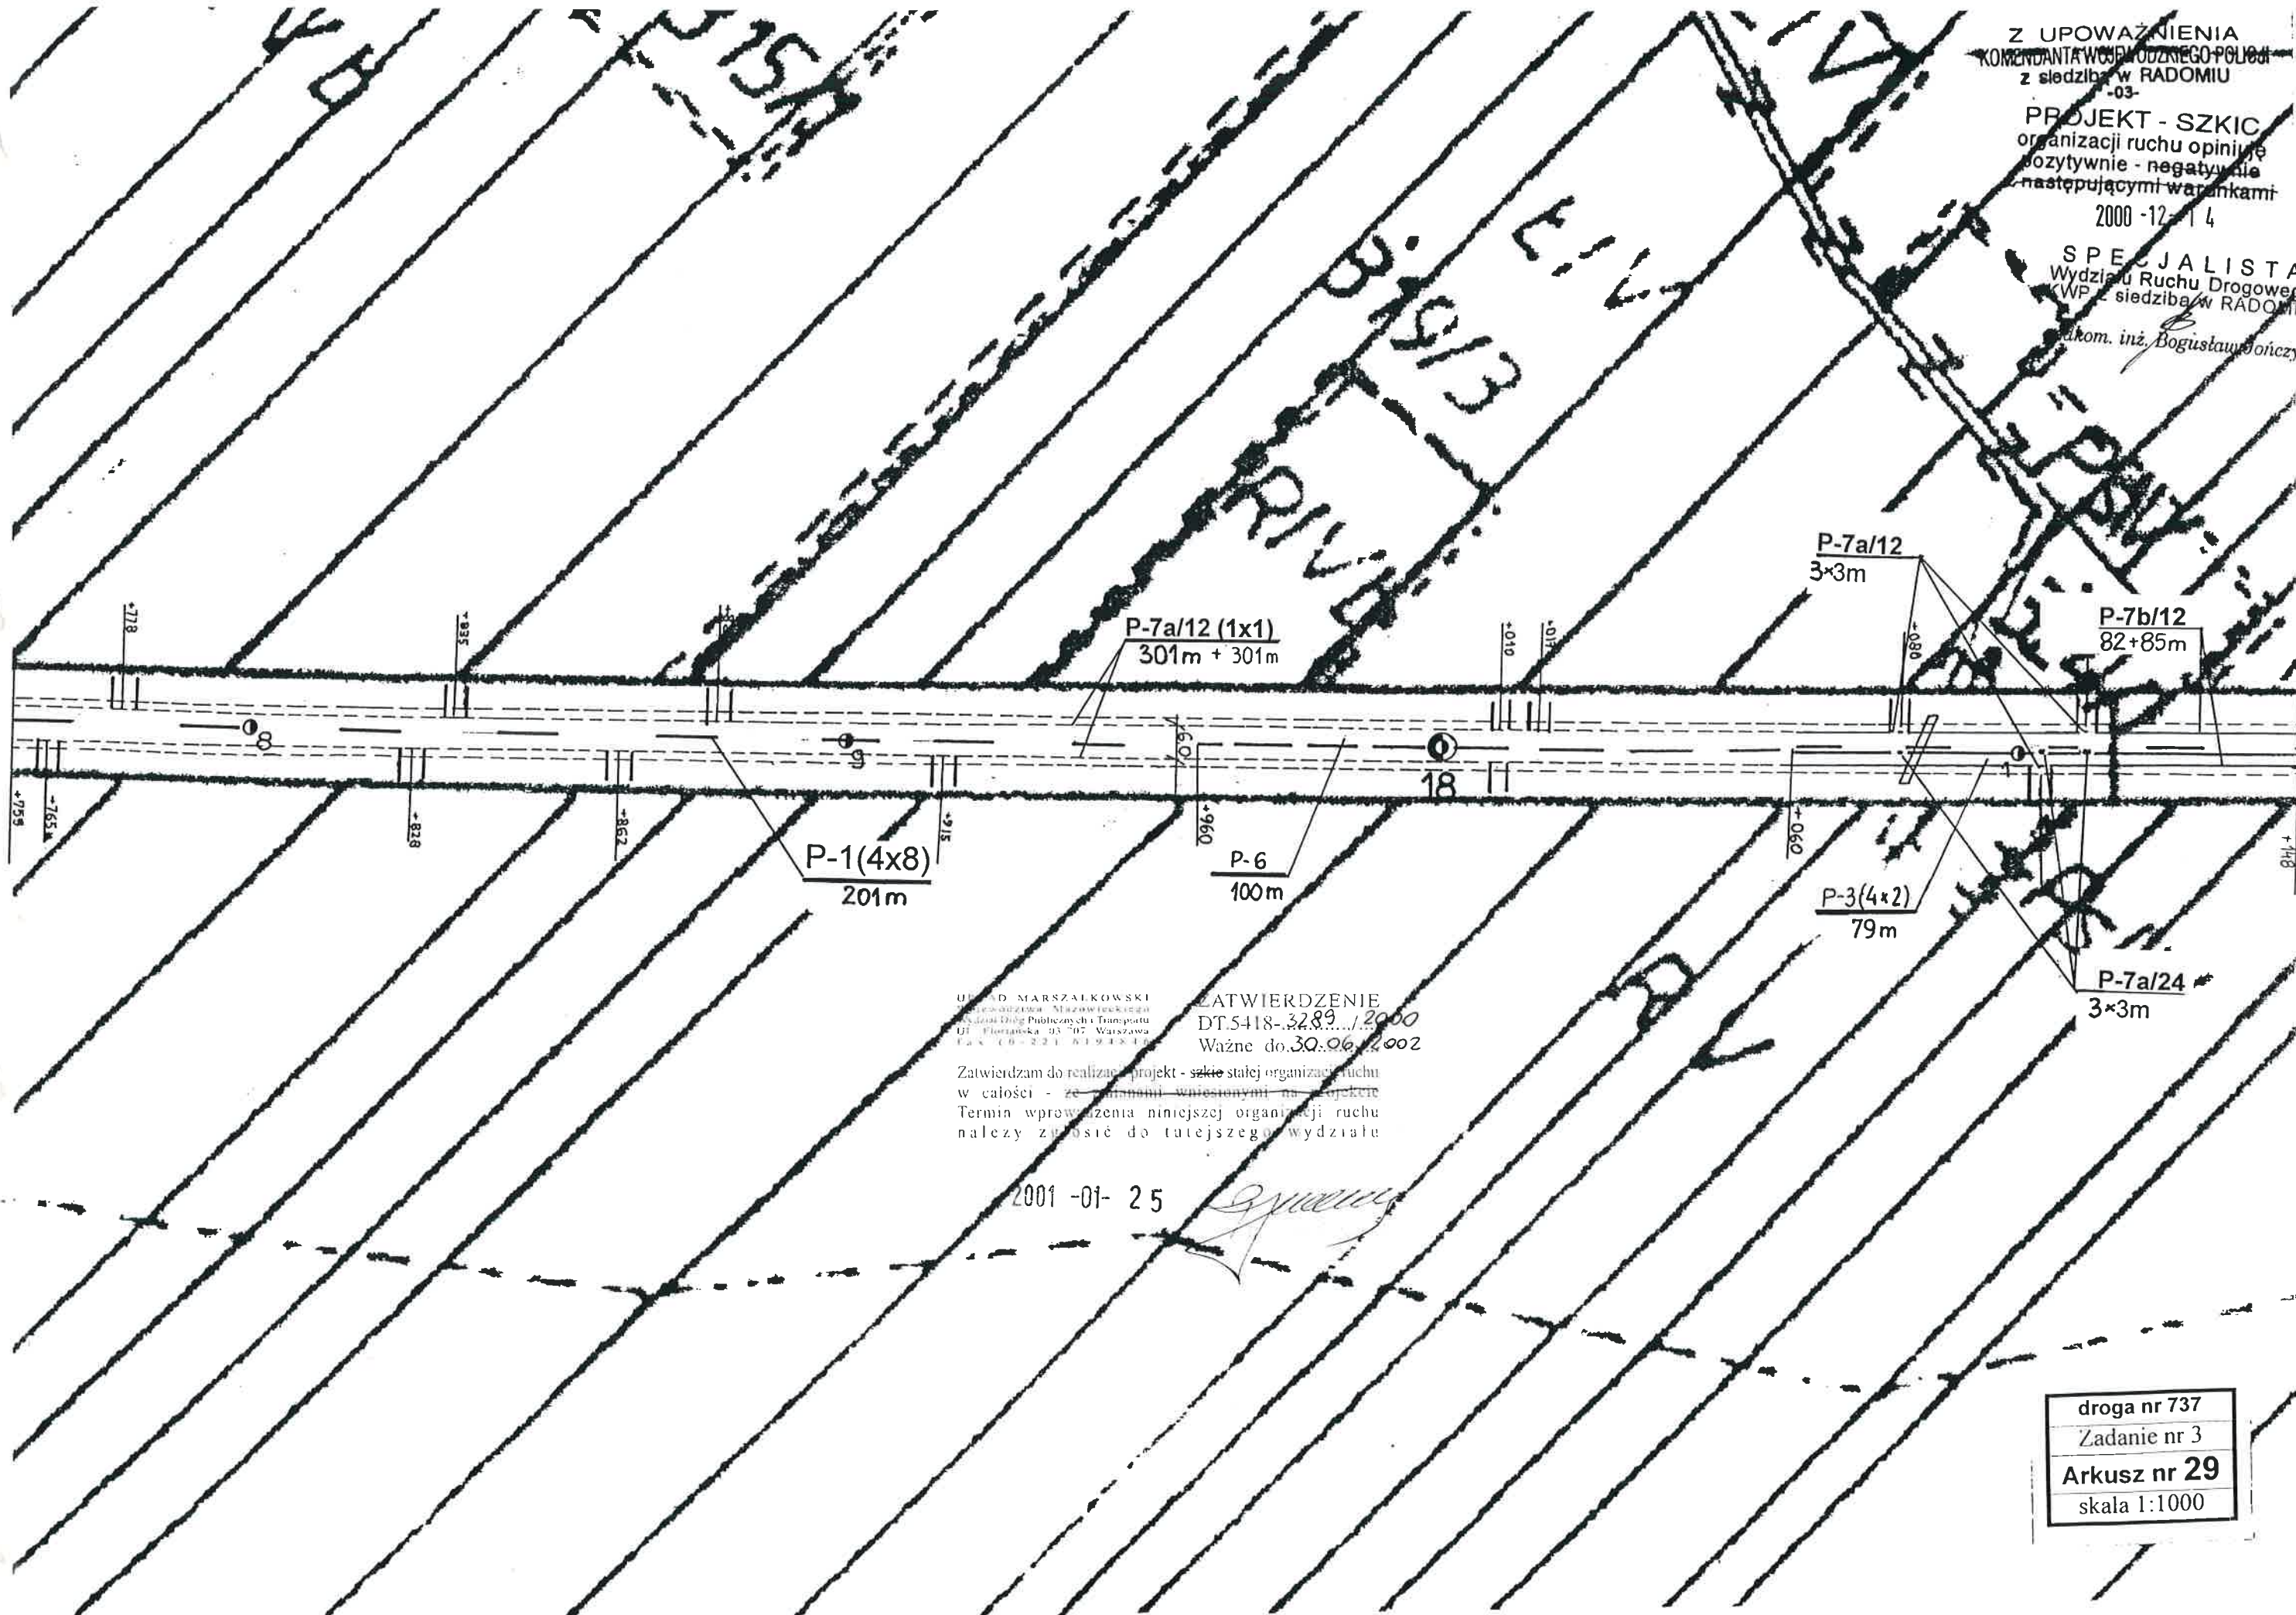

URZĄD MARSZAŁKOWSKI

ZATWIERDZENIE
DT. 5-18-3289/2000
Ważne do 30.06.2002

Zatwierdzam do realizacji projekt - szkic stałej organizacji ruchu
w całości - ze zmianami wniesionymi na projekcie
Termin wprowadzenia niniejszej organizacji ruchu
należy zgłosić do tutejszego wydziału

2001-01-25


droga nr 737
Zadanie nr 3
Arkusz nr 29
skala 1:1000

Z UPOWAŻNIENIA
KOMENDANTA WOJEWÓDZKIEGO POLICJI
z siedzibą w RADOMIU
-03-

PROJEKT - SZKIC
organizacji ruchu opiniuję
pozytywnie - negatywnie
z następującymi warunkami
2000-12-14

SPECJALISTA
Wydziału Ruchu Drogowego
KWP z siedzibą w RADOMIU

podkom. inż. Bogusław Jolczyński

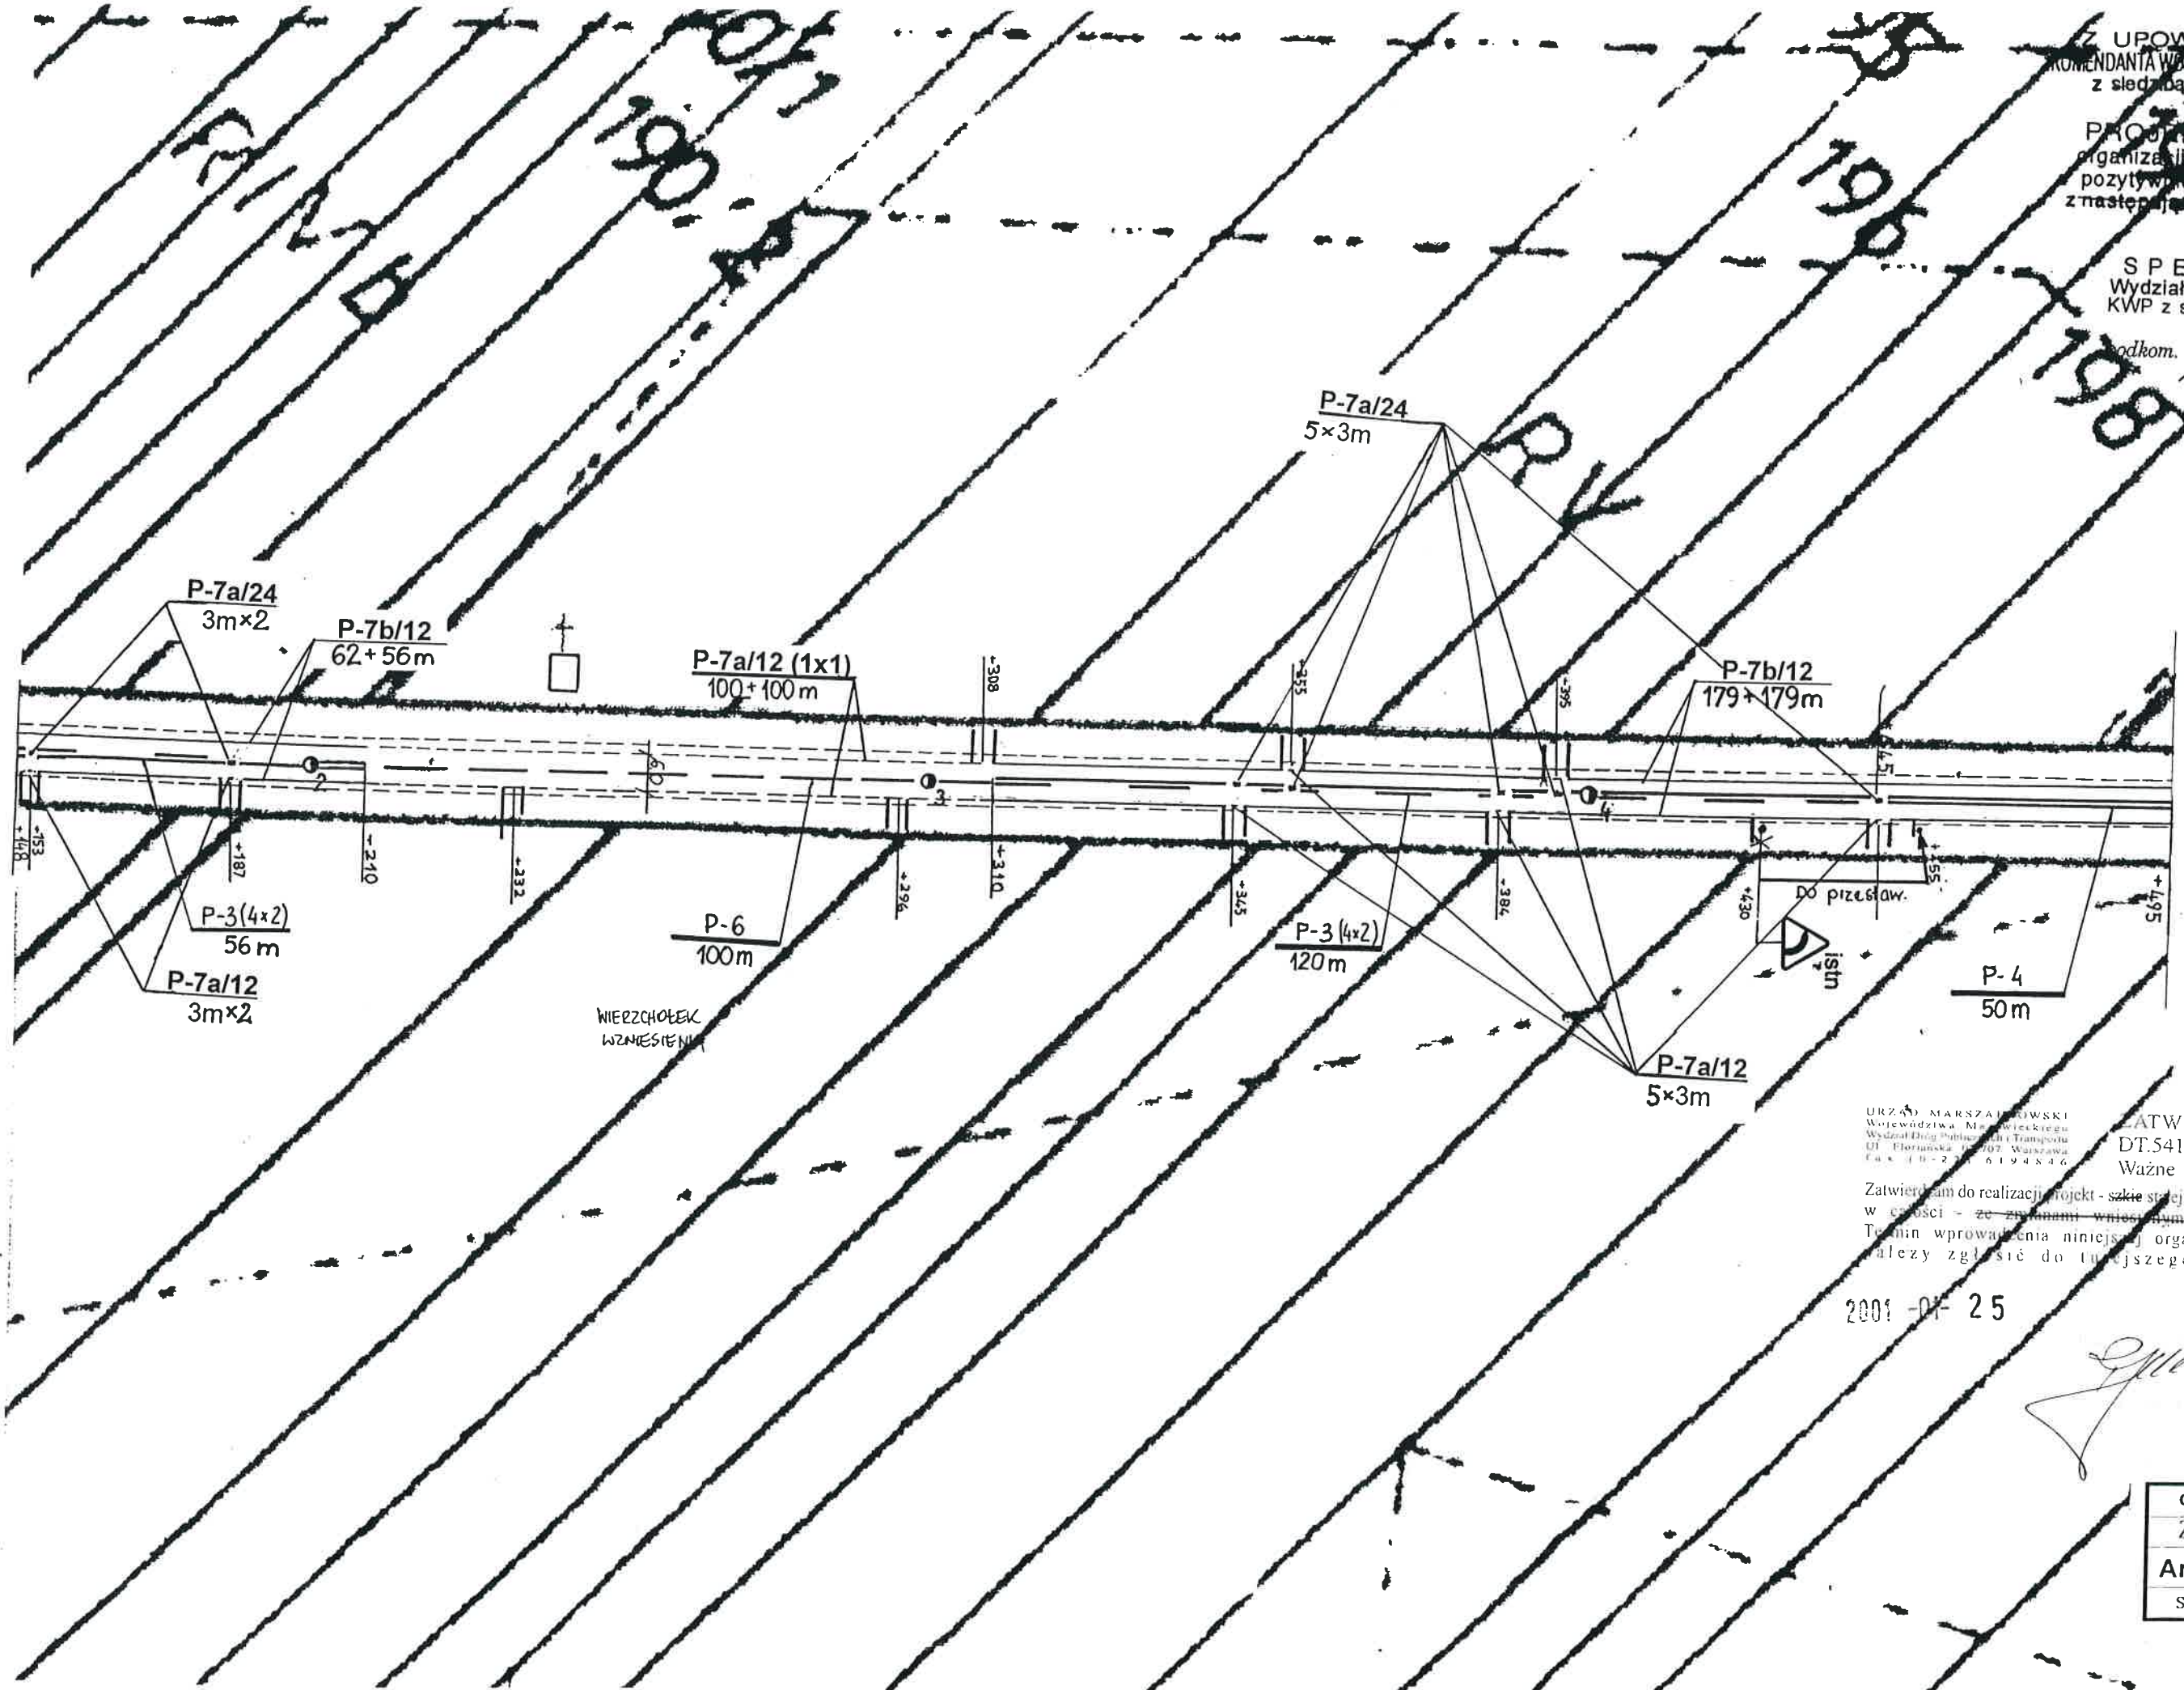

URZĄD MARSZAŁKOWSKI
Województwa Mazowieckiego
Wydział Drog Publicznych i Transportu
Fax: (0-22) 6194846

ZATWIERDZENIE
DT.5418-3289/2000
Ważne do 30.06.2002

Zatwierdzam do realizacji projekt - szkic organizacji ruchu
w całości - ze zmianami wniesionymi na projekcie
Termin wprowadzenia niniejszej organizacji ruchu
należy zgłosić do tutejszego wydziału

2001-01-25

[Signature]

droga nr 737
Zadanie nr 3
Arkusz nr 30
skala 1:1000

Z UPOWAŻNIENIA
KOMENDANTA WOJEWÓDZKIEGO POLICJI
z siedzibą w RADOMIU
-03-

PROJEKT - SZKIC
organizacji ruchu opiniuje
pozytywnie - negatywnie
z następującymi warunkami

2000-12-14

SPECJALISTA
Wydziału Ruchu Drogowego
KWP z siedzibą w RADOMIU


podkom. inż. Bogusław Joneczek

URZĄD MARSZAŁKOWSKI
Województwa Mazowieckiego
Wydział Drog Publicznych i Transportu
ul. Floriańska 63-707 Warszawa
Fax: (0-22) 61 93 83 6

ZATWIERDZENIE
DT.5418-3289/2000
Ważne do 30.06.2002

Zatwierdzam do realizacji projekt - szkic stałej organizacji ruchu
w całości - ze zmianami wniesionymi na projekcie
Termin wprowadzenia niniejszej organizacji ruchu
należy zgłosić do tutejszego wydziału

[Signature]

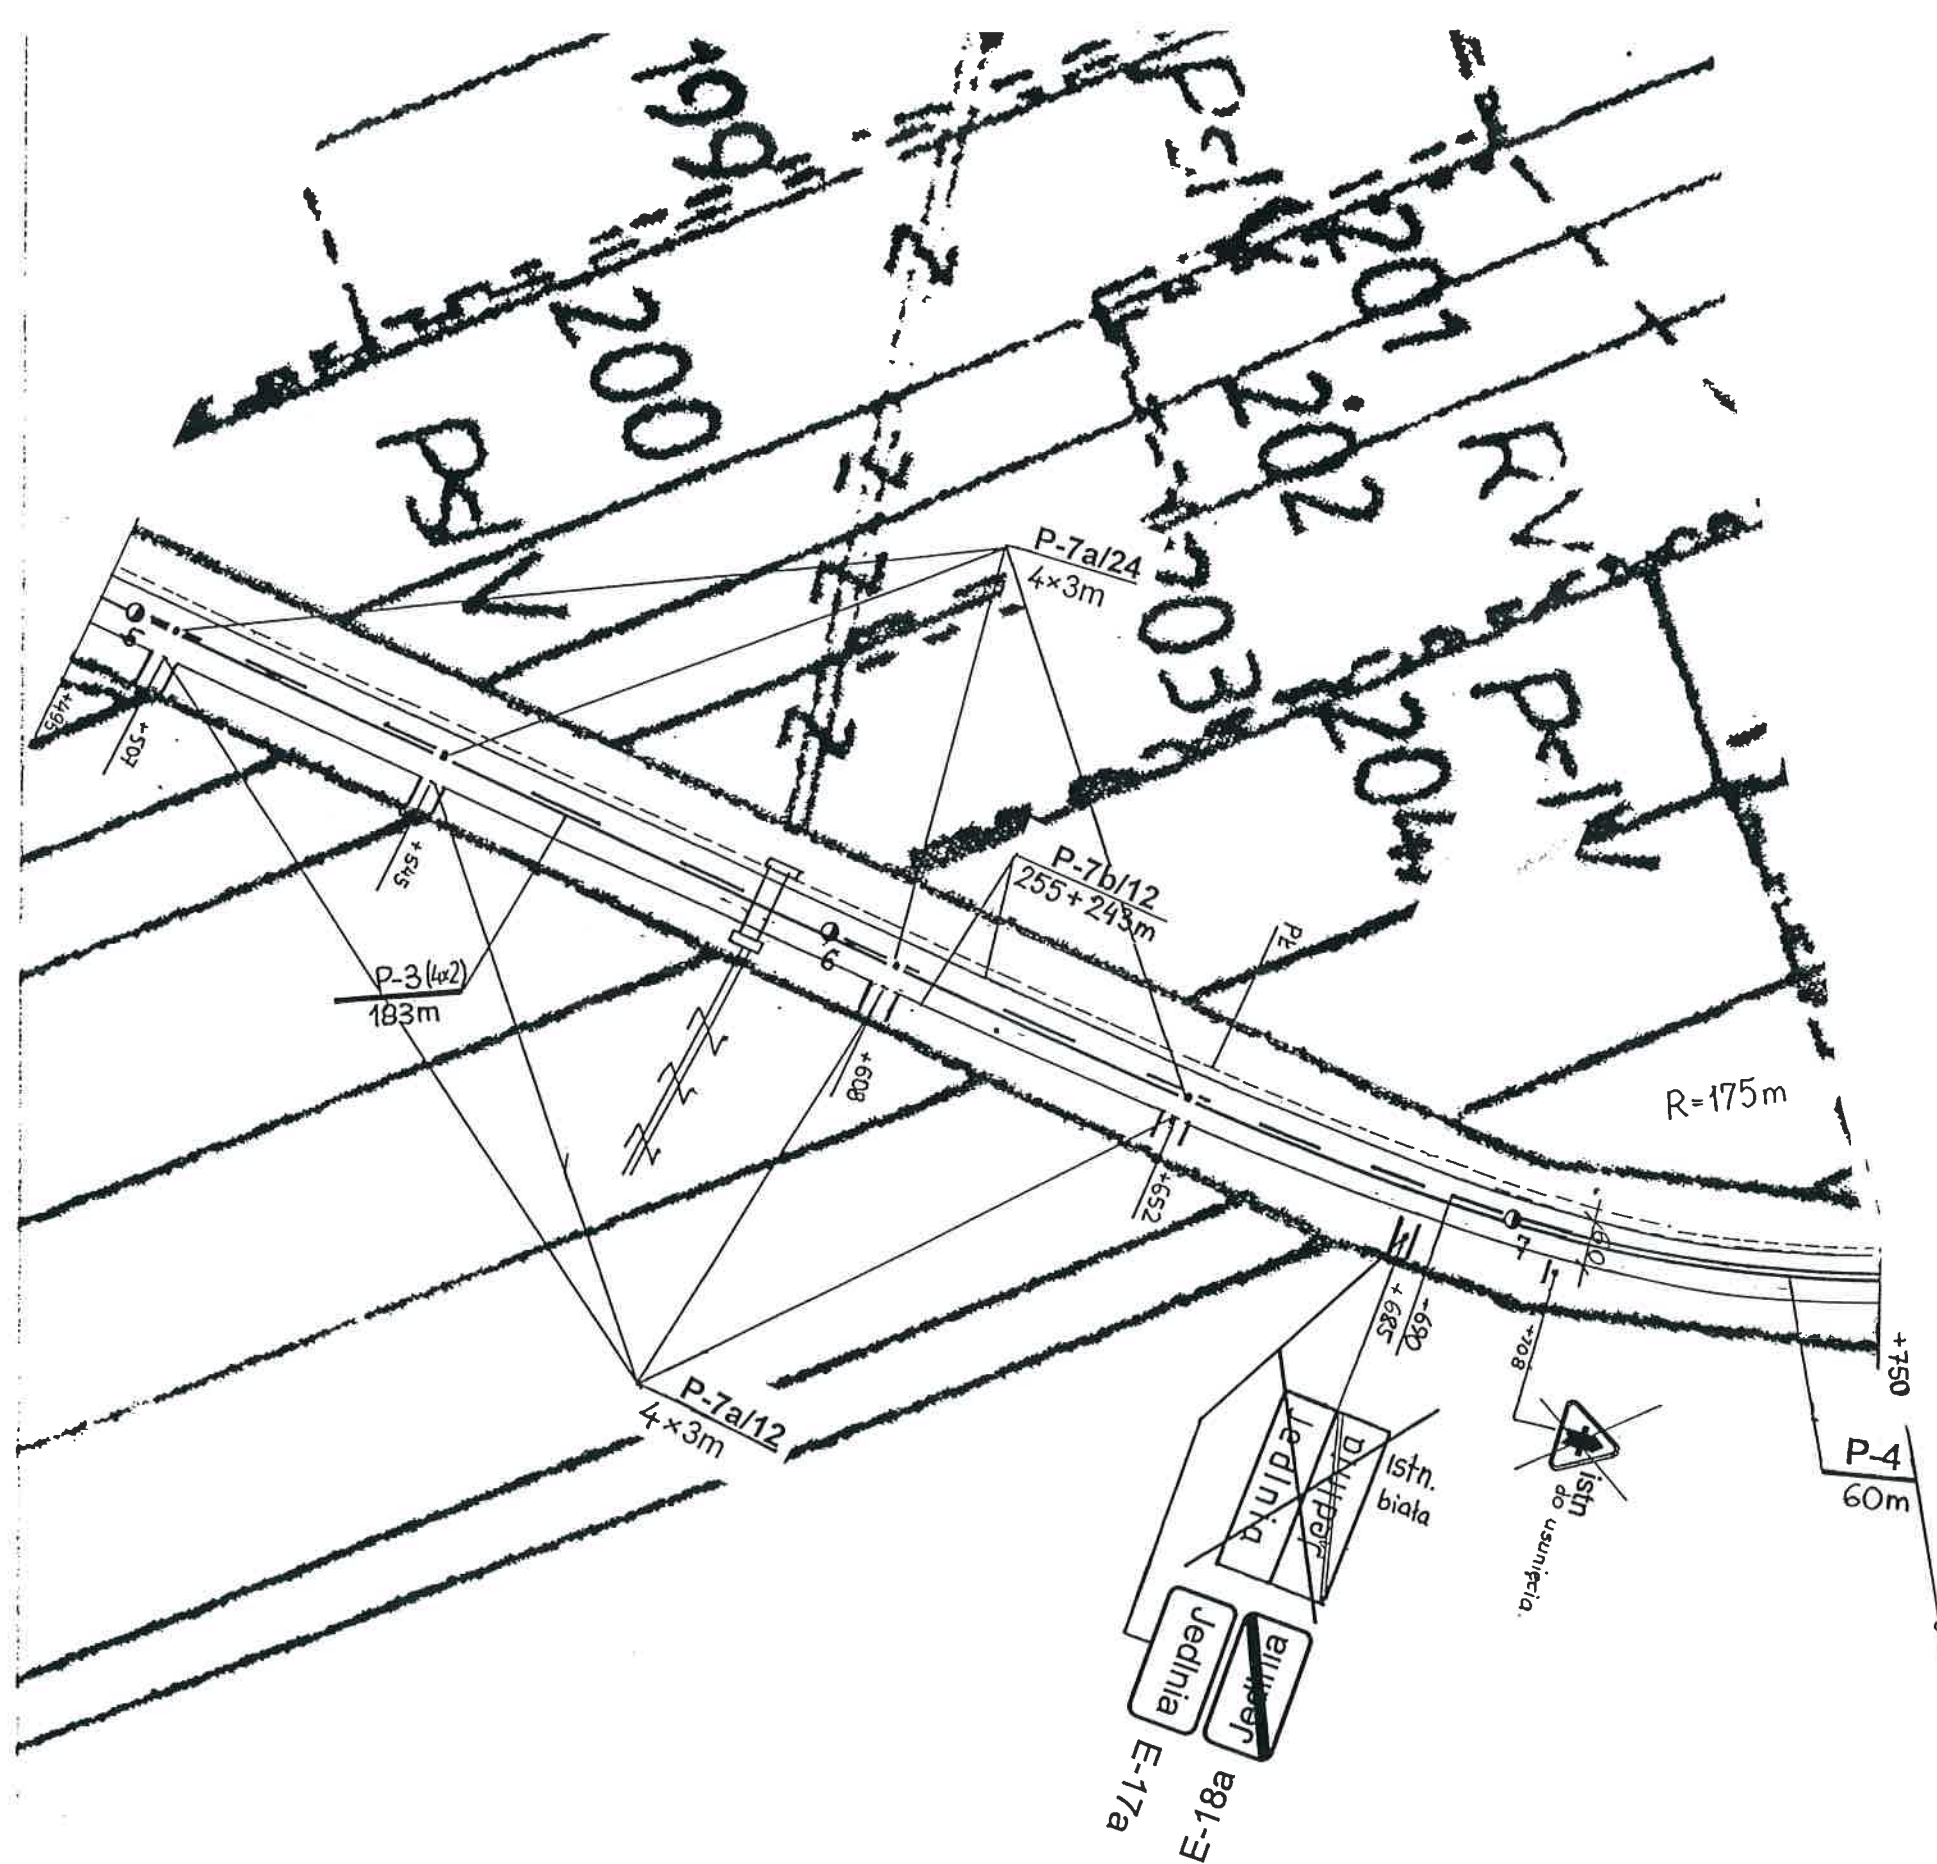

droga nr 737
Zadanie nr 3
Arkusz nr 31
skala 1:1000