

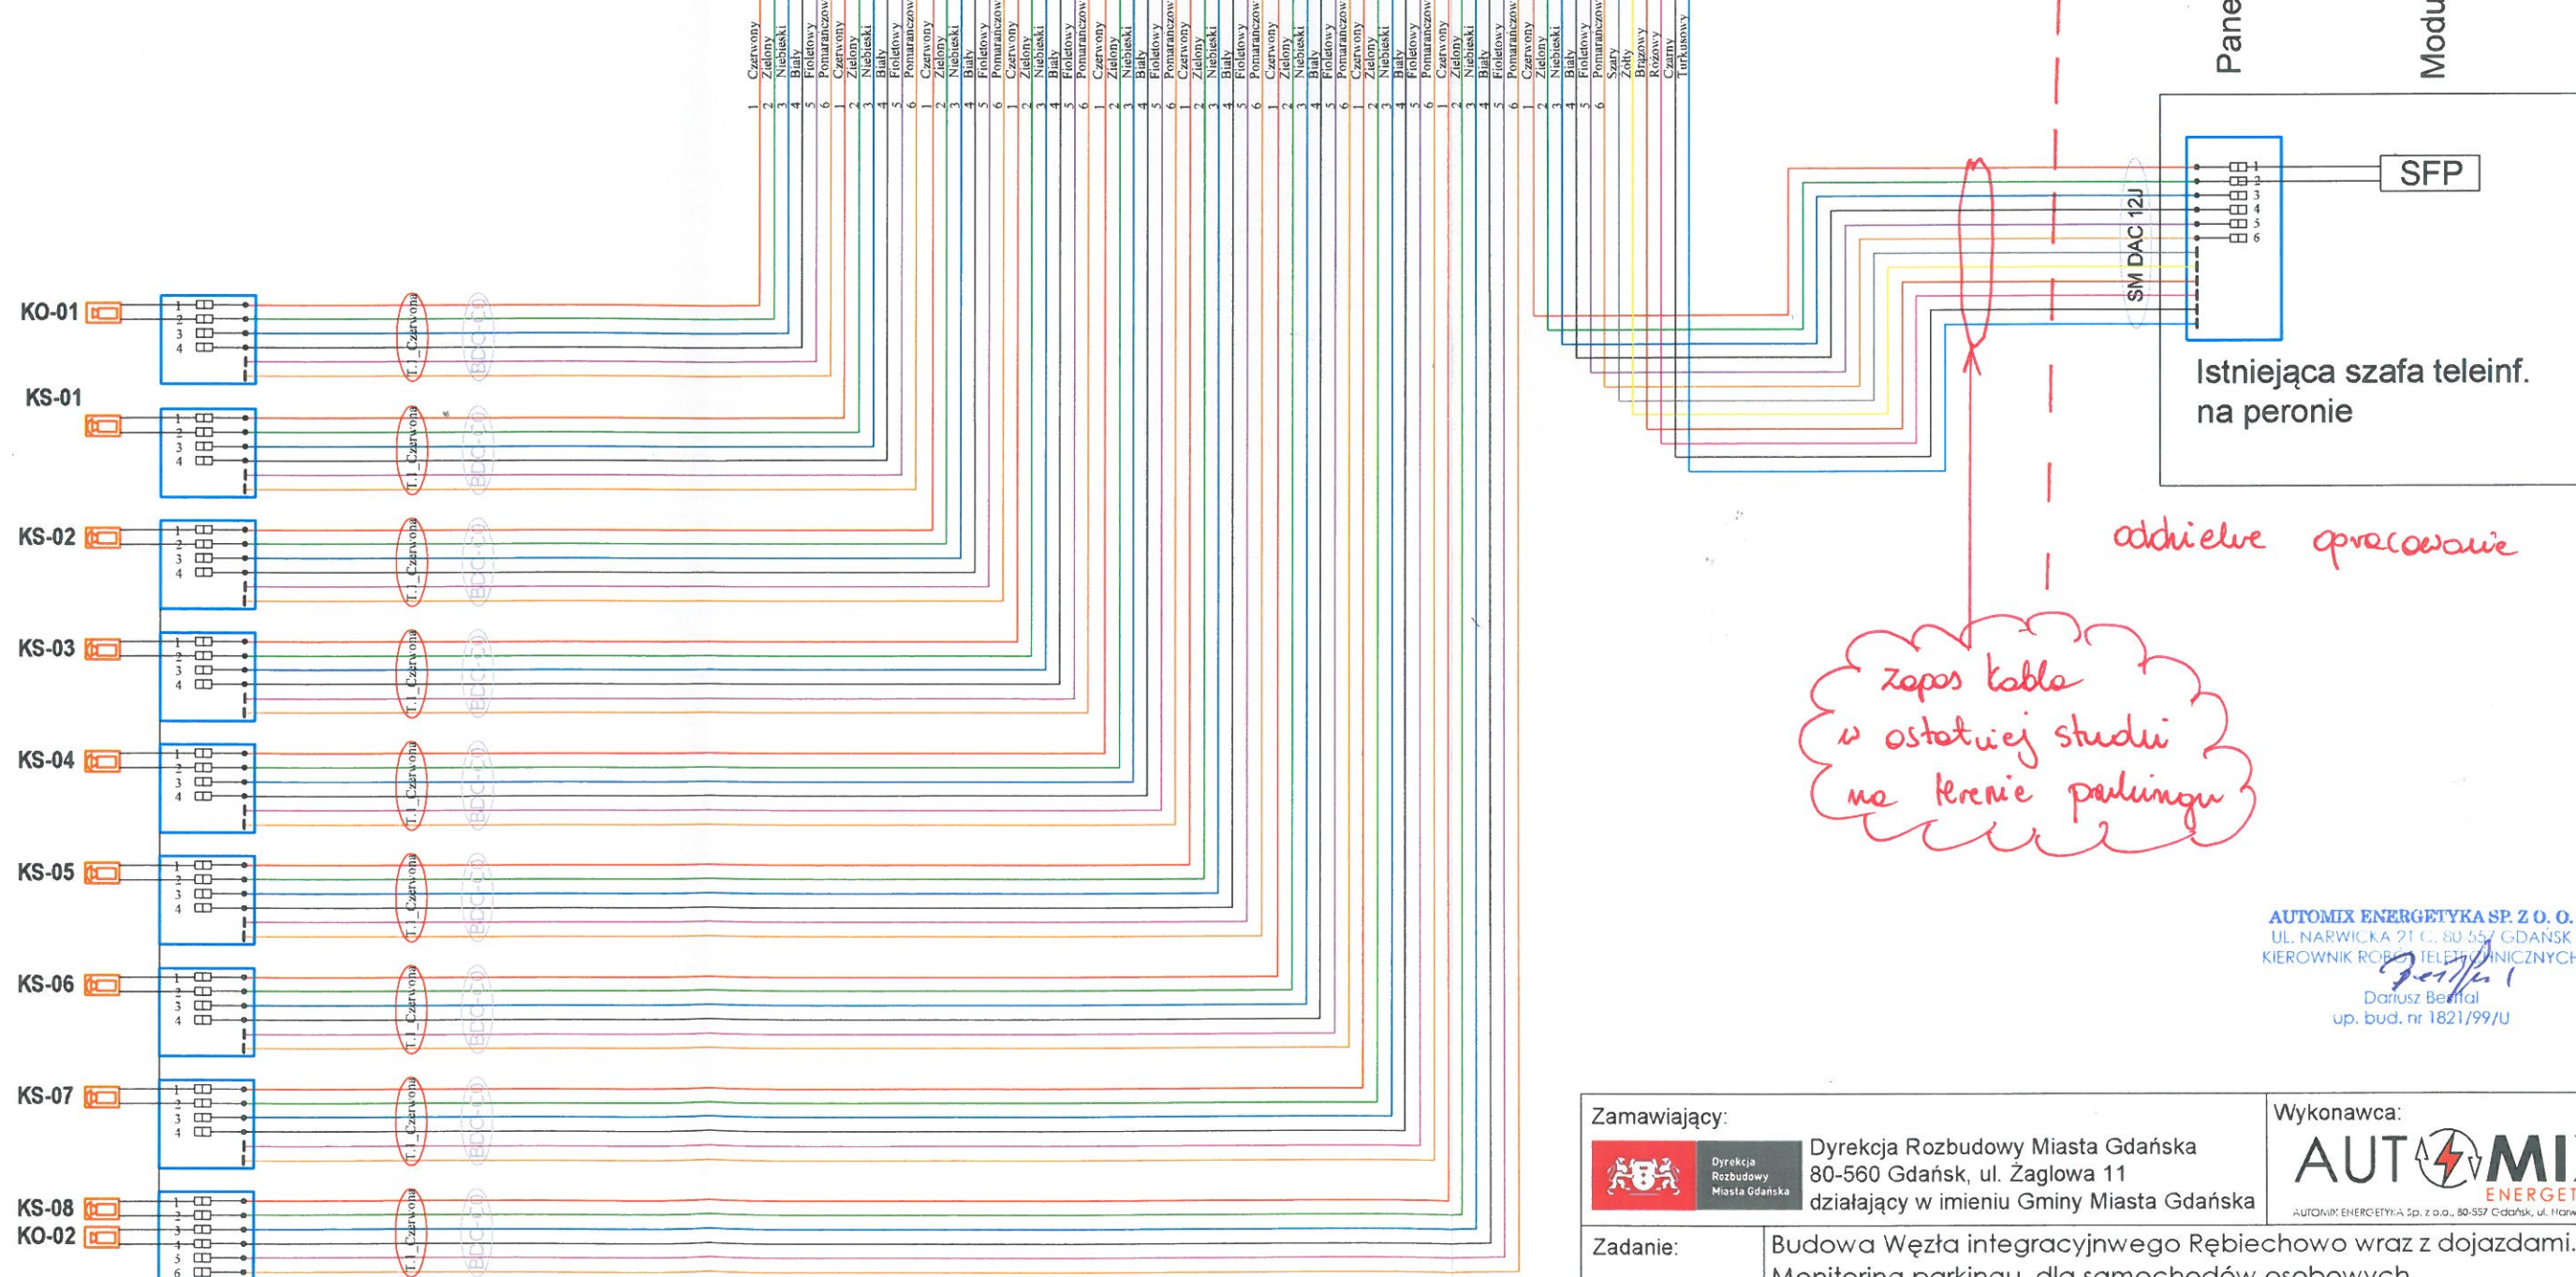
Szafa Monitoringu  
Przełącznik sieciowy 12xSFP

Szafa Monitoringu  
PRZEŁĄCZNICA OPTOMER PS3-48SC



# DOKUMENTACJA POWYKONAWCZA

Panel 6xLC w istn. przełącznicy

Moduł SFP w istn. przełączniku



AUTOMIX ENERGETYKA SP. Z O.O.  
UL. NARWICKA 21 C, 80-557 GDAŃSK  
KIEROWNIK ROBOTY TELEFONICZNYCH  
*Dariusz Bełtał*  
up. bud. nr 1821/99/U

Zamawiający:		Wykonawca:	
 Dyrekcja Rozbudowy Miasta Gdańska		 AUTOMIX ENERGETYKA AUTOMIX ENERGETYKA Sp. z o.o., 80-557 Gdańsk, ul. Narwicka 21C	
Dyrekcja Rozbudowy Miasta Gdańska 80-560 Gdańsk, ul. Zagłowa 11 działający w imieniu Gminy Miasta Gdańska			
Zadanie:	Budowa Węzła integracyjnego Rębichowo wraz z dojazdami. Monitoring parkingu dla samochodów osobowych		
Stadium	PROJEKT WYKONAWCZY	Skala :	-
Tytuł rysunku	Schemat optyczny budowy światłowodów	Data :	07.2018
Opracował:	inż. Rafał Janowski	Nr rysunku	6
Projektował:	Leszek Mrozowski nr upr. 1893/00/U	Arkusz	1 z 1