


STAN PROJEKTOWANY - dokumentacja powykonawcza

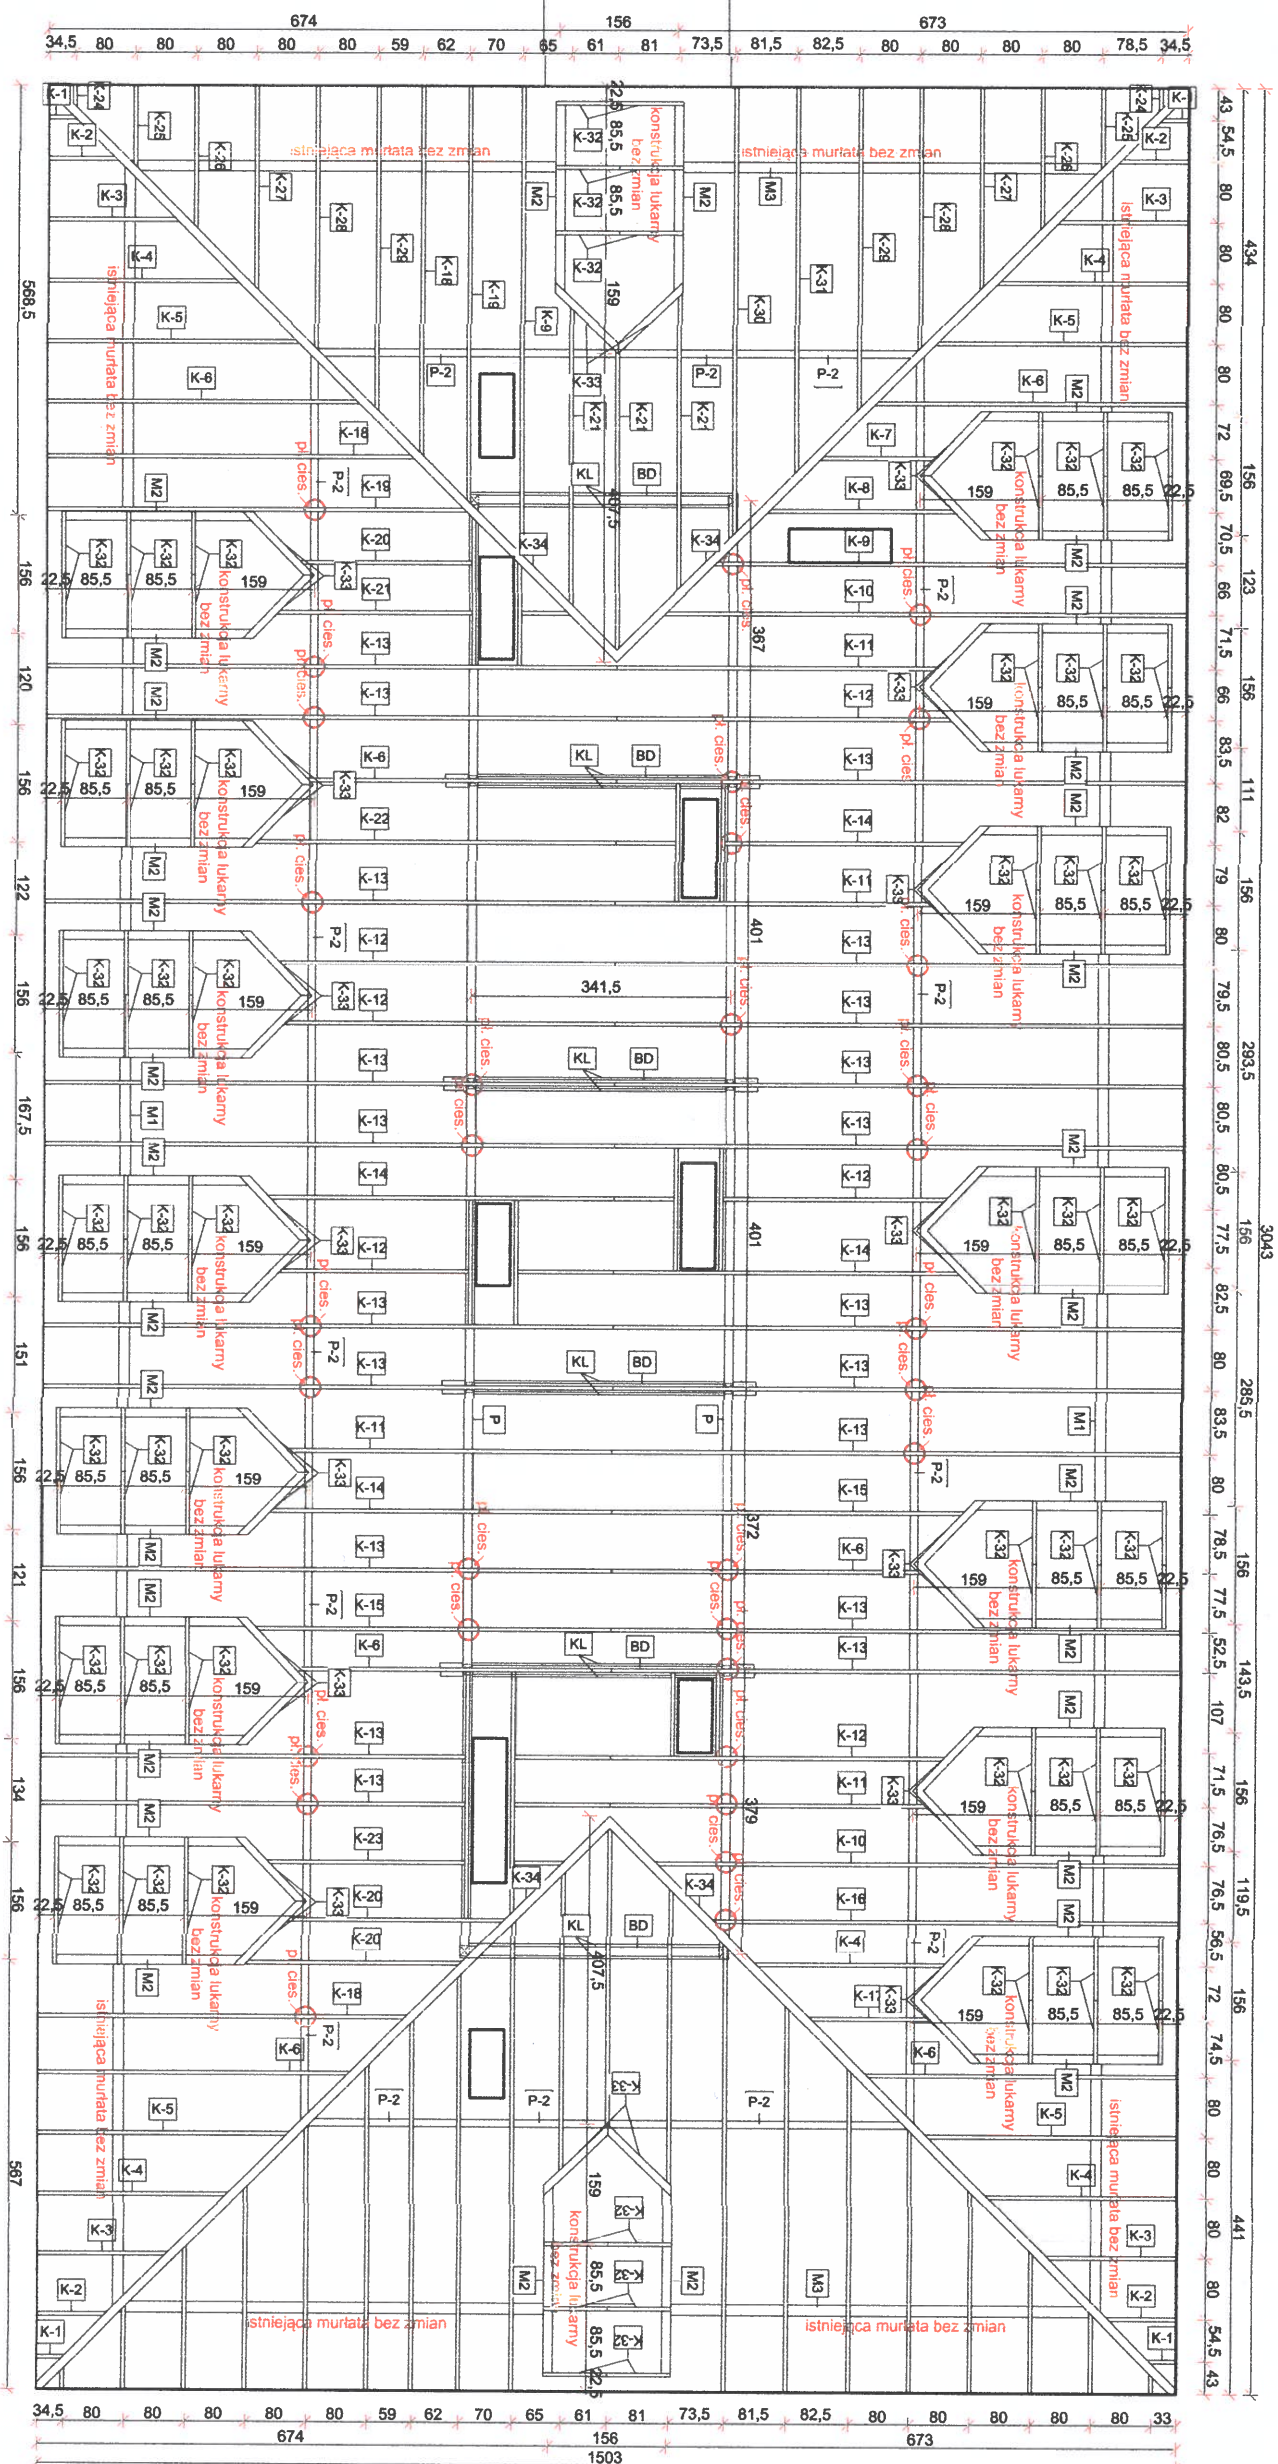

Uwaga:
Istniejące mutaty wraz z mocowaniami nie podlegają wymianie.

Uwaga:
Wszystkie wymiary należy sprawdzić na budowie.
Do podanych długości w zestawieniu należy dodać min.
20cm dla celów wykonawczych.

DOKUMENTACJA POWYKONAWCZA

FF Tełmax
BUDOWNIWO SERWIS

Tomasz Śladnicki
Kierownik budowy
Nr 210/5d/01 POM/BO/0262/04

Zestawienie elementów więzby dachowej					
Znak	Ilość	Wymiary	Długość	Objętość	Funkcja
K-1	4	8x18 cm	0,38 m	0,02 m³	krówek
K-2	4	8x18 cm	0,92 m	0,05 m³	krówek
K-3	4	8x18 cm	3,72 m	0,21 m³	krówek
K-4	5	8x18 cm	2,52 m	0,18 m³	krówek
K-5	4	8x18 cm	3,32 m	0,19 m³	krówek
K-6	7	8x18 cm	4,12 m	0,42 m³	krówek
K-7	1	8x18 cm	1,50 m	0,02 m³	krówek
K-8	1	8x18 cm	2,49 m	0,04 m³	krówek
K-9	2	8x18 cm	6,24 m	0,18 m³	krówek
K-10	2	8x18 cm	6,90 m	0,20 m³	krówek
K-11	4	8x18 cm	4,24 m	0,24 m³	krówek
K-12	5	8x18 cm	4,42 m	0,32 m³	krówek
K-13	20	8x18 cm	7,50 m	2,16 m³	krówek
K-14	5	8x18 cm	4,58 m	0,33 m³	krówek
K-15	2	8x18 cm	4,65 m	0,13 m³	krówek
K-16	1	8x18 cm	6,15 m	0,09 m³	krówek
K-17	1	8x18 cm	1,57 m	0,02 m³	krówek
K-18	3	8x18 cm	4,84 m	0,21 m³	krówek
K-19	2	8x18 cm	5,53 m	0,16 m³	krówek
K-20	3	8x18 cm	2,86 m	0,12 m³	krówek
K-21	4	8x18 cm	3,88 m	0,22 m³	krówek
K-22	1	8x18 cm	4,74 m	0,06 m³	krówek
K-23	1	8x18 cm	3,91 m	0,05 m³	krówek
K-24	2	8x18 cm	0,30 m	0,01 m³	krówek
K-25	2	8x18 cm	1,10 m	0,03 m³	krówek
K-26	2	8x18 cm	1,90 m	0,05 m³	krówek
K-27	2	8x18 cm	2,70 m	0,08 m³	krówek
K-28	2	8x18 cm	3,48 m	0,12 m³	krówek
K-29	2	8x18 cm	4,28 m	0,10 m³	krówek
K-30	1	8x18 cm	5,80 m	0,08 m³	krówek
K-31	1	8x18 cm	5,10 m	0,07 m³	krówek
K-32	96	5x14 cm	0,84 m	0,56 m³	krówek
K-33	32	5x14 cm	1,26 m	0,28 m³	krówek
K-34	4	12x16 cm	10,69 m	0,82 m³	krówek
P	2	12x16 cm	19,30 m	0,74 m³	płatów
BD	6	12x14 cm	3,55 m	0,41 m³	belki drew.
S	12	14x14 cm	1,50 m	0,35 m³	slup
KL	12	6x16 cm	4,14 m	0,48 m³	kieszcze
Istniejąca płatwa					
M1	Istniejąca murata				
M2	Istniejąca murata				
M3	Istniejąca murata				
SUMA				9,83 m³	

RSUNEK ZAMIENNY ZE ZMIANAMI KTÓRE KWALIFIKUJE SIĘ JAKO
NIEISTOTNE ODSTĘPSTWO OD ZATWIERDZONEGO PROJEKTU
mgr inż. arch. Krzysztof Stelański
uprawnienia nr: 6154/GD/94
ZMIANY ZAZNACZONO KOŁOREM CZERWONYM

ZMIANY ZAZNACZONO KOŁOREM Czerwonym

Uwagi 2:

Źywnie kanały wentylacyjne wyprowadzić ponad dach poprzez prefabrykowane dachówki wentylacyjne. Konstrukcja lukarn nie kwalifikuje się do wymiany elementów więźby dachowej, pozostają istniejące elementy konstrukcyjne. Istniejące murłaty wraz z mocowaniami nie podlegały wymianie.

PRACOWNIA


DECADa

PROJEKTOWA

TEMAT: Modernizacja budynku biurowego Pomorskiego Ośrodka Doradztwa Rolniczego w Lubaniu, Oddział w Starym Polu - Projekt zamiatny

Lokalizacja: dz. nr 346/2, obr. Stare Pole, gm. Stare Pole


PROJEKTOWAŁ:	NR UPRAWNIENIE/BRANŻA:	PODPIS:	SKALA:
mgr inż. arch. Krzysztof Siewalski	6154/GD/94 arch.-konst.		1 : 100
OPRACOWAŁ:	NR UPRAWNIENIE/BRANŻA:	PODPIS:	DATA:
mgr inż. Kamili Witkusa	Asystent projektanta		12.08.2022

NAMZA RYSUNKU:

RZUT WIĘŻBY DACHOWEJ -

stan projektowany

Rys. Nr

K2