
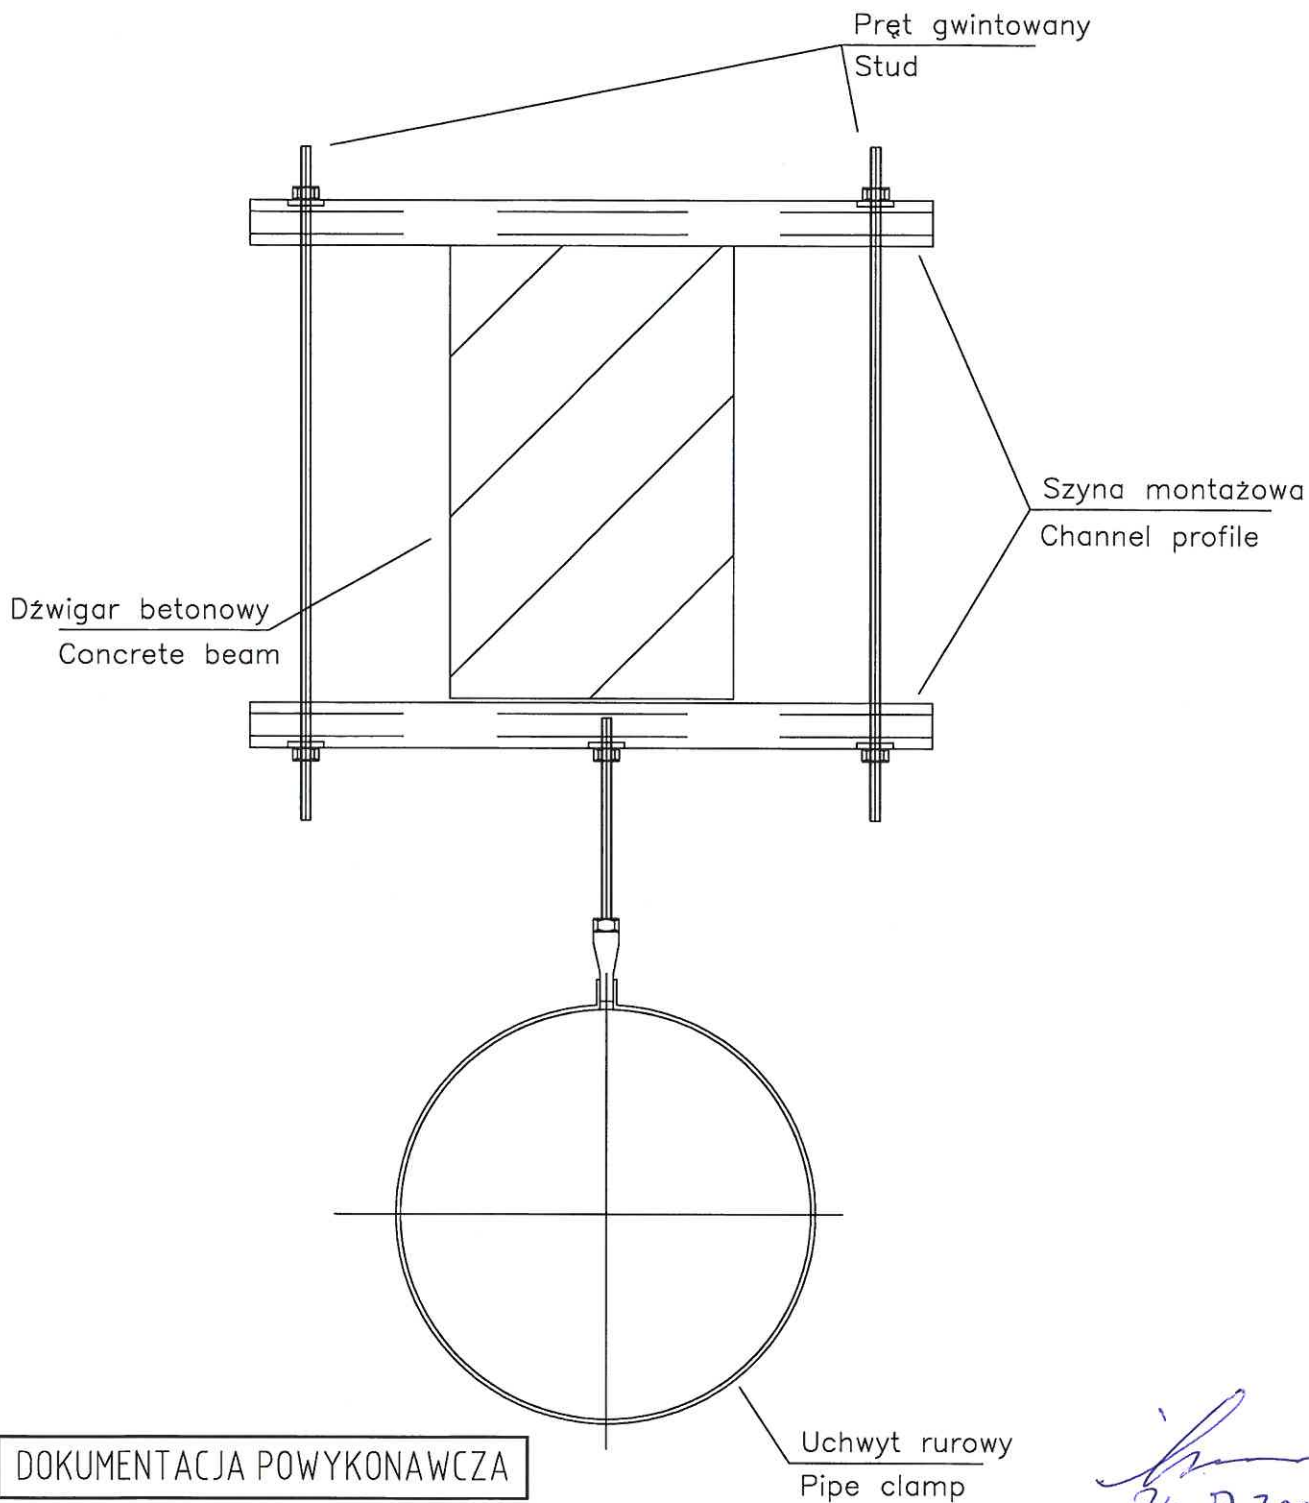


DOKUMENTACJA POWYKONAWCZA

A	DD/MMM/YY		**	**
REV:	DATE:	DESCRIPTION:	DRAWN:	CHECKED:


	PROJECT: 2002/PL/16/P/ PE/030-03	PREPARED BY: m+w zander <small>total facility solutions</small> <small>ZENOPTIK Group</small>	PROJECT PHASE:
			ISSUE:
			APPROVED:

SCALE:	TITLE: Szczegół Mocowanie przewodu Typ D – hala sortowni		DATE:	NAME:
%		DRAWN:	29/AUG/05	Laslo
SIZE:		CHECKED:	29/AUG/05	Uitsch
A4		COMM. NO:	DRAWING NO:	REV:
		8321655	VAA4101	A




DOKUMENTACJA POWYKONAWCZA

A	DD/MMM/YY		**	**
REV:	DATE:	DESCRIPTION:	DRAWN:	CHECKED:

	PROJECT: 2002/PL/16/P/ PE/030-03	PREPARED BY: m+w zander total facility solutions JENOPTIK Group	PROJECT PHASE:
			ISSUE:
			APPROVED:


SCALE: %	TITLE: Szczegół Mocowanie przewodu Typ A – hala kompostowni		DATE:	NAME:	
SIZE: A4		DRAWN:	22.11.05	Prieske	
		CHECKED:	22.11.05	Heigold	
		COMM. NO:	DRAWING NO:		REV:
		8321655	VAA4102		A

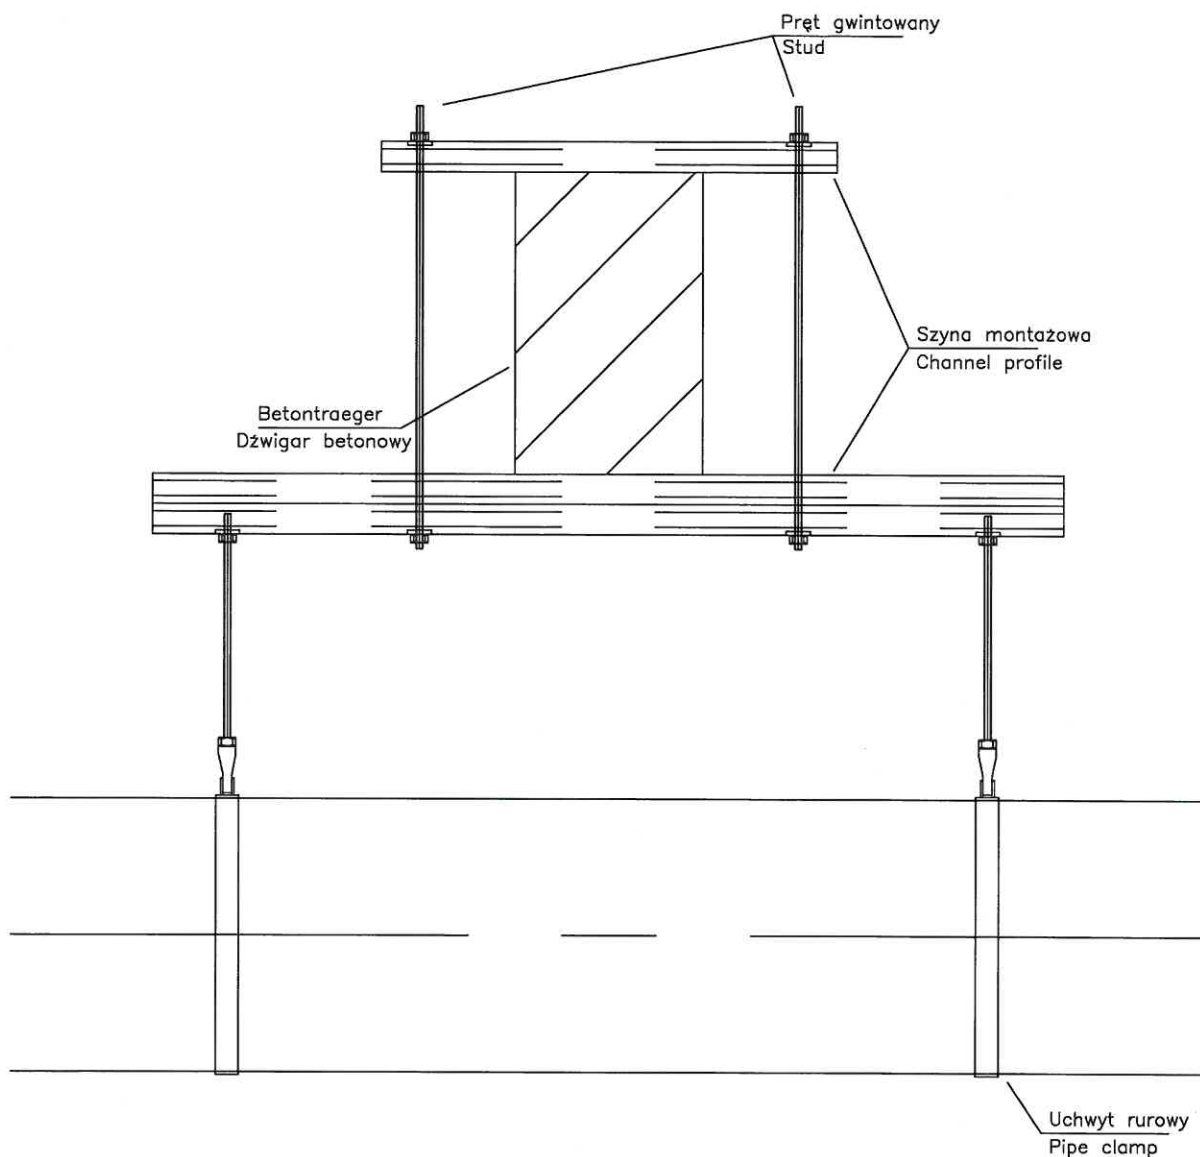


DOKUMENTACJA POWYKONAWCZA

[Signature]
26.02.2006

A	DD/MMM/YY		**	**
REV:	DATE:	DESCRIPTION:	DRAWN:	CHECKED:



	PROJECT:	PREPARED BY:	PROJECT PHASE:
	2002/PL/16/P/ PE/030-03	m+w zander total facility solutions	ISSUE:
		JENOPTIK Group	APPROVED:

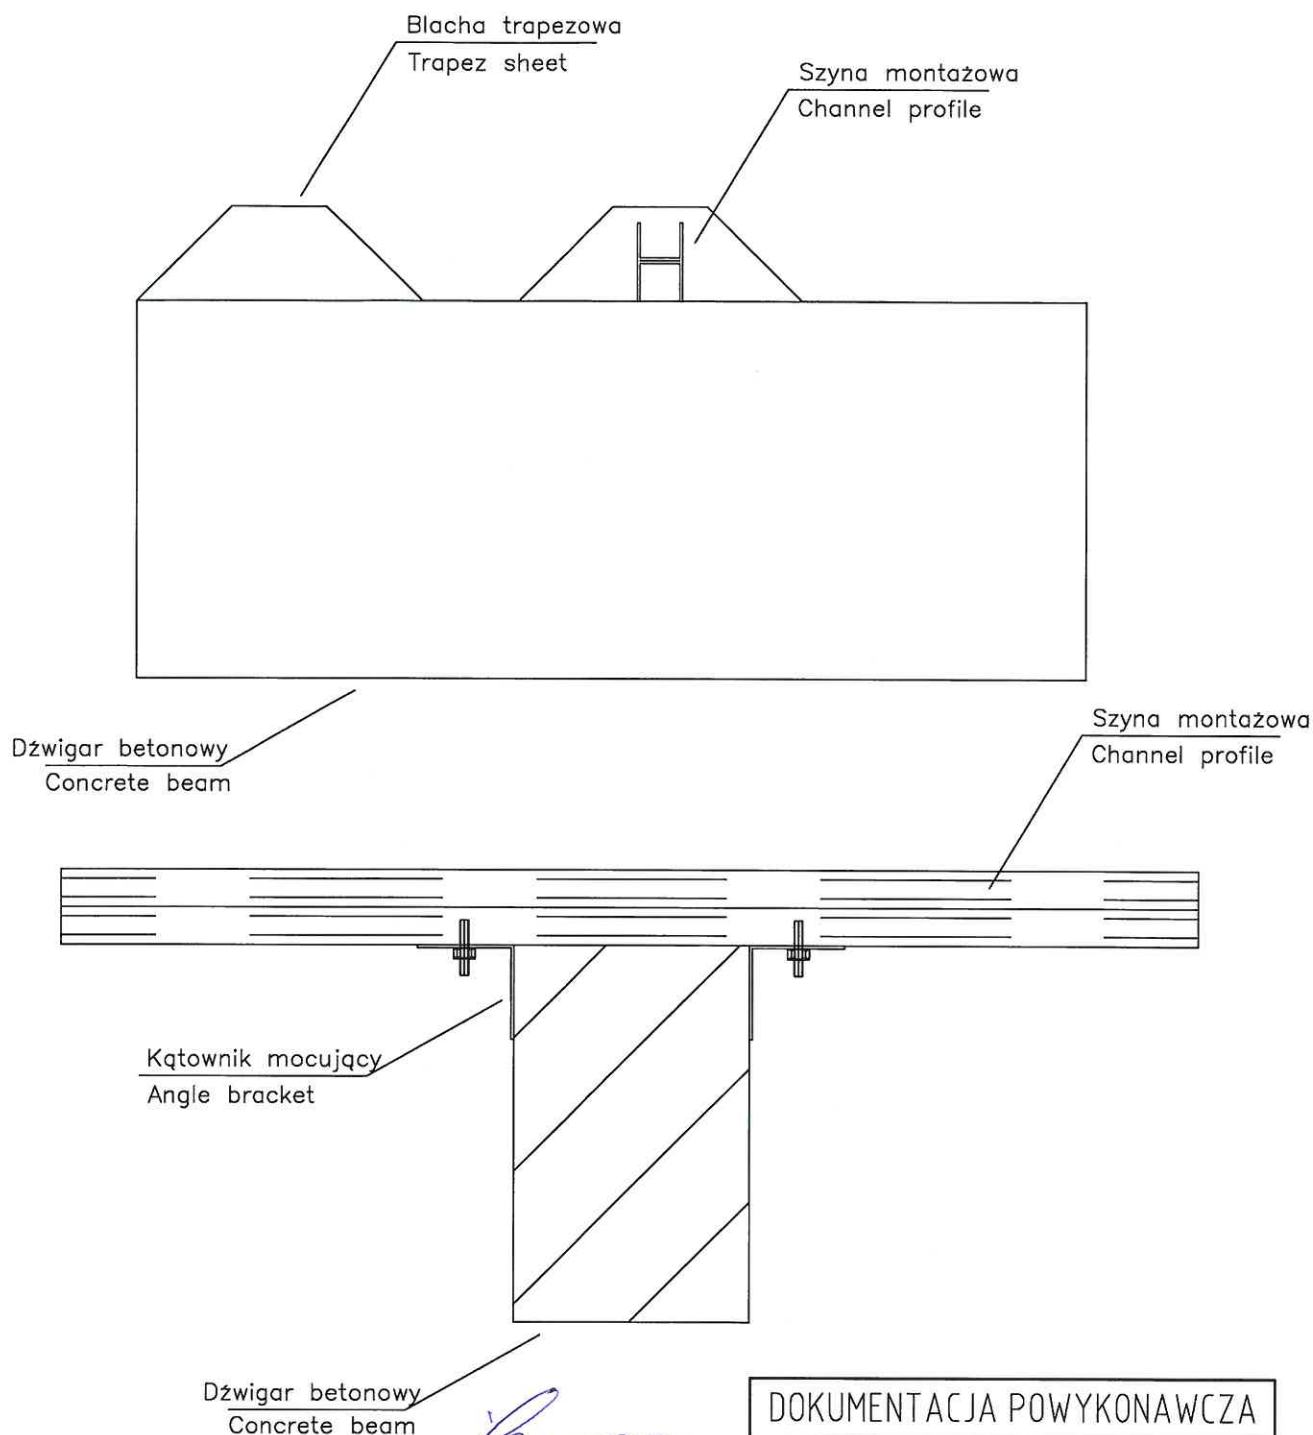SCALE:	TITLE:	DATE:	NAME:
%	Szczegół	DRAWN:	Prieske
SIZE:	Mocowanie przewodu	CHECKED:	Heigold
A4	Typ B – hala kompostowni	COMM. NO:	DRAWING NO:
		8321655	VAA4103
			REV:
			A



DOKUMENTACJA POWYKONAWCZA

A	DD/MM/YY		**	**
REV:	DATE:	DESCRIPTION:	DRAWN:	CHECKED:

	PROJECT:	PREPARED BY:	PROJECT PHASE:
	2002/PL/16/P/ PE/030-03	m+w zander <small>total facility solutions</small> 	ISSUE:
			APPROVED:

SCALE:	TITLE:		DATE:	NAME:
%	Szczegół		DRAWN:	Prieske
SIZE:	Mocowanie przewodu		CHECKED:	Heigold
A4	Typ C – hala kompostowni	COMM. NO:	DRAWING NO:	REV:
		8321655	VAA4104	A