

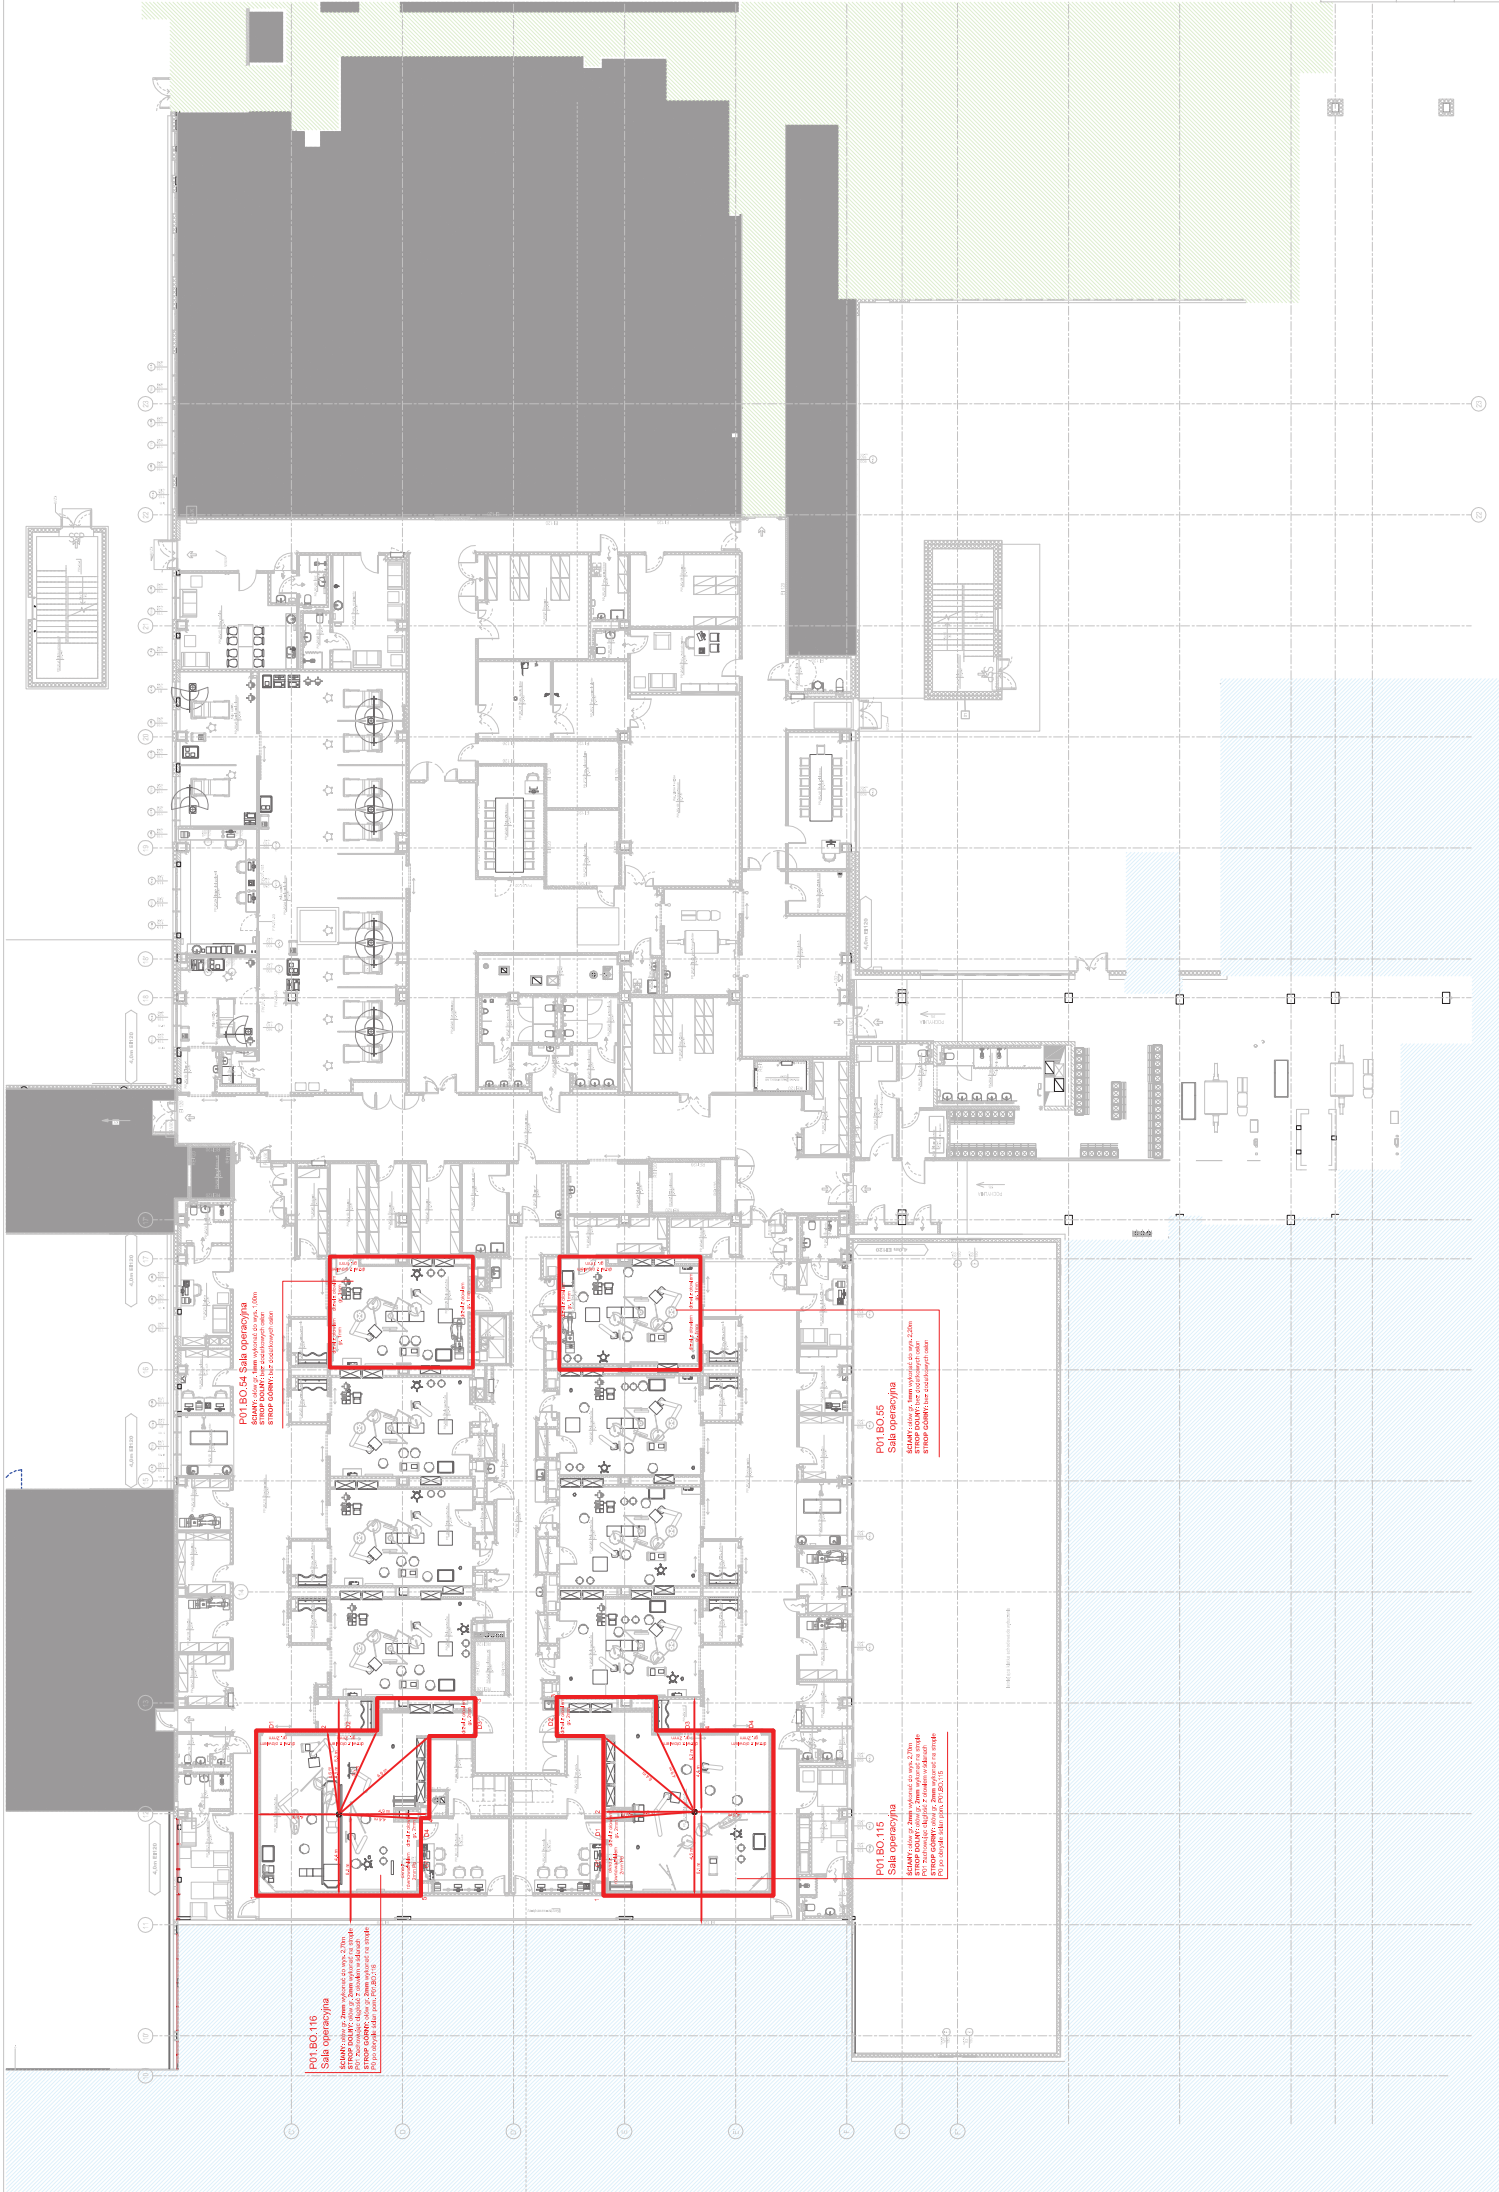
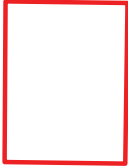


LEGENDA OZNACZEŃ NA RYSUNKU

PRACOWNIA OBJĘTA
OPRACOWANIEM

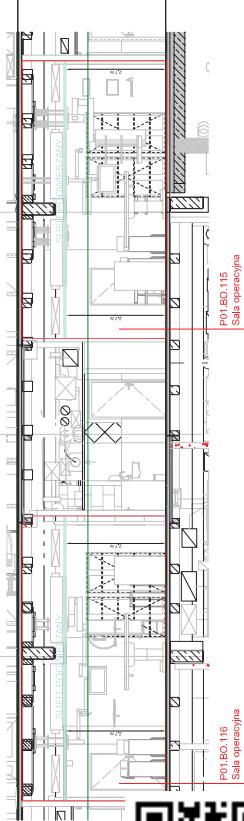

RZUT POZIOMU P0 skala 1:100

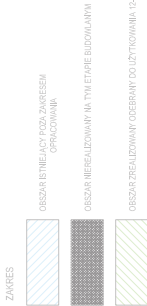

PRZĘKÓJ A - A skala 1:50



Projektant	mgr Kamil Kamiński Inżynier ochrony radiologicznej	
Zamawiający / Inwestor	Uniwersytet Medyczny w Łodzi, al. Kościuski 4, 90-419 Łódź	
Nazwa inwestycji	Drugi etap budowy Centrum Kliniczno-Dydaktycznego Uniwersytetu Medycznego w Łodzi wraz z Akademickim Ośrodkiem Onkologicznym	
Adres obiektu budowlanego	ul. Pomorska 251, 92-213 Łódź	
dz. nr ewid. 411. ob. 106106.9.0014, W-14, jedn. ewid. ŁÓDŹ-WIDZEW		
INDUSTRIA PROJECT	INDUSTRIA PROJECT ul. Azymutalna 9 80-298 Gdańsk	
Branża	OCHRONA RADIOLOGICZNA	
Tytuł rysunku	Rzut poziomu 01	
Faza projektu	Dokumentacja powykonawcza	Skala Arkusz Data 01.2024
Nr. projektu	Autor	Strefa Poziom Typ Branża Numer
240 -IP -A2 - 01-DR - R - 00001		