


plyta OSB/MFP 18mm


obróbka blacharska  
deska okapowa 3x20 cm  
murlata 12x12 cm  
bloczek YTONG 20x12 cm

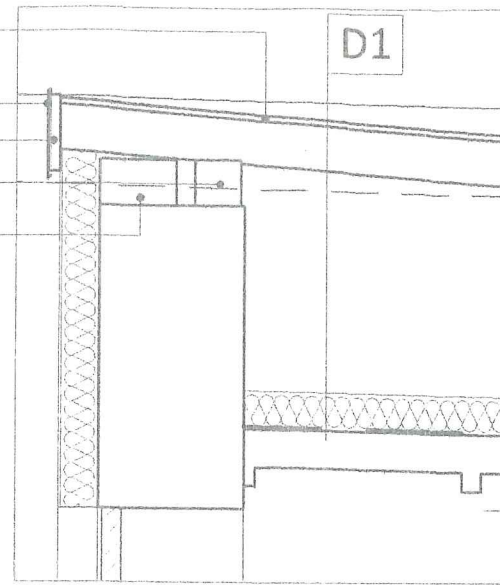


detal: A  
SKALA 1:20

plyta OSB/MFP 18mm

krokiew 7x12 cm  
deska podtrzymująca 3x20 cm  
belka oporowa 7x12 cm

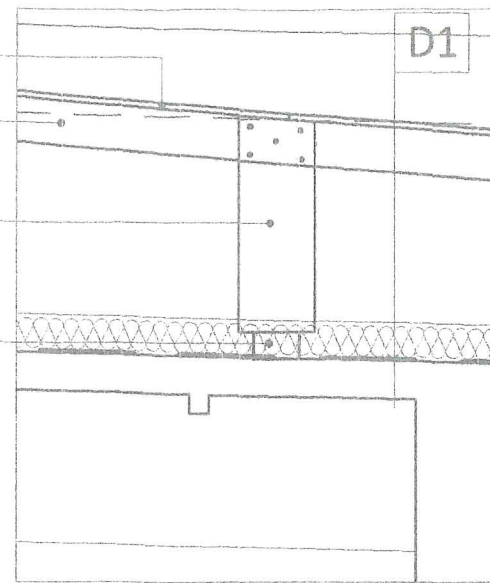


detal: B  
SKALA 1:20

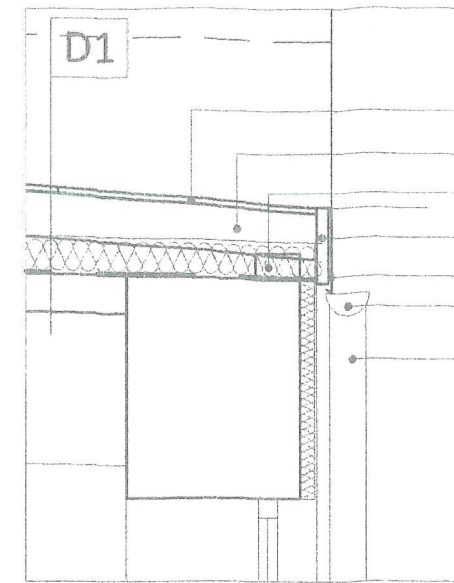

detal: C  
SKALA 1:20

plyta OSB/MFP 18mm  
krokiew 7x12 cm  
murlata 7x12 cm  
deska okapowa 3x20 cm  
obróbka blacharska  
rynną pcv 150mm  
rura spustowa pcv 100mm

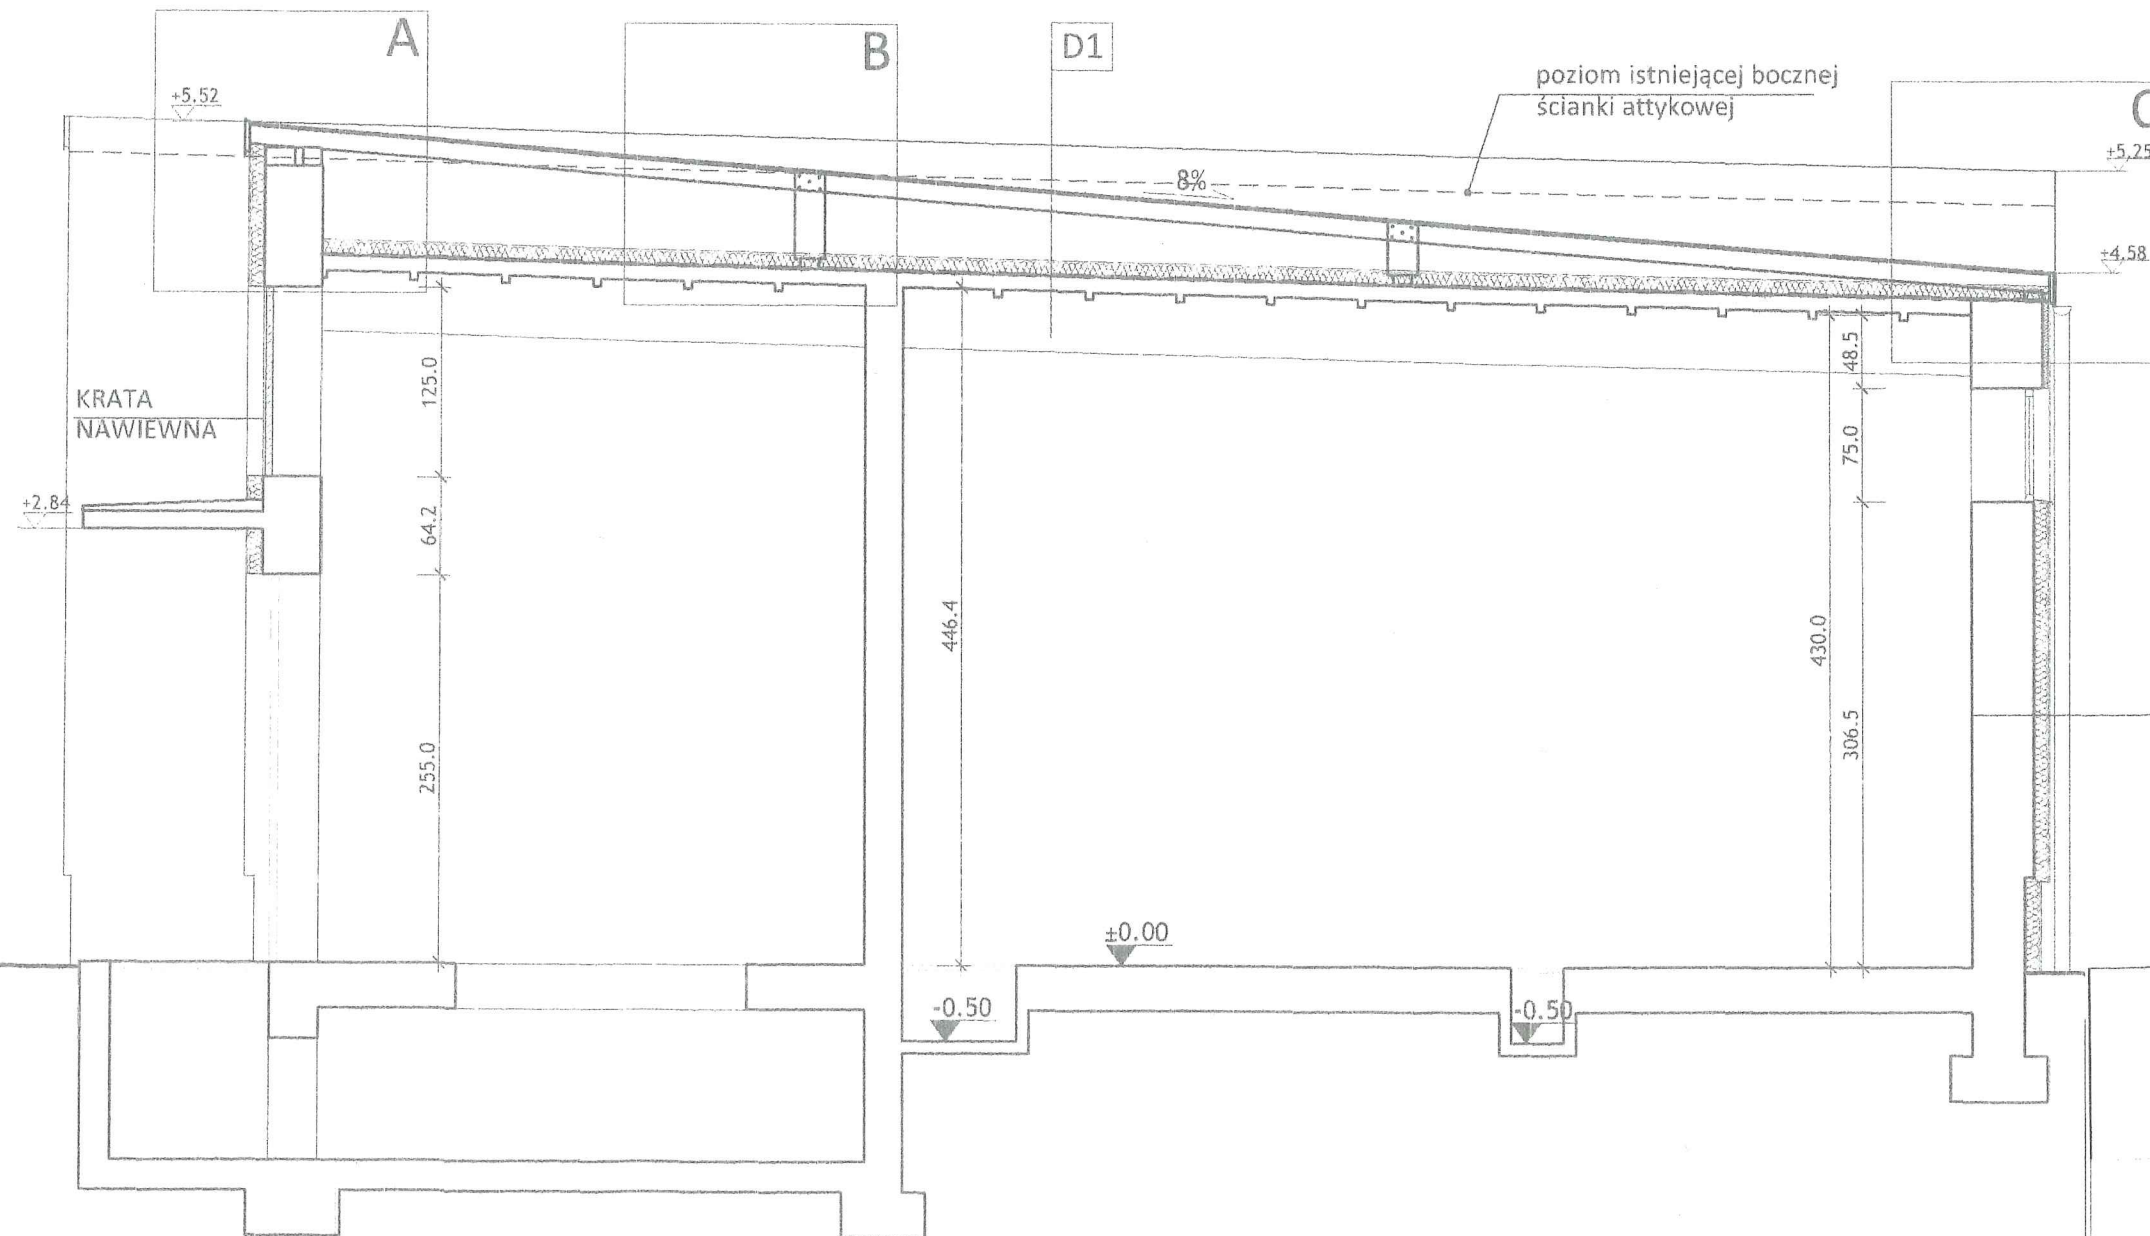

PRZEKRÓJ B-B, SKALA 1:50

D1

izolacja p.wodna - 2x papa asfalt. zgrzewana  
plyta OSB/MFP - 18mm  
konstrukcja pokrycia - belki 7x12  
istn. ocieplenie - wełna min. twarda  
istn. izolacja p.wodna - papa asfaltowa  
istniejący strop - płyty panwiowe

TYNK STRUKTURALNY  
10,0 cm STYROPIAN  
41,0 cm ISTNIEJĄCA ŚCIANA  
Z CEGŁY PEŁNEJ

DOKUMENTACJA  
POWYKONAWCZA




ELESTER-PKP

PHU „ELESTER-PKP” Sp. z o.o.  
90-569 Łódź, ul. Pogonowskiego 81  
tel. (42) 253 46 00, fax (42) 253 46 10  
www.elester-pkp.com.pl  
biuro@elester-pkp.com.pl

REMONT STACJI PROSTOWNIKOWEJ "STRZEGOMSKA",  
Wrocław, ul. Strzegomska 12

ADRES	Wrocław, ul. Strzegomska 12, dz. nr 10/4, AM-12, obręb Stare Miasto	
INWESTOR	MIEJSKIE PRZEDSIĘBIORSTWO KOMUNIKACYJNE Sp. Z o.o. ul. Bolesława Prusa 75-79, 59-316 Wrocław	
ARCHITEKTURA	arch. Jerzy Chmura, nr upr. 356/90/UW	01.2011
RYSUNEK	PRZEKRÓJ B-B skala 1:50, DETALE skala 1:20	A - ST-05

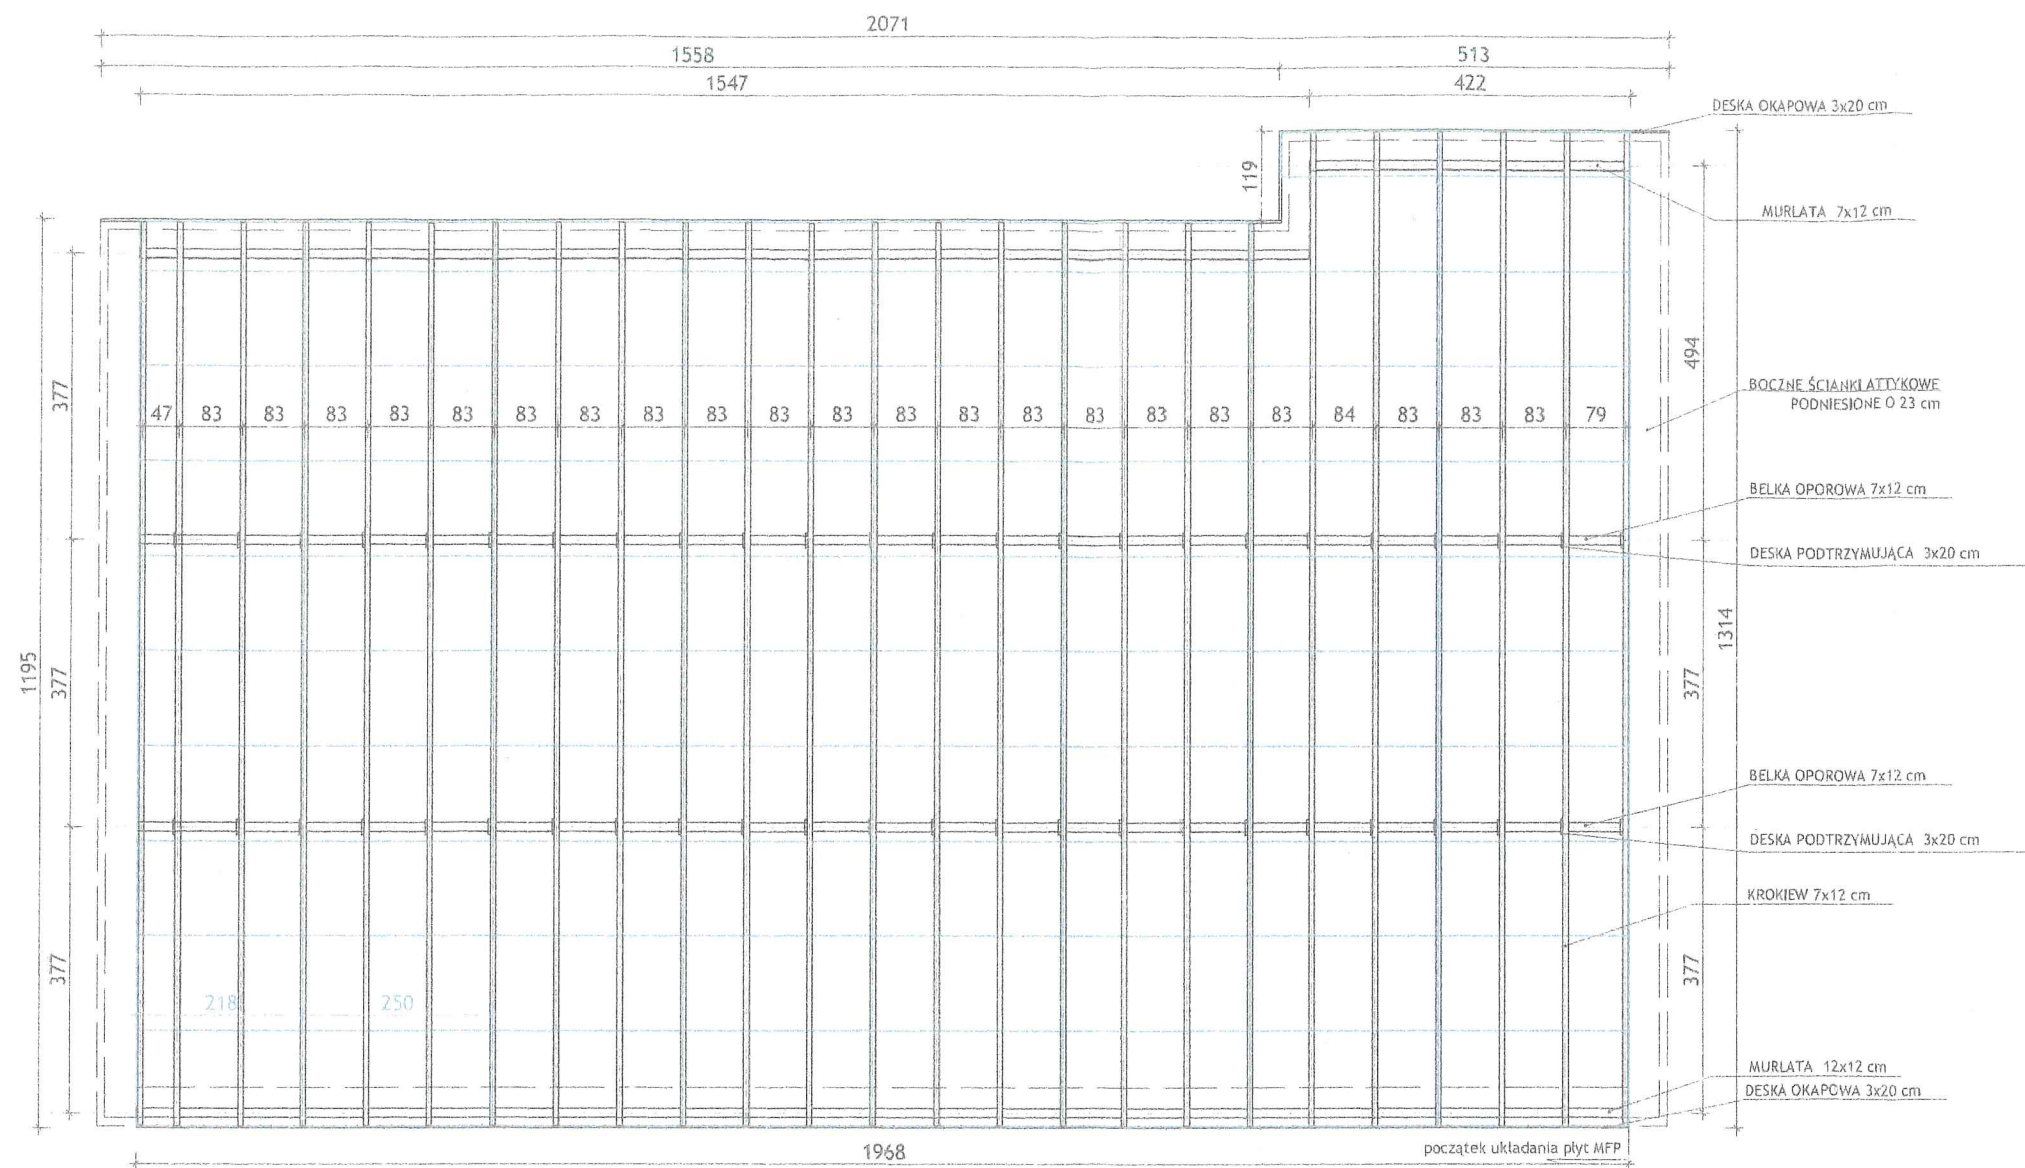

RZUT KONSTRUKCJI DREWNIANEJ PRZEKRYCIA DACHU,  
SKALA 1:100

DOKUMENTACJA  
POWYKONAWCZA



PHU „ELESTER-PKP” Sp. z o.o.  
90-569 Łódź, ul. Pogonowskiego 81  
tel. (42) 253 46 00, fax (42) 253 46 10  
www.elester-pkp.com.pl  
biuro@elester-pkp.com.pl

REMONT STACJI PROSTOWNIKOWEJ "STRZEGOMSKA", Wrocław, ul. Strzegomska 12		
ADRES	Wrocław, ul. Strzegomska 12, dz. nr 10/4, AM-12, obręb Stare Miasto	
INWESTOR	MIEJSKIE PRZEDSIĘBIORSTWO KOMUNIKACYJNE Sp. Z o.o. ul. Bolesława Prusa 75-79, 59-316 Wrocław	
ARCHITEKTURA	arch. Jerzy Chmura, nr upr. 356/90/UW	01.2011r.
RYSunEK	RZUT KONSTRUKCJI PRZEKRYCIA, skala 1:100	A - ST-06