



mgr inż. Michał Lesiński
Kierownik Biura Inżynierii Ruchu

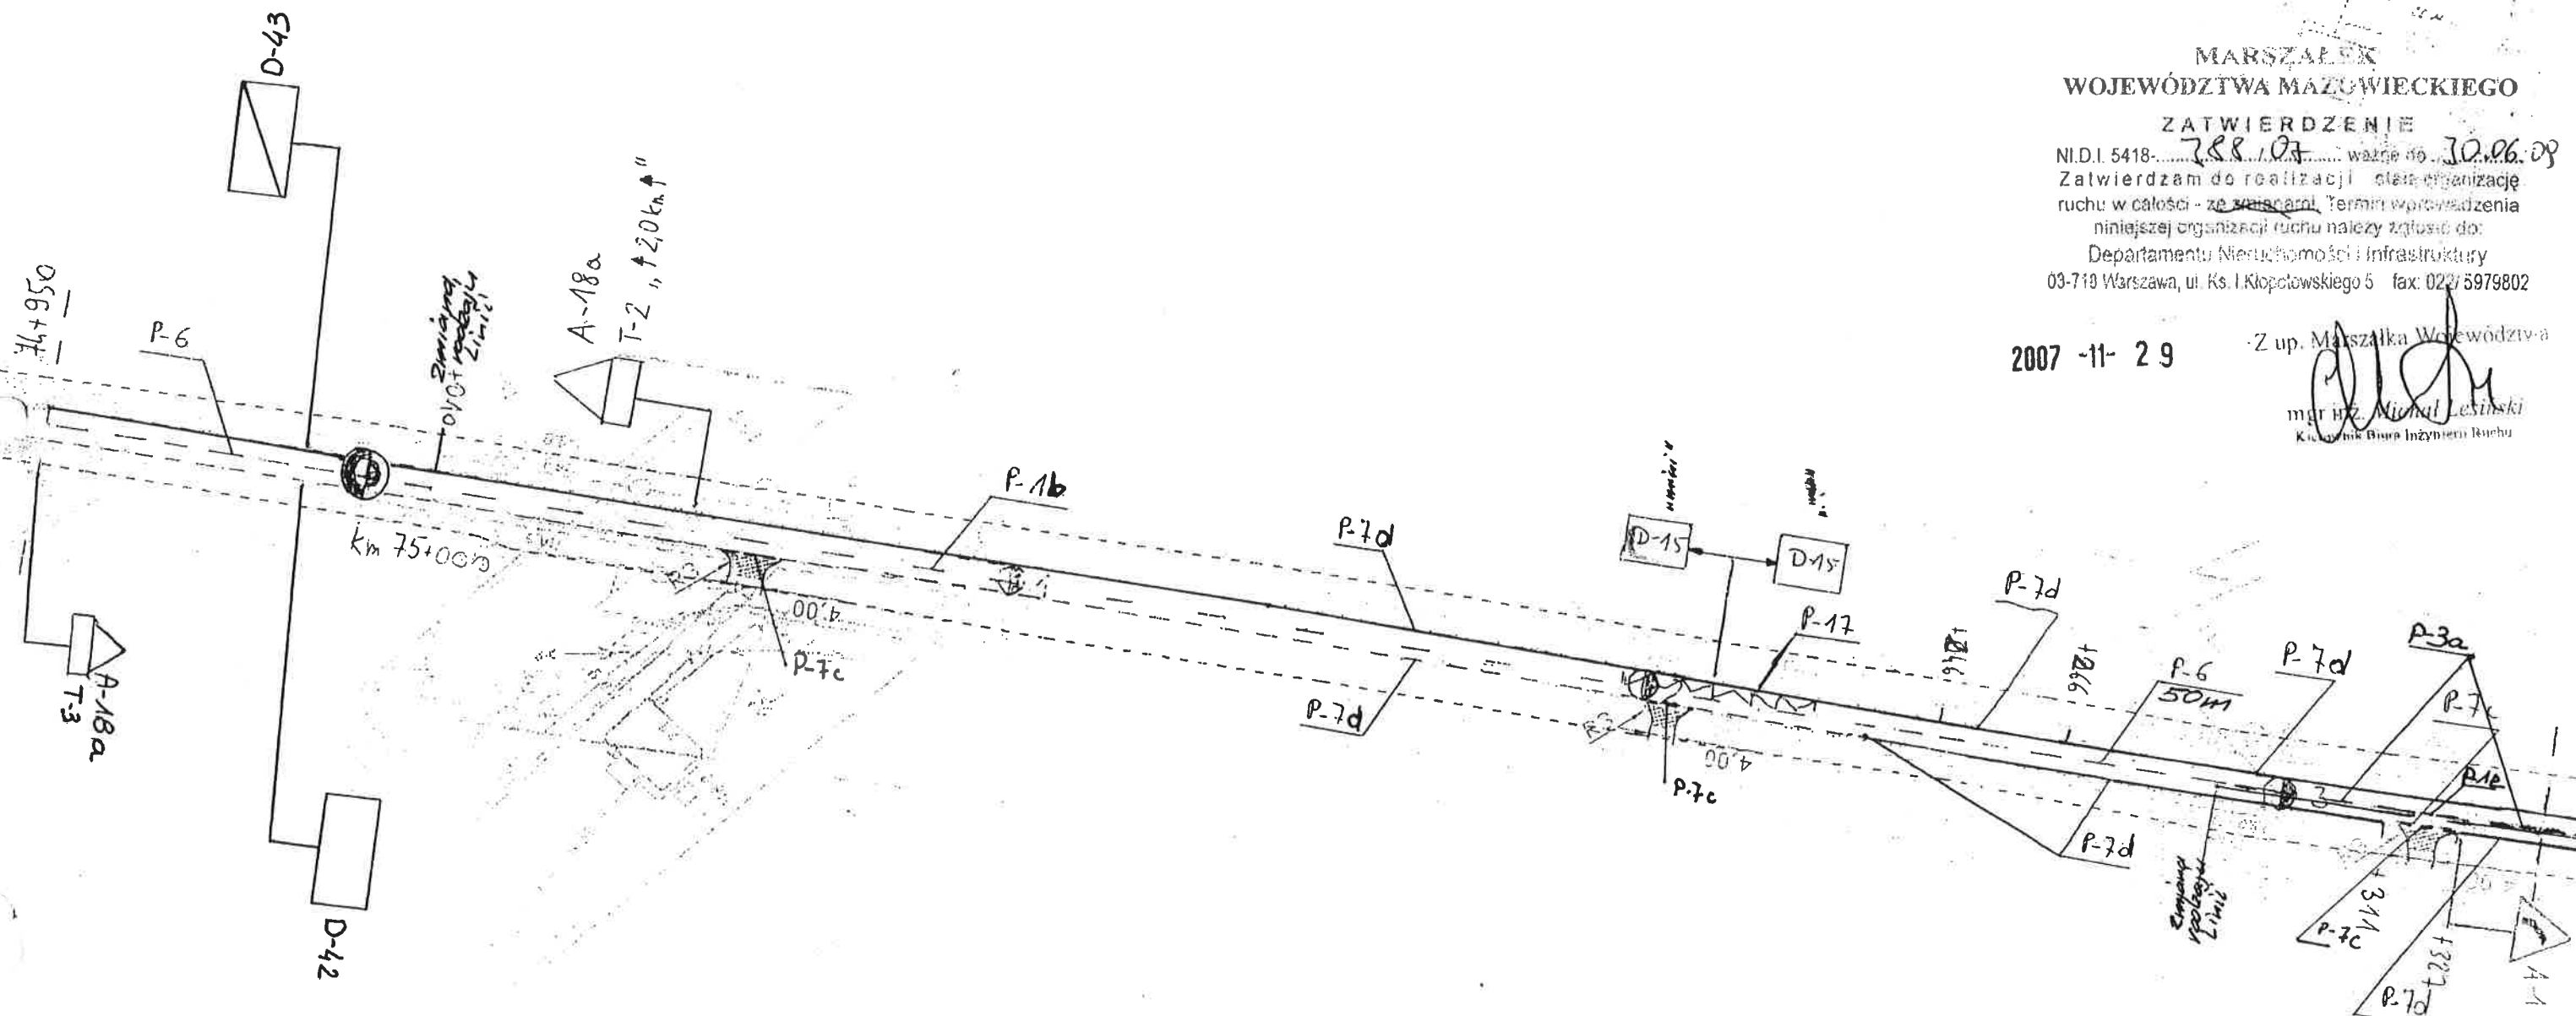

Sponsort : A. Andrzejak

Zatwierdzam w organizacji stałej organizacji ruchu
w zakresie od km 75+340 do km 75+745
Niniejszą organizację należy wprowadzić do dnia 31.12.21

Termin wprowadzenia organizacji ruchu należy zgłosić co najmniej na
7 dni przed wprowadzeniem organizacji ruchu

Do wprowadzenia niniejszej organizacji ruchu
należy zastosować znaki.

Pionowe: wielkość: SREDA
- typ folii: I


Poziome: cienkowsiatkowa / grubowsiatkowa /
złoty tony

13 LIP. 2020

Z up. Marszałek Województwa Mazowieckiego

Koła

Nazwa

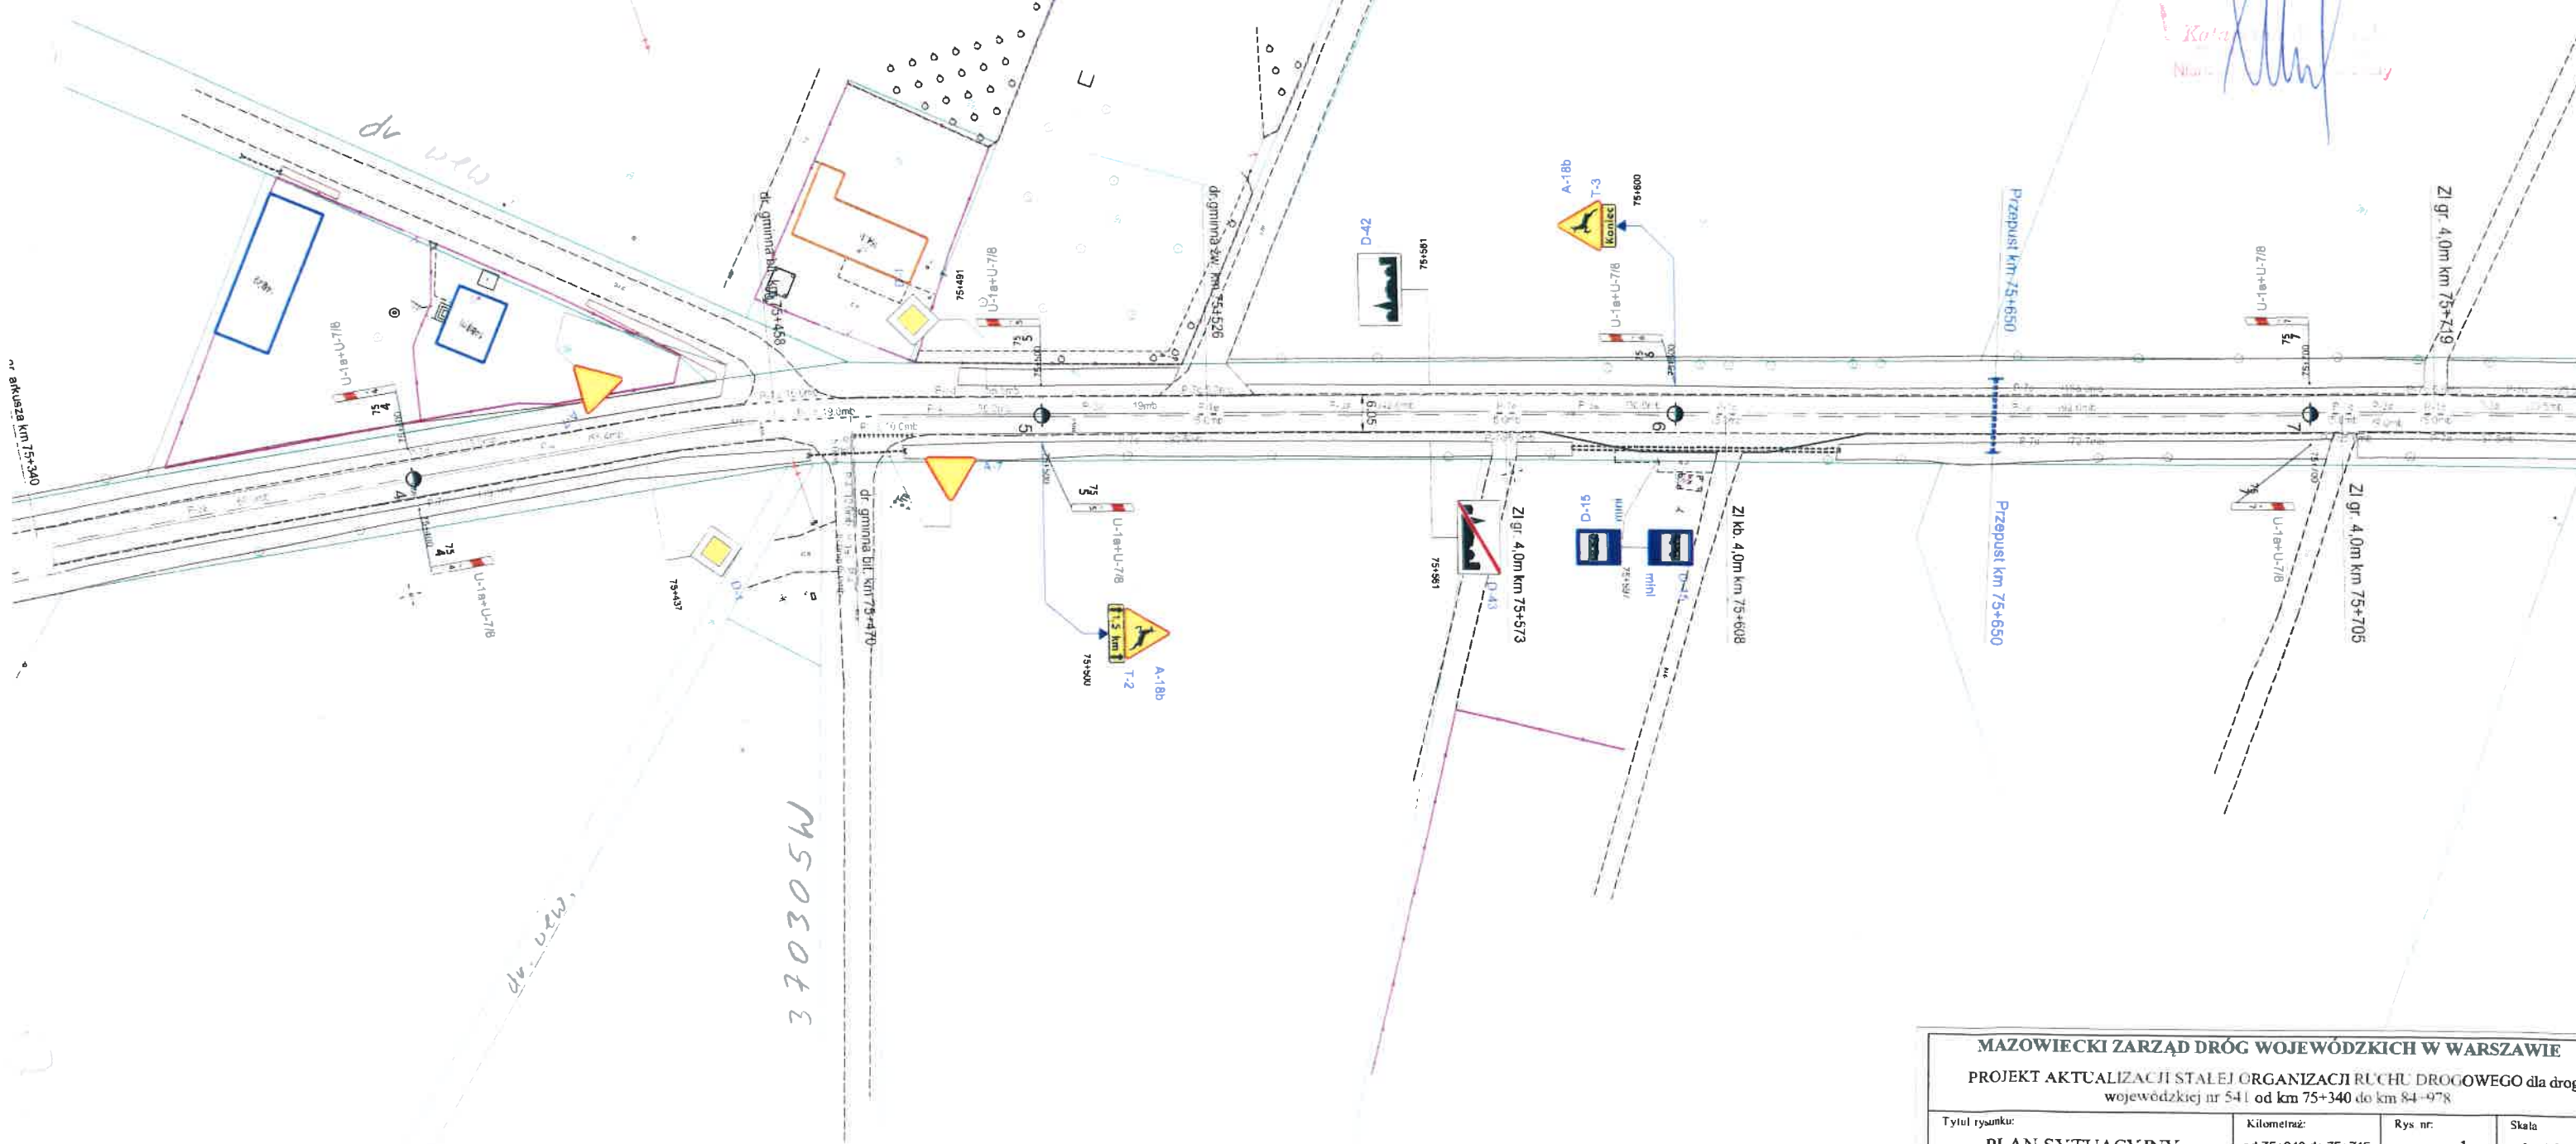

MAZOWIECKI ZARZĄD DRÓG WOJEWÓDZKICH W WARSZAWIE

PROJEKT AKTUALIZACJI STALEJ ORGANIZACJI RUCHU DROGOWEGO dla drogi
wojewódzkiej nr 541 od km 75+340 do km 84+978

Tytuł rysunku: PLAN SYTUACYJNY	Kilometraż: od 75+340 do 75+745	Rys. nr: 1	Skala: 1: 1000
Autor: mgr inż. Łukasz Drajewski	Podpis:	Branża: Drogowa	Data: Maj 2020

Droga woj. Nr 541
Km 75+745 - 76+149

Ark.117

16 06 2011
Z UPOWAŻNIENIA
KOMENDANTA WOJEWÓDZKIEGO POLICJI
z siedzibą w RADOŃKU
PROJEKT-03
organizacji ruchu opiniuję
pozytywnie - negatywnie
z następującymi warunkami

EKSPERT
Wydziału Ruchu Drogowego
KWP z siedzibą w RadoŃku
kom. mgr inż. Krzysztof Bielecki

MARSZAŁEK
WOJEWÓDZTWA MAZOWIECKIEGO

ZATWIERDZENIE Nr NI-D-I.802 z dnia 21.07.2011 r.


Zatwierdzam do realizacji stałą organizację ruchu
w całości / w części bez zmian / po wprowadzeniu zmian

Niniejszą organizację ruchu należy wprowadzić do dnia 31/03/2012 r.

Termin wprowadzenia organizacji ruchu należy zgłosić co
najmniej na 7 dni przed wprowadzeniem organizacji ruchu do
Departamentu Nieruchomości i Infrastruktury
03-718 Warszawa, ul. Ks. I. Kłopotowskiego 5, fax. 22/5979802

21 LIP 2011

Zastępca Dyrektora Departamentu
Nieruchomości i Infrastruktury

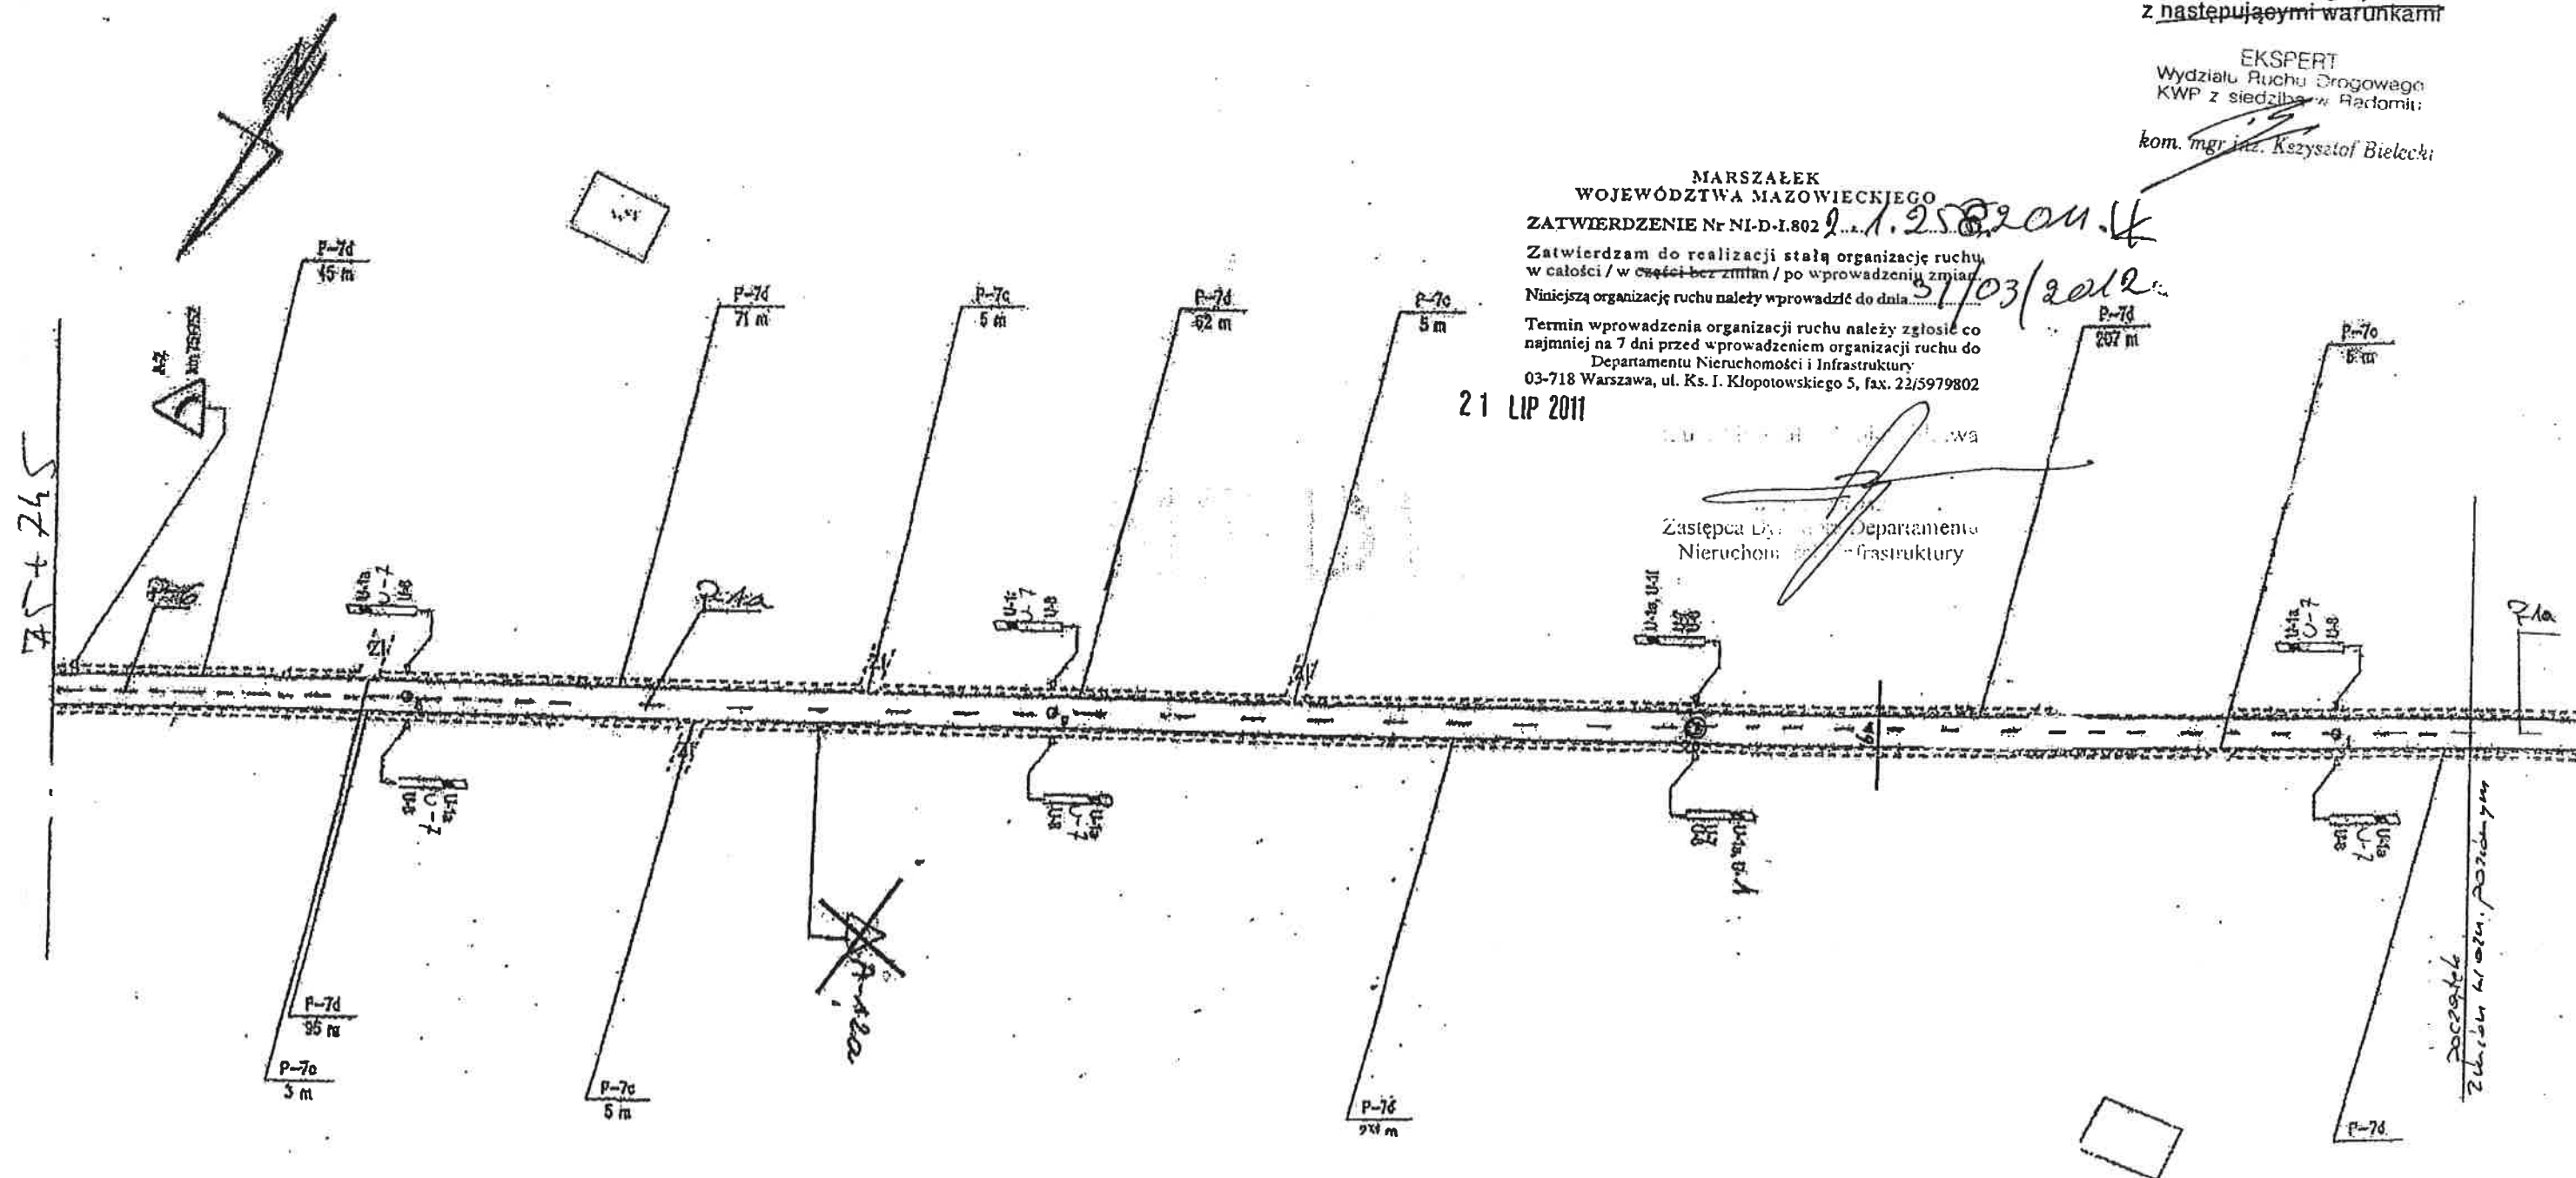

Skala 1:1000


Sporządził: Artur Andrusiek

Z UPOWAŻNIENIA
KOMENDANTA WOJEWÓDZKIEGO POLICJI
z siedzibą w RADOŚCIU

PROJEKT - SZKIC
organizacji ruchu opinuje
pozytywnie - ~~negatywnie~~
z następującymi warunkami

EKSPERT
Wydziału Ruchu Drogowego
KWP z siedzibą w Radomiu

kom. mgr. inż. Krzysztof Bielecki

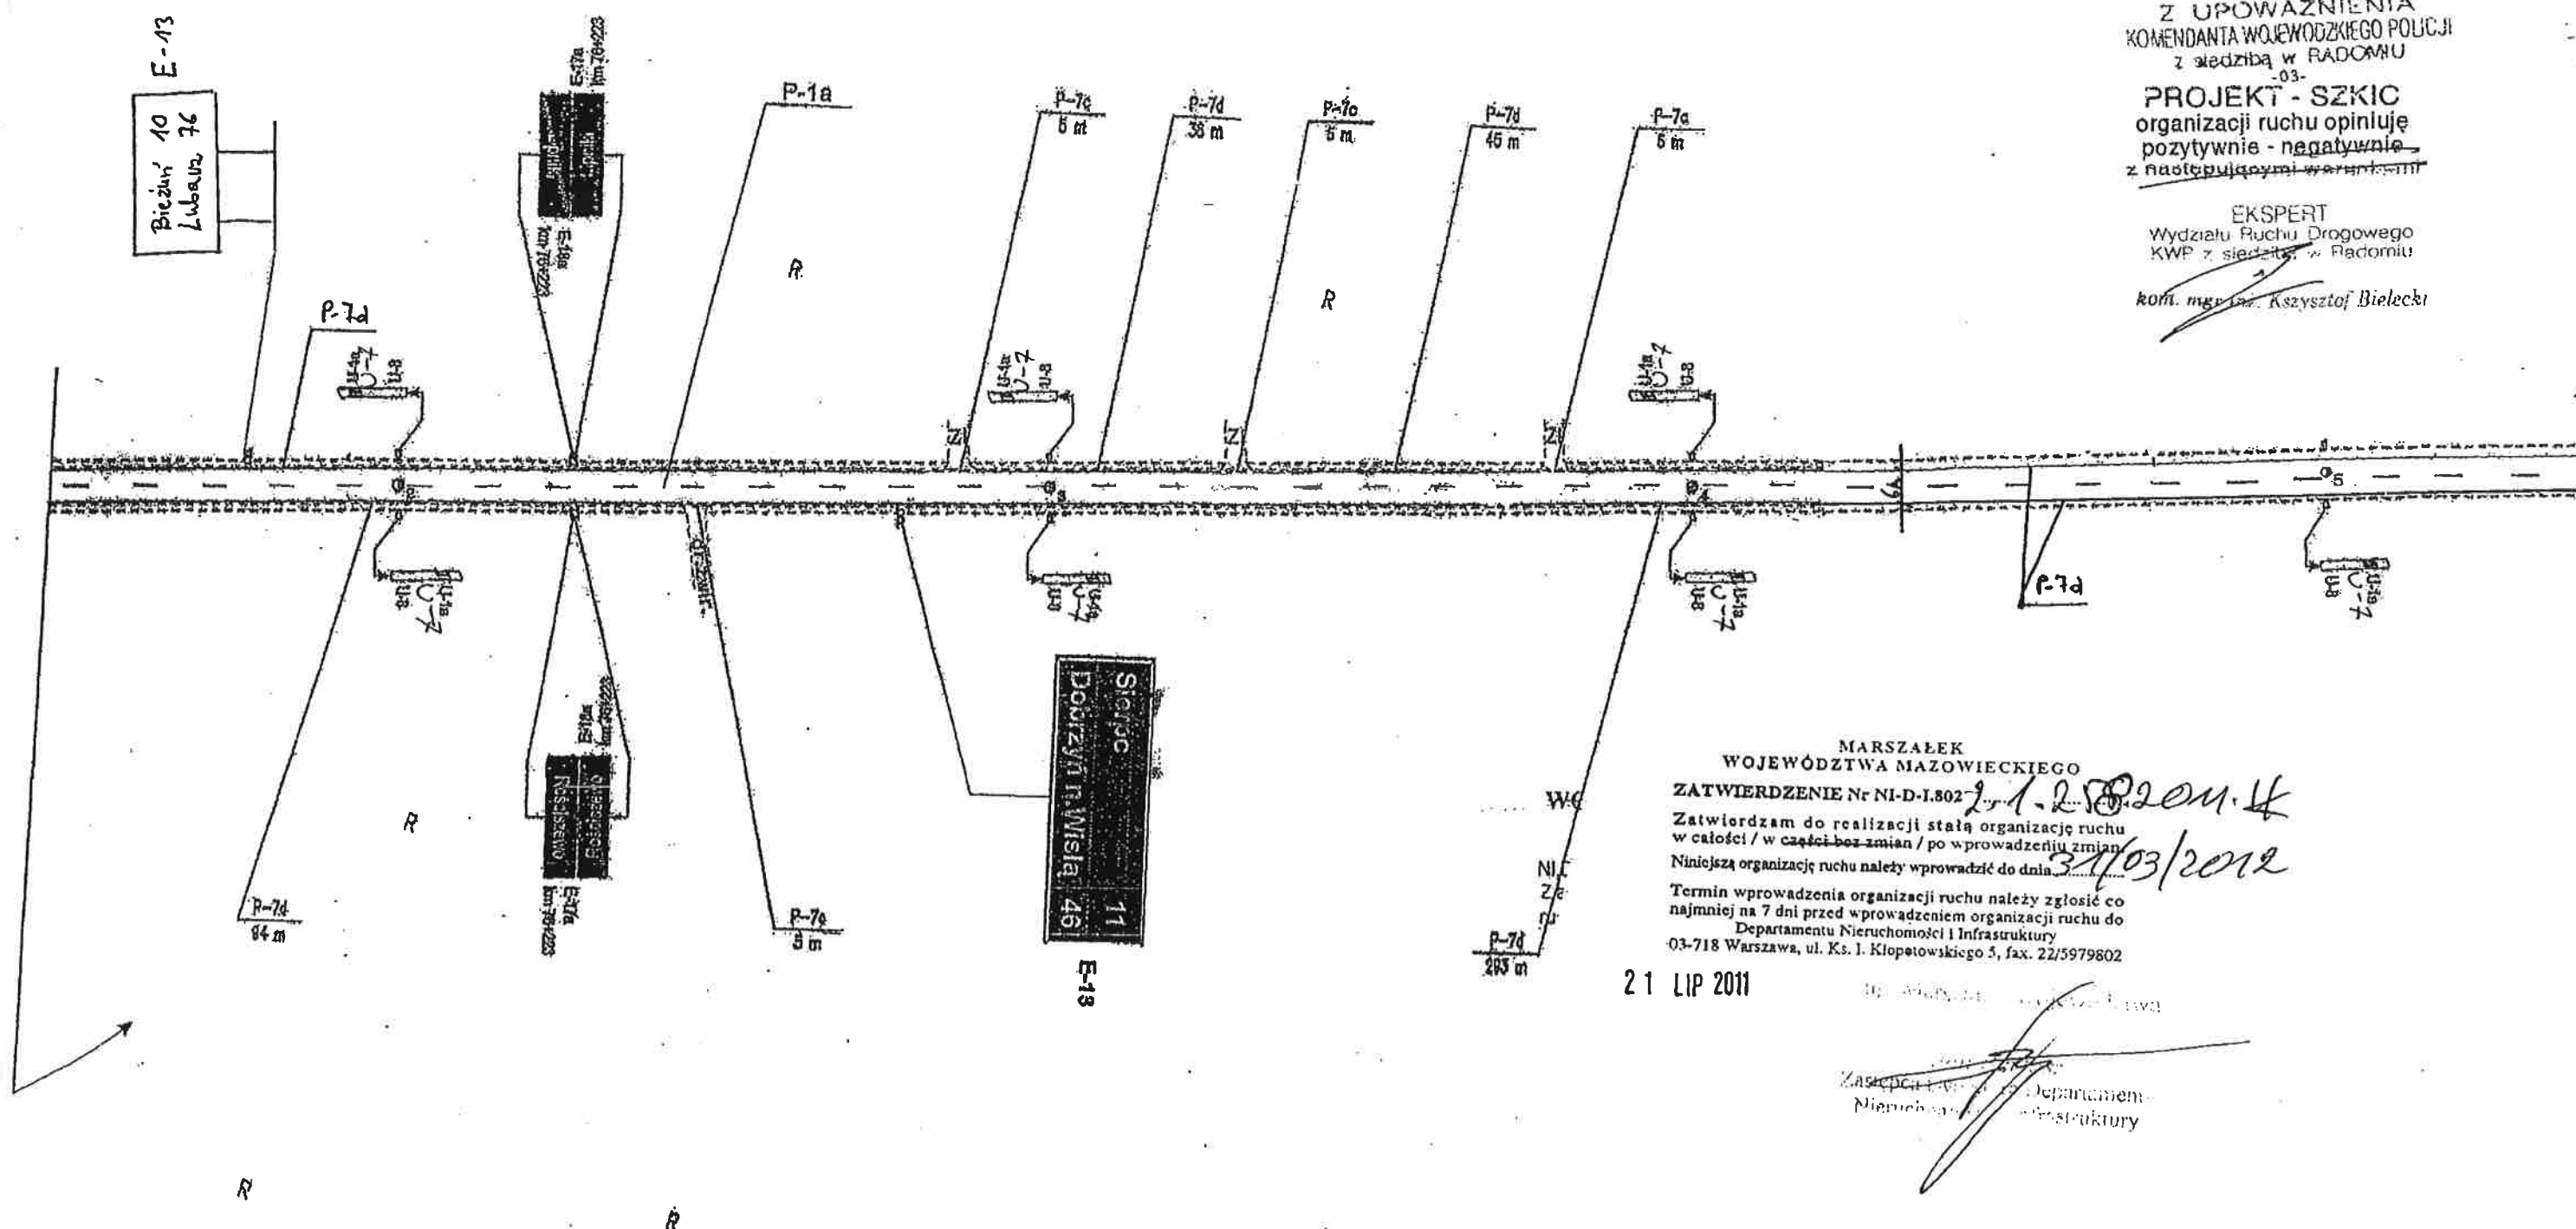

MARSZAŁEK
DZTWA MAZOWIECKIEGO

ZATWIERDZENIE Nr NI-D-I.802-9

Zatwierdzam do realizacji stałą organizację ruchu
w całości / w części bez zmian / po wprowadzeniu zmian

Termin wprowadzenia organizacji ruchu należy zgłosić co najmniej na 7 dni przed wprowadzeniem organizacji ruchu do Departamentu Nieruchomości i Infrastruktury
03-718 Warszawa, ul. Ks. J. Kłopotowskiego 3, fax. 22/5979802

21 LIP 2011

Zastępcy: *[Signature]* Departament
Nieruchomości *[Signature]* Struktury



Nr drogi	Numer arkusza:
DW Nr 541	118
Przebieg arkusza:	Skala:
od km 76+149 do km 76+542	1:1000
	05.2011r.

2 UPOWAŻNIENIA
KOMENDANTA WOJEWÓDZKIEGO POLICJI
z siedzibą w RADOŃKU
-03-
PROJEKT - SZKIC
organizacji ruchu opiniuje
pozytywnie - negatywnie
z następującymi warunkami:

1 06 2011

EKSPERT
Wydziału Ruchu Drogowego
KWP z siedzibą w RadoŃku

kom. mgr inż. Krzysztof Bielecki

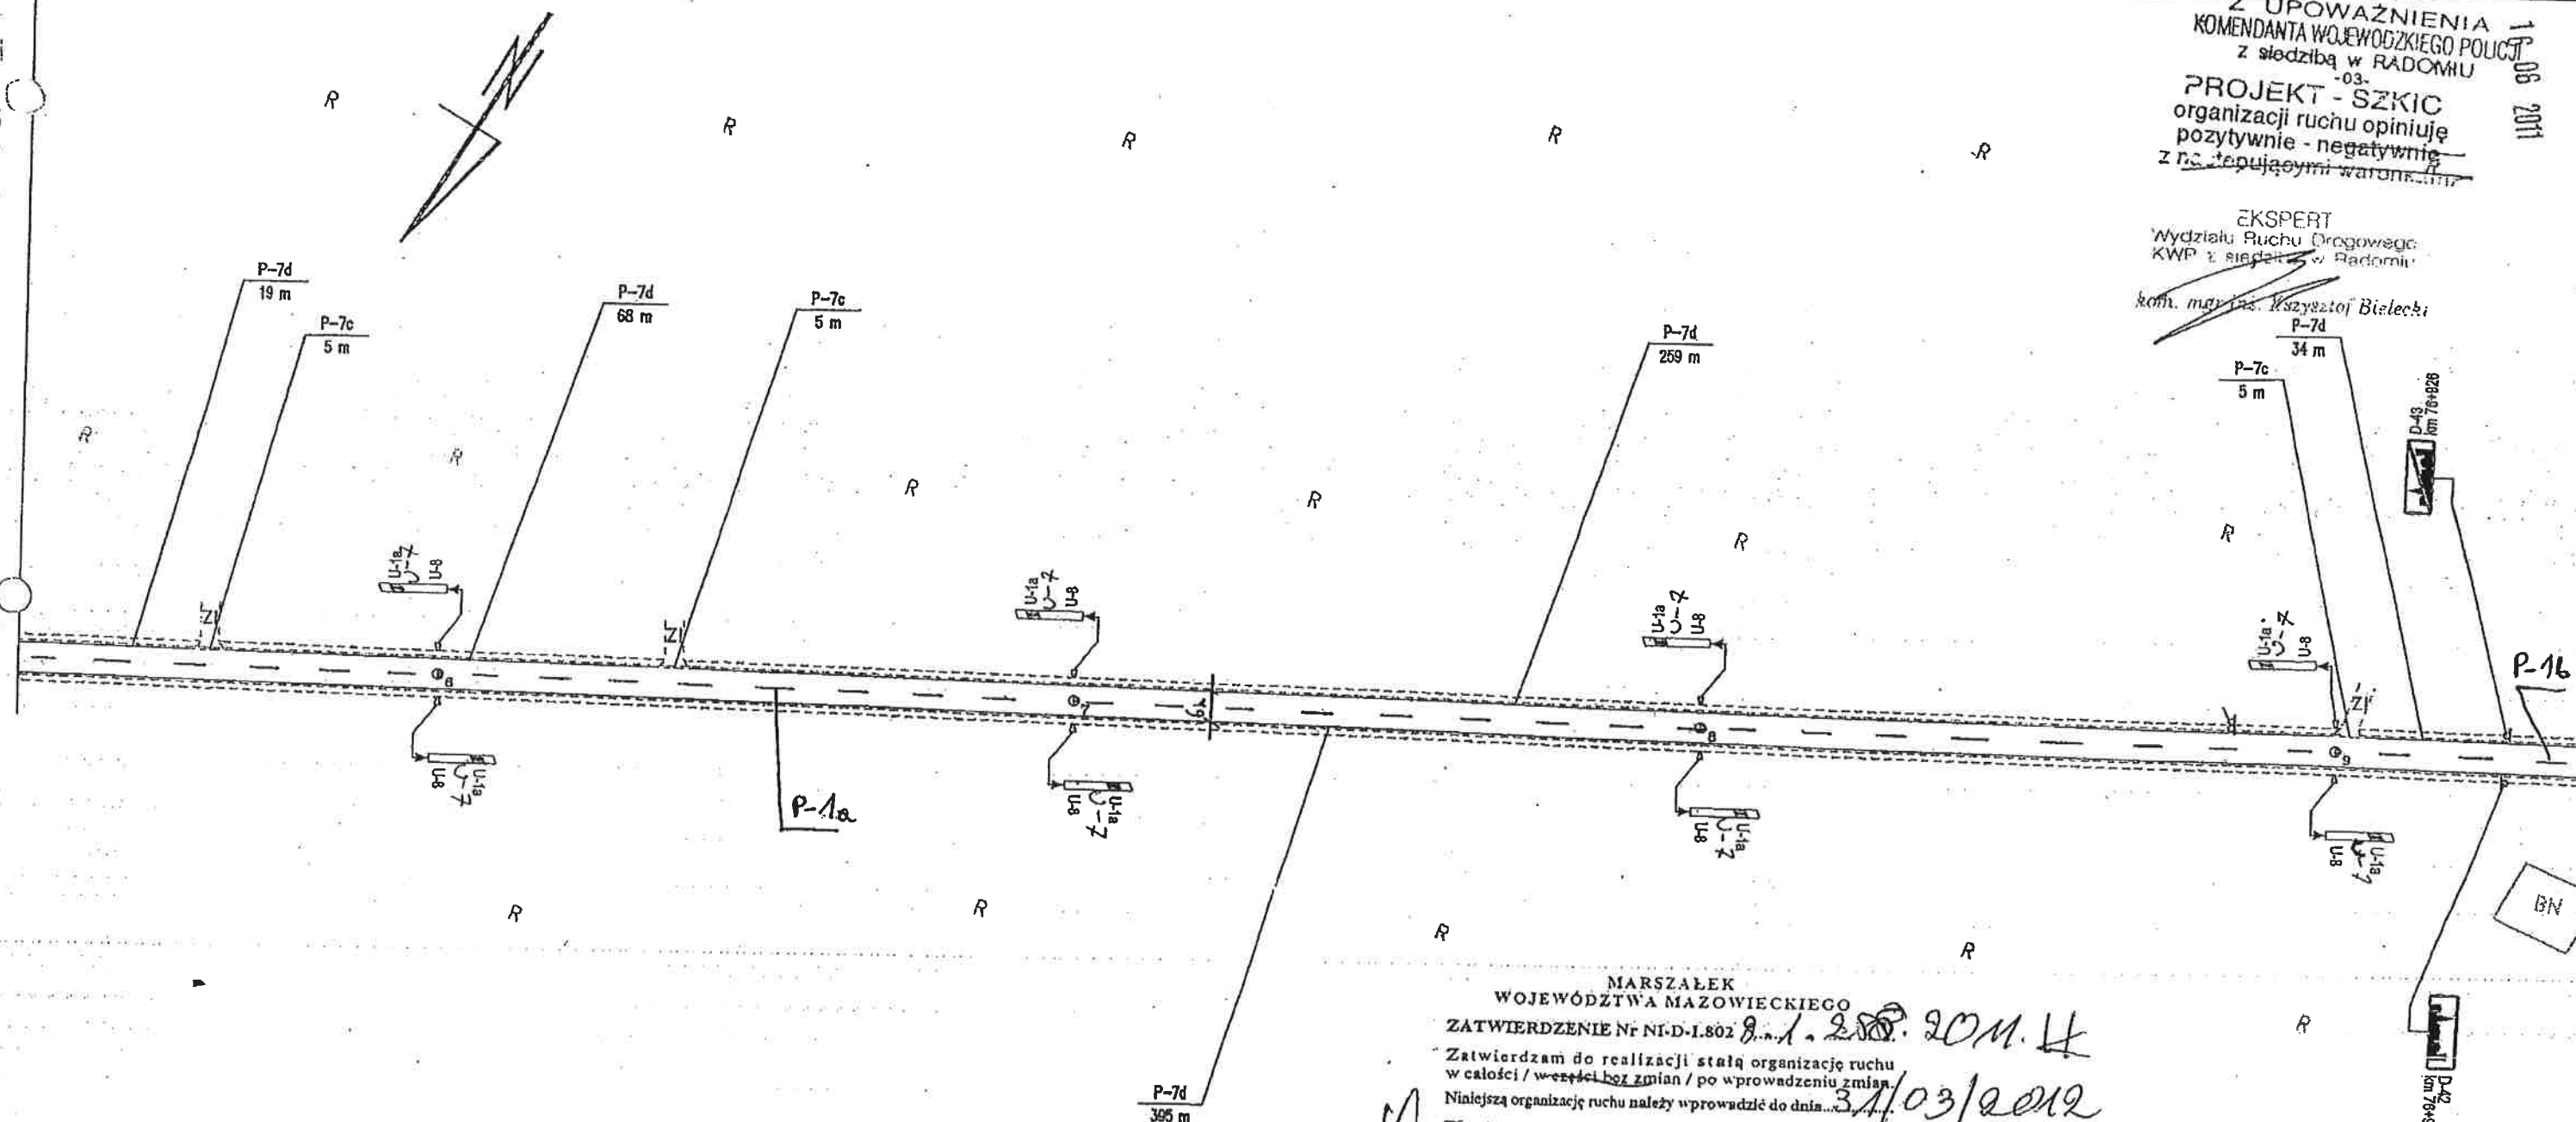

MARSZAŁEK
WOJEWÓDZTWA MAZOWIECKIEGO

ZATWIERDZENIE Nr NI-D-1.802 8.1.2011 20.11.11

Zatwierdzam do realizacji stałą organizację ruchu
w całości / w części bez zmian / po wprowadzeniu zmian

Niniejszą organizację ruchu należy wprowadzić do dnia 31/03/2012

Termin wprowadzenia organizacji ruchu należy zgłosić co
najmniej na 7 dni przed wprowadzeniem organizacji ruchu do
Departamentu Nieruchomości i Infrastruktury
03-718 Warszawa, ul. Ks. J. Kłopotowskiego 5, fax. 22/5979802

21 LIP 2011

Wydział Ruchu

mgr inż. Andrzej Lechowski

Zastępca
Nieruchomości

Departament
Infrastruktury

Sporządził: Artur Andrusiak

Nr drogi:	Numer arkusza:
DW Nr 541	119
Polez arkusza:	Skala:
od km 76+542 do km 76+939	1:1000
	05.2011r.


MARSZAŁEK
WOJEWÓDZTWA MAZOWIECKIEGO
ZATWIERDZENIE Nr NI-D-I.8022.1 3/2.2020.70

Zatwierdzam do realizacji stałą organizację ruchu
w ul. Armii Krajowej na odcinku od km 76+942 do km 77+116
zgodnie z projektem, który należy wprowadzić do dnia 31.12.21

Ten sam wprowadzenie organizacji ruchu należy zgłosić do najmniej na
7 dni przed wprowadzeniem organizacji ruchu do
Departamentu Nieruchomości i Infrastruktury



Do wprowadzenia niniejszej organizacji ruchu
należy zastosować znaki:

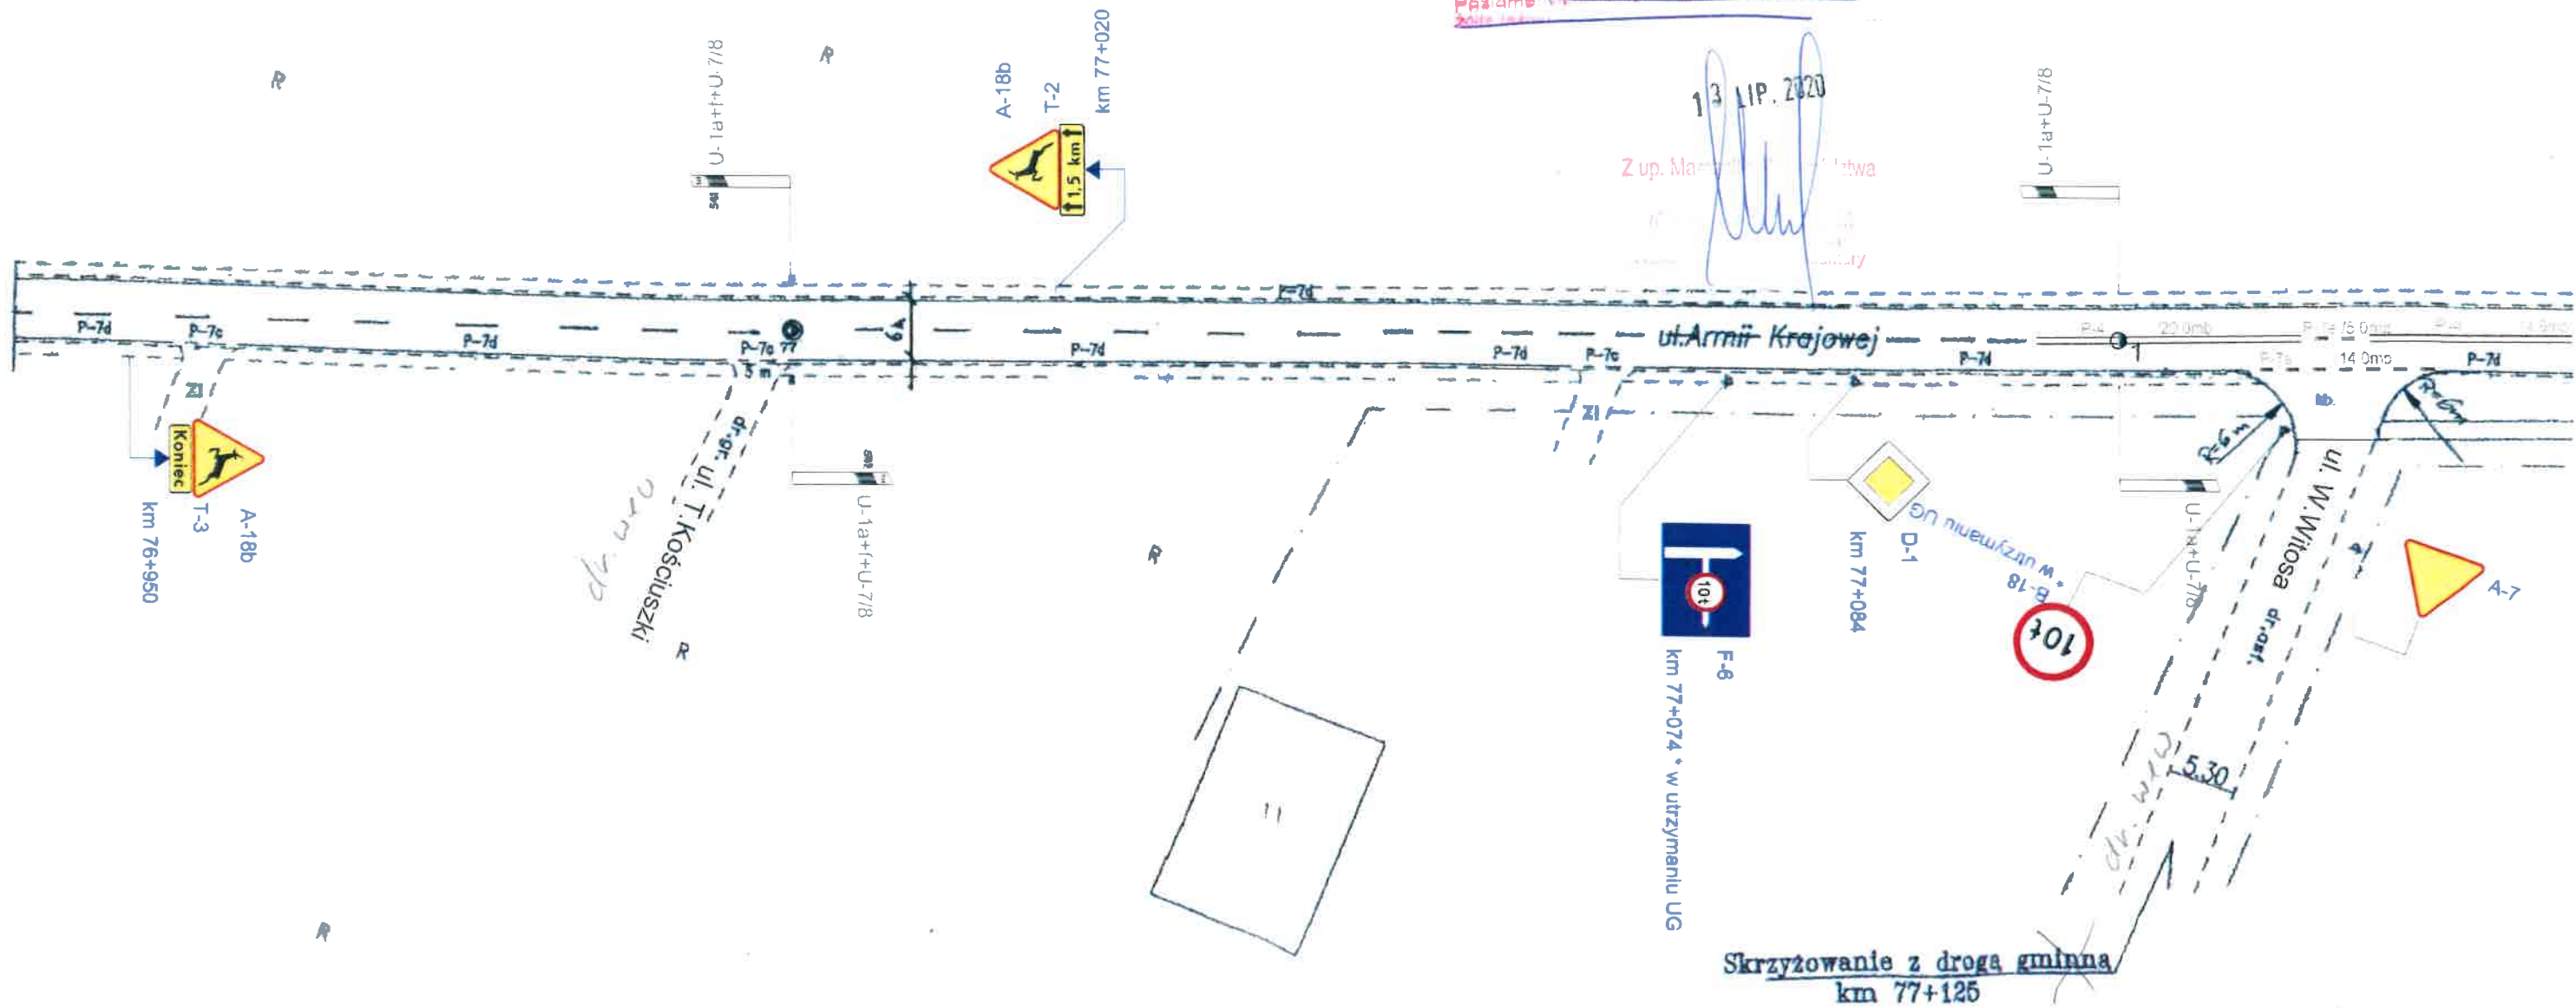
Pionowe: - wielkość: ŚREDNIA
- typ: I



MAZOWIECKI ZARZĄD DRÓG WOJEWÓDZKICH W WARSZAWIE				
PROJEKT AKTUALIZACJI STAŁEJ ORGANIZACJI RUCHU DROGOWEGO dla drogi wojewódzkiej nr 541 od km 75+340 do km 84+978				
Tytuł rysunku:	Kilometraż:	Rys. nr:	Skala:	
PLAN SYTUACYJNY	od 76+942 do 77+116	2	1: 500	
Autor:	Podpis:	Bransza:	Data:	
mgr inż. Łukasz Drążewski		Drogowa	Maj 2020	

LEGENDA:

-  projektowany zjazd
-  linia graniczna pasa drogowego
- P-3a** istniejące oznakowanie
- P-7c** oznakowanie projektowane
- ~~P-7d~~ oznakowanie do usunięcia

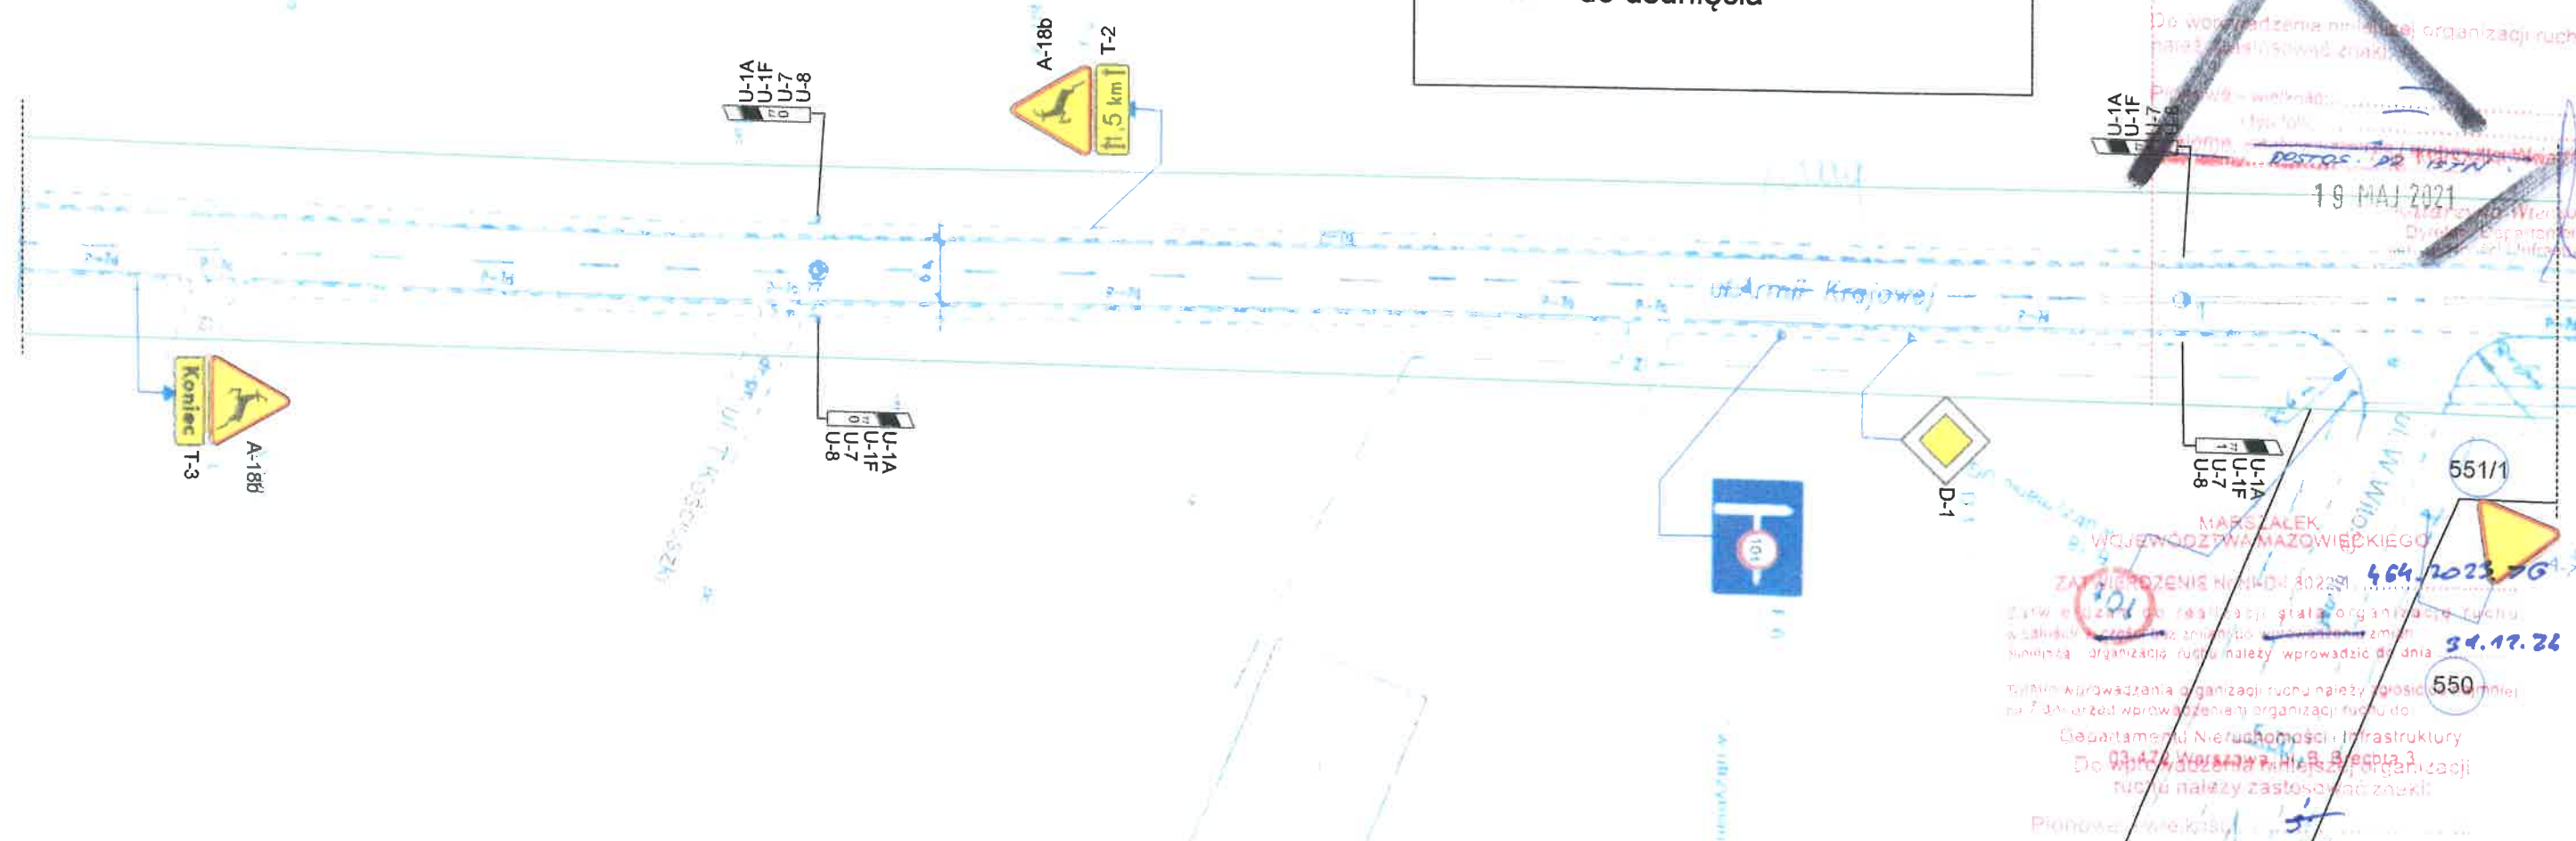

PROJEKT STAŁEJ ORGANIZACJI RUCHU - ZMIANA OZNAKOWANIA DROGA WOJEWÓDZKA NR 541 W ROŚCISZEWIE KM 77+142 OZNAKOWANIE ISTNIEJĄCE I PROJEKTOWANE			
INWESTOR	ROBERT SUGAJSKI UL. ARMII KRAJOWEJ 15 09-204 ROŚCISZEWO		
OPRACOWAŁ	DATA	PODPIS	
BOGDAN CIEMIECKI	MARZEC 2021		
SKALA	1:500	NR RYS.	2

Skrzyżowanie z drogą gminną
km 77+125

Z up. Marszałka Województwa
Marek Sitnicki
Zastępca Dyrektora Departamentu
Nieruchomości i Infrastruktury
ds. Transportu Drogowego

MAŁĄSKA
WOJEWÓDZTWA MAZOWIECKIEGO
ZATWIERDZENIE NAWID-01/2023
Zatwierdzenie projektu stałej organizacji ruchu
w sprawie: zmiany oznakowania drogi wojewódzkiej nr 541
sposób organizacji ruchu należy wprowadzić do dnia 31.12.22
termin wprowadzenia organizacji ruchu należy zgłosić (z załącznikami)
na 7 dni przed wprowadzeniem organizacji ruchu do:
Departamentu Nieruchomości i Infrastruktury
Do wprowadzenia stałej organizacji ruchu należy zastosować znaki:
Ponowne wezwanie
Pozostawienie znaków drogowych
zostało
551/1
464.1023.06
34.12.26
550
04.12.2023
04.12.2023