


ZESTAWIENIE STOLARKI OKIENNEJ PCV W KOLORZE BIAŁYM

STAROSTWO POWIATOWE
W BĘDZINIE

UWAGA!
SPRAWDZIĆ WYMIARY
NA BUDOWIE !

O 1

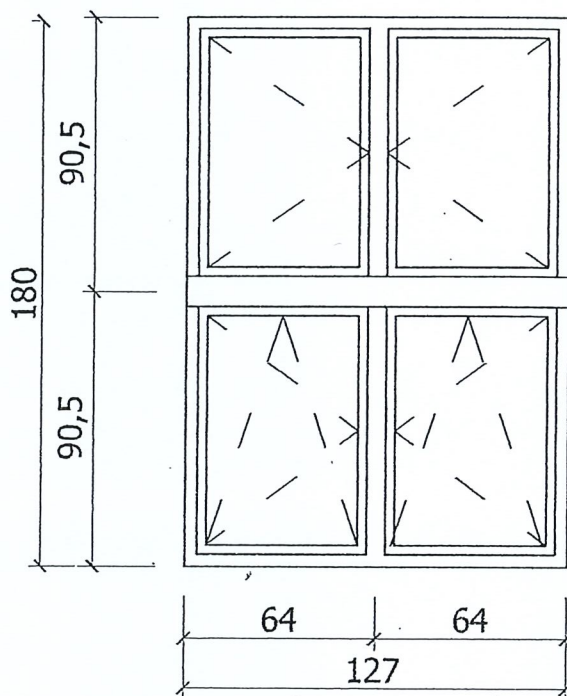

ilość sztuk:

el.północna - 17 szt.
el.zachodnia - 4 szt.
el.zachodnia I - 1 szt.
el.wschodnia - 4 szt.
el.wschodnia I - 1 szt.
el.południowa - ~~17~~ szt. 2 szt.

RAZEM: ~~44~~ szt. 29 szt.


Adres inwestycji:	ZAKŁAD PROJEKTOWO BUDOWLANY 42-504 Dąbki, ul.Pocztowa 2	Temat	PROJEKT BUDOWLANY TERMOMODERNIZACJI BUDYNKU SZKOŁY PODSTAWOWEJ w Sarnowie przy ul. Szkolnej	Data:	Skala:
SARNÓW ul. Szkolna			ZESTAWIENIE STOLARKI OKIENNEJ 1	12. 2003r	1:25
nr geod.dz. 311	Investor: Urząd Gminy Psary ul. Malinowicka 4 42-512 Psary	Wykonak:	mgr inż. Grzegorz Sor nr upr. 379/92	Ilość rys.	Numer rys.
			mgr inż. Grzegorz Sor nr upr. 379/92	24	21/1

mgr inż. budowlana
Grzegorz Sor
Uprawnienia budowlane do projektowania
i kierowania robotami budowlanymi
w specjalności konstrukcyjno-budowlanej
Nr ewid. 379/92
mgr inż. budowlana
HALINA WOLSKA
Uprawnienia budowlane do projektowania
i kierowania robotami budowlanymi bez ograniczeń
w specjalności konstrukcyjno-budowlanej
Nr ewid. 466/02

ZESTAWIENIE STOLARKI OKIENNEJ PCV W KOLORZE BIAŁYM

O 2

UWAGA!
SPRAWDZIĆ WYMIARY
NA BUDOWIE !

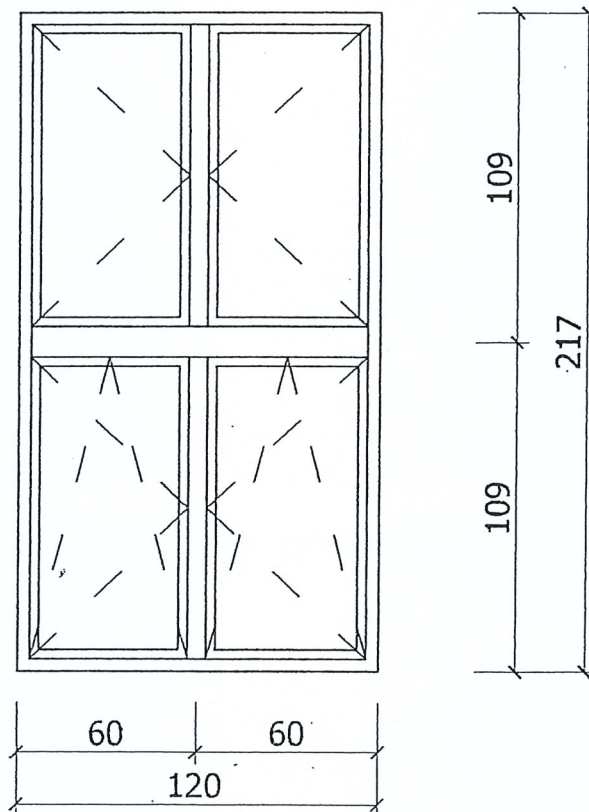

ilość sztuk:

el.północna - 14 szt.

el.południowa - 12 szt.

RAZEM: 26 szt. 14 szt

Adres inwestycji: SARNÓW ul. Szkolna nr geod.dz. 311	ZAKŁAD PROJEKTOWO BUDOWLANY 42-504 Dąbie, ul.Pocztowa 2 Inwestor: Urząd Gmina Psary ul. Malinowicka 4 42-512 Psary	Temat PROJEKT BUDOWLANY TERMOMODERNIZACJI BUDYNKU SZKOŁY PODSTAWOWEJ w Sarnowie przy ul. Szkolnej ZESTAWIENIE STOLARKI OKIENNEJ 2 Wykonał: mgr inż. Grzegorz Sor nr upr. 379/92 mgr inż. Halina Wojska nr upr. 500/02	Data: 12. 2003r	Skala: 1:25 Numer rys. 21/2
--	---	---	-----------------------	---


mgr inż. budownictwa
HALINA WOJSKA
Upoważnienia budowlane do projektowania
i kierowania robotami budowlanymi
w specjalności konstrukcyjno-budowlanej
Nr ewid. 500/02

ZESTAWIENIE STOLARKI OKIENNEJ PCV W KOLORZE BIAŁYM

STAROSTWO POWIATOWE
W BĘDZINIE

UWAGA!
SPRAWDZIĆ WYMIARY
NA BUDOWIE !

O 4

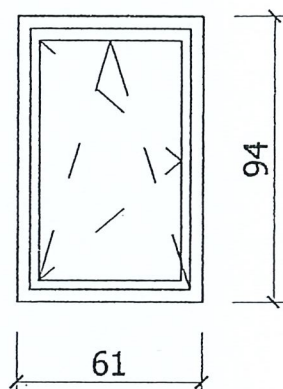

ilość sztuk:

el.północna - 2 szt.

RAZEM: 2 szt.

Adres inwestycji: SARNÓW ul. Szkolna nr geod.dz. 311	ZAKŁAD PROJEKTOWO BUDOWLANY 42-504 Dąbie, ul.Pocztowa 2 Inwestor: Urząd Gmina Psary ul. Malinowicka 4 42-512 Psary	Temat PROJEKT BUDOWLANY TERMOMODERNIZACJI BUDYNKU SZKOŁY PODSTAWOWEJ w Samowie przy ul. Szkolnej ZESTAWIENIE STOLARKI OKIENNEJ 4 Wykonat mgr inż. Grzegorz Sor nr upr. 379/92	Data: 12. 2003r Skala: 1:25 Ilość rys. 24 Numer rys. 21/4
--	---	--	---


mgr inż. budowlaniec
Upoważnienie budowlane do projektowania i kierowania robotami budowlanymi w specjalności konstrukcyjno-budowlanej
Nr ewid. 500/02
mgr inż. budowlaniec
Upoważnienie budowlane do projektowania i kierowania robotami budowlanymi w specjalności konstrukcyjno-budowlanej
Nr ewid. 500/02

ZESTAWIENIE STOLARKI OKIENNEJ PCV W KOLORZE BIAŁYM

W BĘDZINIE

O 5

UWAGA!
SPRAWDZIĆ WYMIARY
NA BUDOWIE !

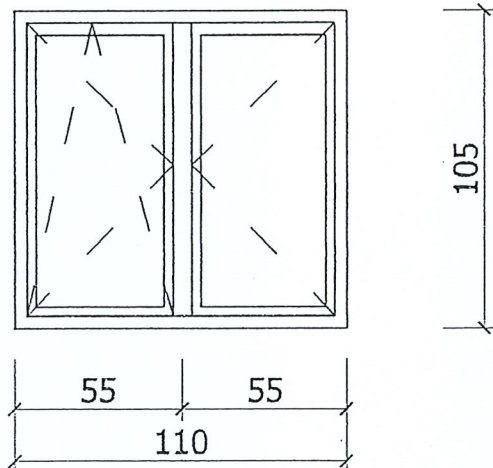

ilość sztuk:

el.zachodnia BG - 5 szt.
el.wschodnia BG - 5 szt.

RAZEM: 10 szt.


Adres inwestycji:	ZAKŁAD PROJEKTOWO BUDOWLANY 42-504 Dąb, ul. Pocztowa 2	Temat	PROJEKT BUDOWLANY TERMOMODERNIZACJI BUDYNKU SZKOŁY PODSTAWOWEJ w Sarnowie przy ul. Szkolnej	Data:	Skala:
SARNÓW ul. Szkolna				12. 2003r	1:25
nr geod.dz. 311	Investor: Urząd Gminy Psary ul. Malinowicka 4 42-512 Psary	Wykonat	ZESTAWIENIE STOLARKI OKIENNEJ 5 mgr inż. Grzegorz Sor nr upr. 379/92	Ilość rys	Nume rys
			mgr inż. budownictwa HALINA WOLSKA Upoważnienia budowlane do projektowania i kierowania robotami budowlanymi bez ograniczeń w specjalności konstrukcyjno-budowlanej Nr ewid. 506/02	24	21/5

ZESTAWIENIE STOLARKI OKIENNEJ PCV W KOLORZE BIAŁYM

STAROSTWO POWIATOWE
W BĘDZINIE

UWAGA!
SPRAWDZIĆ WYMIARY
NA BUDOWIE !

O 6

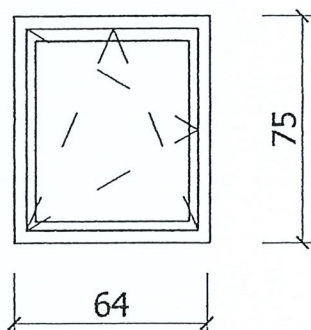

ilość sztuk:



el.wschodnia - 4 szt.

RAZEM: 4 szt.

<p>Adres inwestycji:</p> <p>SARNÓW</p> <p>ul. Szkolna</p> <p>nr geod.dz.</p> <p>311</p>	<p>ZAKŁAD PROJEKTOWO BUDOWLANY</p> <p>42-504 Dąbie, ul.Pocztowa 2</p> <p>Inwestor:</p> <p>Urząd Gmina Psary</p> <p>ul. Malinowicka 4</p> <p>42-512 Psary</p>	<p>Temat</p> <p>PROJEKT BUDOWLANY TERMOMODERNIZACJI BUDYNKU SZKOŁY PODSTAWOWEJ w Samowie przy ul. Szkolnej</p> <p>ZESTAWIENIE STOLARKI OKIENNEJ 6</p> <p>mgr inż. Grzegorz Sor</p> <p>nr upr. 379/92</p> <p>Wykonat</p> <p>mgr inż. Grzegorz Sor nr upr. 379/92</p>	<p>Data:</p> <p>12.</p> <p>2003r</p> <p>Ilość rys.</p> <p>24</p>	<p>Skala:</p> <p>1:25</p> <p>Numer rys.</p> <p>21/6</p>
---	--	---	--	---



mgr inż. Grzegorz Sor
Nr upraw. 379/92
Upoważnienie do projektowania
i kierowania robotami budowlanymi
w specjalności konstrukcyjno-budowlanej

mgr inż. budownictwo
HALINA WOLSKA
Nr upraw. 500/02
Upoważnienie do projektowania
i kierowania robotami budowlanymi bez ograniczeń
w specjalności konstrukcyjno-budowlanej

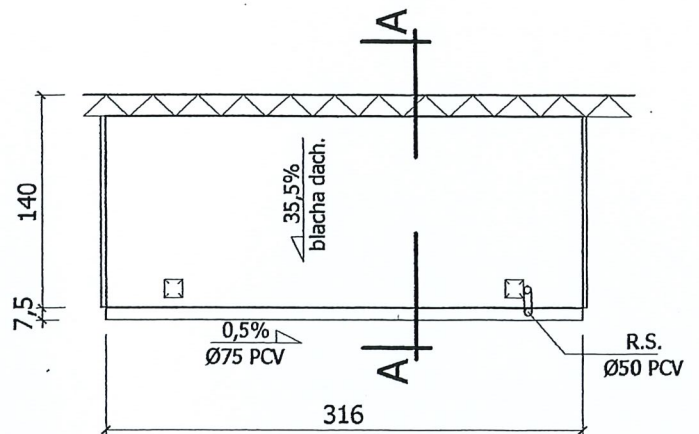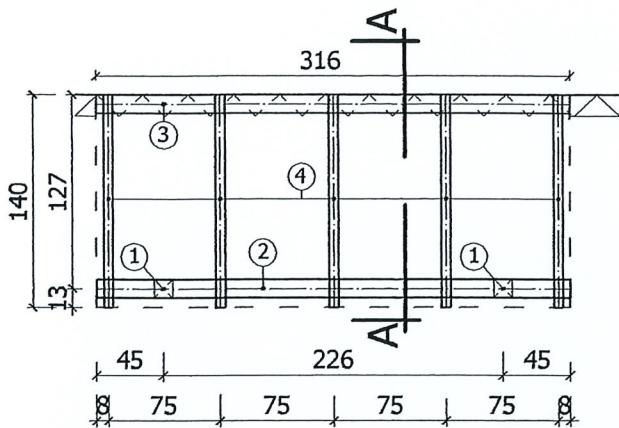

- ① słup 12x12cm 2szt. l=3,00m
- ② płatew 12x12cm 1szt. l=3,50m
- ③ płatew 12x12cm 1szt. l=3,50m
- ④ krokiew 6x12cm 5szt. l=1,80m

A - A

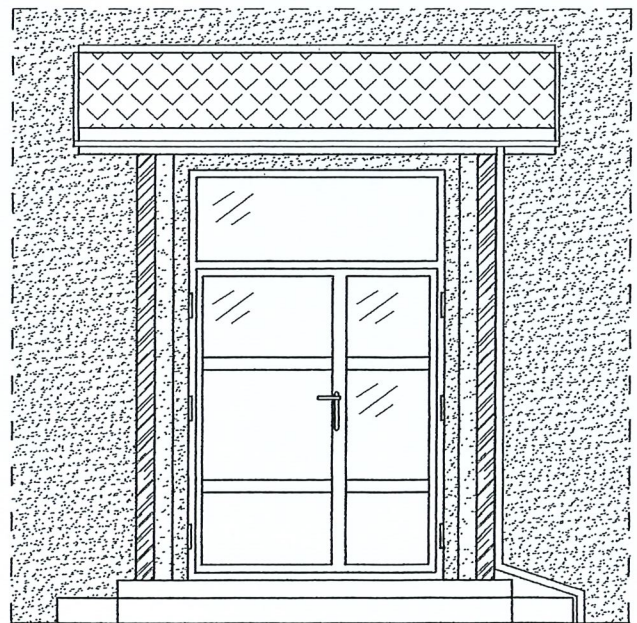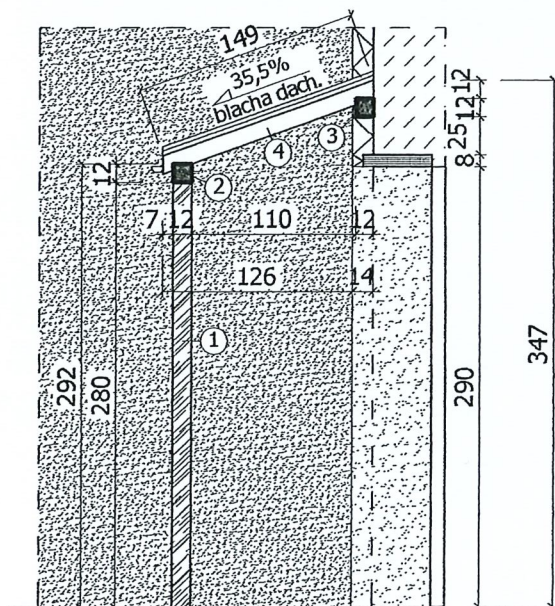

Adres inwestycji: SARNÓW ul. Szkolna nr geod.dz. 311	ZAKŁAD PROJEKTOWO BUDOWLANY 42-504 Dąbie, ul. Pocłowa 2	Temat: PROJEKT BUDOWLANY TERMOMODERNIZACJI BUDYNKU SZKOŁY PODSTAWOWEJ W SARNOWIE PRZY UL. SZKOLNEJ	Data: 12. 2003r	Skala: 1:50
	Inwestor: URZĄD GMINY PSARY 42-512 PSARY ul. Malinowicka 4	WEJŚCIE GŁÓWNE DO SZKOŁY - ZAKŁAD PROJEKTOWO BUDOWLANY - PROJEKT		
		Wykonat:	mgr inż. Grzegorz Sor nr upr. 379/92 mgr inż. budowlanictwa mgr inż	

mgr inż. budowlany
GRZEGORZ SOR
Uprawnienia budowlane do projektowania
i kierowania robotami budowlanymi
w specjalności konstrukcyjno-budowlanej
Nr ewid. 379/92
mgr inż. budowlany
HALINA WOLSKA
Uprawnienia budowlane do projektowania
i kierowania robotami budowlanymi, bez ograniczeń
w specjalności konstrukcyjno-budowlanej
Nr ewid. 505/02