


MAPA ZASADNICZA
SKALA 1:2000

Układ odniesienia: PL-ETRF89, układ wsp. płaskich: PL-2000 strefa 7 (21°), układ wys.: PL-KRON86-NH (Kronstadt 60°)
obr. Zalasowa 0008: dz. 1908/5

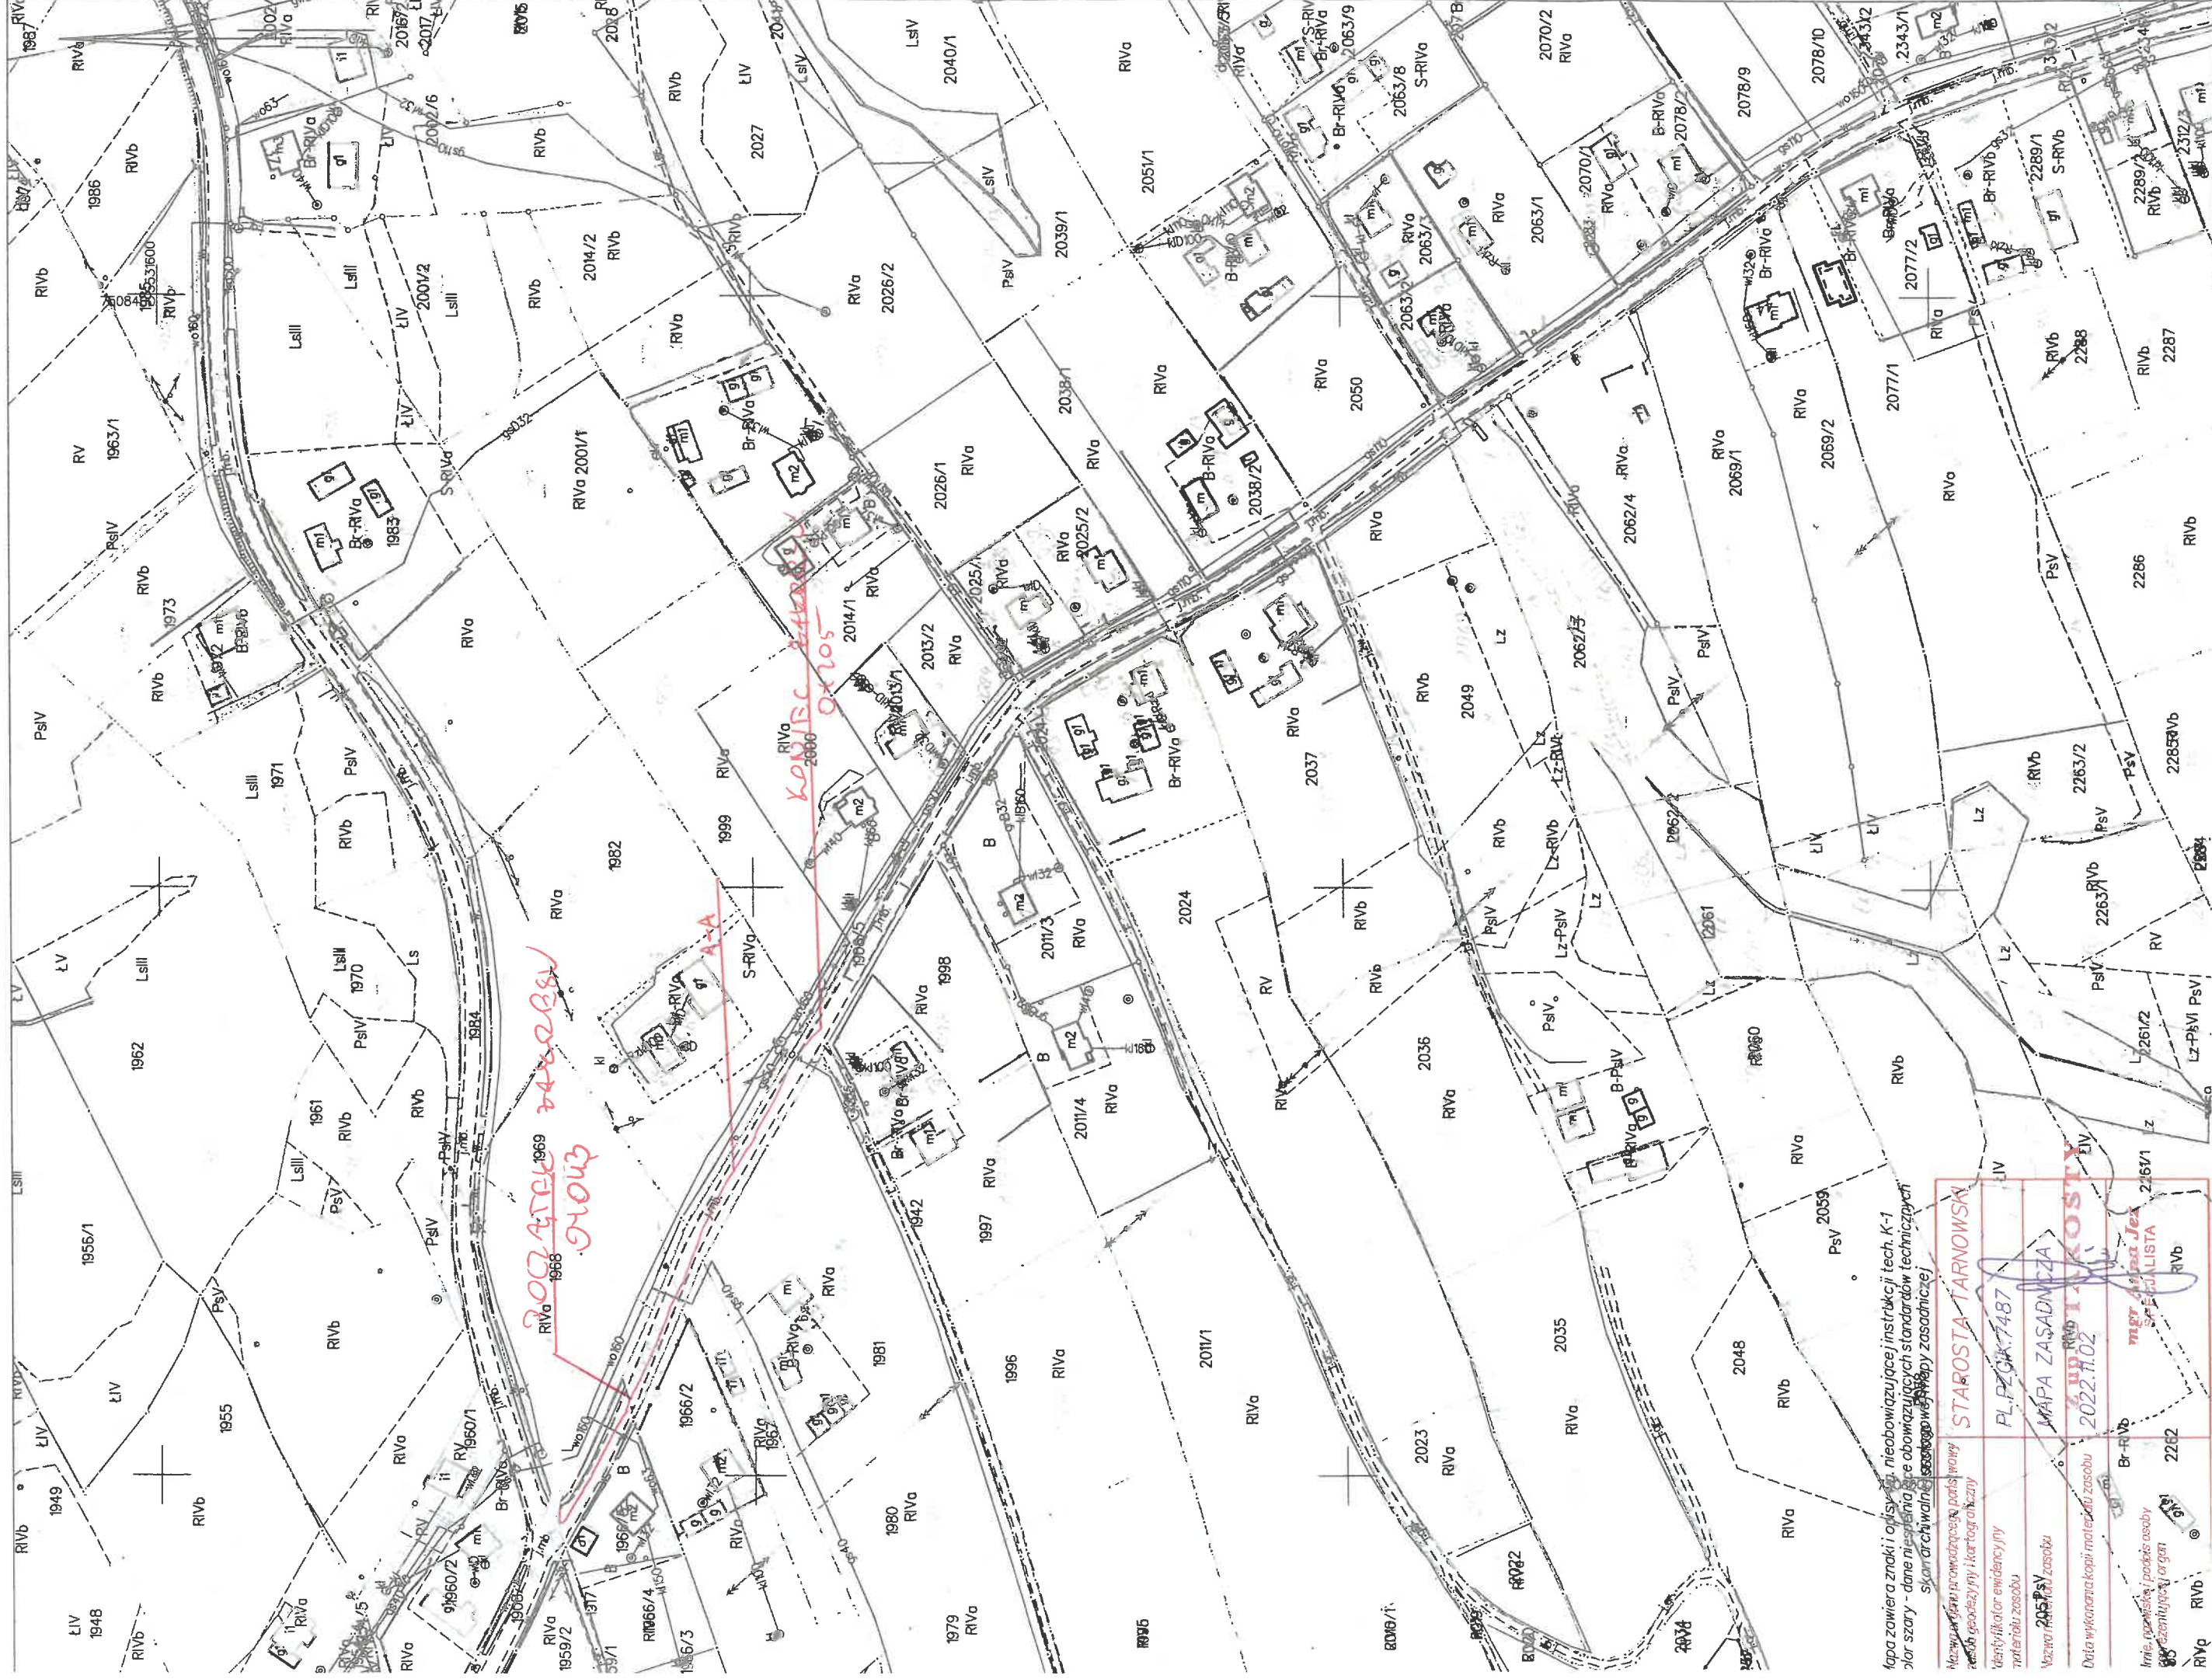

*tąpa zawiera znaki i opisywa- nieobowiązujące instrukcji tech. K-1
olor szary - dane niepełniające obowiązujących standardów technicznych

Nazwa ~~osoby~~ prowadzącego państwa wowy
państw geodezyjny i kartograficzny

identyfikacja ewidencyjna
numeracja: 7487

Vozwa Reneratu zasobu

205 P.S.V.

~~MAPA ZASADNICZA~~

Data wykonania kopii materiału zasobu


Br-RVb

2262

MAPA ZASADNICZA


SKALA 1:2000

Układ odniesienia: PL-ETRF 89, układ wsp. płaskich: PL-2000 strefa 7 (21°), układ wys.: PL-EVRF 2007-NH
obraz. Zalasowa 0008: dz. 1908/5, 2844

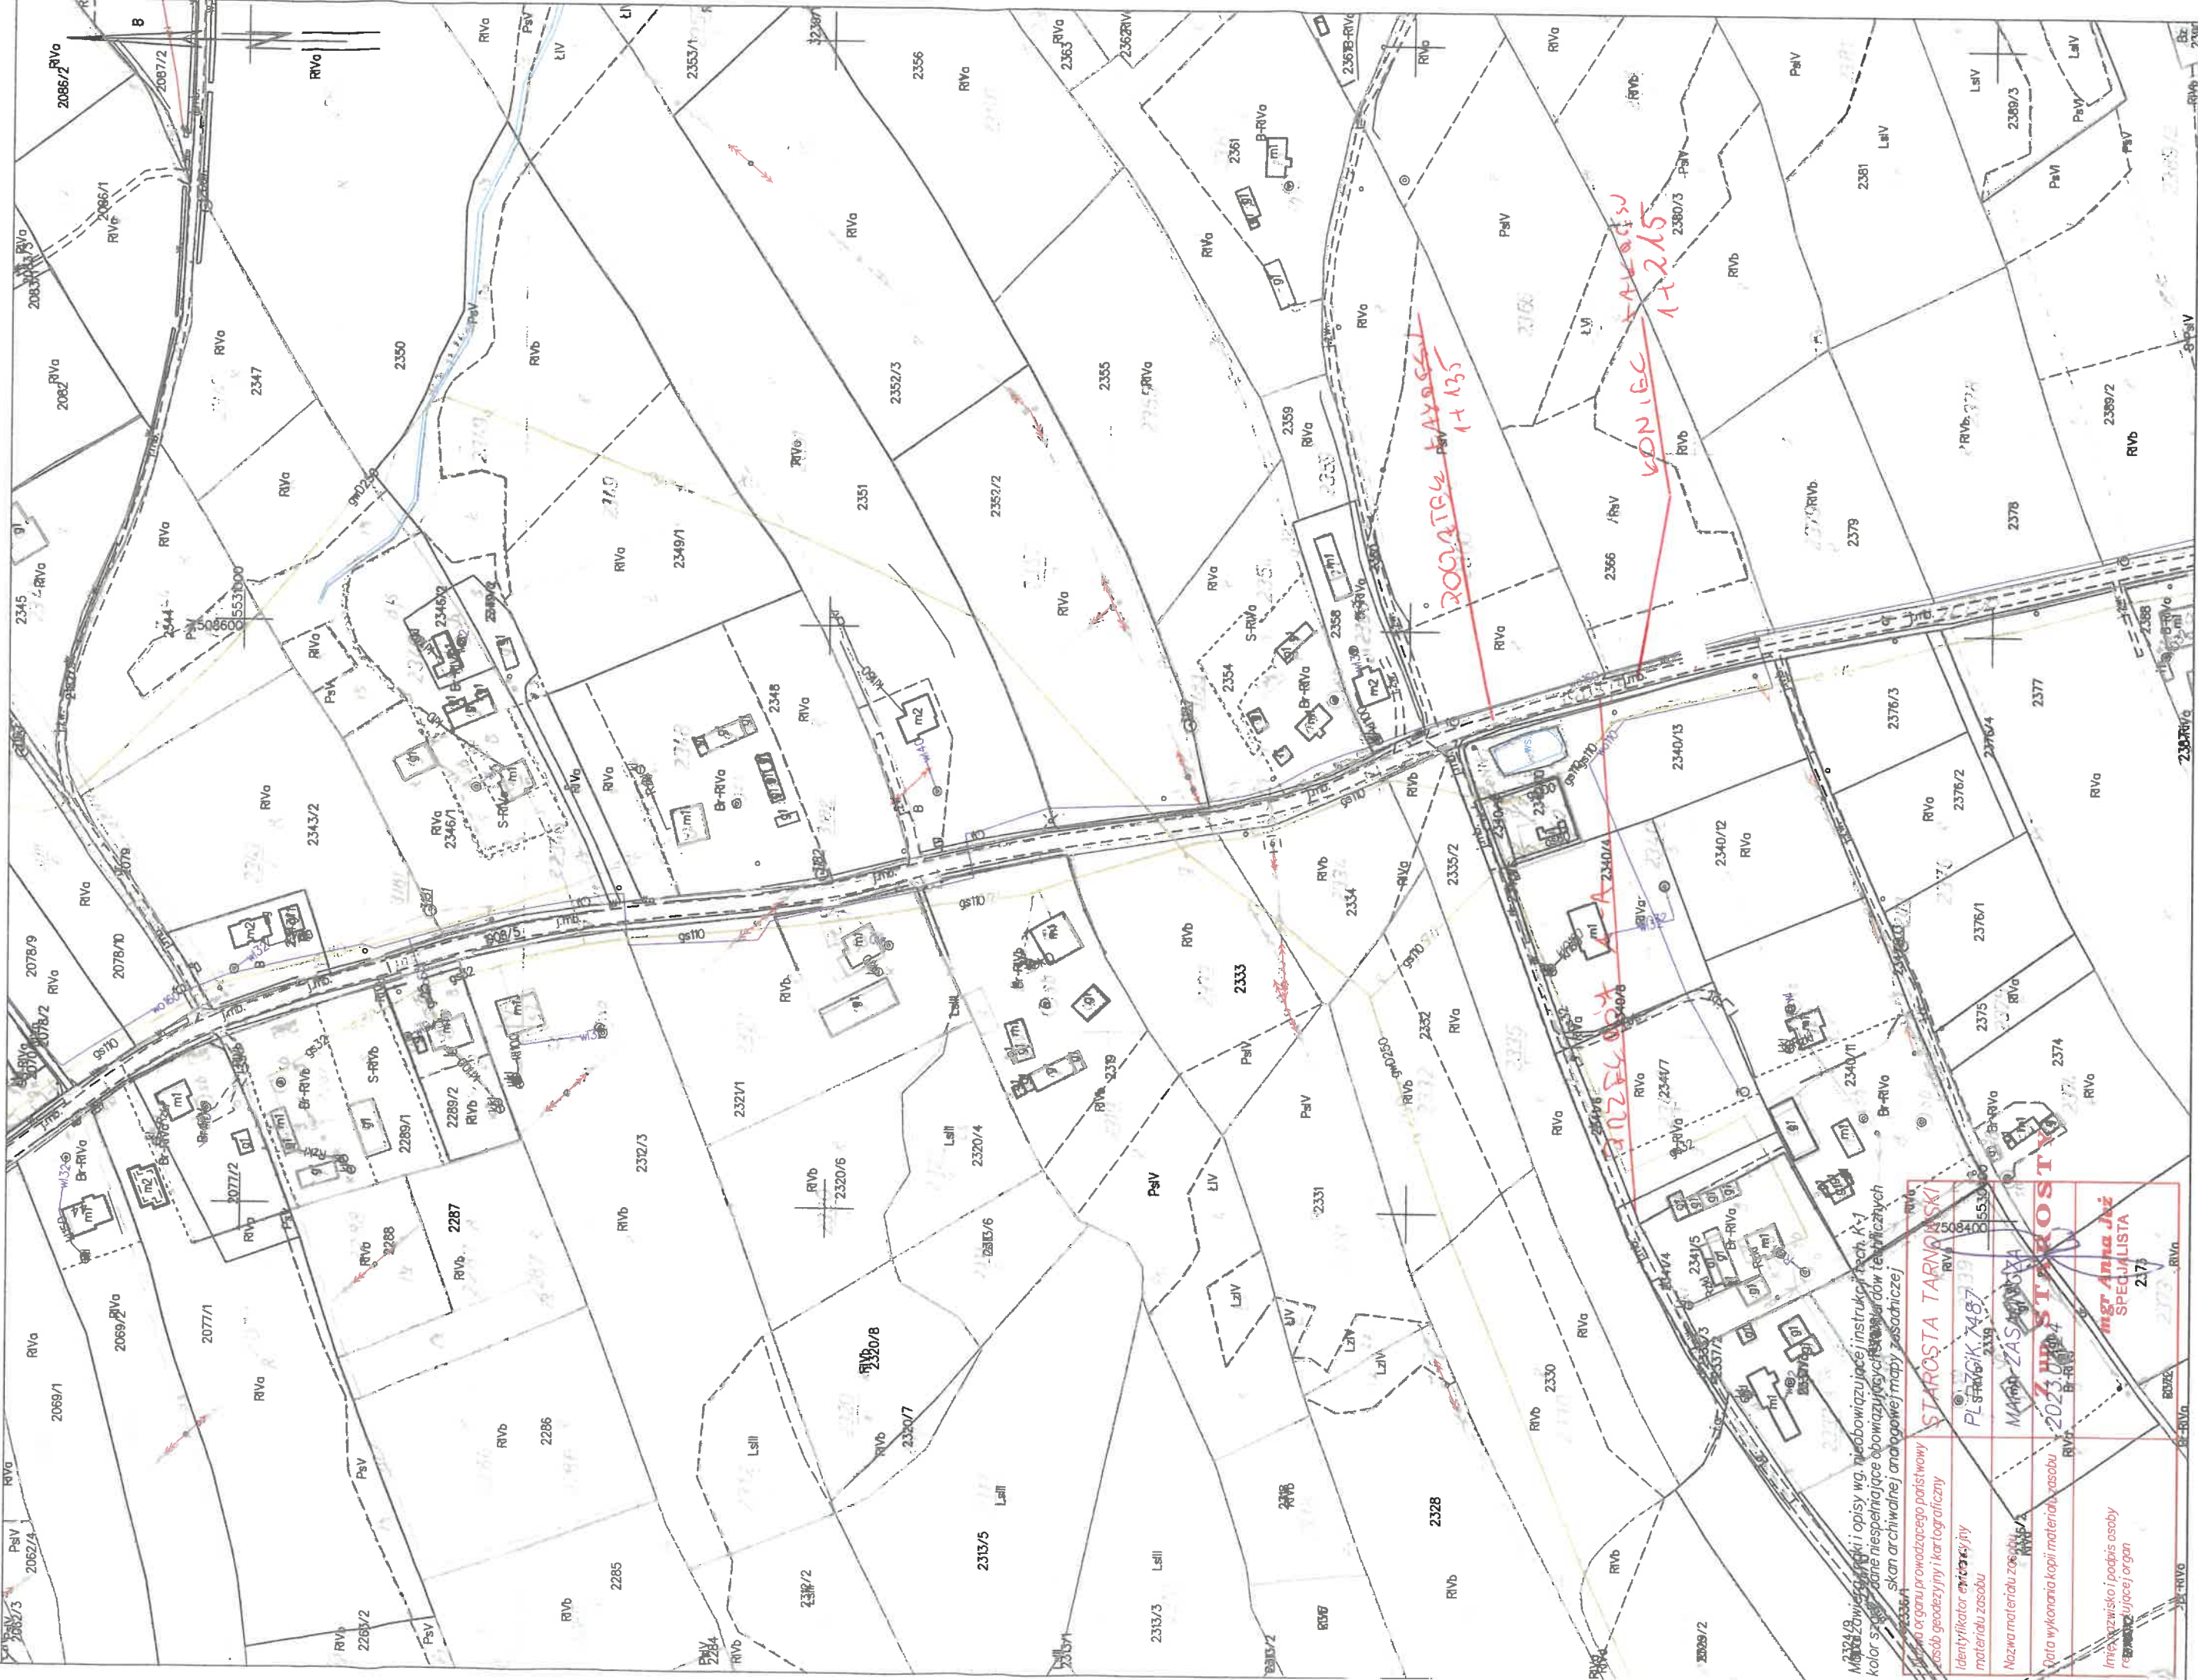


Mapa zawiera opis i opisy wg. obowiązujących instrukcji techn. K-1
kolor stylizacji nie spełniające obowiązujących przepisów technicznych
skan archiwalnej analogowej mapy zasadniczej

STAROSTA TARNOWSKI	
MAPA ZASADNICZA	
2023.04.04	
Data wykonania kopii materiału zasobu	
Specjalista	
217	

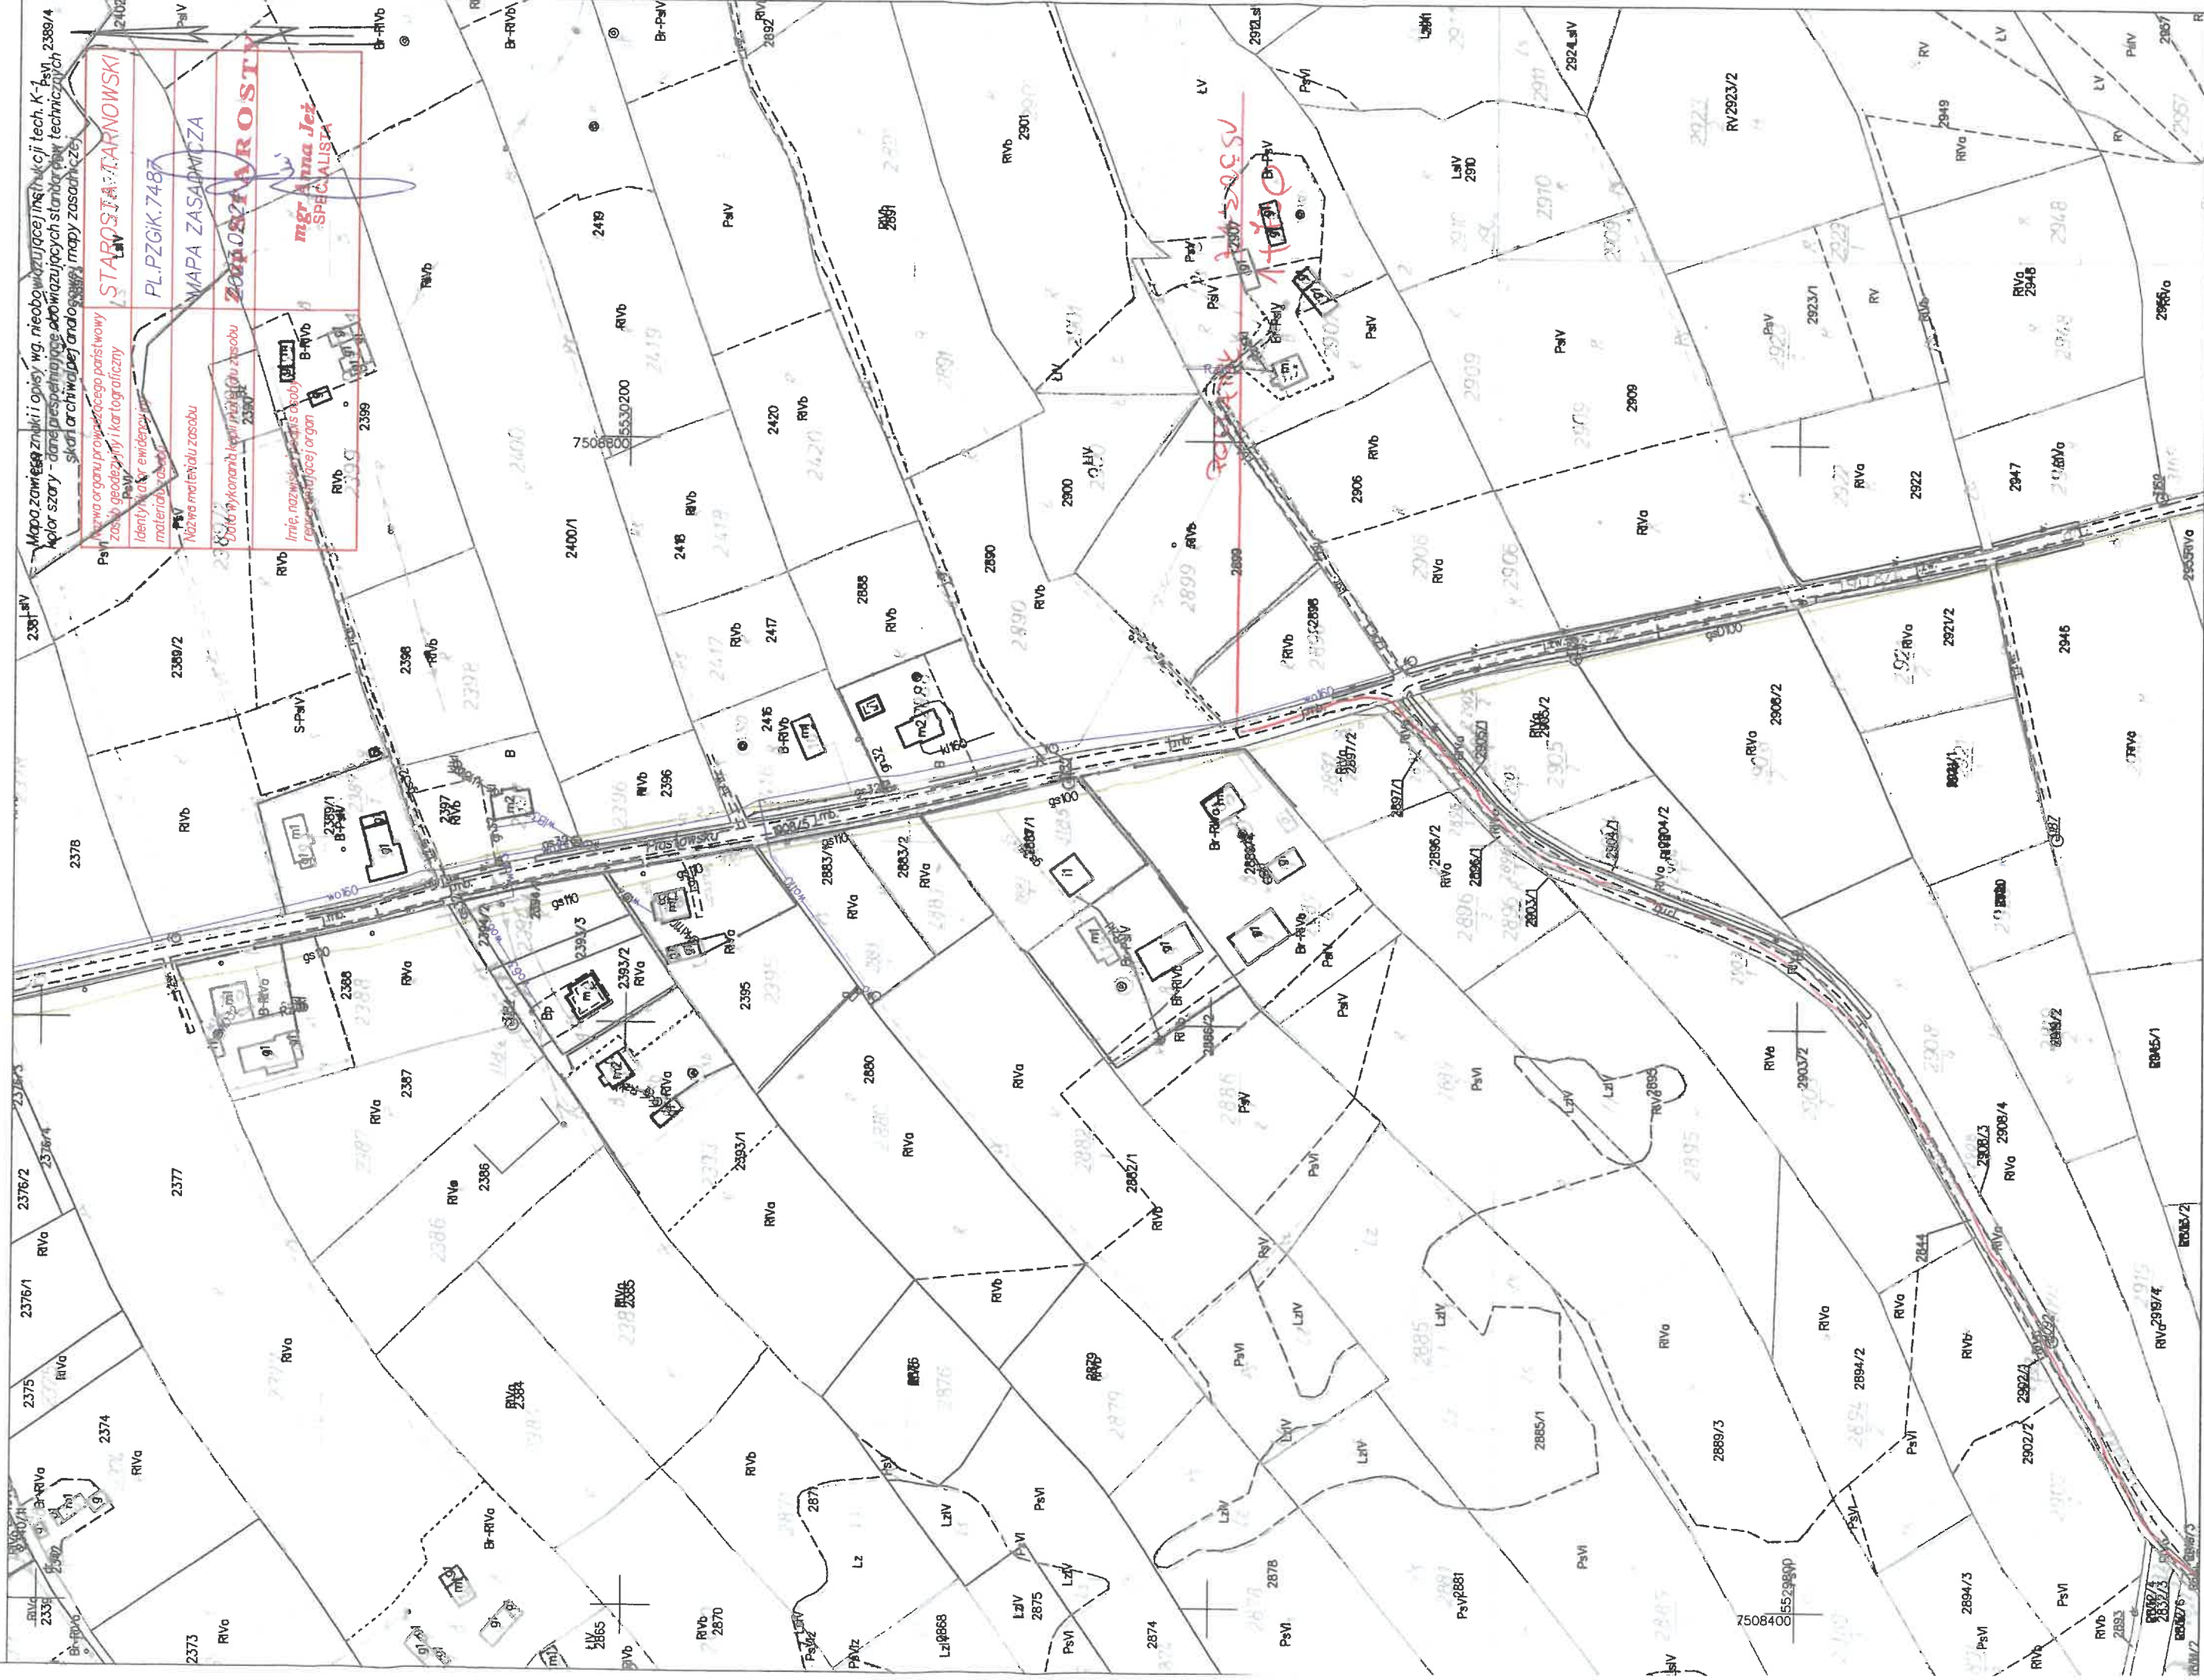

MAPA ZASADNICZA
SKALA 1:2000

Układ odniesienia: PL-ETRF89, układ wsp. płaskich: PL-2000 strefa 7 (21°), układ wys.: PL-EVRF2007-NH
obr. Zalasowa 0008: dz. 1908/5, 2844

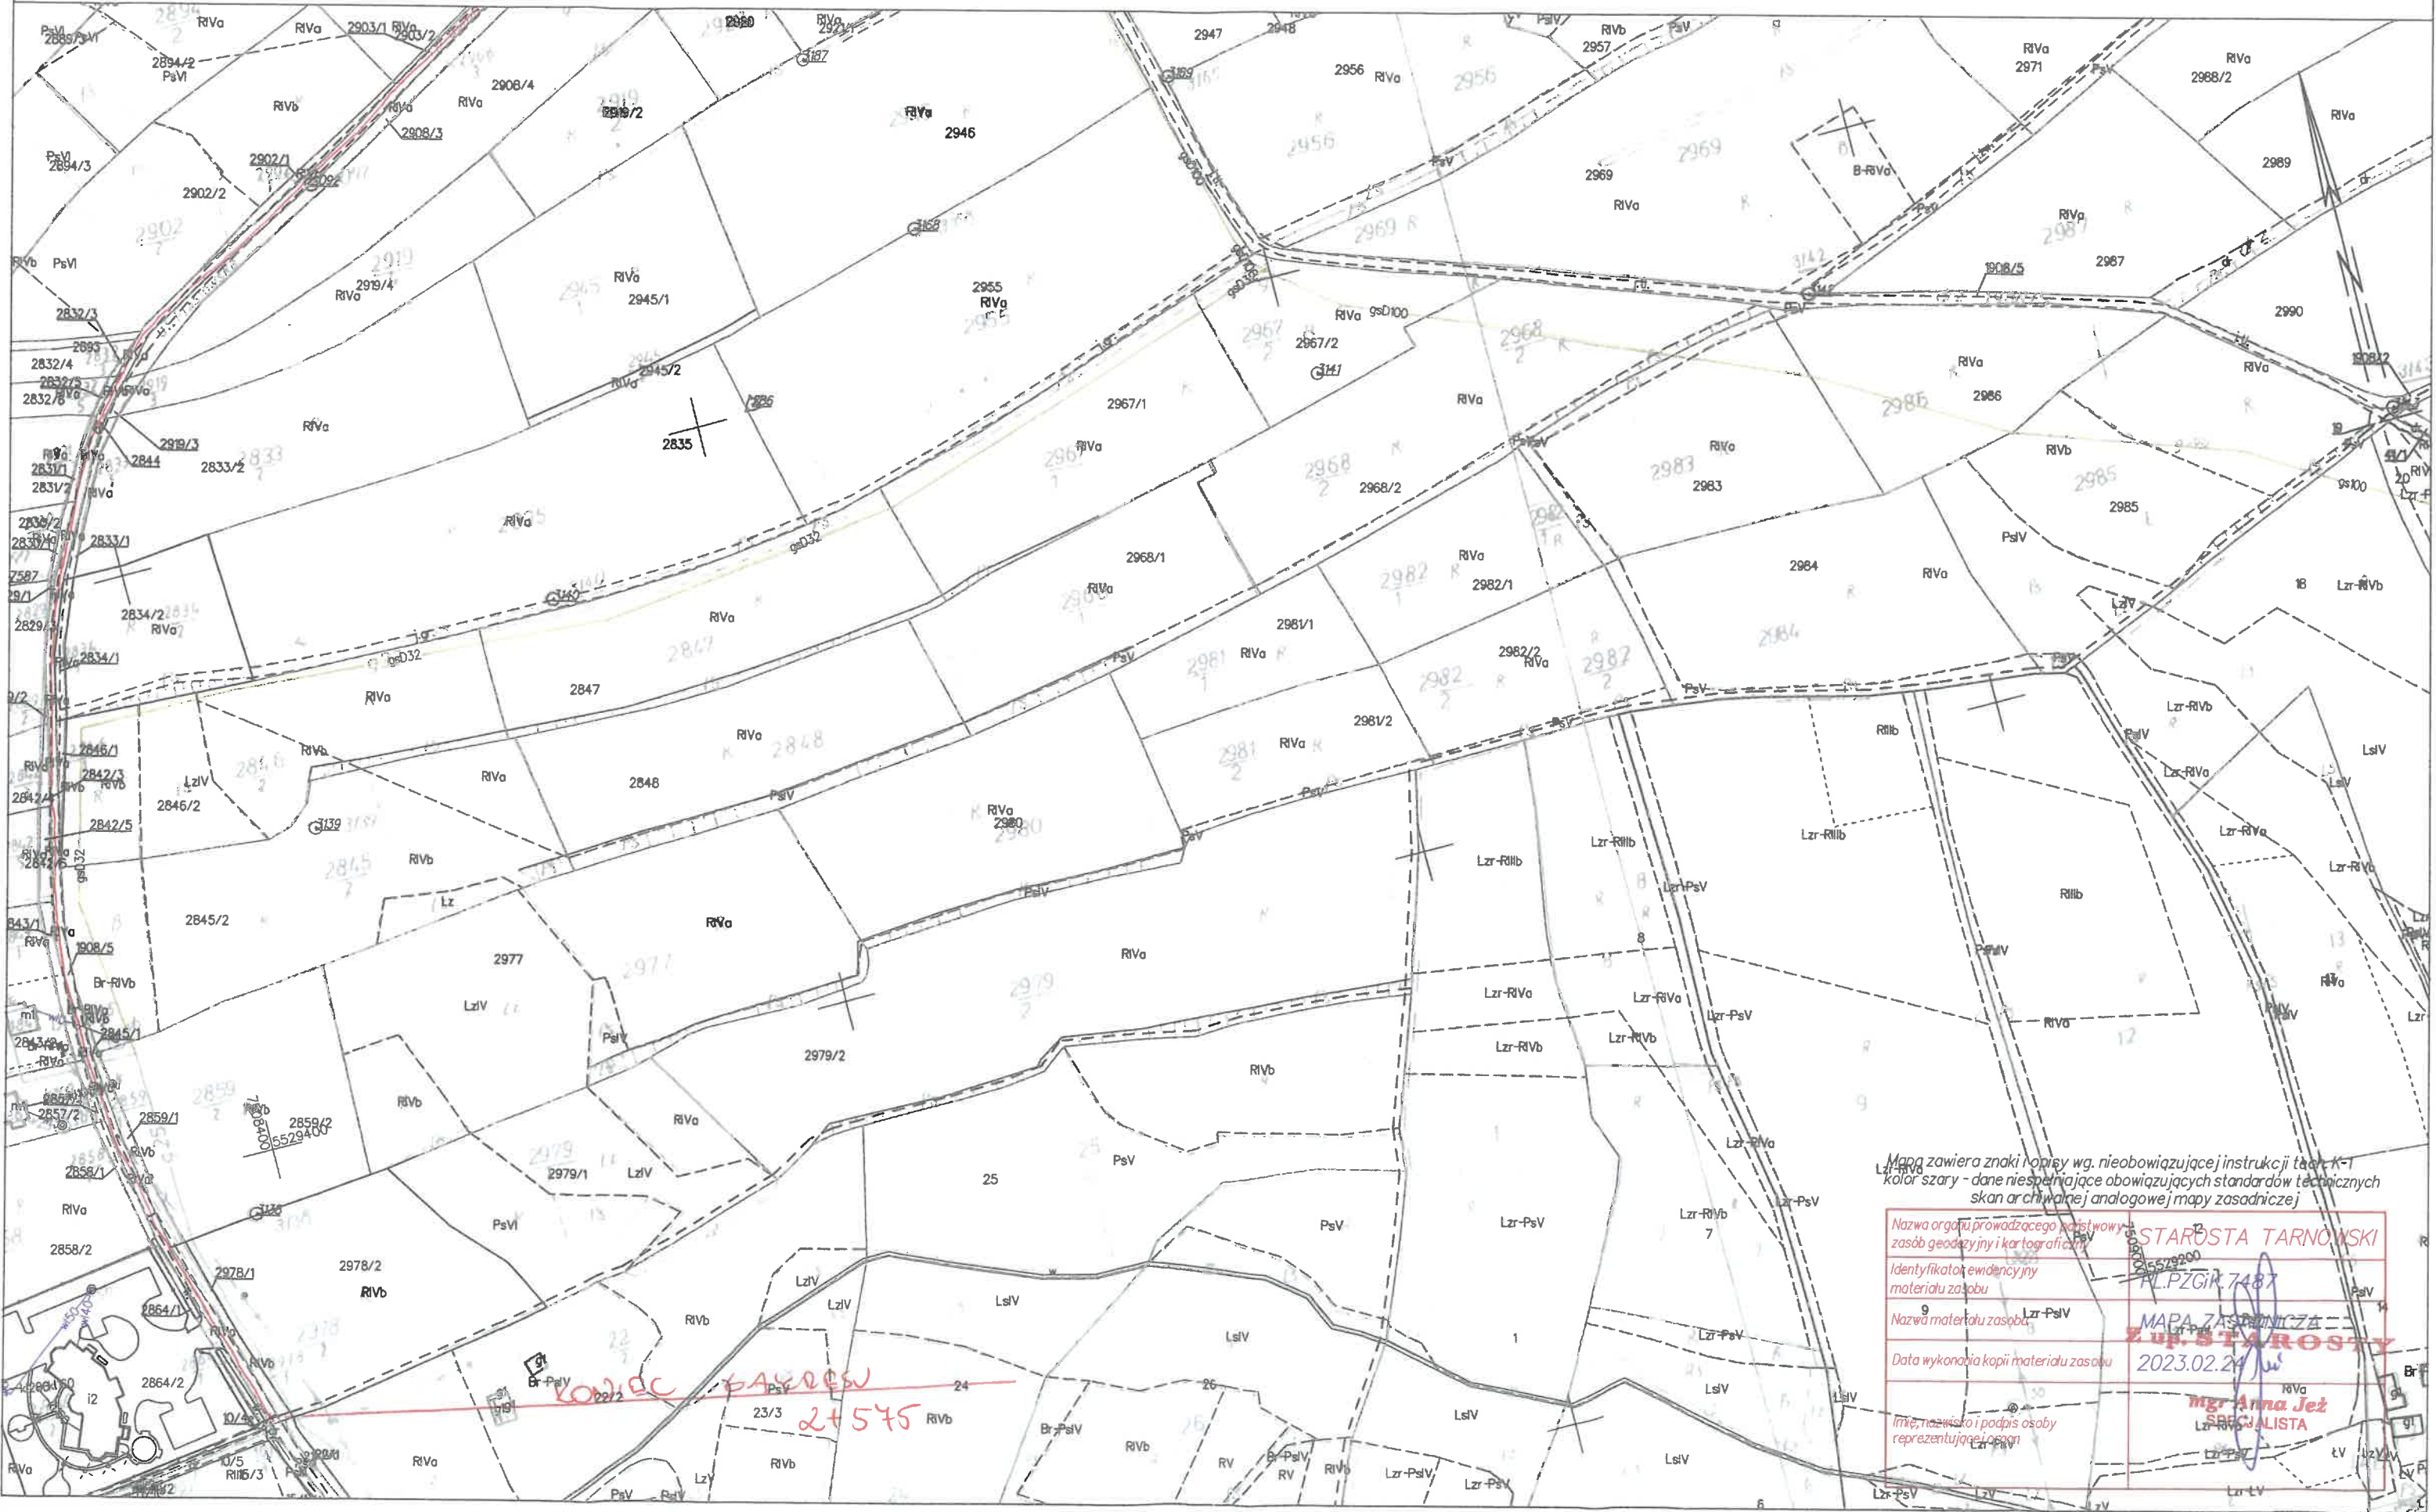

Mapa zawiera znaki i opisy wg. nieobowiązującej instrukcji technicznej K-1
kolor szary - dane niespełniające obowiązujących standardów technicznych
skan archiwalnej analogowej mapy zasadniczej

Nazwa organu prowadzącego państwowy zasób geodezyjny i kartograficzny	STAROSTA TARNOŃSKI
Identyfikator ewidencyjny materiału zasobu	PL.PZGIR.7487
Nazwa materiału zasobu	MAPA ZASADNICZA
Data wykonania kopii materiału zasobu	2023.02.24
Inne, nazwisko i podpis osoby reprezentującej organ	mgr Anna Jeż SPECJALISTA

2+575