


PRZEKRÓJ A-A

MAREK JACAK

mgr inż. architekt *

Uprawnienia budowlane do projektowania
bez ograniczeń w specjalności architektonicznej
nr ewidencyjny: 07/35/101A

DOKUMENTACJA
POWYKONAWCZA

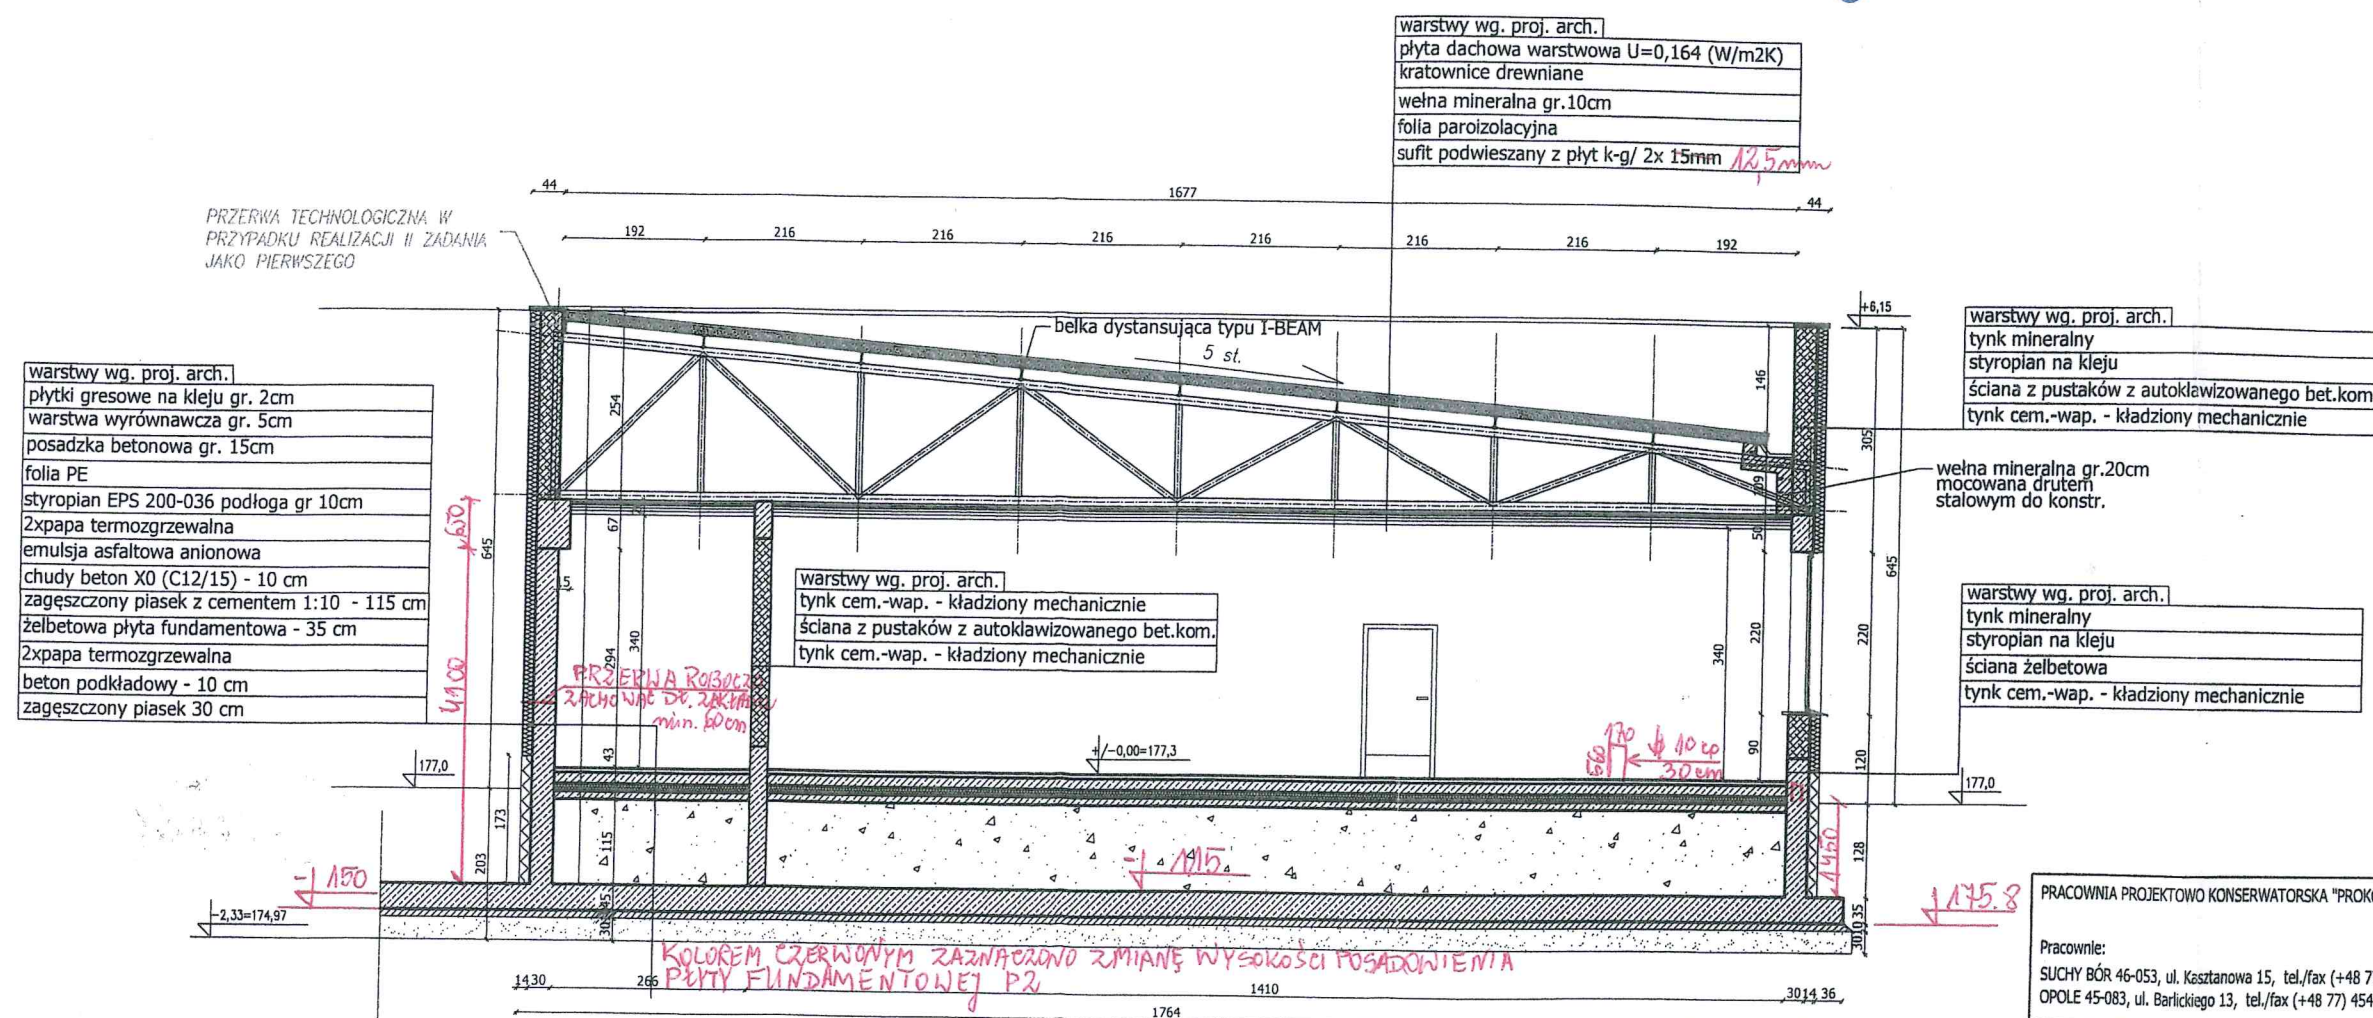

Waldemar Dąbrowka

mgr inż. architekt
upr. bud. 183/83/WML
w spec. konstrukcyjno-budowlanej

ZMIANY NIEISTOTNE
W ODWIESIENIU DO
ZATWIERDZONEGO
PROJEKTU BUDOWLANEGO
NANIESIENO KOLOREM
CZERWONYM

mgr inż. Andrzej Kiuch

upr. bud. 183/83/WML
55 ust. 1 pkt 1 i 513 ust. 1 pkt 2

PRACOWNIA PROJEKTOWO KONSERWATORSKA "PROKON" S.C.

"PROKON" S.C.

Pracownie:

SUCHY BÓR 46-053, ul. Kasztanowa 15, tel./fax (+48 77) 421 97 84, tel. kom. (0601) 921 008, e-mail: prokon.opole@onet.pl
OPOLE 45-083, ul. Barlickiego 13, tel./fax (+48 77) 454 76 11, e-mail: kwla@interia.pl

INWESTOR

POWIAT ZDUŃSKOWOLSKI, 98-220 ZDUŃSKA WOLA, UL.
ZŁOTNICKIEGO 25

INWESTYCJA

ROZBUDOWA ZESPOŁU SZKÓŁ im. Kazimierza Kalużewskiego i Juliusza Sylli w Zduńskiej Woli w ramach realizacji projektu pn. "Nowoczesny zawód w nowoczesnej szkole-modernizacja Zespołu szkół w Zduńskiej Woli Karsznicach".

OBJEKT

BUDYNEK DYDAKTYCZNY DLA KLAS ZAWODOWYCH O PROFILACH: HOTELARSKIM, GASTRONOMICZNYM I KOLEJOWYM -
ZADANIE II.
98-220 Zduńska Wola, ul. Okrzei 11, Dz. nr 331, 334, 337, 343, 340, 174, 332, 333 OBR. 27.

TREŚĆ RYSUNKU

PRZEKRÓJ A-A.

ARCHITEKTURA	PROJEKTOWAŁ:	NR UPRAWNIENI	PODPIŚC	DATA	STADIUM:
	mgr inż. arch. M. Jacak	07/08/DOIA		07.2016	PROJEKT BUDOWLANY
OPRACOWAŁ	SPRAWDZIŁ:	NR UPRAWNIENI	PODPIŚC	DATA	BRANŻA
inż. Magdalena Radlak	mgr inż. arch. P. J. Skwarek	17/06/DOIA		07.2016	ARCHITEKTURA
					SKALA
					1:100
					NR RYSUNKU
					A-3