


UWAGA !  
ZMIANY W DOKUMENTACJI POWYKONAWCZEJ  
NANIESIONO POGRUBIONYM PISAKIEM.  
WYMIARY PODANO NOMINALNE, WYMIARY DOKŁADNE  
WEDŁUG INWENTARYZACJI GEODEZYJNEJ.

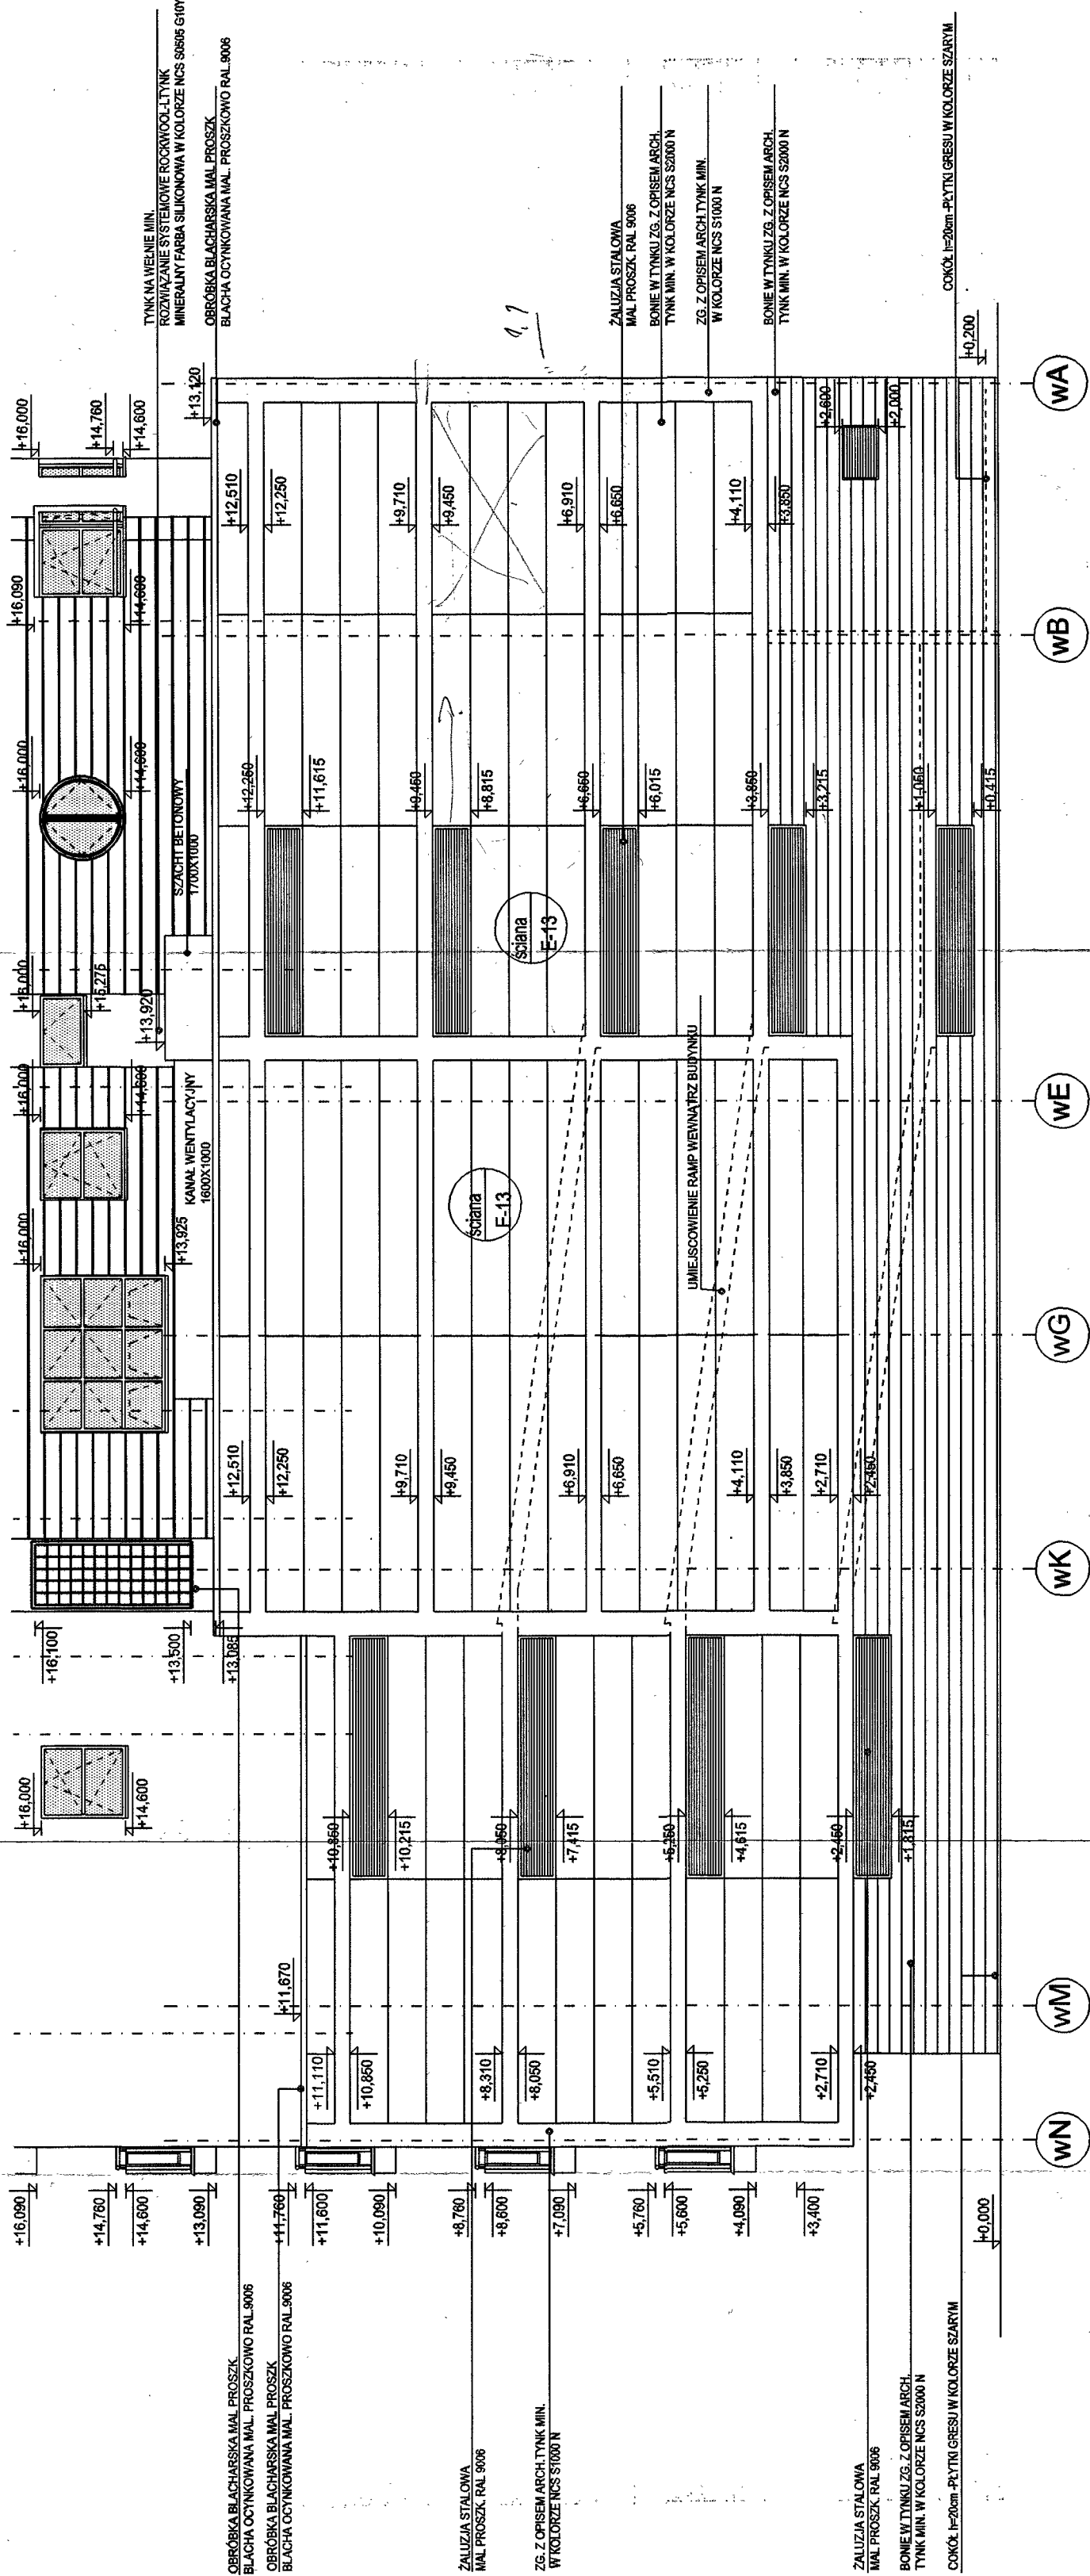

„ArchiCo Projekt” Sp. z o.o.  
ul. Algińska 19  
03-977 WARSZAWA  
Regon: 010793330

inż. Bogusław Siudański  
nr upr. 6/81

Inspektor Nadzoru  
mgr inż. Andrzej Lipiński  
ul. Dąbrowskiego 15  
00-510 Warszawa  
bud. nr St-79/72



ZESPÓŁ  
BIUROWO-USŁUGOWO-MIESZKANIOWY  
„ZIELONY ZAKĄTEK”  
Warszawa ul. Grójcka 127

Nazwa rysunku:

ELEWACJA PŁN-WSCH.

Inwestor:  
WZP Inwestment  
ul. ŚWIEŹKOWSKA 18  
00-052 WARSZAWA

Autorzy:  
Kierownik budowy:  
mgr inż. Robert Szczęch  
nr upr. bud. 12770g/98

BUDOWNICTWO ENERGETYCZNE  
„ENERGOBUDOWA” S.A.  
00-834 Warszawa, ul. Pańska 73  
Budowa Osiedla „Zielony Zakątek”

Nr rysunku:

5.GRO-Ar.E.04W/3 (G1)

Faza: DOKUMENTACJA POWYKONAWCZA

Bransza: ARCHITEKTURA

Data:

29-03-2001

Skala:

1:100

160