



UWAGA !
ZMIANY W DOKUMENTACJI POWYKONAWCZEJ
NANIESIONO POGRUBIONYM PISAKIEM.
WYMIARY PODANO NOMINALNE, WYMIARY DOKŁADNE
WEDŁUG INWENTARYZACJI GEODEZYJNEJ.

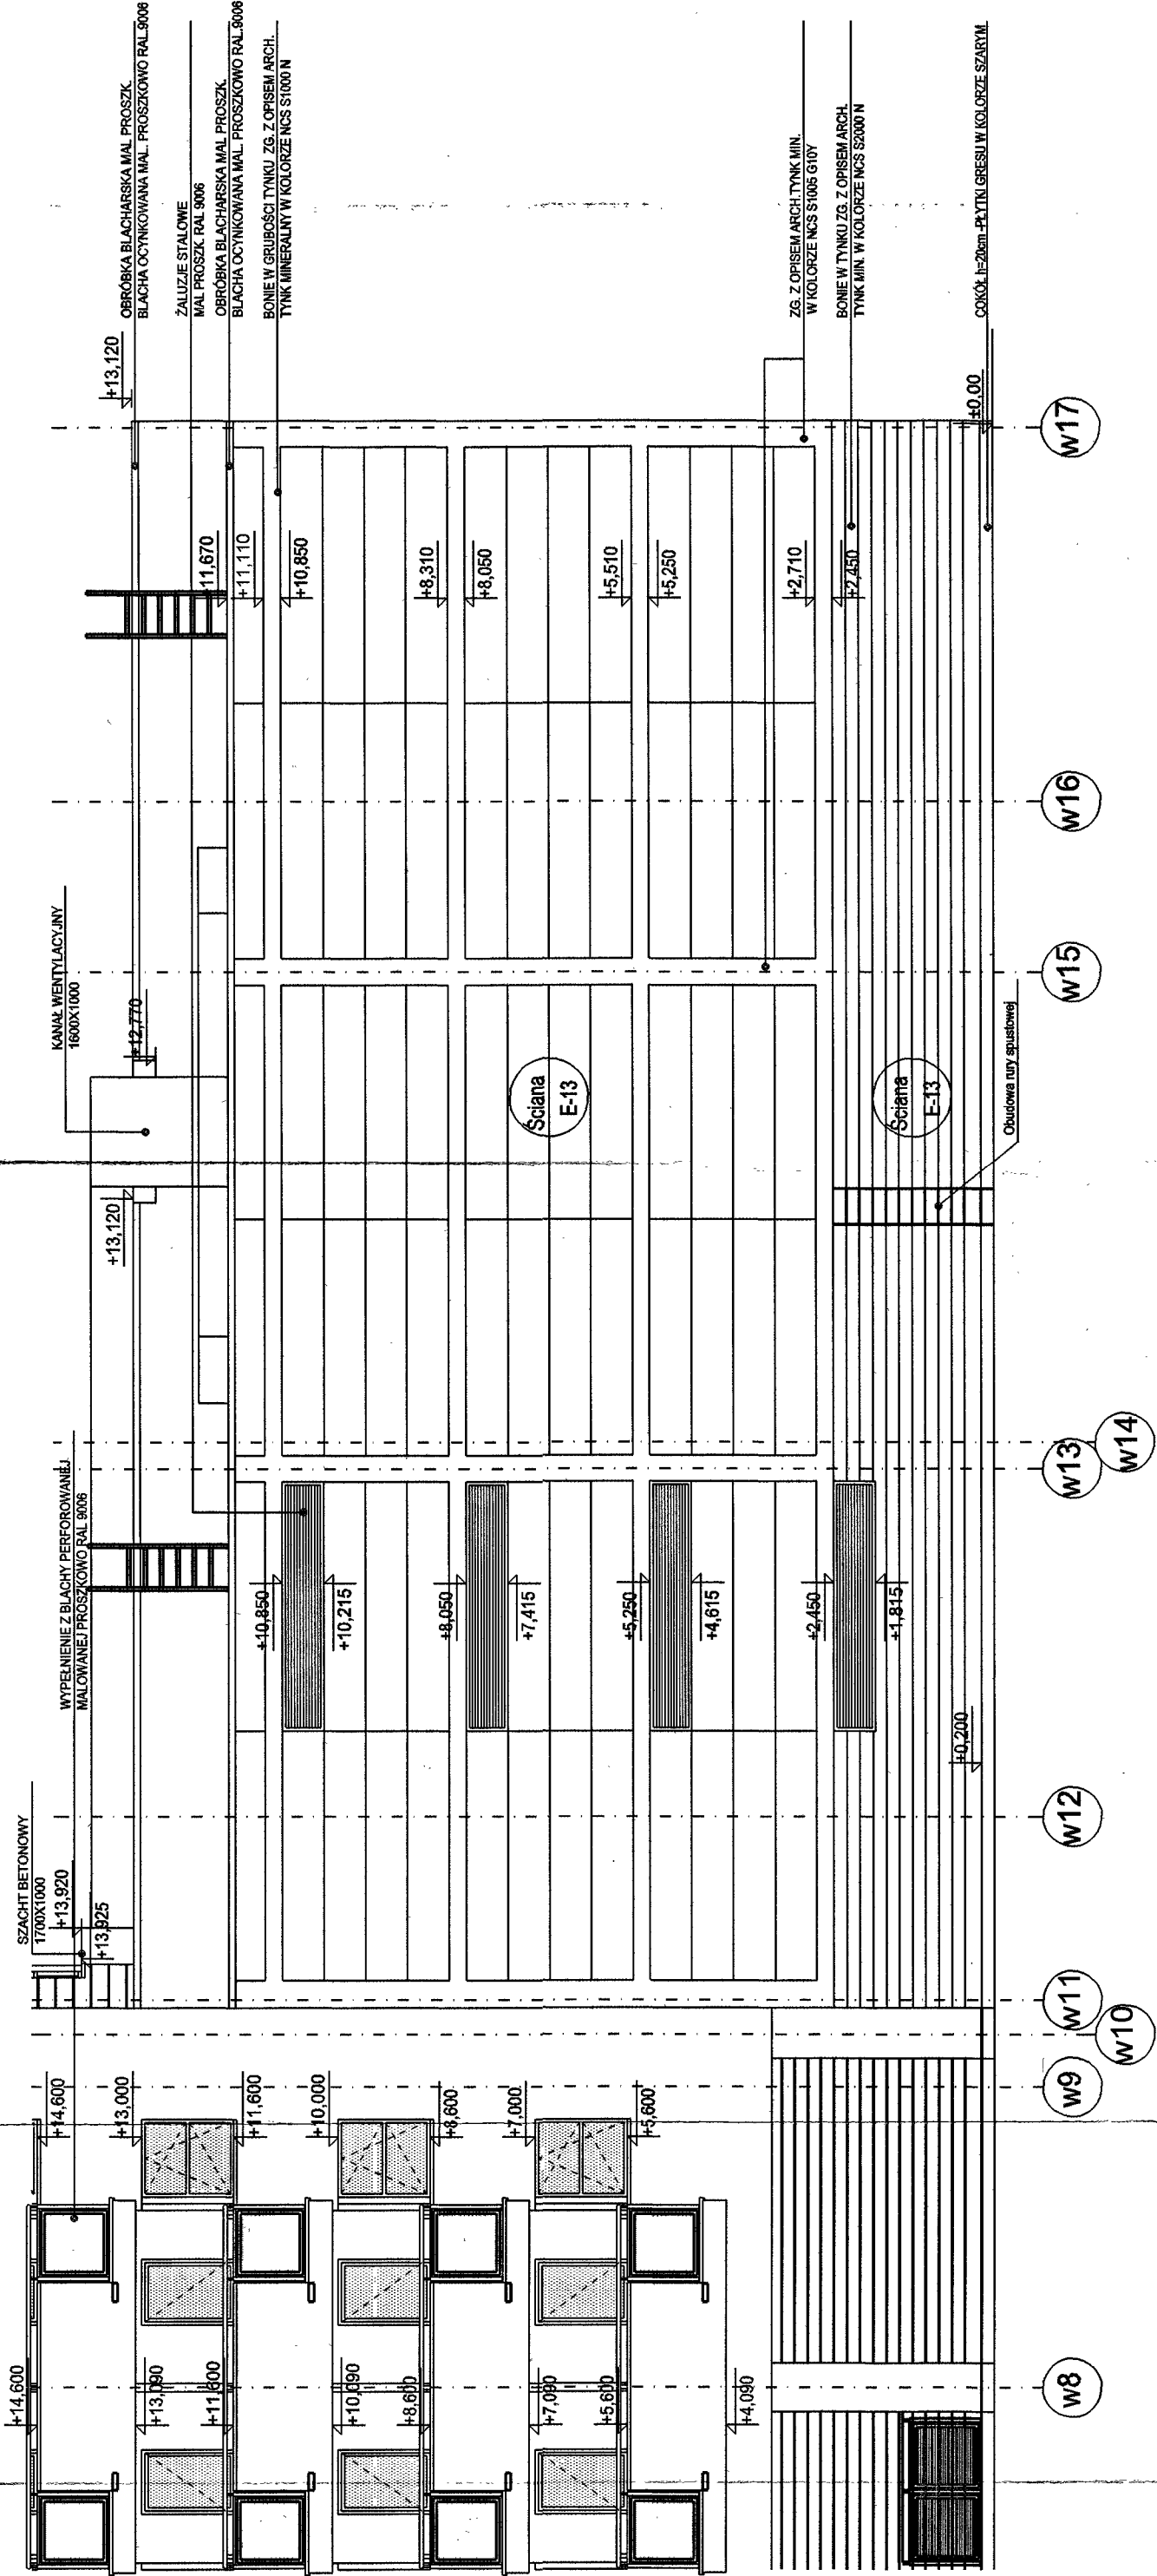

„ArchiCo Projekt” Sp. z o.o.
ul. Algierska 19
03-977 WARSZAWA
Regon 010793330
inż. Bogusław Siudański
nr upr. 6/81
Inspektor Nadzoru
mgr inż. Marzena Dąbka
nr St-79/77

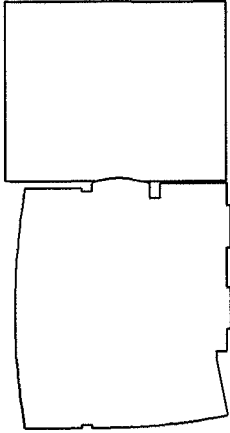

ZESPÓŁ USTAWOUPRAWNIENIOWY
"ZIELONY ZAKĄTEK"
Warszawa ul. Grójcka 127

Nazwa rysunku:

ELEWACJA PD-WSCH. OD UL. SIERPIŃSKIEGO

Investor:
W. Kucharski
ul. ŚWIEŁOKRZYSKA 18
00-052 WARSZAWA

Autorzy:
Kierownik budowy:
mgr inż. Robert Szoradak
nr upr. bud. 127/0998

Podpis:

BUDOWNICTWO ENERGETYCZNE
„ENFRGOBUDOWA” S.A.
00-834, Warszawa, ul. Pańska 73
Budowa Osiedla „Zielony Zakątek”

Faza: DOKUMENTACJA POWYKONAWCZA

Branda: ARCHITEKTURA

Nr rysunku: 5.GRO-AR.E.01W/3 (G1)

Data:

29-03-2001

Skala:

1:100