

Instalacje wentylacji mechanicznej
Rzut 1 piętra i dachu nad garażem

Investor:
NIA Investment
ul. Dwiekarska 18
Warszawa

Projektant:
mgr inż. Barbara Niewczyk
nr upr. 50-386/90

Opis projektu:
mgr inż. Michał Olejka
mgr inż. Jerolim Kotowicz

Wykonawca:
mgr inż. Grzegorz Małach
nr upr. 50-254/90

AMBI-CA
projekt
TAM PROJEKT Sp. z o.o.
04-085 Warszawa ul. Napoleońska 3
tel. (22) 871-43-60, fax. 871-43-60
e-mail: tam@wzrost.com.pl

OPROJEKT
wykonawca
Kierownik projektu:
arch. K. Tamasiewicz Wa-348/90
Kontrola:
arch. K. Tamasiewicz Wa-348/90
Inżynier:
4.GRO-Tom VI/1-06

Prace projektowe
Instalacje mechaniczne
Kwiecień 2000 1:50

DOKUMENTACJA
POWYKONAWCZA


Przekrój A-A

Ścieka rynnikowa


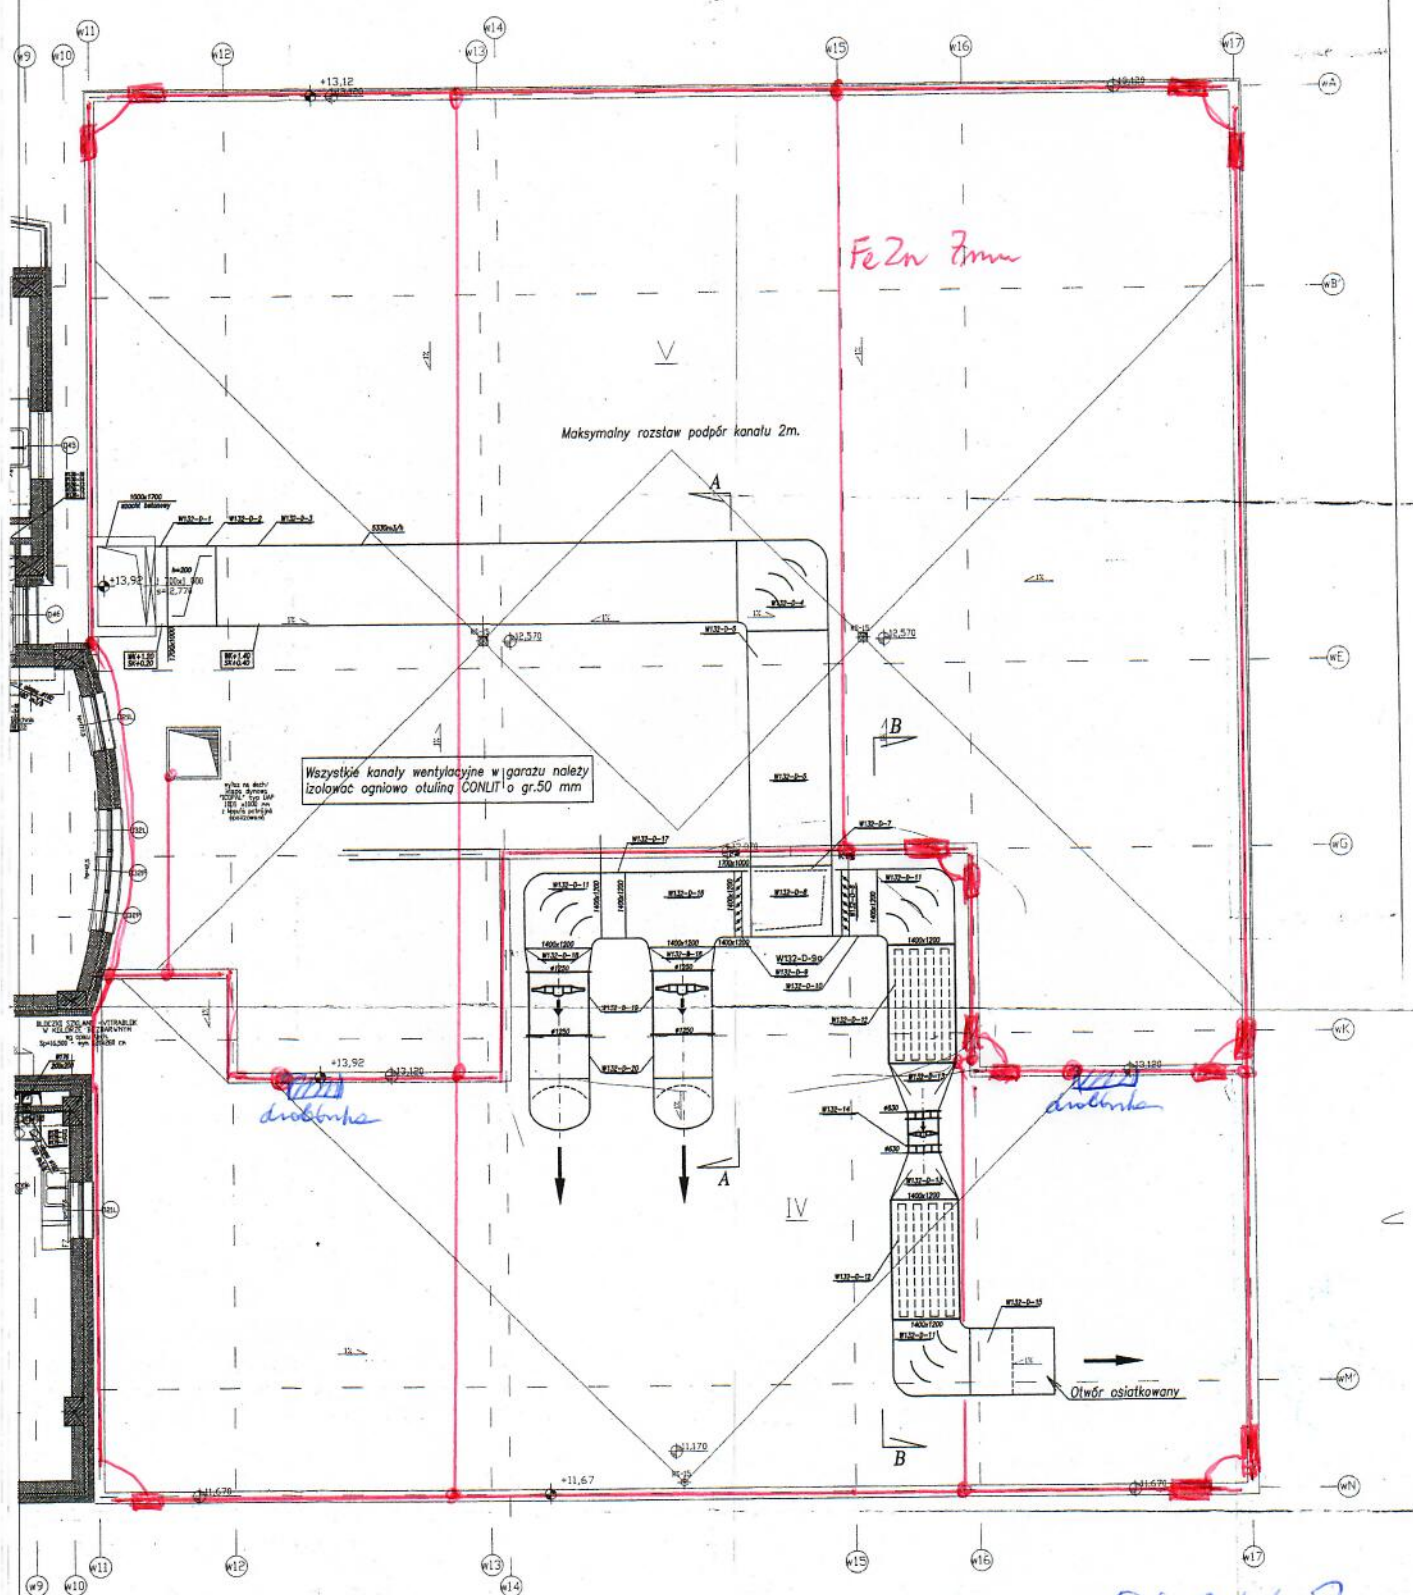

PLAN 2