

**LEGNICKIE PRZEDSIĘBIORSTWO  
WODOCIAGÓW I KANALIZACJI  
Spółka Akcyjna**  
Dział Dokumentacji Technicznej Sieci Wod.-Kan.  
59-220 Legnica, ul Nowodworska 1

Nr rejestr. **EST/4891** **2016**  
Legenda: **—** istn. sieć wodociągowa **—** istn. kanalizacja sanitarna  
**SIECI WOD.-KAN. W POSIADANIU LPWIKSA**

istniejącą sieć wod. - kan. naniesiono w oparciu o posiadaną inwentaryzację geodezyjną powykonawczą.  
W miejscach zbliżeń z czynną siecią wod. - kan. zachować obowiązujące odległości, a w miejscach skrzyżowań przewody prowadzić w rurach ochronnych.  
O rozpoczęciu robót ziemnych powiadomić tutaj przedsiębiorstwo z 7-mio dniowym wyprzedzeniem celem prowadzenia nadzoru z ramienia użytkownika sieci i przyłączy wod. - kan.


Legnica, dnia **2016**

**Podpis  
SPECJALISTA  
ds. dokumentacji technicznej**  
**Jarosław Pietrasz**

**—** ISTNIEJĄCE SIECI I PRZYŁĄCZA WODOCIĄGOWE  
**—** ISTNIEJĄCE SIECI I PRZYŁĄCZA KANALIZACJI SANITARNEJ  
**SIECI I PRZYŁĄCZA WOD.-KAN. OBECNIE NIE SĄ W POSIADANIU LPWIKSA**  
**SIECI WOD.-KAN. WPIĘTE DO SIECI WOD.-KAN. NASZEGO PRZEDSIĘBIORSTWA**

**LEGENDA:**

	GRANICA OPRACOWANIA
	GRANICA PASA DROGOWEGO/LINIA ROZGRANICZAJĄCA
	DZIAŁKI LEŻĄCE POZA PASEM DROGOWYM, LINIA CZASOWEGO ZAJĘCIA
	GRANICA DZIAŁKI / GRANICA PASA DROGOWEGO
	GRANICA DZIAŁKI PO PODZIALE NIERUCHOMOŚCI
	PROJEKTOWANE JEZDNI (NAWIERZCHNIA BITUMICZNA)
	PROJEKTOWANE JEZDNI (KOSTKA BETONOWA - 8cm - KOLOR SZARY)
	PROJEKTOWANA ŚCIEŻKA ROWEROWA (KOSTKA BETONOWA - 8cm - KOLOR CZERWONY)
	PROJEKTOWANE CHODNIKI (KOSTKA BETONOWA - 8cm - KOLOR SZARY)
	ZIELEŃ NISKA
	PROJEKTOWANE WPUSTY
	KRAWĘŻNIKI BETONOWE (15x30cm)
	KRAWĘŻNIKI BETONOWE OBNIŻONE (15x30cm)
	OBRZEŻA BETONOWE (8x30cm)
	OBRZEŻA BETONOWE OBNIŻONE (8x30cm)

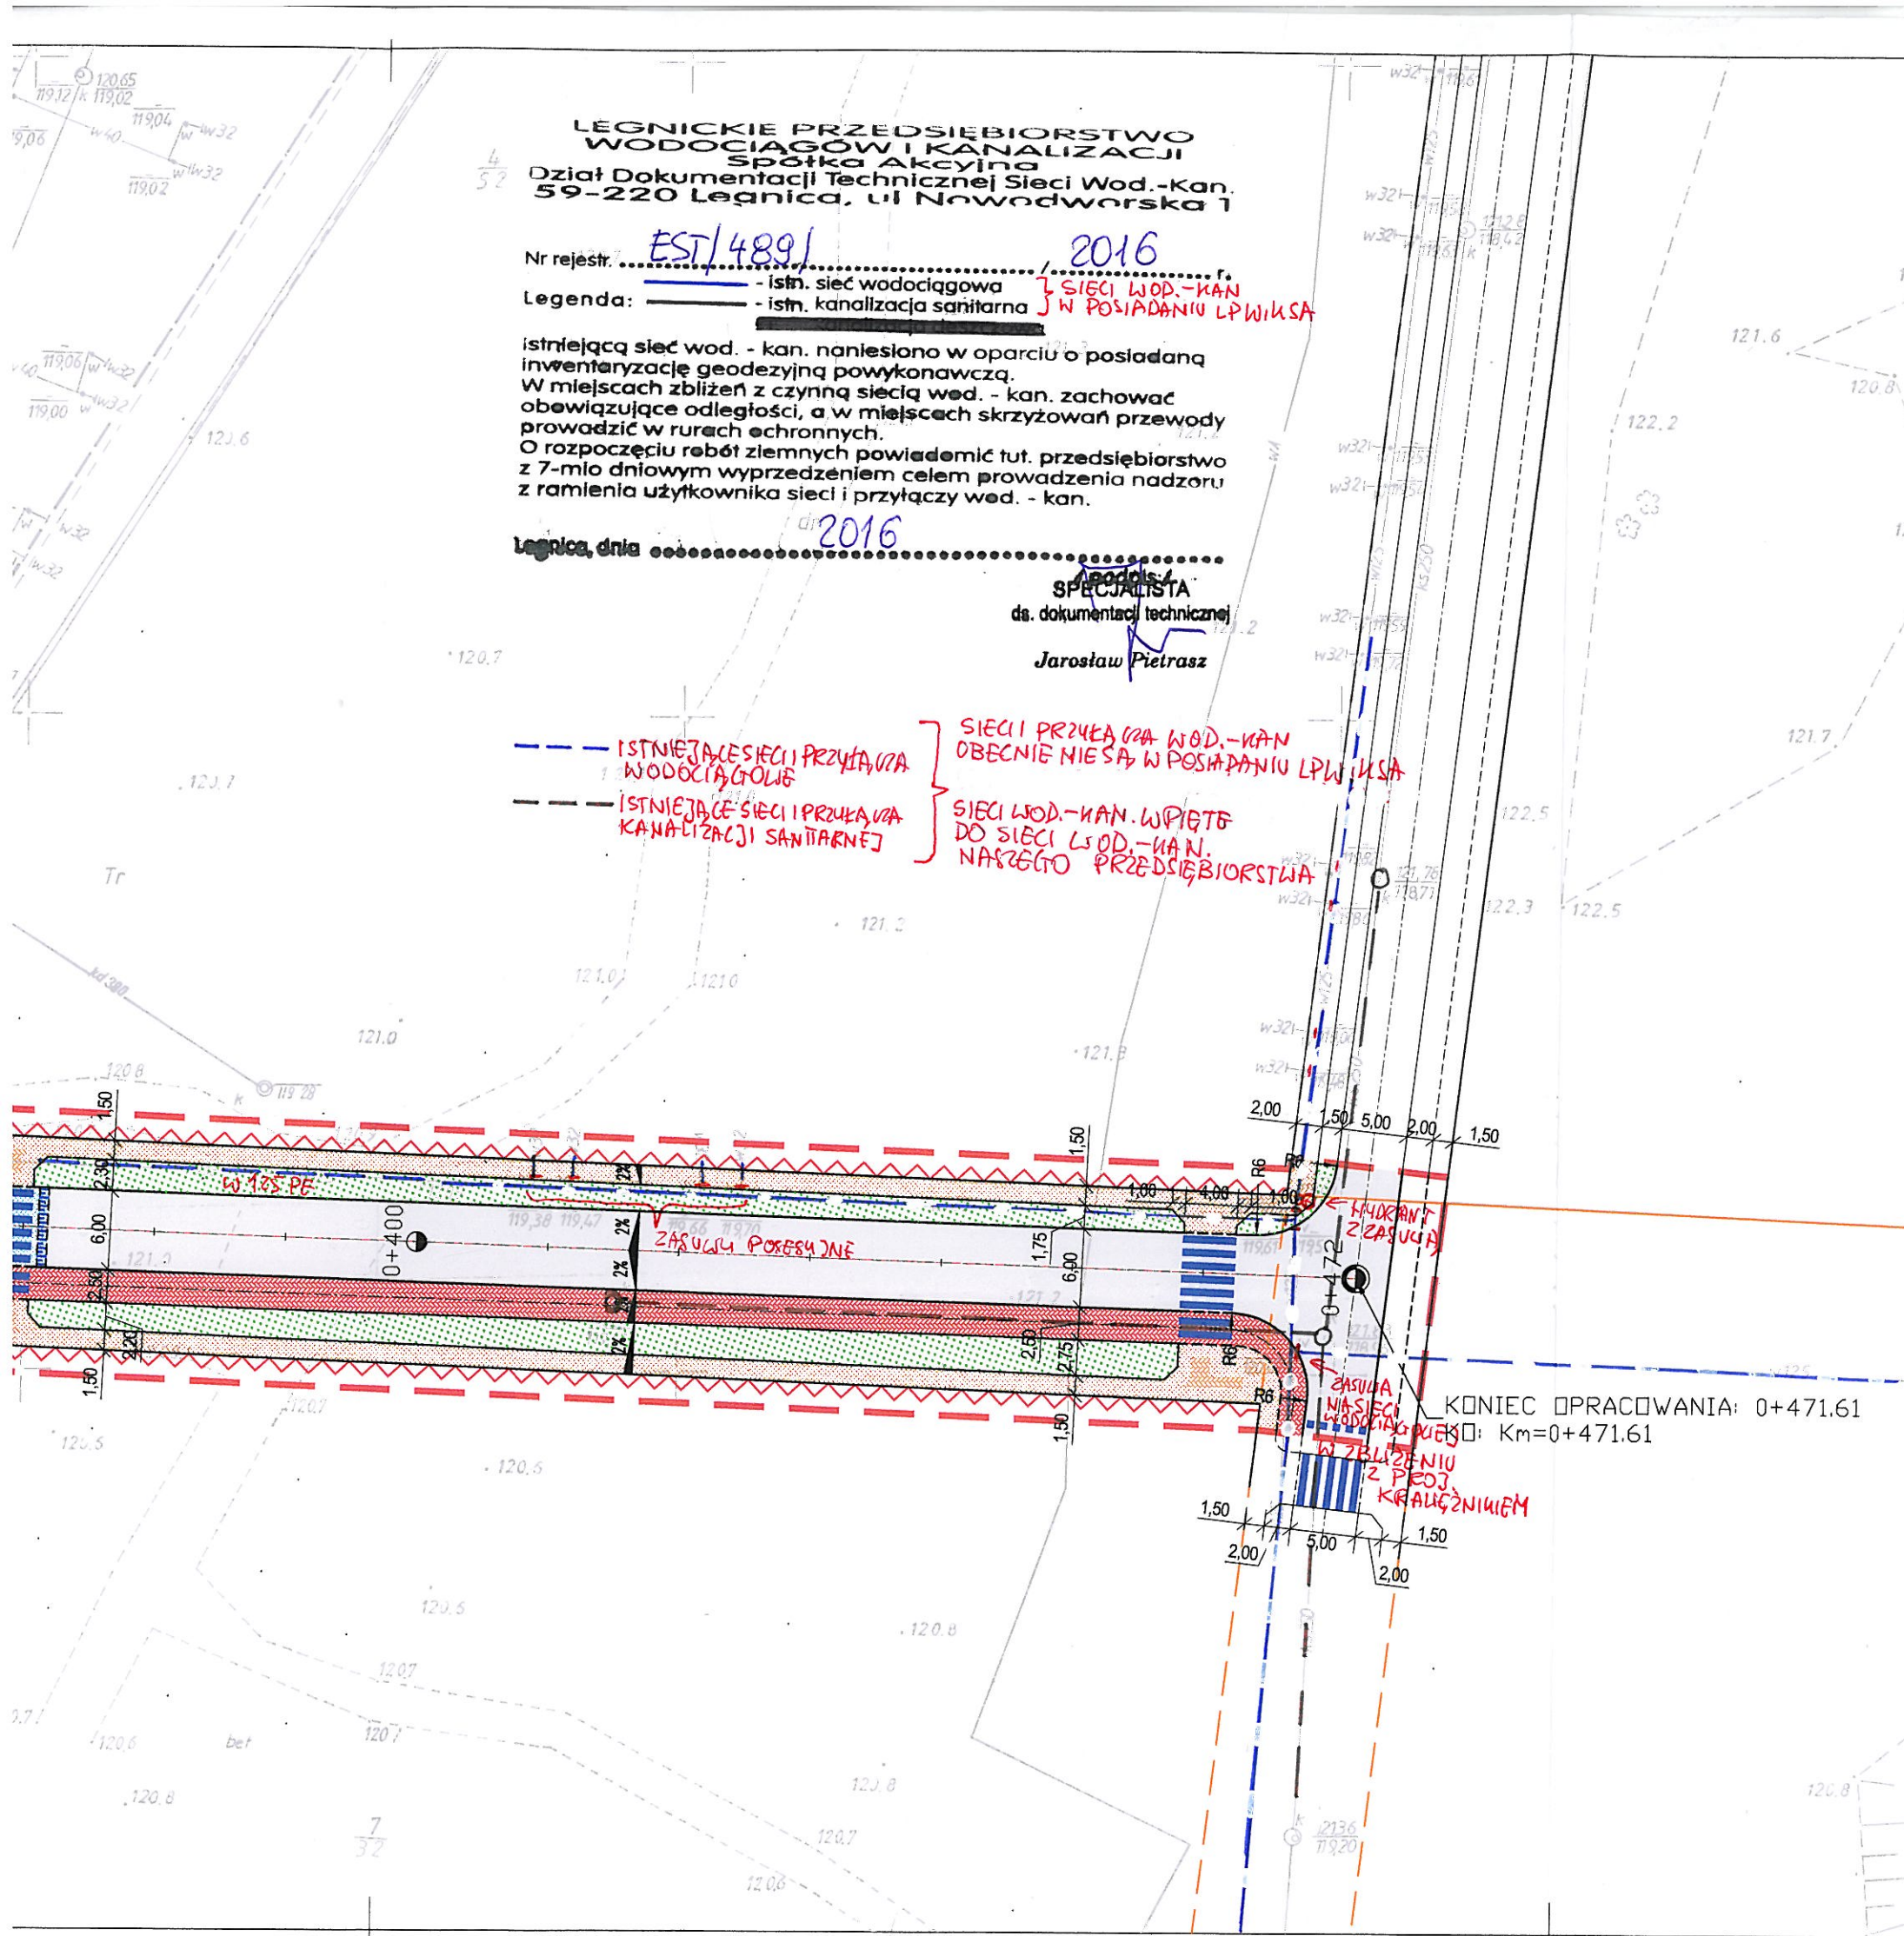

<b>PRACOWNIA PROJEKTOWA BARTŁOMIEJ DYNOWSKI</b>	
obiekt:	Budowa ulicy Tadeusza Gumińskiego w Legnicy
adres inwestycji:	Legnica ulica T. Gumińskiego
inwestor:	GMINA Legnica pl. Słowiański 8; 59-220 Legnica
projektant:	mgr inż. Bartłomiej Dynowski nr uprawnień 50/DOŚ/08
sprawdzający:	mgr inż. Zbigniew Chorytek nr uprawnień 18/98/JG
temat rysunku:	PROJEKT ZAGOSPODAROWANIA TERENU
data:	25.08.2016
stadium:	PB
skala:	1:500
nr rysunku:	D1