

Firma Usługowa GEO-MARK
 Mariusz Konca
 05-850 Ozarów Mazowiecki ul. Zielna 25
 NIP: 822-113-12-36 Regon: 017212401
 TEL. 0-603-779-236

- | |
|---|
| 1 |
| 2 |
| 3 |
| 4 |

**GEODEZYJNA INWENTARYZACJA
 POWYKONAWCZA**

**Kabli i słupów oświetleniowych, kanału
 technologicznego, kabli i żaczy
 energetycznych**


**Grodzisk Mazowiecki ul. Szwedzka
 gm. Grodzisk Mazowiecki
 zgł. PODGIK.6640.350.2023**

Id. Jedn. Ewid.: 140504_4 Grodzisk Maz.
 Identyfikator obręb: 140504_4:0009, 0016,
 0018, 0056
 wykonano 14.03.2023
układ wsp. 2000, PL-EVRF2007-NH

Inż. Mariusz Konca
 GEODEZJA UPRAWNIONY
 nr 18473
 tel. 603-779-236

Oświadczam, że niniejszy dokument został opracowany w wyniku prac geodezyjnych i kartograficznych, których rezultaty zawiera operat techniczny pozytywnie zweryfikowany. Jednocześnie informuję, że jestem świadomy odpowiedzialności karnej za złożenie fałszywego oświadczenia.	PODGIK.6640.350.2023
Identyfikator zgłoszenia pracy geodezyjnej	PODGIK.6640.350.2023
Organ służby, który otrzymał zgłoszenie	Starosta Grodziski
Wykonawca prac geodezyjnych	F. U: GEO-MARK Mariusz Konca 05-850 Ozarów Maz. ul. Zielna 25 NIP: 822-113-12-36
Data sporządzenia oraz numer pozytywnego protokołu weryfikacji	04-04-2023 PODGIK.6640.350.2023_1
Imię i nazwisko oraz nr uprawnień kierownika prac	Inż. Mariusz Konca nr upr. 18473
Podstawa prawna: Ustawa z dnia 19-06-2020 O dopłatach do oprocentowania kredytów bankowych udzielanych przed, dokonywaniem składek COVID-19 oraz o uproszczeniu postępowania o zatwierdzenie układów w związku z wystąpieniem COVID-19; Art. 77 punkt 49 ustpp. 3	

Inż. Mariusz Konca
 GEODEZJA UPRAWNIONY
 nr 18473
 tel. 603-779-236

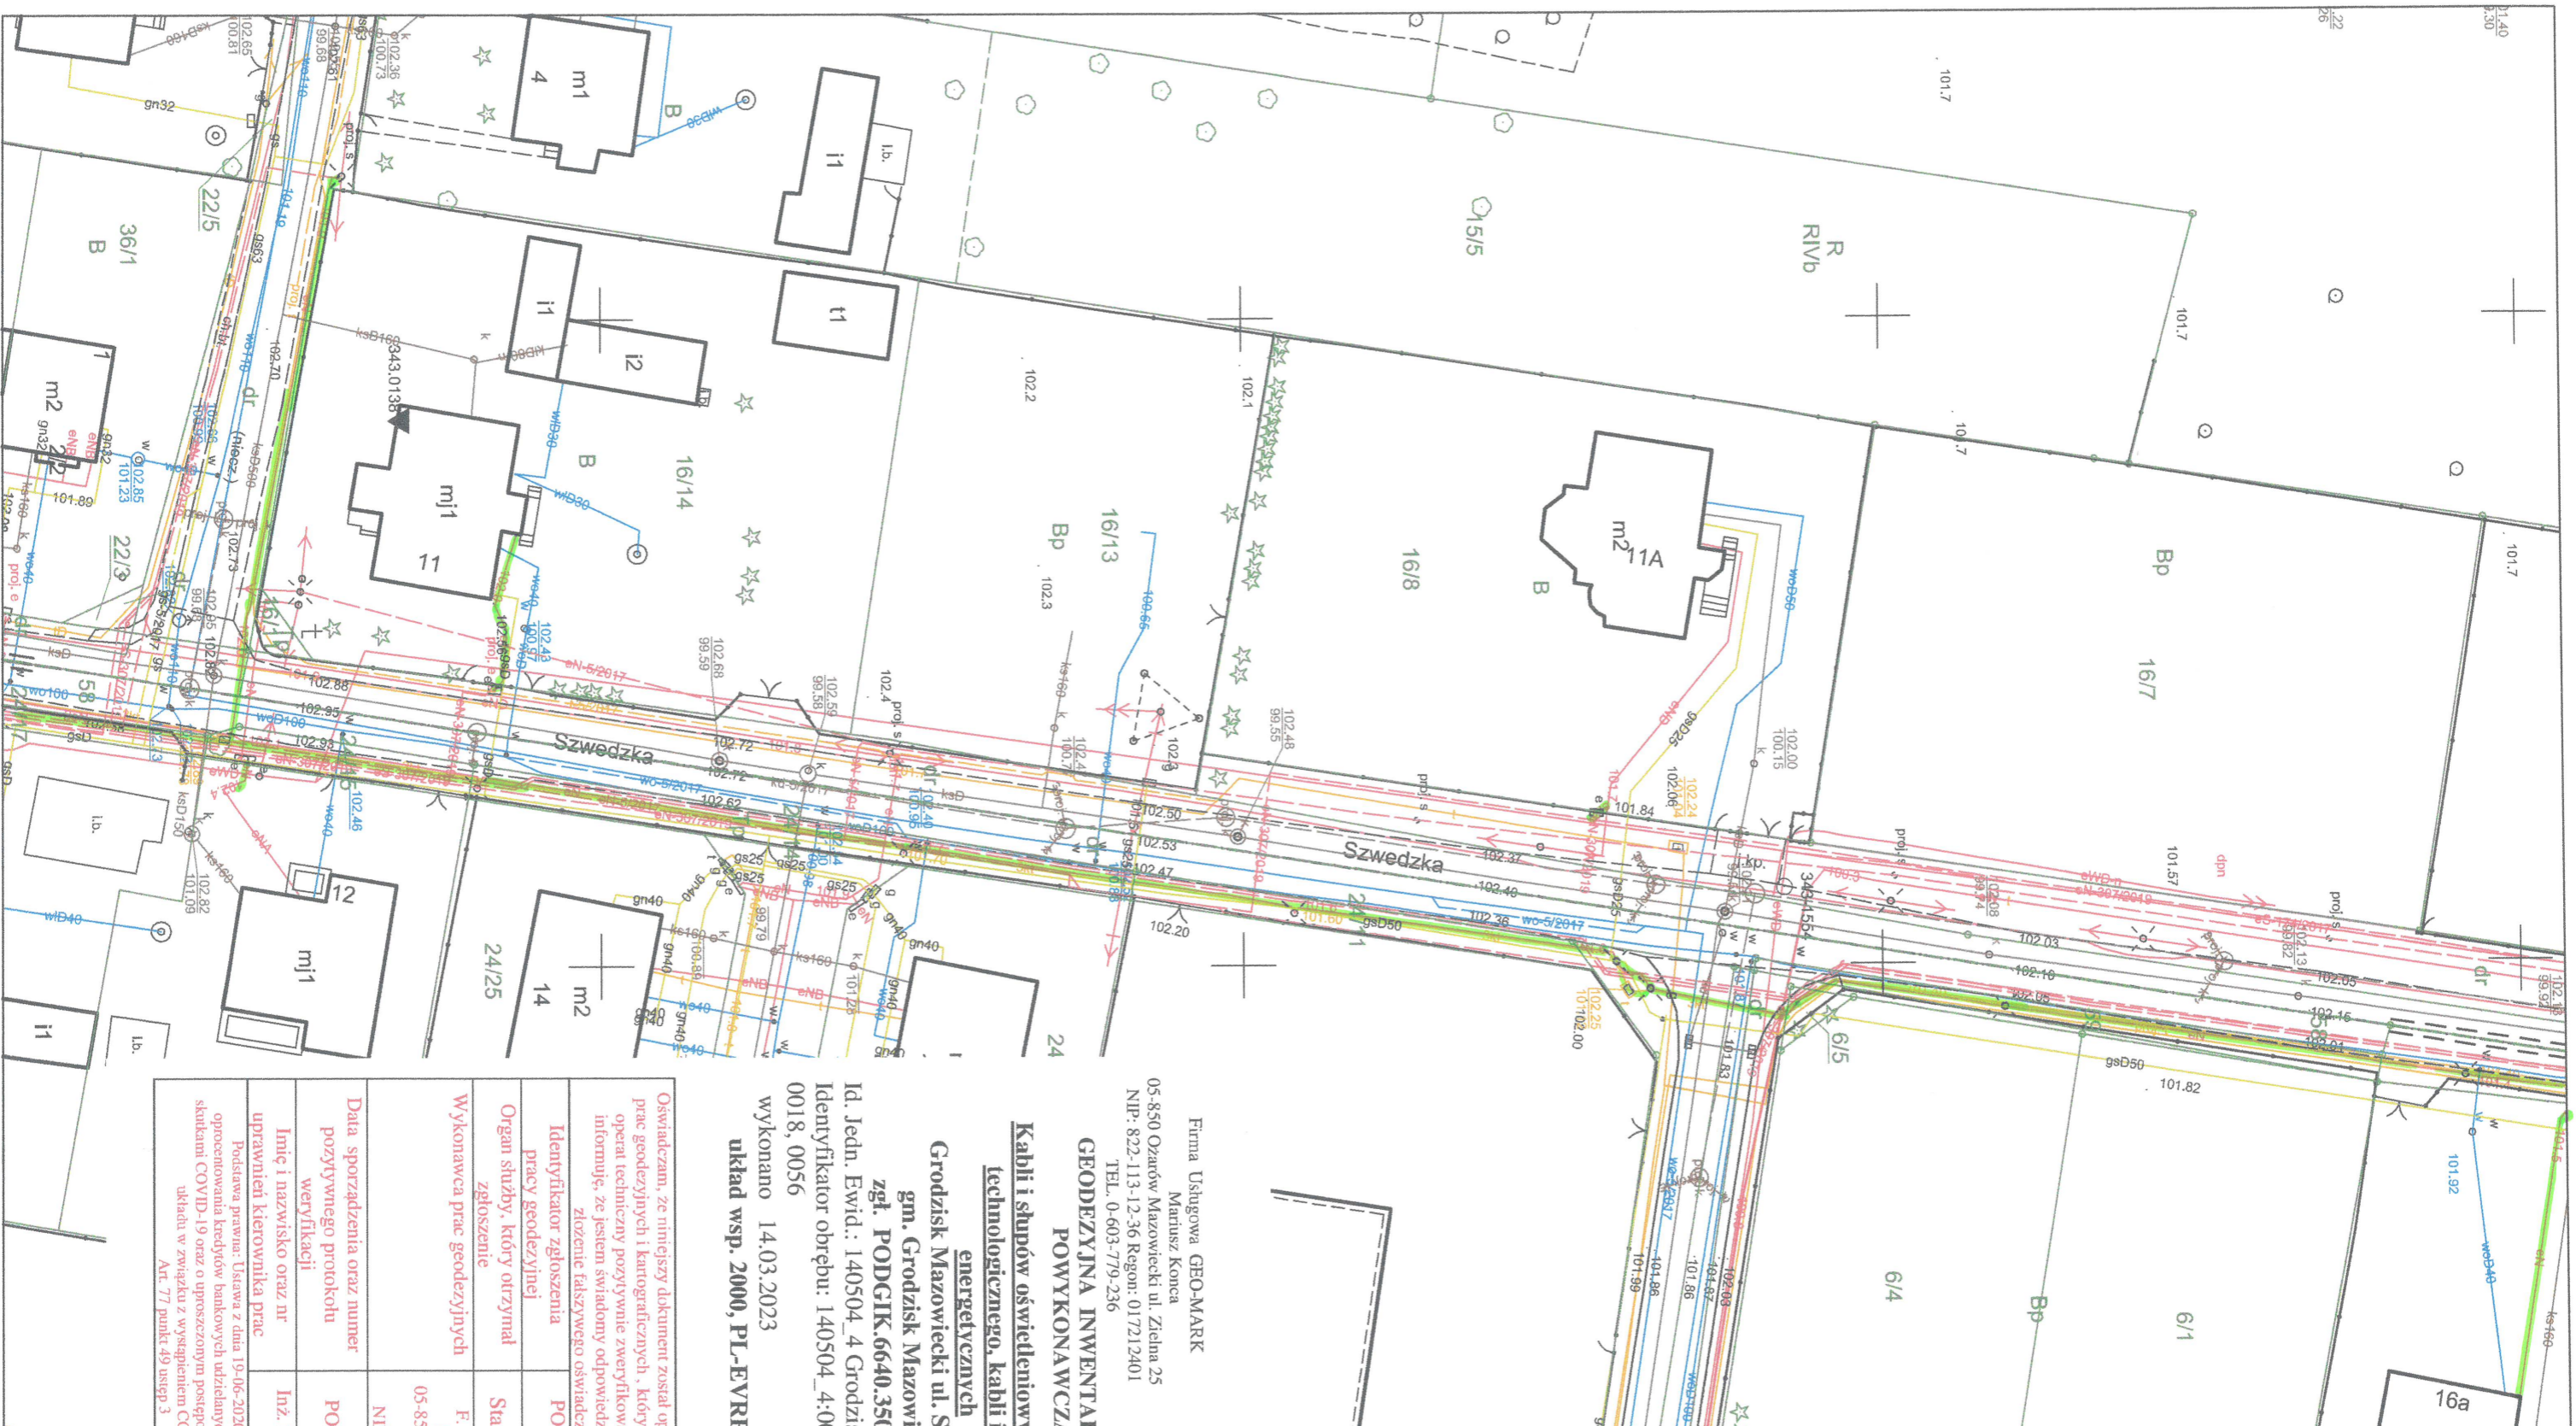

Firma Usługowa GEO-MARK
 GEODETA UPRAWNIONY
 nr 18473
 tel. 603-779-236

Firma Usługowa GEO-MARK
Mariusz Konca
05-850 Ozarów Mazowiecki ul. Zielna 25
NIP: 822-113-12-36 Regon: 017212401
TEL. 0-603-779-236

- 1
- 2
- 3
- 4

**GEODEZYJNA INWENTARYZACJA
POWYKONAWCZA**

**Kabli i słupów oświetleniowych, kanału
energetycznego, kabli i złączy
technologicznego, kabli i złączy
energetycznych**


**Grodzisk Mazowiecki ul. Szwedzka
gm. Grodzisk Mazowiecki
zgł. PODGIK.6640.350.2023**


Id. Jedn. Ewid.: 140504_4 Grodzisk Maz.
Identyfikator obrębu: 140504_4:0009, 0016,
0018, 0056
wykonano 14.03.2023
układ wsp. 2000, PL-EVRF2007-NH

**inż. Mariusz Konca
GEODEZJA UPRAWNIENY
nr 18473
tel. 603-779-236**

Oświadczam, że niniejszy dokument został opracowany w wyniku prac geodezyjnych i kartograficznych, których rezultaty zawiera raport techniczny powyższym zweryfikowany. Jednocześnie informuję, że jestem świadomy odpowiedzialności karnej za złożenie fałszywego oświadczenia.	
Identyfikator zgłoszenia pracy geodezyjnej	PODGIK.6640.350.2023
Organ służby, który otrzymał zgłoszenie	Starosta Grodziski
Wykonawca prac geodezyjnych	F. U. GEO-MARK Mariusz Konca 05-850 Ozarów Maz. ul. Zielna 25 NIP: 822-113-12-36
Data sporządzenia oraz numer pozytywnego protokołu weryfikacji	04-04-2023 PODGIK.6640.350.2023_1
Imię i nazwisko oraz nr uprawnień kierownika prac	inż. Mariusz Konca nr upr. 18473
Podstawa prawna: Ustawa z dnia 19-06-2020 O dopłatach do opłacenia kredytu bankowych udzielanych przed, dokonywaniem skutkami COVID-19 oraz o uproszczeniach postępowania o zatwierdzeniu układu w związku z wystąpieniem COVID-19; Art. 77 punkt 49 ustęp 3	

**inż. Mariusz Konca
GEODEZJA UPRAWNIENY
nr 18473
tel. 603-779-236**

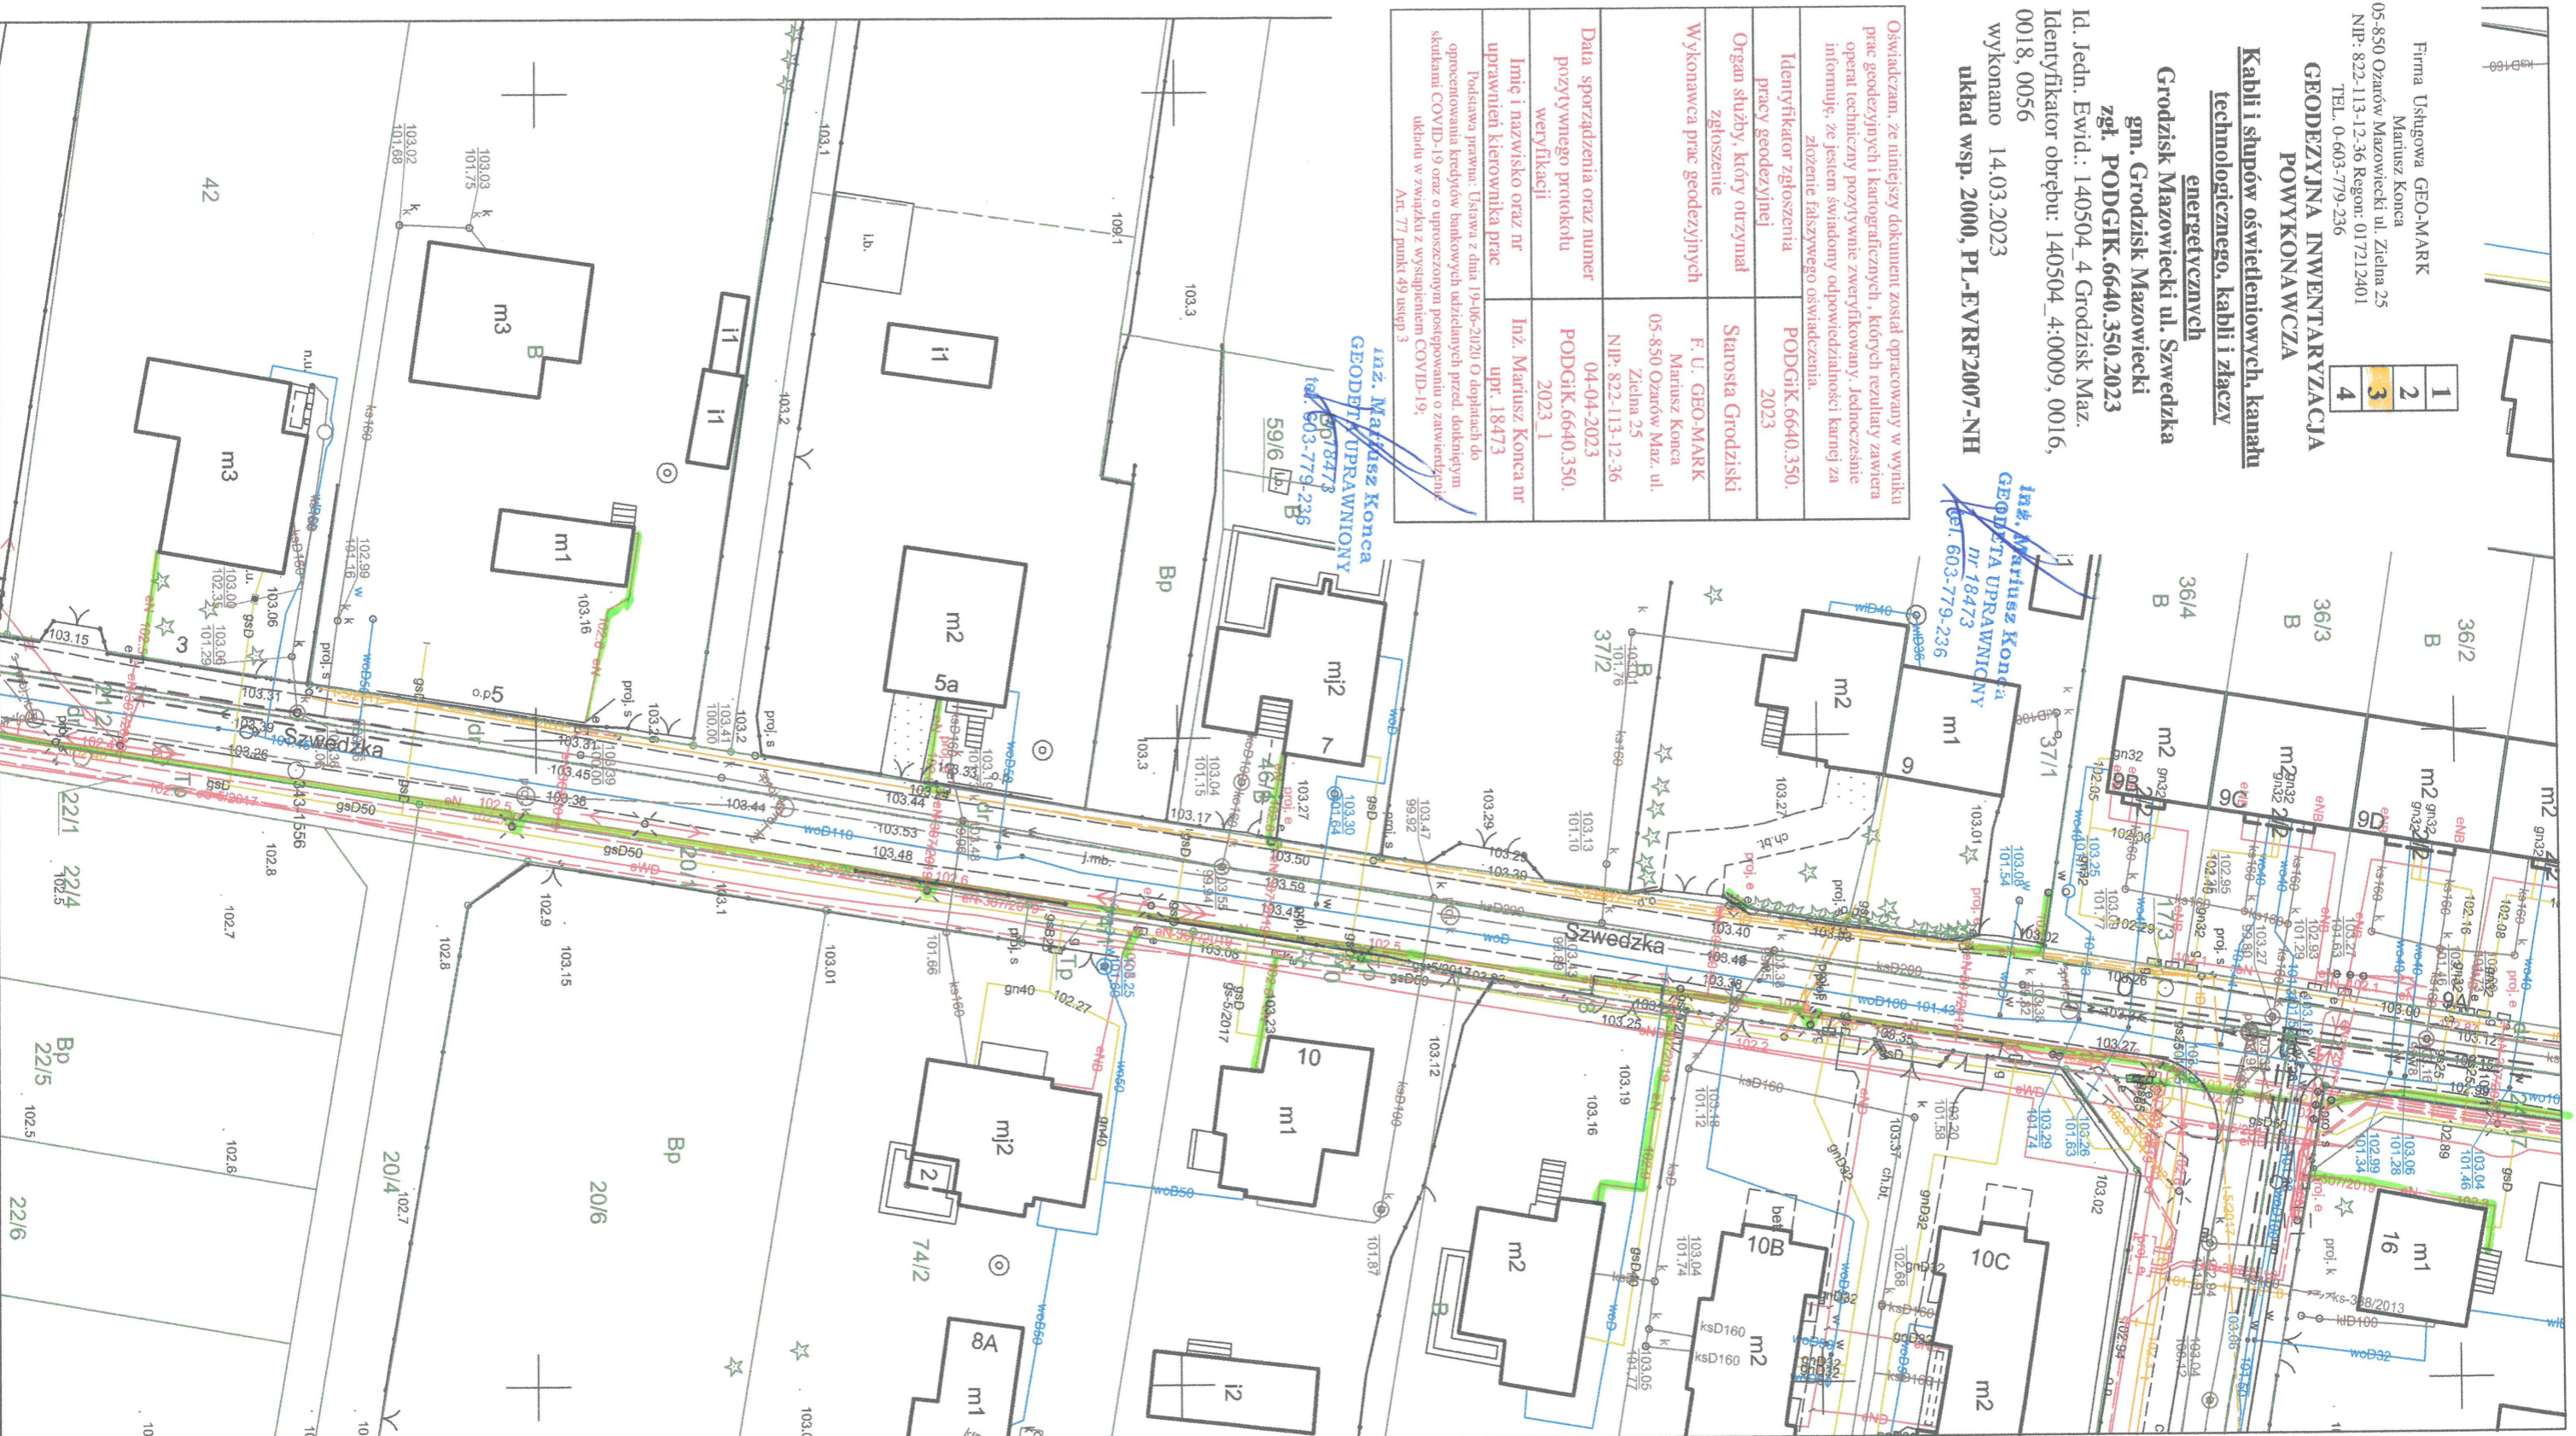

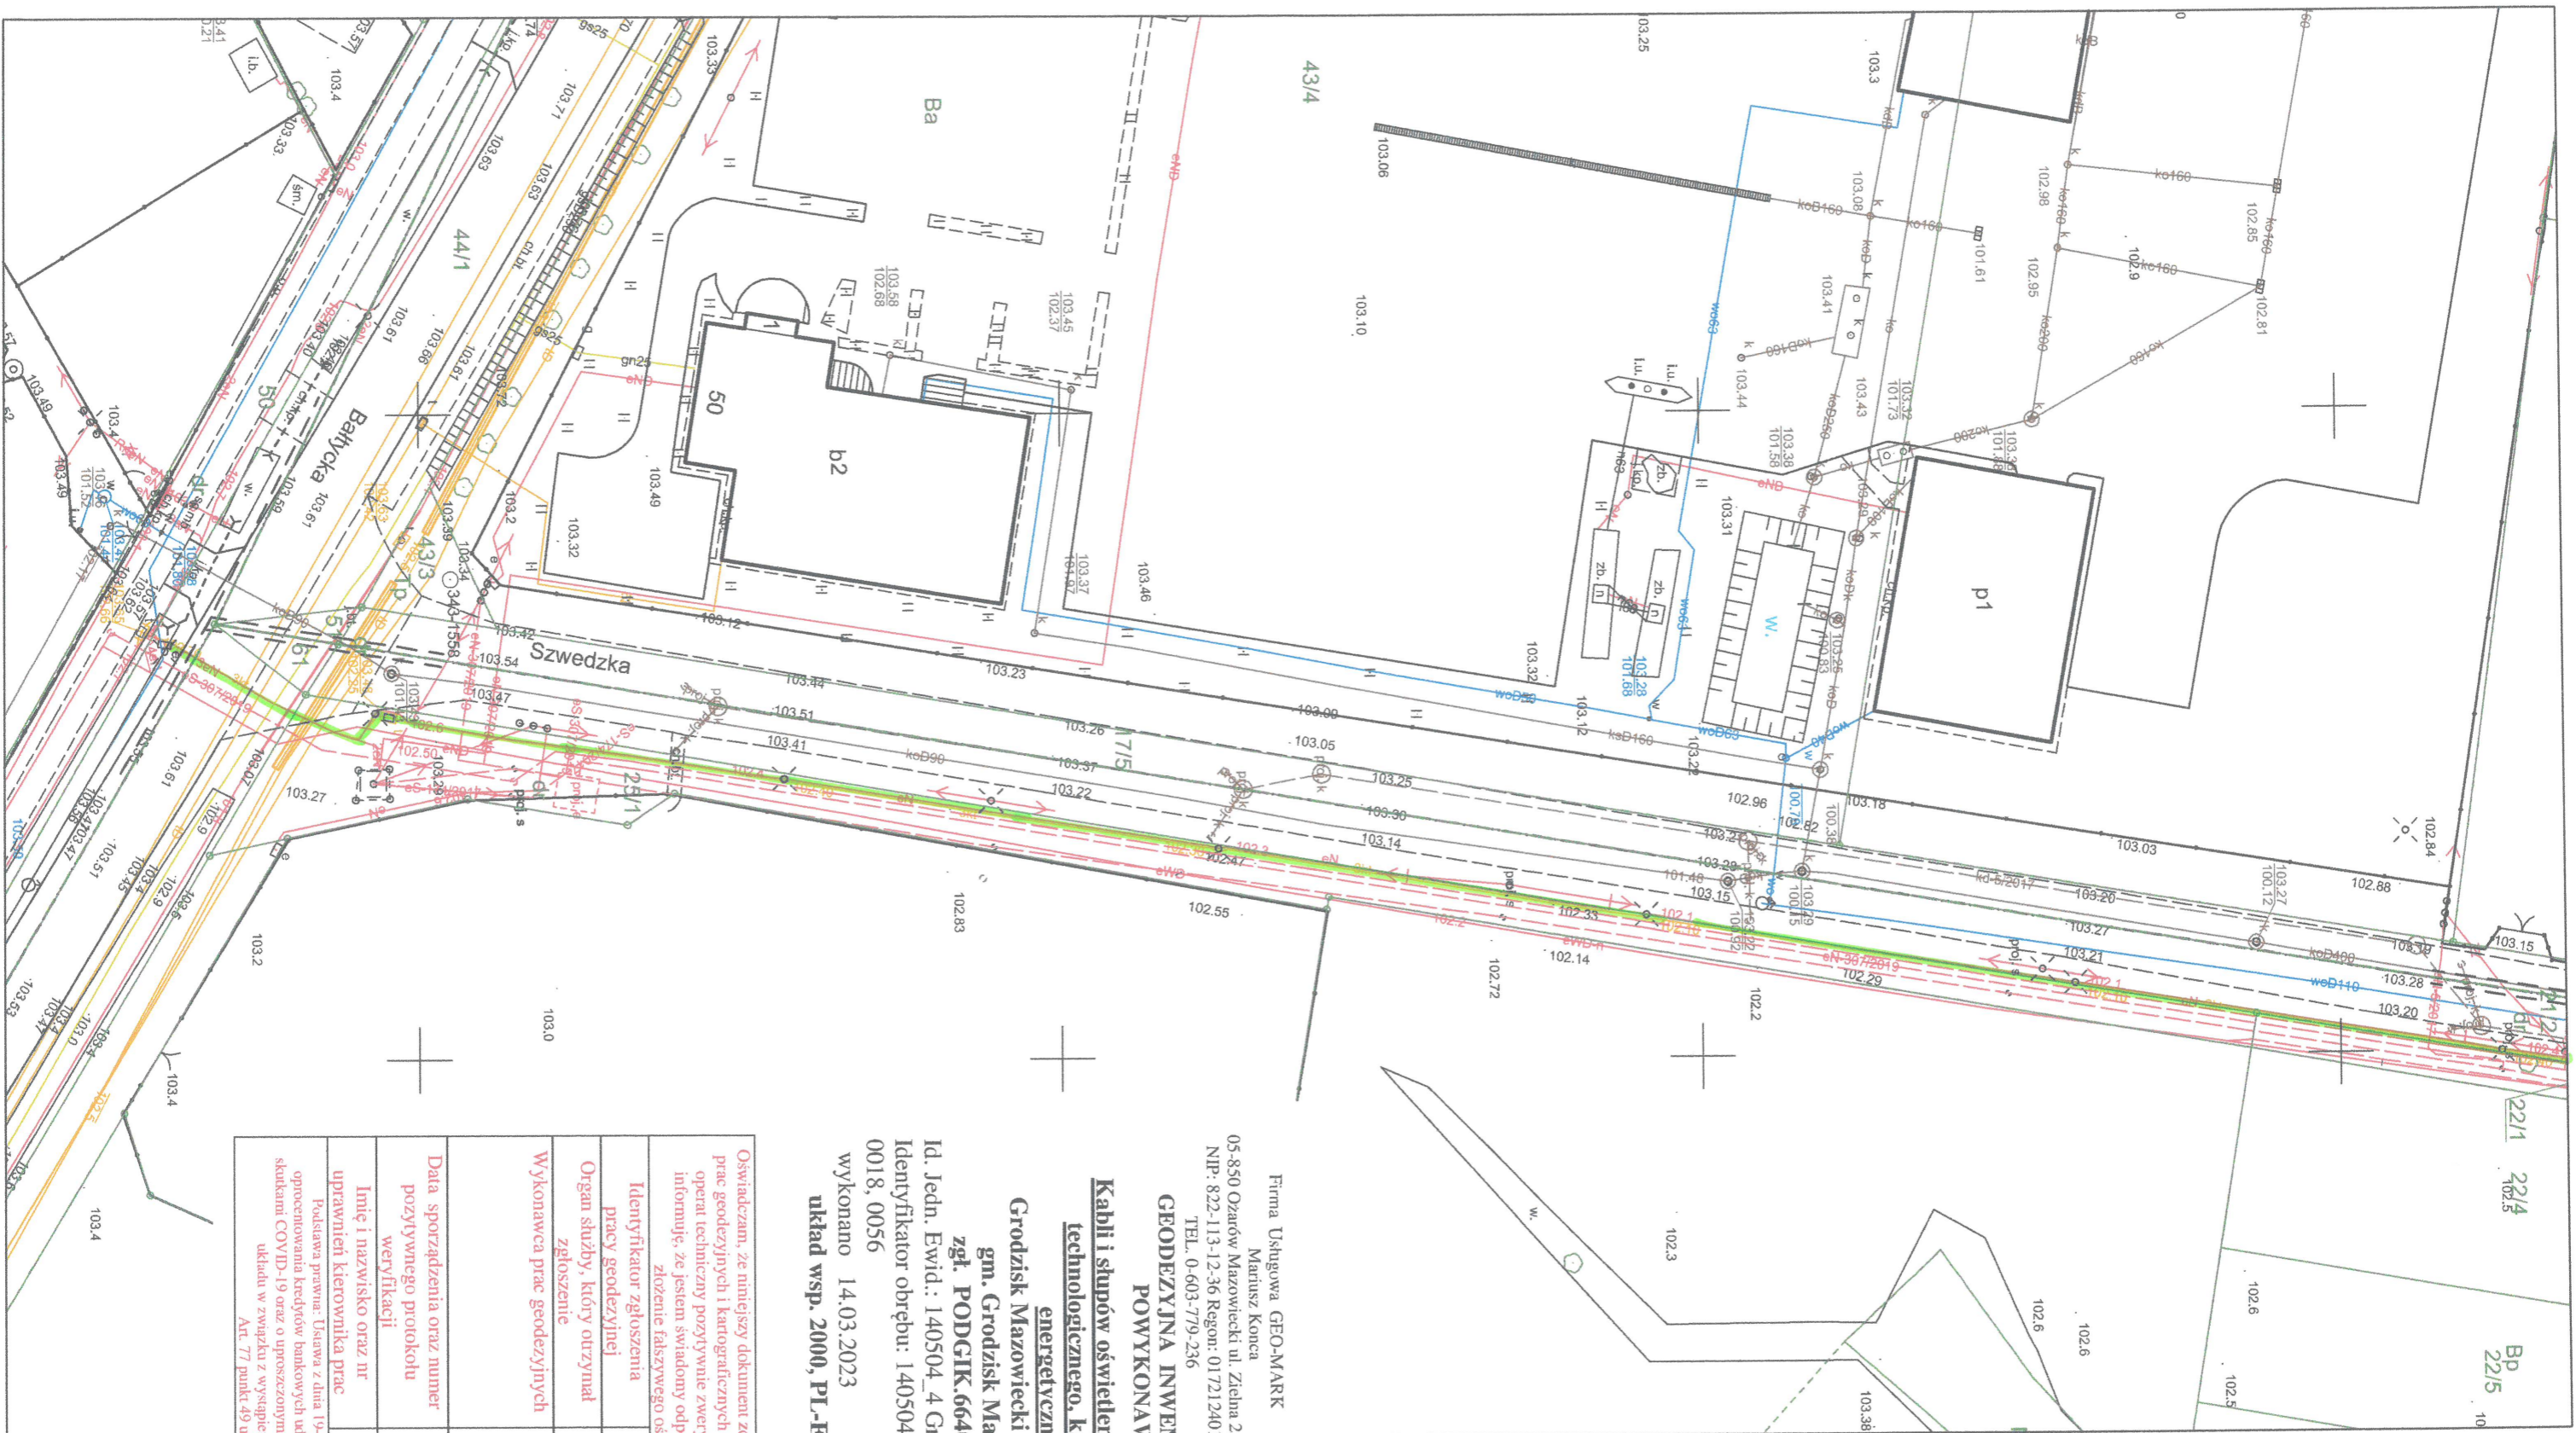

- 1
- 2
- 3
- 4

Firma Usługowa GEO-MARK
 Mariusz Konca
 05-850 Ozarów Mazowiecki ul. Zielna 25
 NIP: 822-113-12-36 Regon: 017212401
 TEL. 0-603-779-236

**Kabli i słupów oświetleniowych, kanatu
 technologicznego, kabli i żłaczny
 energetycznych**

**Grodzisk Mazowiecki ul. Szwedzka
 gm. Grodzisk Mazowiecki
 zgl. PODGIK.6640.350.2023**
 Id. Jedn. Ewid.: 140504_4 Grodzisk Maz.
 Identyfikator obręb: 140504_4:0009, 0016, Mariusz Konca
 0018, 0056
 wykonano 14.03.2023
 układ wsp. 2000, PL-EVFR2007-NH
 tel. 603-779-236

Oświadczam, że niniejszy dokument został opracowany w wyniku prac geodezyjnych i kartograficznych, których rezultaty zawiera operat techniczny pozytywnie zweryfikowany. Jednocześnie informuję, że jestem świadomy odpowiedzialności karnej za złożenie fałszywego oświadczenia.	
Identyfikator zgłoszenia pracy geodezyjnej	PODGIK.6640.350.2023
Organ służby, który otrzymał zgłoszenie	Starosta Grodziski
Wykonawca prac geodezyjnych	F. U. GEO-MARK Mariusz Konca 05-850 Ozarów Maz. ul. Zielna 25 NIP: 822-113-12-36
Data sporządzenia oraz numer pozytywnego protokołu weryfikacji	04-04-2023 PODGIK.6640.350.2023_1
Imię i nazwisko oraz nr uprawnień kierownika prac	Inż. Mariusz Konca nr upr. 18473
Podstawa prawna: Ustawa z dnia 19-06-2020 O dopłatach do opłacenia kredytów bankowych udzielanych przed, dotkniętym skutkami COVID-19 oraz o uproszczeniach postępowania o zawieszenie układu w związku z wystąpieniem COVID-19; Art. 77 punkt 49 ustęp 3	

Inż. Mariusz Konca
GEODEZYJNA UPRAWNIENIOWA
 Nr 18473
 tel. 603-779-236