


Isniejąca rozdzielnica NN
Pawilon 1C poz.-3.30

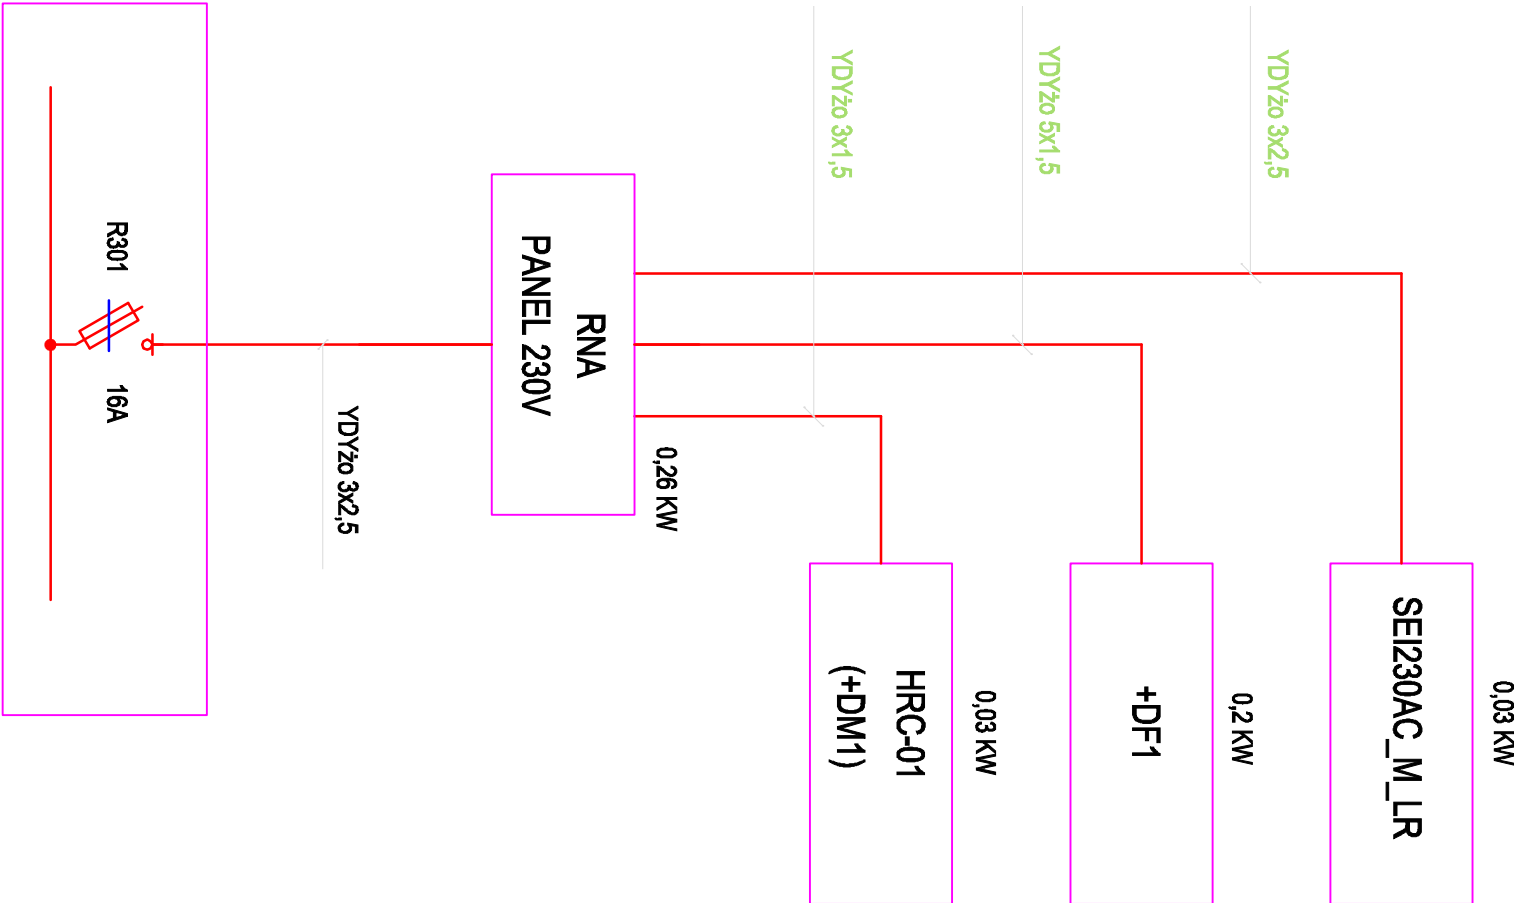

Isniejąca rozdzielnica NN
Pawilon 1A Wentylatornia nr 6 poz.+23,13

UKŁAD TN-S
SZYBKIE WYŁĄCZENIE
NAPIĘCIA ZASILANIA

DOKUMENTACJA POWYKONAWCZA

GOLLAND Sp. z o.o. 41-500 Chorzów ul.Styczńskiego 83

Zmiana		Opis zmian		Podpis	
A					
B					
Projektant		Krzysztof Wirodk	nr upr.480/94	Data wydania	
Opracował				10.2011	
Sprawdził		inż. Jacek Socio	nr upr.79/82		
		Nazwa Obiektu :		Przygodne miejsce dla lądowania śmigłowców sanitarnych na terenie WSS we Wrocławiu	
		Nazwa rysunku :		Instalacje elektryczne SCHEMAT ZASILANIA	
		Skala		Nr rys. E.4.01	
				Nr ark. 1	
				Ilość ark. 1	
				Faza DP	
				Zmiana	