MAPA INWENTARYZACJI POWYKONAWCZEJ

zagospodarowania działki 616, 617

skala 1 : 500

WOJEWÓDZTWO:	małopolskie
POWIAT:	limanowski
MIEJSCOWOŚĆ:	Łętowe
GMINA:	Mszna Dolna
SEKCJA UKŁ. 2000:	7.16.13.17.2.2
SEKCJA UKŁ. 1965:	183.122.02.3.4

układ współrzędnych: 2000

poziom odniesienia: Kronsztadt

Niniejszą mapę sporządzono na podstawie mapy zasadniczej oraz pomiaru terenowego.

Realizacja obiektu jest zgodna z projektem uzgodnionym w ZUDP 4124-8/09 z dnia 16.07.2009r.

prace wykonała: FIRMA GEODEZYJNA STINGEO JACEK ŻĄDŁO UL. PODHALAN 18 34-730 MSZANA DOLNA NIP 737-128-46-79 TEL. /0-18/ 331-04-67

sporządził:

SPORZĄDZIŁ GEODETA mgr inż. Jacek Żądło Mszana Dolna, ul. Podhalan 18 tel.33 04-67 uprawniony do wykonywania prac geodezyjno-kartograficznych na podstawie świadectwa nr 18394 wydanego przez Głównego Geodetę Kraju

Mszana Dolna dn. 12 GRU 2012

(pieczęć i podpis)

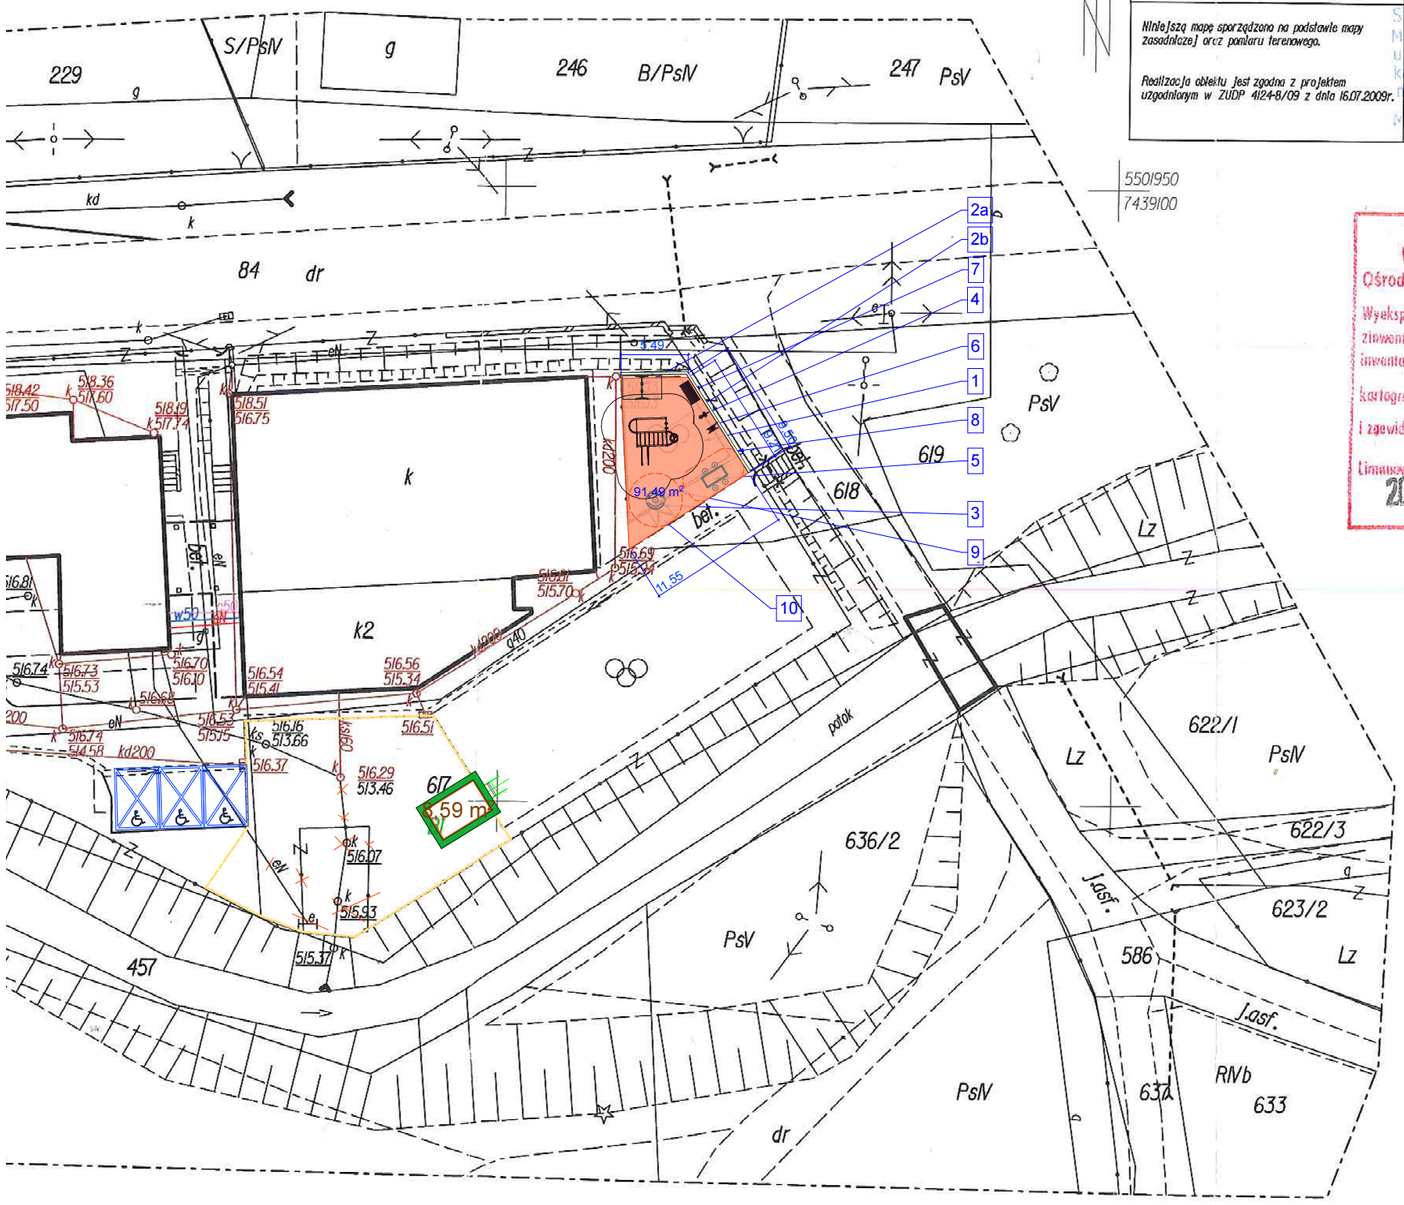

5501950
7439100

Starosta Powiatu Limanowskiego
Wydział Geodezji, Kartografii i Katastru
Ośrodek Dokumentacji Geodezyjnej i Kartograficznej

Wyeksponowane na mapie szczegóły terenowe, budynki oraz urządzenia zinwentaryzowano, a dane do ewidencji gruntów i budynków oraz inwentaryzacji przyjęto do państwowego zasobu geodezyjnego i kartograficznego w dniu 2013 01. 09

i zewidencjonowano pod nr 4124-103/2012

Limanowa dn. 2013 01. 09

Z up. STAROSTY

mgr inż. Krystyna Tatka
Z-ca Dyrektora Wydziału Geodezji, Kartografii i Katastru

	LEGENDA	ILOŚĆ
1	PROJ. NAWIERZCHNIA POLIURETANOWA	91,5 m2
2a	ISTNIEJACY ZESTAW	1
2b	ISTNIEJACY ZESTAW	1
3	KARUZELA HYZIO	1
4	SPRĘŻYNOWIEC KONIK	1
5	STOLIK DO GIER Z SIEDZISKAMI	1
6	SPRĘŻYNOWIEC SAMOCHODZIK	1
7	ŁAWKA Z OPARCIEM	1
8	PROJ.OGRODZENIE Z SIATKI NA MURKU ŻELB.	15,0mb
9	ISTN.CHODNIK DO ROZBIÓRKI	3,2m2
10	ISTN. OGRODZENIE DO ROZBIÓRKI	22,2 mb

Obiekt :

Rozbudowa placu zabaw z wymiana nawierzchni poliuretanowej z budową ogrodzenia z siatki panalowej z remontem osprzętu placu.

Lokalizacja : **Obręb 0004 Łętowe dz.nr.ewd.617**

Inwestor : **Gmina Mszana Dolna ul.Spadochroniarzy 6, 34-730 Mszana Dolna**

Temat : Rozbudowa placu zabaw .

Tytuł rysunku **Plan sytuacyjny**

Jednostka projektowa:

PINB JAN PIWOWAR

Projektowanie i Nadzór Budowlany- Jan Piwowar
Mordarka 478, 34-600 Limanowa
tel/fax 018-3373 381,kom 606858891
e-mail: biuro@proj-piwowar.pl

Skala :	Funkcja :	Data :	Imię i Nazwisko	- nr uprawn.bud.	Podpis:
1: 250	Projektant :	06.2023 r.	mgr inż. arch Zbigniew Śliwiński	294/70	
	Opracował :				
Faza :	Kier.Pracowni :		Jan Piwowar	- GPA-7342-203/94	
PB	Sprawdzajacy:				

Branża :	Nr projektu	Format rys:	Nr rysunku:
architektektoniczno-budowl.	R/2/23	A-3	2/B/A