

SZCZYTNO 2022-03-25

**ODPIS
PROTOKOŁU NARADY KOORDYNACYJNEJ
NR Gg.6630.112.2022
[6.10.2022]**

Uzgodnienie : kanalizacja sanitarna i deszczowa, sieć energetyczna (wz.z przebudową dr.gminnej)

Lokalizacja obiektu : Gm.Jedwabno, obr.Jedwabno, dz.72/3,72/8,72/31,72/36,78,80, 96/4(dr/dz.gm),108(dr.pow)

Oznaczenie arkusza mapy : 7.202.18.10.1,7.202.18.09.4,7.202.18.09.2

Zlecniodawca : Przedsiębiorstwo Handlowo Usługowe
ZICO Daniel Zaborowski
12-120 Dźwierzuty
Kwiatowa 11

Nazwa jednostki projektowej : Przedsiębiorstwo Handlowo Usługowe
ZICO Daniel Zaborowski
12-120 Dźwierzuty
Kwiatowa 11

Autor opracowania: M.Hodkowski, Ł.Chuć

Inwestor : Gmina Jedwabno
12-122 Jedwabno
Warmińska 2

SYTUOWANIE PROJEKTOWANYCH SIECI UZBROJENIA TERENU

1. uzgadnia lokalizację ww obiektu z uwzględnieniem uwag:
 - zawartych w załączniku /Energia-Operator S.A./;
 - uzgodnić z ZDP w Szczytnie wejście w drogę powiatową.

Uwagi dodatkowe :

1. Urządzenia podziemne i naziemne winny być wytyczone przez jednostki wykonawstwa geodezyjnego.
2. Wszystkie urządzenia podziemne podlegają inwentaryzacji powykonawczej przed zasypaniem na zlecenie i koszt inwestora.
3. W miejscach zbliżeń i skrzyżowań z istniejącym uzbrojeniem wykopy wykonać ręcznie.
4. Zwrócić szczególną uwagę na istniejące w terenie punkty osnowy geodezyjnej. W przypadku zniszczenia bądź przemieszczenia koszty wznowienia obciążają inwestora.
5. Odpis jest ważny z załącznikiem graficznym posiadającym klauzulę uzgodnienia.
6. Każda zmiana w projekcie podlega ponownemu uzgodnieniu.

Przewodniczący narady

Z up. Starosty
Adrian Pawłowski
GŁÓWNY SPECJALISTA
Wydziału Geodezji, Kartografii, Katastru
i Gospodarki Nieuchomościami

Załącznik do projektu **Gg.6630.112.2022**

Uzgodniono z uwagami:

1. Przed realizacją inwestycji należy zrealizować warunki przebudowy sieci nr R/22/007025 z dnia 2022-02-18
1. Prace w pobliżu czynnych napowietrznych urządzeń elektroenergetycznych wykonywać:
 - zgodnie z treścią Rozporządzenia Ministra Infrastruktury z dnia 23 czerwca 2003 r. w sprawie informacji dotyczącej bezpieczeństwa i ochrony zdrowia oraz planu bezpieczeństwa i ochrony zdrowia (Dz.U. 2003 nr 120 poz. 1126),
 - zgodnie z treścią Rozporządzenia Ministra Infrastruktury z dnia 6 lutego 2003 r. w sprawie bezpieczeństwa i higieny pracy podczas wykonywania robót budowlanych (Dz.U. 2003 nr 47 poz. 401),
 - skrzyżowanie i zbliżenie projektowanego obiektu z liniami napowietrznymi rozwiązać zgodnie z PN-E-05100-1, 1998r. i NSEP-E-003
2. Skrzyżowania i zbliżenia z kablami elektroenergetycznymi wykonać zgodnie z normą PN-76/E-5125 i NSEP-E-004.
3. Prace w pobliżu urządzeń elektroenergetycznych podziemnych wykonywać ręcznie z zachowaniem szczególnej ostrożności.
4. Zastosować rurę osłonową dwudzielną typu A 110 PS (kolor niebieski) na istniejącym kablu elektroenergetycznym nN 0,4kV w miejscu skrzyżowania z projektowaną infrastrukturą. Wykonanie zabezpieczenia rurami osłonowym przed zasypianiem zgłosić do sprawdzenia i uzyskać uzgodnienie z wpisem na projekcie zagospodarowania terenu przez pracownika Działu Zarządzania Eksploatacją w Rejonie Dystrybucji w Szczycinie, ul. Polna 28.
5. Szczegółowe przebiegi tras urządzeń elektroenergetycznych należy ustalić na podstawie przekopów kontrolnych.
6. W przypadku zmian rzędnych wysokościowych terenu, w sposób uniemożliwiający spełnienie normatywnych odległości od urządzeń ENERGA-OPERATOR SA, należy wystąpić do Rejonu Dystrybucji w Szczycinie z wnioskiem o przebudowę sieci w związku z usunięciem kolizji
7. Napotkane w czasie robót kolizje, zbliżenia, skrzyżowania z czynnymi urządzeniami elektroenergetyki zgłosić do Rejonu Dystrybucji w Szczycinie, ul. Polna 28 Dział Zarządzania Eksploatacją tel. 89 612 16 44 lub 89 612 16 41.
8. Koszty naprawy i poniesione straty, jak również utracone korzyści przez Rejon Dystrybucji w Szczycinie, w efekcie uszkodzeń urządzeń elektroenergetycznych podczas wykonywania robót pokrywa wykonawca.

25.03.2022

Rafał Krzynowek

T +48 89 612 15 00

ENERGA-OPERATOR SA
Oddział w Olsztynie
ul. Tuwima 6, 10-950 Olsztyn


Regon 190275904-00068
NIP 583-000-11-90

operator.olsztyn@energa.pl
energa-operator.pl

Sąd Rejonowy Gdańsk-Północ:
VII Wydział Gospodarczy KRS
KRS 0000033453

nr konta: 19 1240 5598 1111 0000 5024 3792
Kapitał zakładowy/wpłacony 1 356 110 400 zł



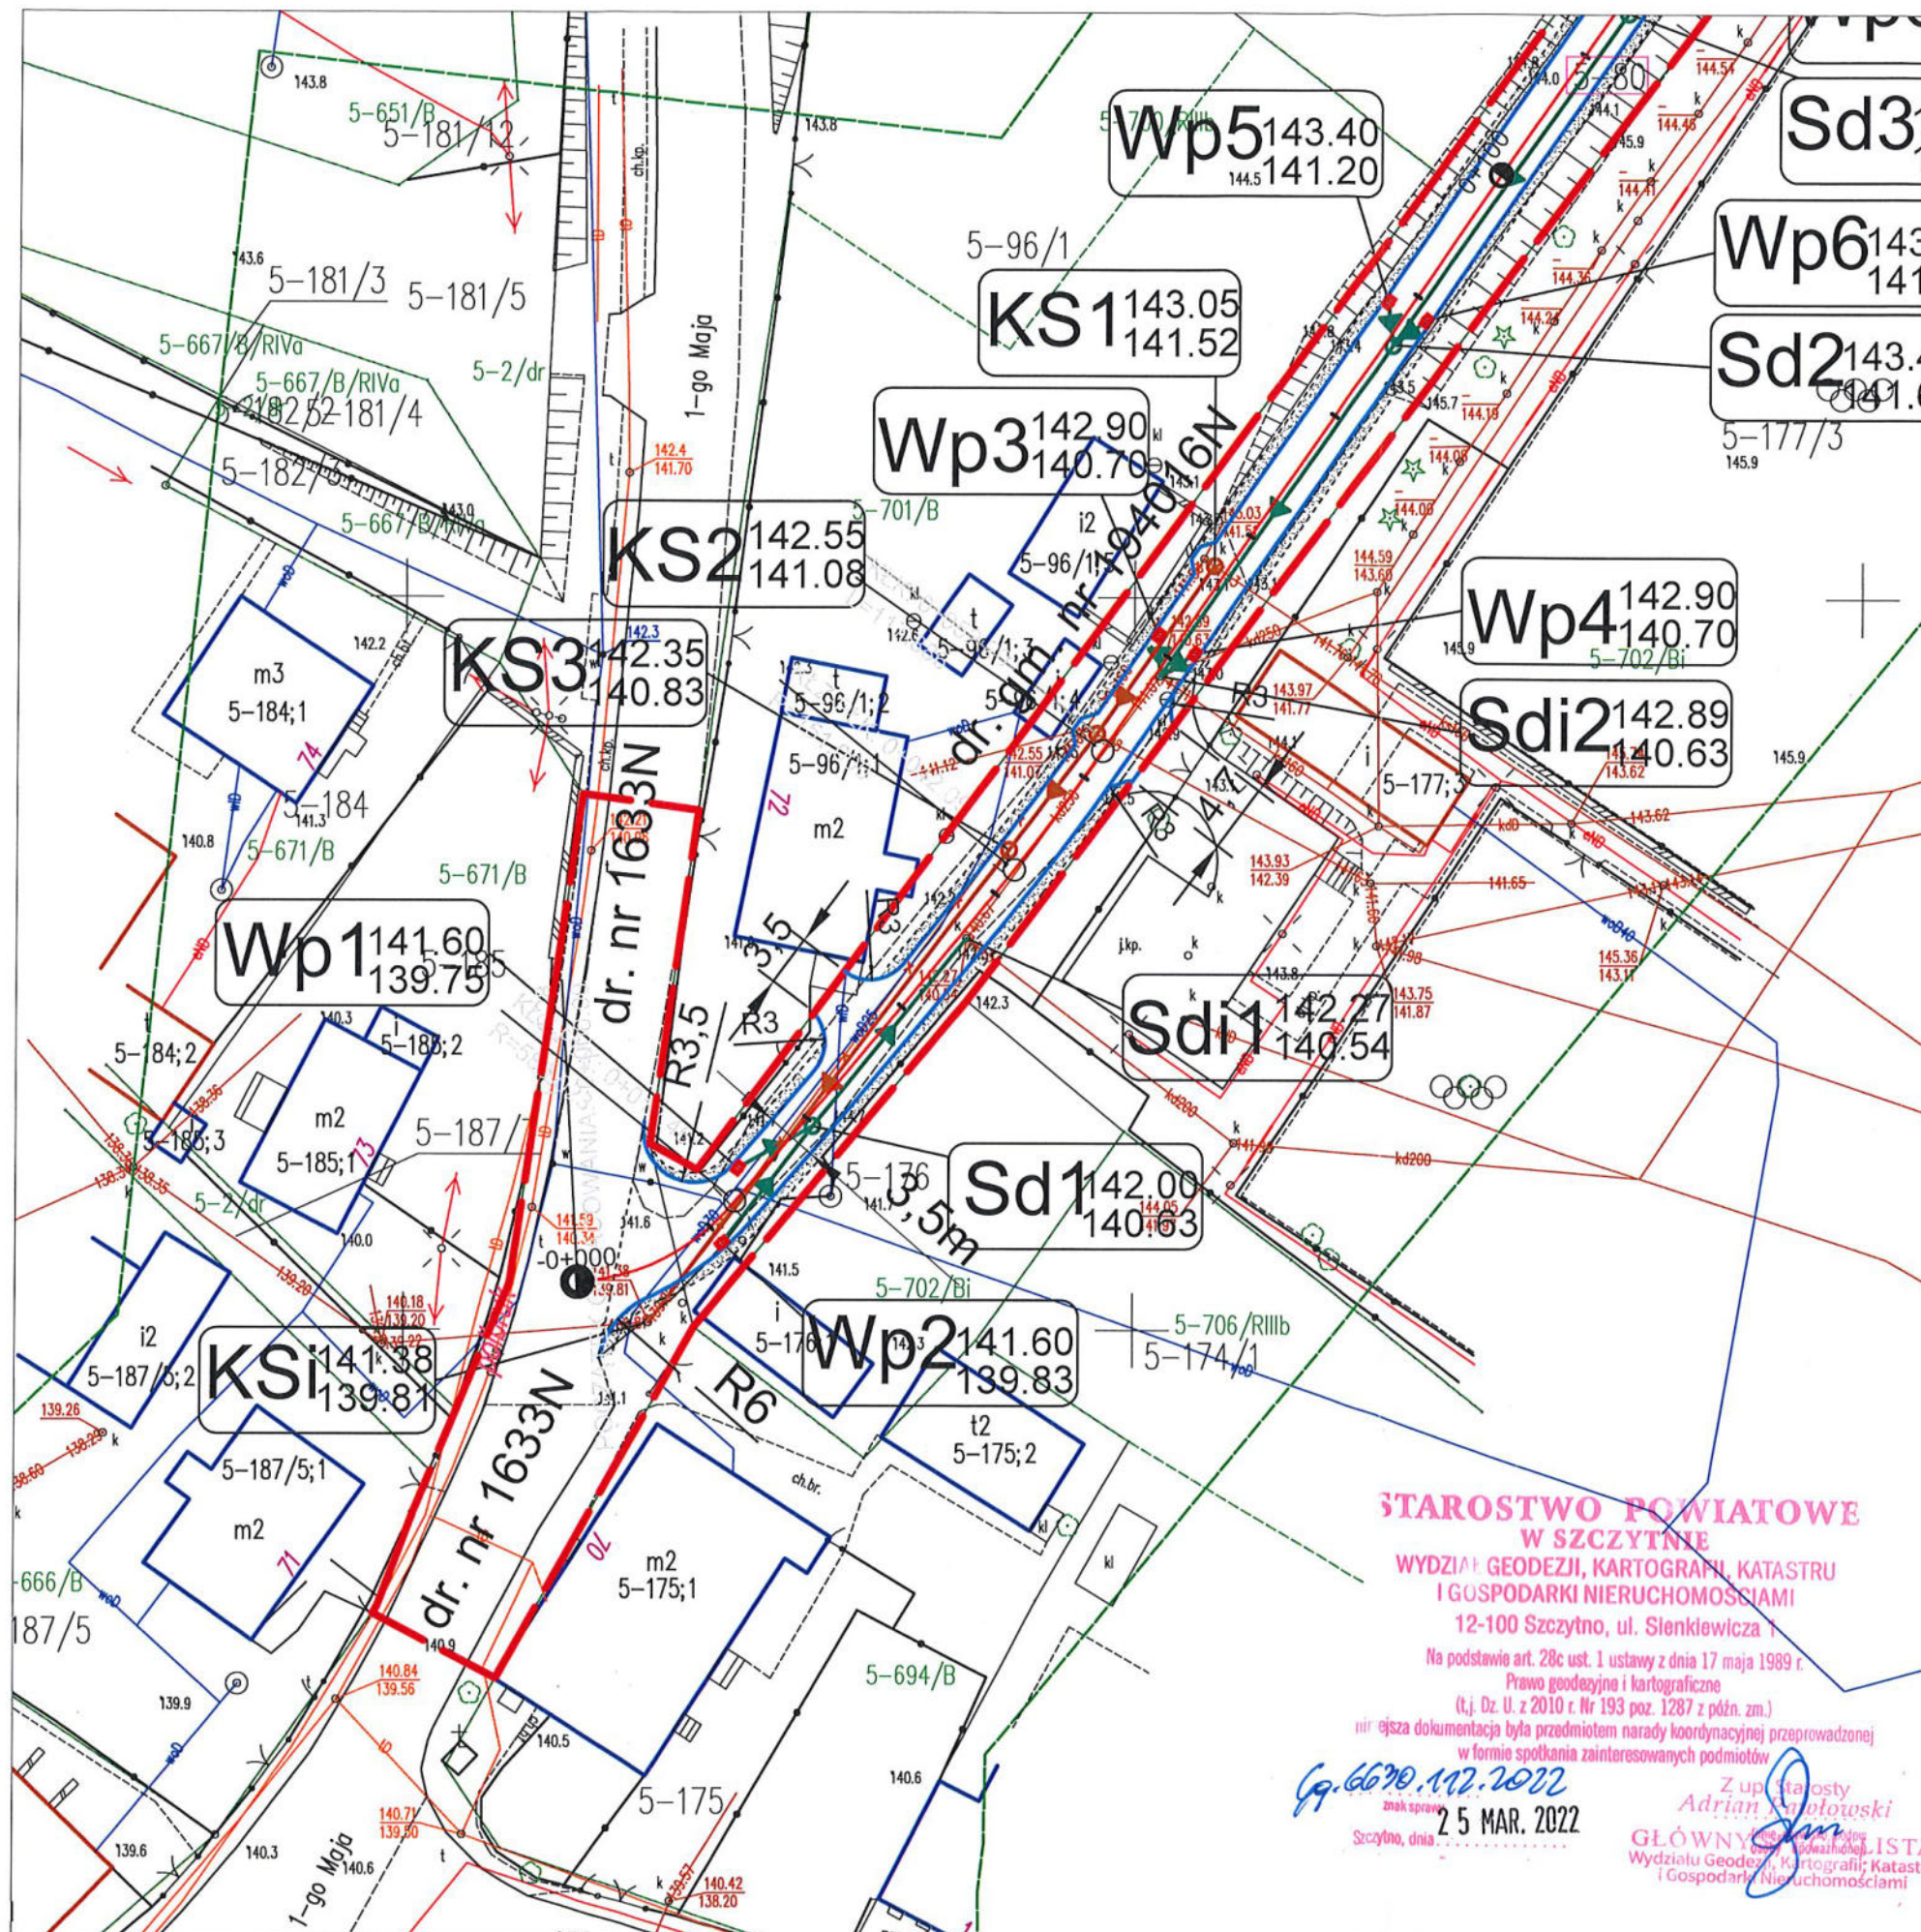

LEGENDA

- zakres opracowania
- zakres oddziaływania na środowisko
- proj. nawierzchnia z bet. asfaltowego AC
- proj. zjazdu z bet. asfaltowego AC
- proj. naw. z kostki do przełożenia gr. 8 cm
- proj. pobocze z Kt.SM 0/31,5 gr. 10 cm
- proj. oś drogi
- proj. krawężnik betonowy 15x30
- proj. krawędź pobocza
- proj. kabla sieci elektroenergetycznej
- ist. kabel sieci elektroenergetycznej do likwidacji
- proj. rura osłonowa kabla sieci elektroenergetycznej
- proj. studnia kanalizacji deszczowej
- wpust uliczny DN500 z osadnikiem H=1m
- proj. sieć kanalizacji deszczowej
- proj. korytka ściekowe
- proj. kanalizacja sanitarna
- Ist. sieć kanalizacji sanitarnej do likwidacji
- proj. projektowana studzina kanalizacji sanitarnej

Oświadczam, że treść mapy na której sporządzono niniejszy projekt jest zgodna z mapą zasadniczą wykonaną przez geodetę mgr inż. Marcin Nowociński KERG - Gg.6641.1389.2021, Gg.6641.2792.2021.

NAZWA ZADANIA	"Przebudowa drogi gminnej publicznej nr 194016N oraz dróg wewnętrznych wjazdowych w miejscowości Jedwabno" (dz. nr 72/3, 72/8, 72/31, 72/36, 78, 80, 96/4, 108)		
NAZWA RYSUNKU	Plan zagospodarowania terenu		
INWESTOR	Gmina Jedwabno ul. Warmińska 2, 12-122 Jedwabno		
OPRACOWAŁ	Daniel Zaborowski	Podpis	
PROJEKTANT (Branża drogowa)	Łukasz Chuć nr. uprawnień: WAM/0055/PBD/19	Podpis	
SPRAWDZAJĄCY (Branża drogowa)	Marek Kotowski nr. uprawnień: WAM/0051/POOD/12	Podpis	
PROJEKTANT (Branża sanitarna)	Marcin Hodkowski nr. uprawnień: WAM/0044/PWOS/18	Podpis	
SPRAWDZAJĄCY (Branża sanitarna)	Olesia Jurczak nr. uprawnień: WAM/0050/POOS/18	Podpis	
BRANŻA WIELO-BRANŻOWA	STADIUM PZT	SKALA 1:500	DATA październik 2021 r. Rys. nr 1

STAROSTWO POWIATOWE W SZCZYTNIE
WYDZIAŁ GEODEZJI, KARTOGRAFII, KATASTRU I GOSPODARKI NIERUCHOMOŚCIAMI
12-100 Szczytne, ul. Sienkiewicza 1

Na podstawie art. 28c ust. 1 ustawy z dnia 17 maja 1989 r.

Prawo geodezyjne i kartograficzne

(t.j. Dz. U. z 2010 r. Nr 193 poz. 1287 z późn. zm.)

W niniejszej dokumentacji była przedmiotem narady koordynacyjnej przeprowadzonej w formie spotkania zainteresowanych podmiotów

Gg. 6641.1389.2021
Szczytne, dnia 25 MAR. 2022

Z up. starosty
Adrian Kąkolowski
GŁÓWNY KONTROLISTA
Wydziału Geodezji, Kartografii, Katastru i Gospodarki Nieruchomościami

**STAROSTWO POWIATOWE
W SZCZYTNIE**

WYDZIAŁ GEODEZJI, KARTOGRAFII, KATASTRU
I GOSPODARKI NIERUCHOMOŚCIAMI
12-100 Szczytno, ul. Sienkiewicza 1


Na podstawie art. 28c ust. 1 ustawy z dnia 17 maja 1989 r.
Prawo geodezyjne i kartograficzne

(t.j. Dz. U. z 2010 r. Nr 193 poz. 1287 z późn. zm.)

niniejsza dokumentacja była przedmiotem narady koordynacyjnej przeprowadzonej
w formie spotkania zainteresowanych podmiotów

69.6670.12.2022
25 MAR. 2022

Z up. Starosty
Adrian Piotrowski
GŁÓWNY INŻYNIER
Wydziału Geodezji, Kartografii, Katastru
i Gospodarki Nieruchomościami

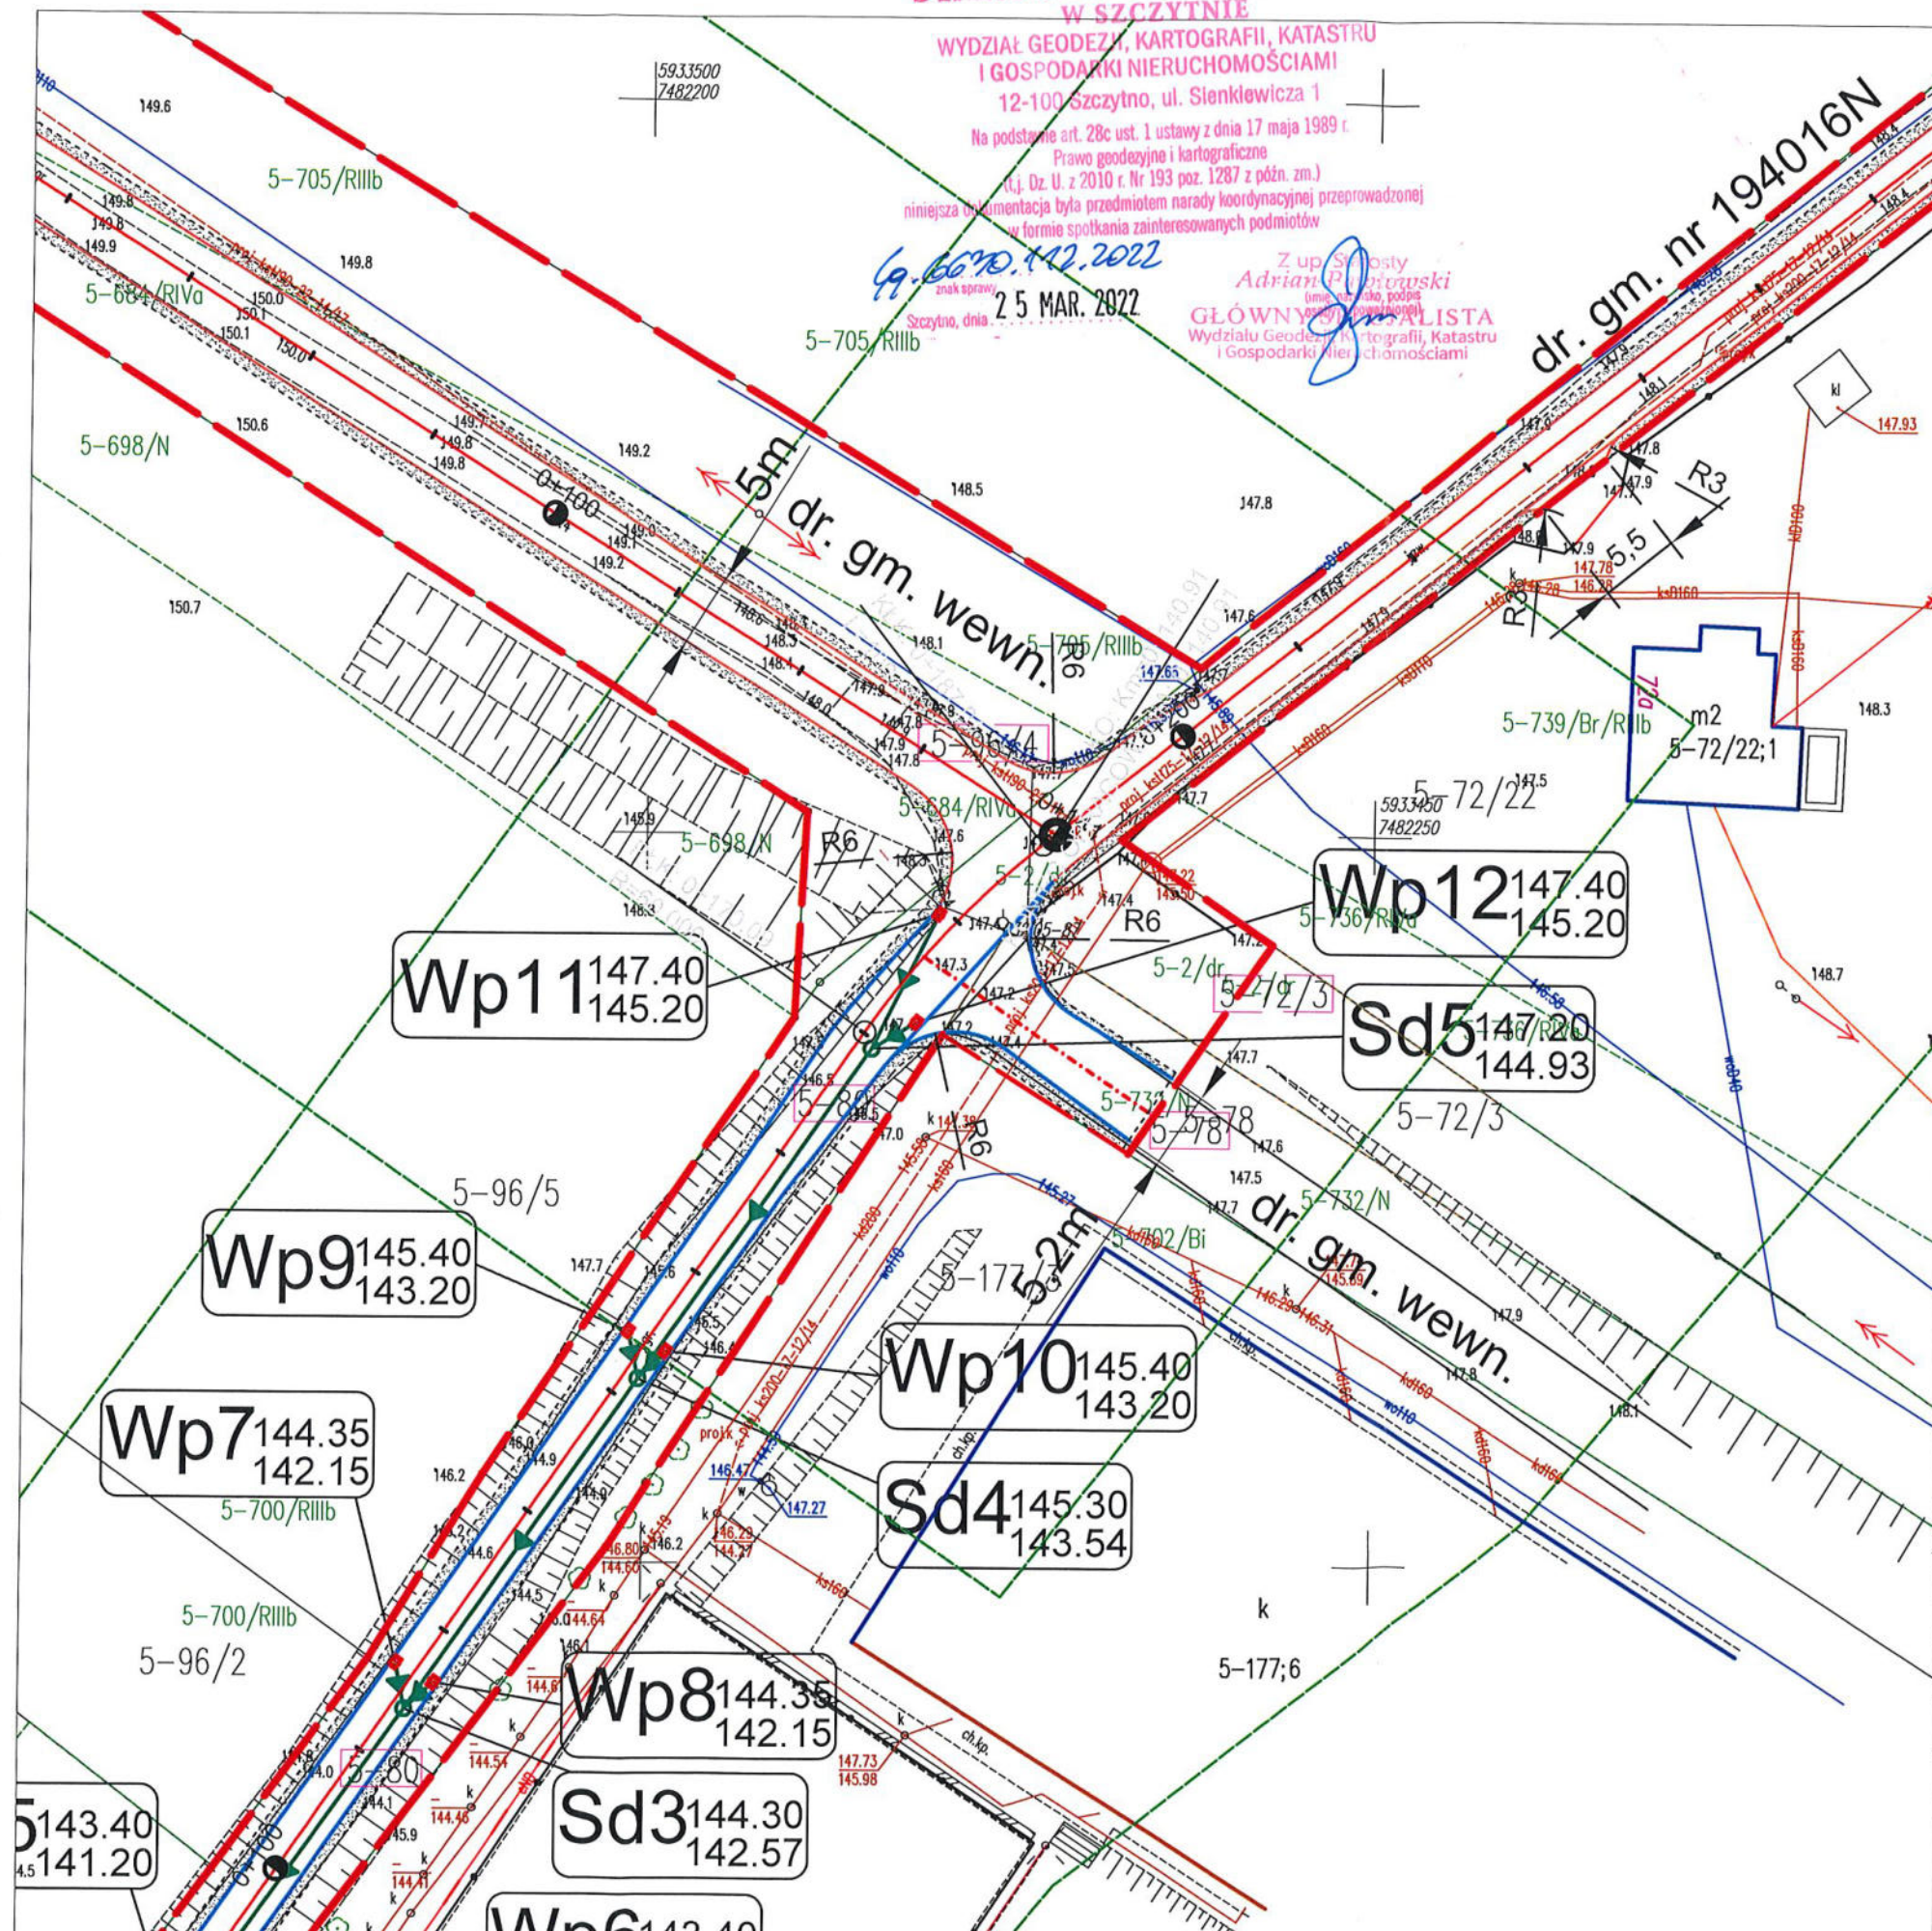


LEGENDA

- zakres opracowania
- zakres oddziaływania na środowisko
- proj. nawierzchnia z bet. asfaltowego AC
- proj. zjazdu z bet. asfaltowego AC
- proj. naw. z kostki do przełożenia gr. 8 cm
- proj. pobocze z Kł.SM 0/31,5 gr. 10 cm
- proj. oś drogi
- proj. krawężnik betonowy 15x30
- proj. krawężnik pobocza
- proj. kabla sieci elektroenergetycznej
- ist. kable sieci elektroenergetycznej do likwidacji
- proj. rura osłonowa kabla sieci elektroenergetycznej
- proj. studnia kanalizacji deszczowej
- wpust uliczny DN500 z osadnikiem H=1m
- proj. sieć kanalizacji deszczowej
- proj. korytka ściekowe
- proj. kanalizacja sanitarna
- Ist. sieć kanalizacji sanitarnej do likwidacji
- proj. projektowana studnia kanalizacji sanitarnej

Oświadczam, że treść mapy na której sporządzono niniejszy projekt jest zgodna
z mapą zasadniczą wykonaną przez geodetę mgr inż. Marcin Nowociński
KERG - Gg.6641.1389.2021, Gg.6641.2792.2021.

NAZWA ZADANIA	"Przebudowa drogi gminnej publicznej nr 194016N oraz dróg wewnętrznych wjazdowych w miejscowości Jedwabno" (dz. nr 72/3, 72/8, 72/31, 72/36, 78, 80, 96/4, 108)		
NAZWA RYSUNKU	Plan zagospodarowania terenu		
INWESTOR	Gmina Jedwabno ul. Warmińska 2, 12-122 Jedwabno		
OPRACOWAŁ	Daniel Zaborowski	Podpis	
PROJEKTANT (Branża drogowa)	Łukasz Chuć nr. uprawnień: WAM/0055/PBD/19	Podpis	
SPRAWDZAJĄCY (Branża drogowa)	Marek Kotowski nr. uprawnień: WAM/0051/POOD/12	Podpis	
PROJEKTANT (Branża sanitarna)	Marcin Hodkowski nr. uprawnień: WAM/0044/PWOS/18	Podpis	
SPRAWDZAJĄCY (Branża sanitarna)	Olesia Jurczak nr. uprawnień: WAM/0050/POOS/18	Podpis	
BRANŻA WIELO- BRANŻOWA	STUDIUM PZT	SKALA 1:500	DATA październik 2021 r.
			Rys. nr 2

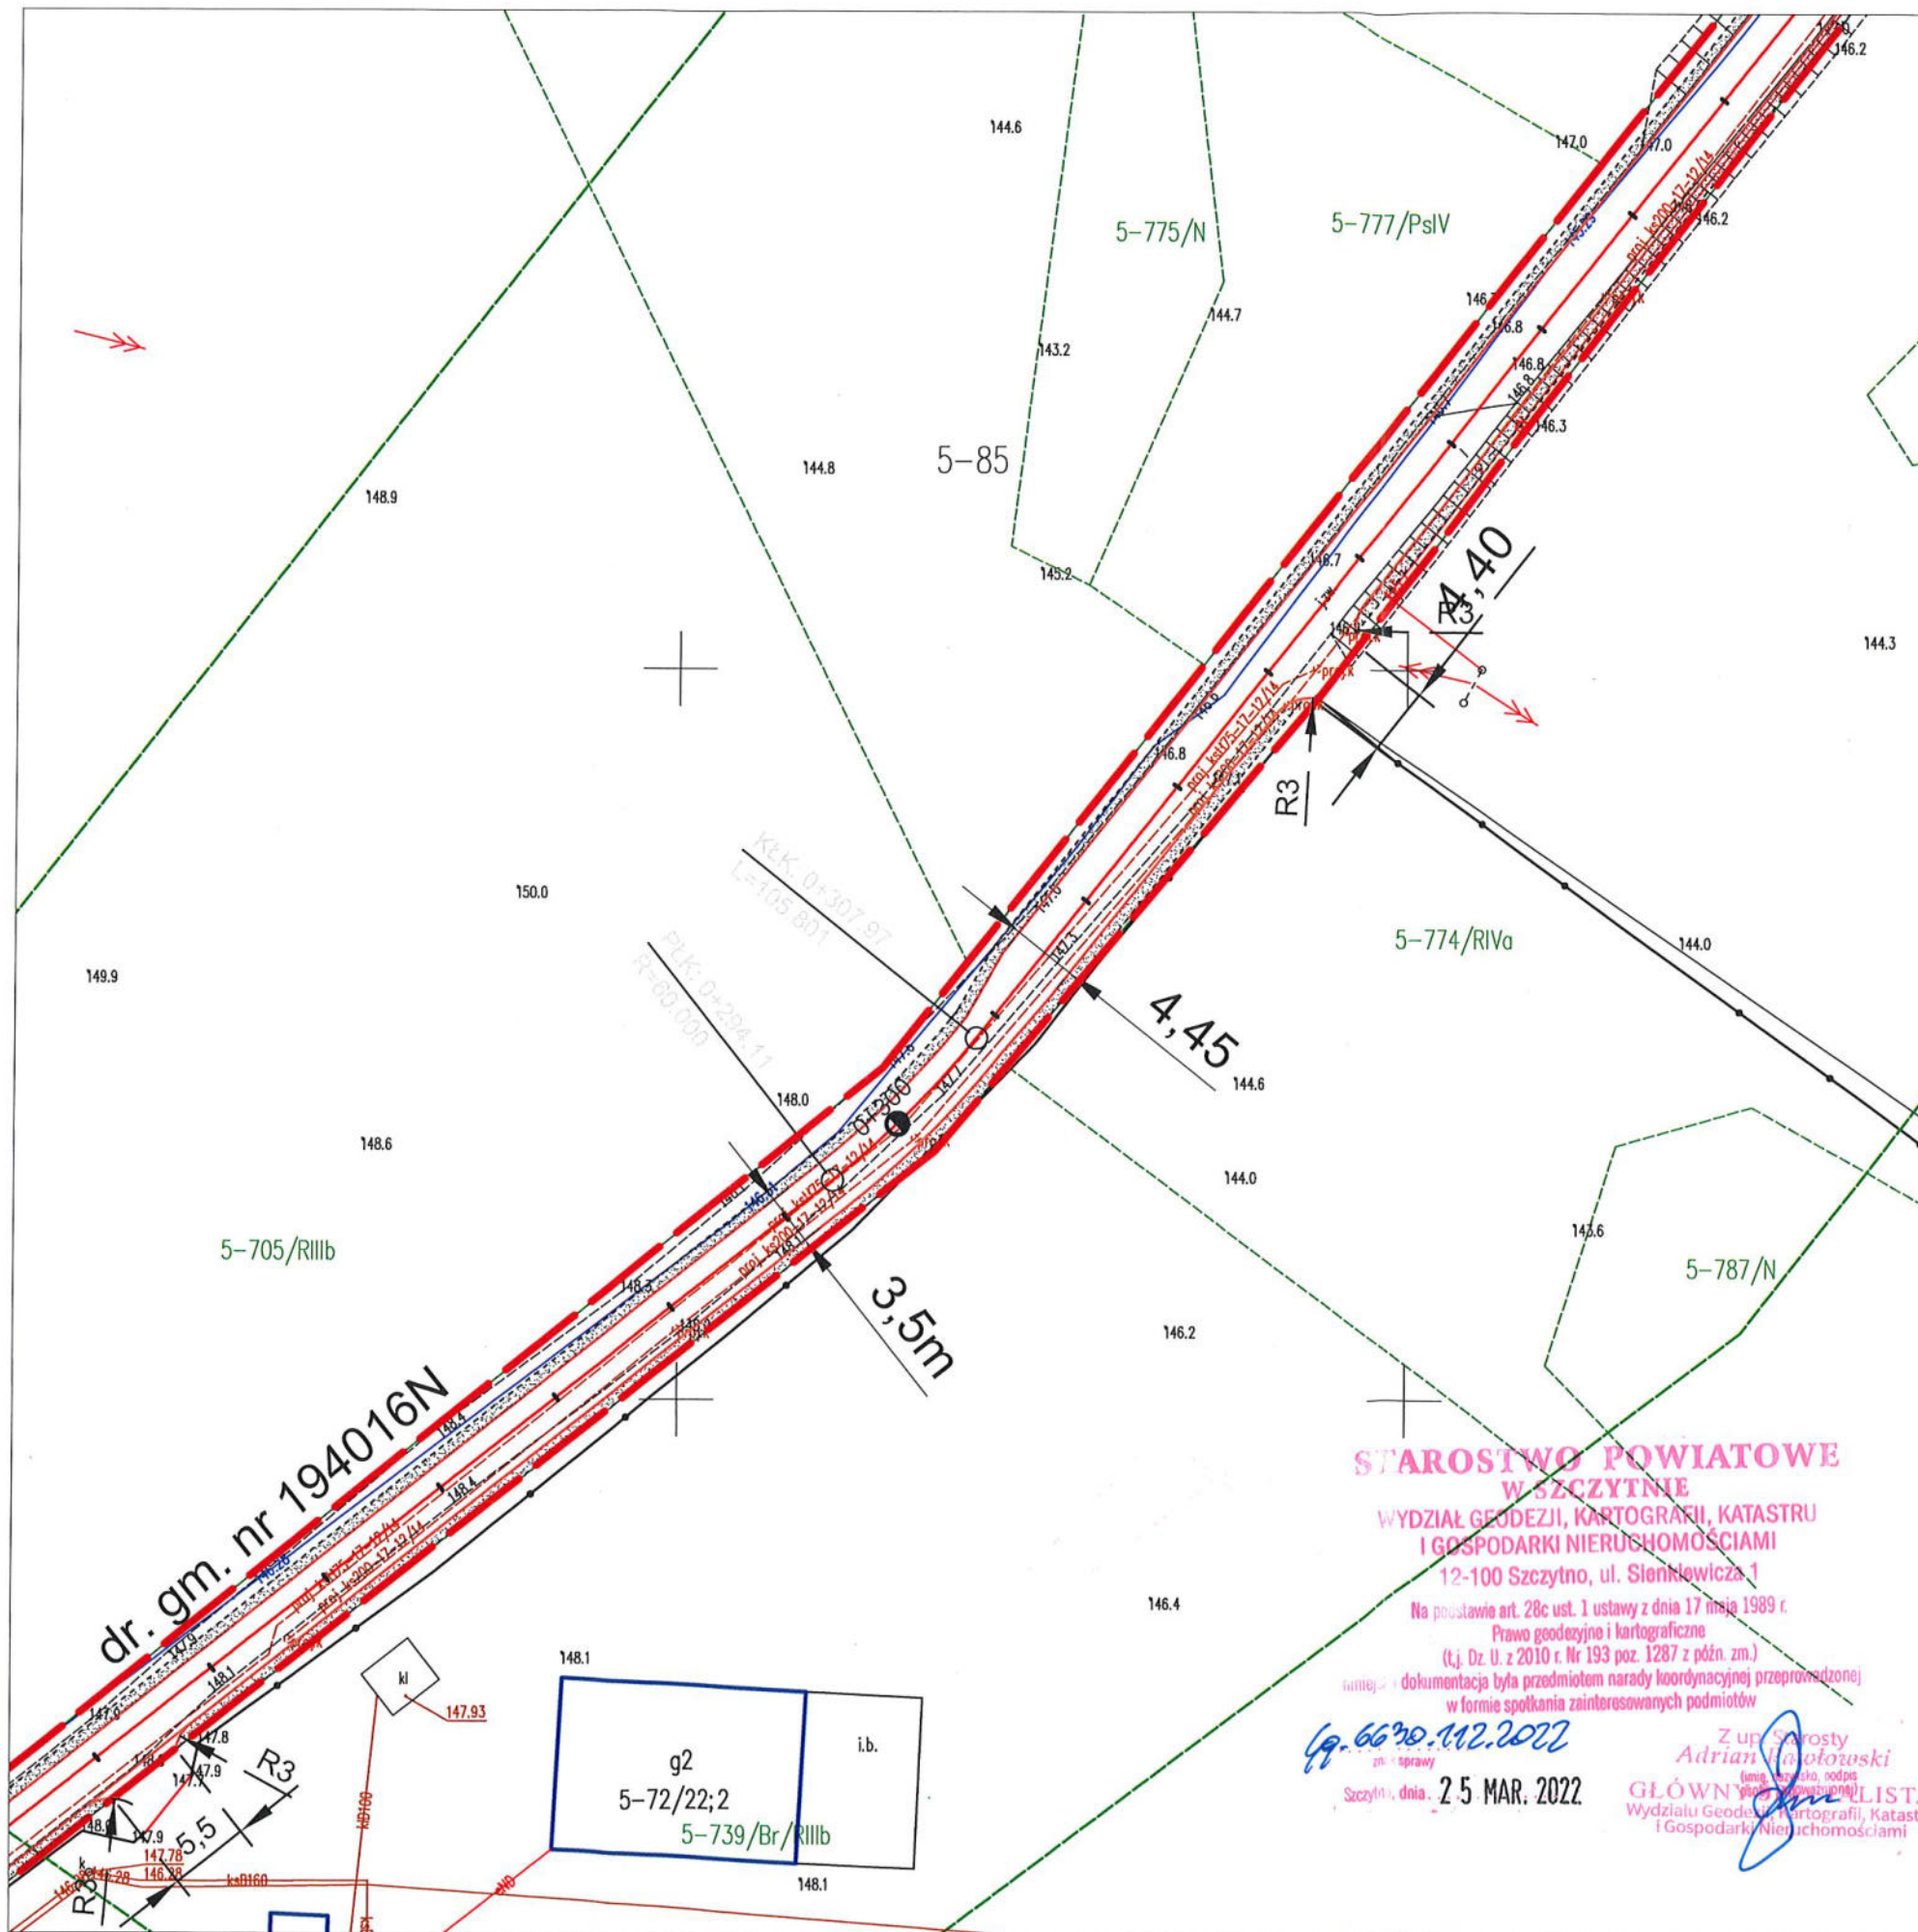


LEGENDA

- zakres opracowania
- zakres oddziaływania na środowisko
- proj. nawierzchnia z bet. asfaltowego AC
- proj. zjazdy z bet. asfaltowego AC
- proj. naw. z kostki do przełożenia gr. 8 cm
- proj. pobocze z Kł.SM 0/31,5 gr. 10 cm
- proj. oś drogi
- proj. krawężnik betonowy 15x30
- proj. krawędź pobocza
- proj. kabla sieci elektroenergetycznej
- ist. kabel sieci elektroenergetycznej do likwidacji
- proj. rura osłonowa kabla sieci elektroenergetycznej
- proj. studnia kanalizacji deszczowej
- wpust uliczny DN500 z osadnikiem H=1m
- proj. sieć kanalizacji deszczowej
- proj. korytka ściekowe
- proj. kanalizacja sanitarna
- ist. sieć kanalizacji sanitarnej do likwidacji
- proj. projektowana studznia kanalizacji sanitarnej

Oświadczam, że treść mapy na której sporządzono niniejszy projekt jest zgodna z mapą zasadniczą wykonaną przez geodetę mgr inż. Marcin Nowociński KERG - Gg.6641.1389.2021, Gg.6641.2792.2021.

NAZWA ZADANIA	"Przebudowa drogi gminnej publicznej nr 194016N oraz dróg wewnętrznych wjazdowych w miejscowości Jedwabno" (dz. nr 72/3, 72/8, 72/31, 72/36, 78, 80, 96/4, 108)		
NAZWA RYSUNKU	Plan zagospodarowania terenu		
INWESTOR	Gmina Jedwabno ul. Warmińska 2, 12-122 Jedwabno		
OPRACOWAŁ	Daniel Zaborowski	Podpis	
PROJEKTANT (Branża drogowa)	Łukasz Chuć nr. uprawnień: WAM/0055/PBD/19	Podpis	
SPRAWDZAJĄCY (Branża drogowa)	Marek Kotowski nr. uprawnień: WAM/0051/POOD/12	Podpis	
PROJEKTANT (Branża sanitarna)	Marcin Hodkowski nr. uprawnień: WAM/0044/PWOS/18	Podpis	
SPRAWDZAJĄCY (Branża sanitarna)	Olesia Jurczak nr. uprawnień: WAM/0050/POOS/18	Podpis	
BRANŻA WIELO-BRANŻOWA	STUDIUM PZT	SKALA 1:500	DATA październik 2021 r. Rys. nr 3

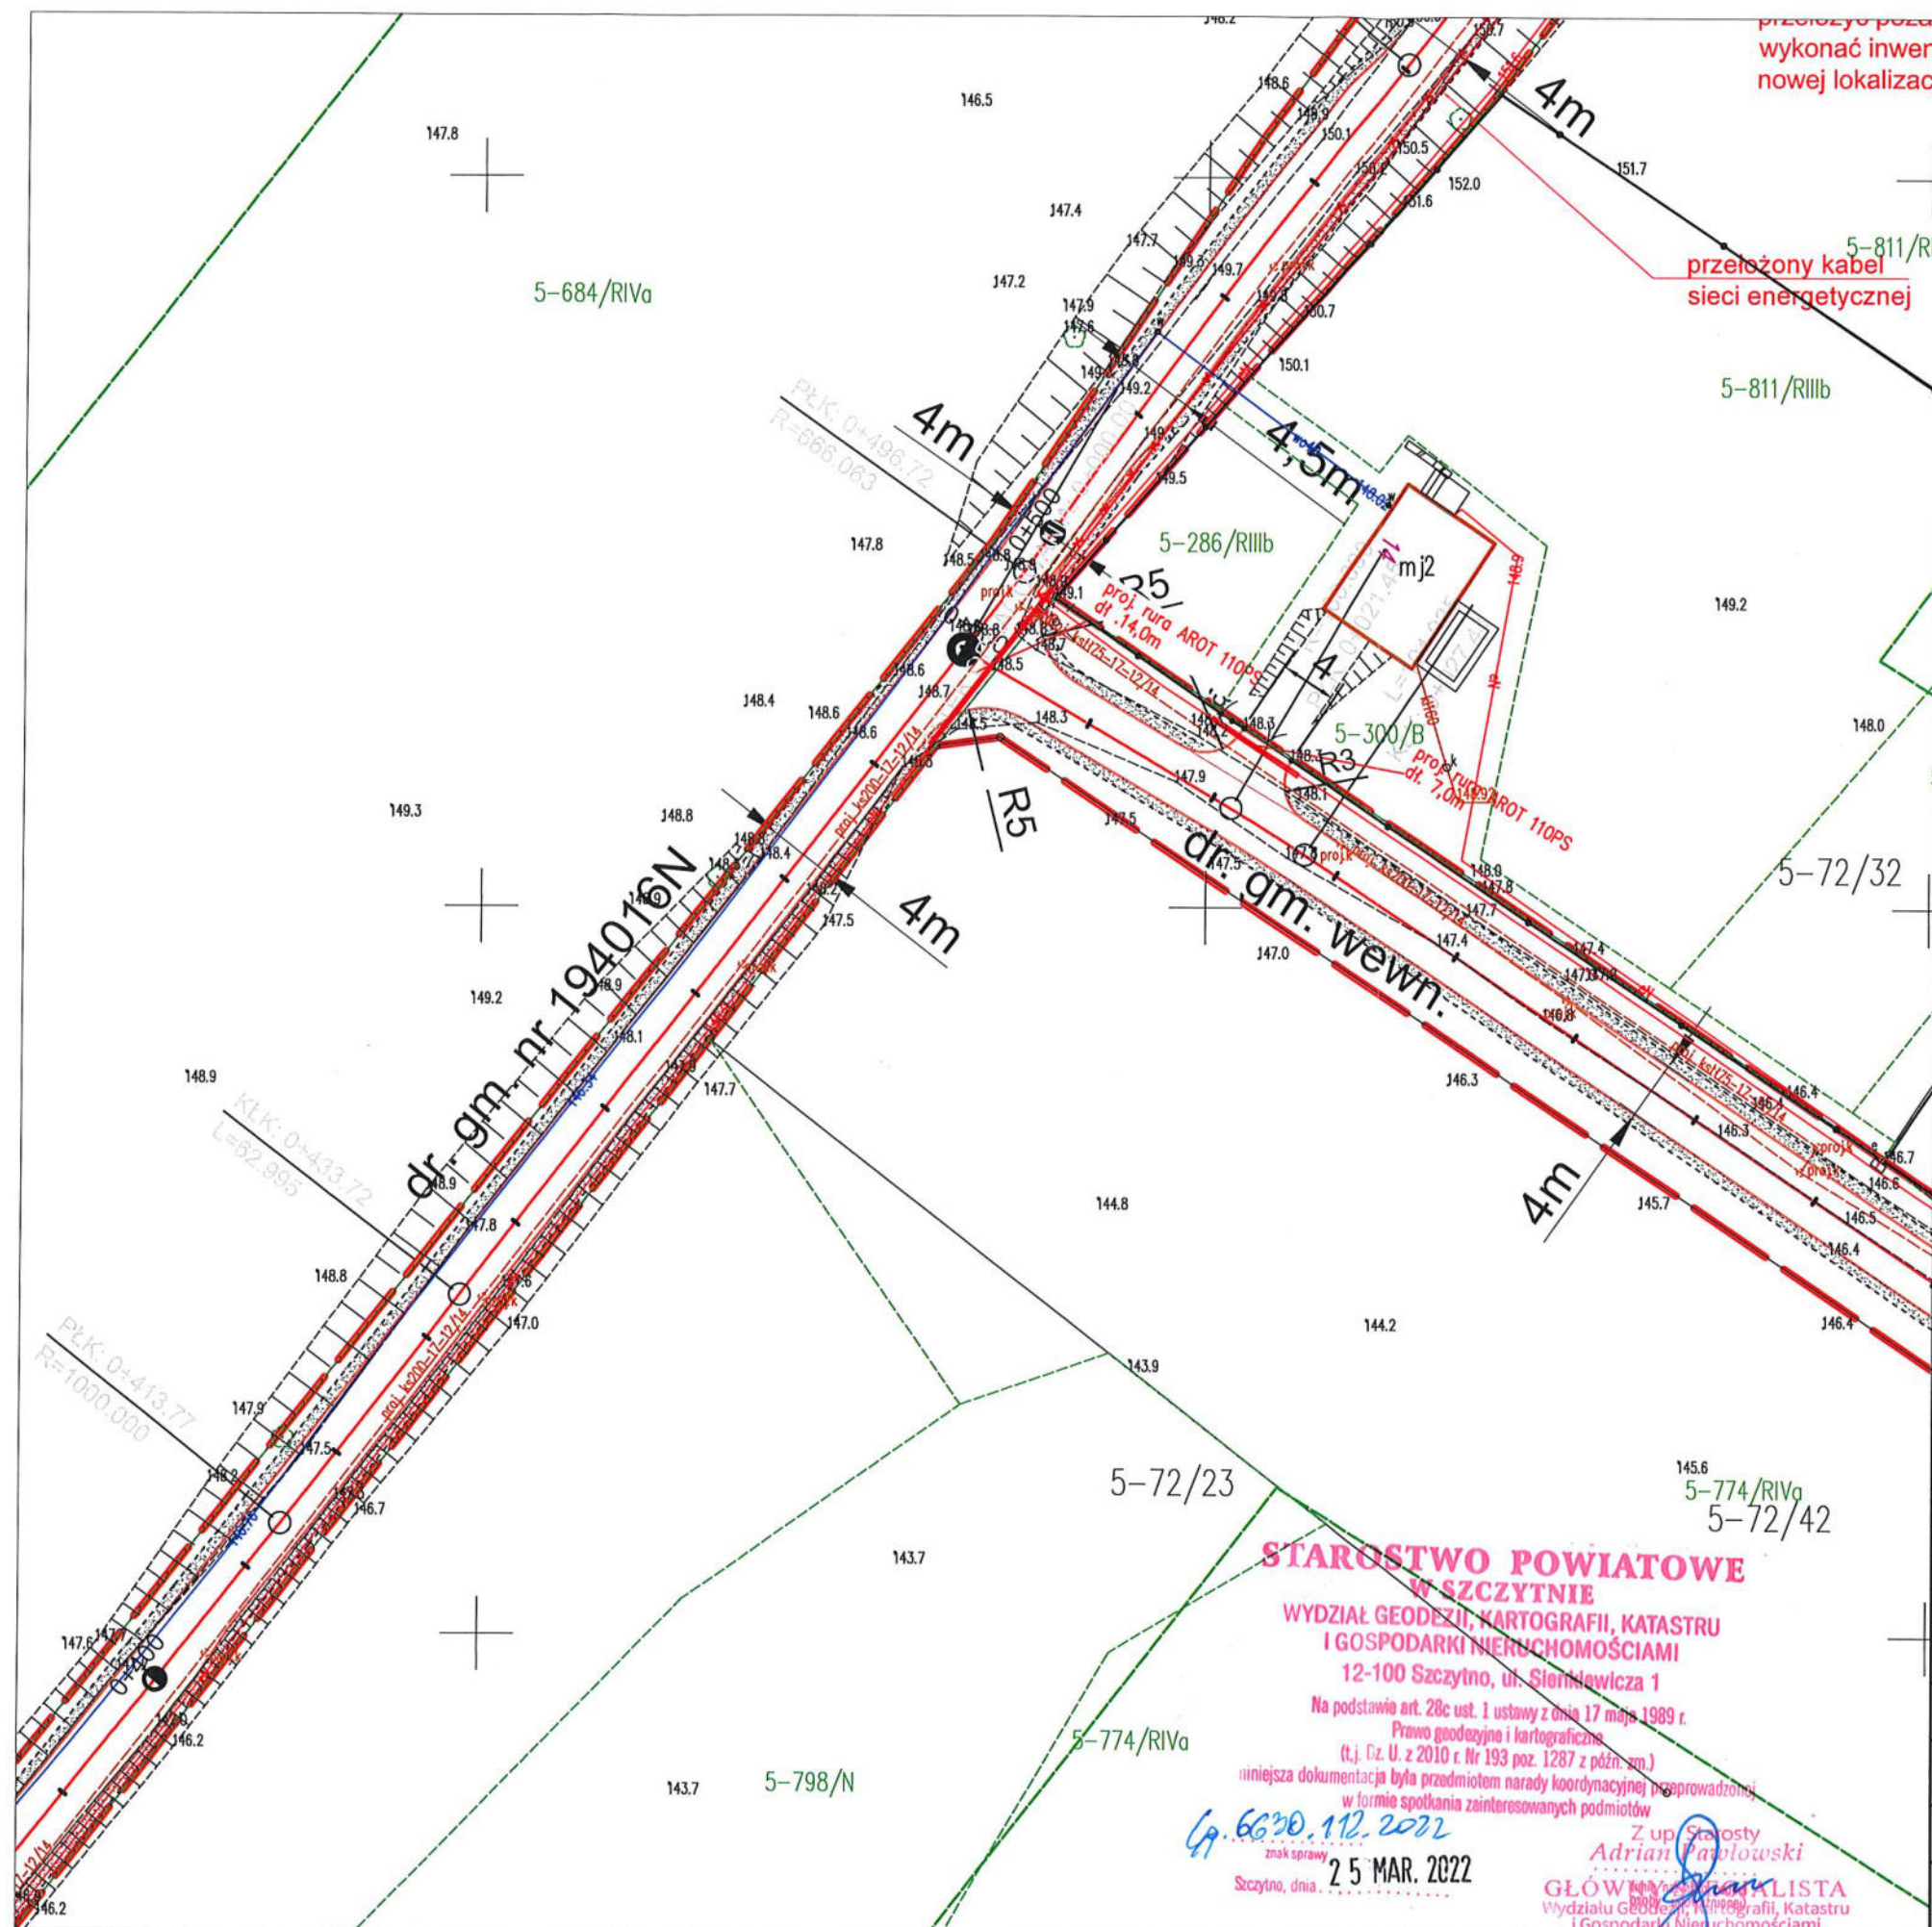

LEGENDA

- zakres opracowania
- zakres oddziaływania na środowisko
- proj. nawierzchnia z bet. asfaltowego AC
- proj. zjazdy z bet. asfaltowego AC
- proj. naw. z kostki do przełożenia gr. 8 cm
- proj. pobocze z Kł.SM 0/31,5 gr. 10 cm
- proj. oś drogi
- proj. krawężnik betonowy 15x30
- proj. krawędź pobocza
- proj. kabla sieci elektroenergetycznej
- ist. kabel sieci elektroenergetycznej do likwidacji
- proj. rura osłonowa kabla sieci elektroenergetycznej
- proj. studnia kanalizacji deszczowej
- wpust uliczny DN500 z osadnikiem H=1m
- proj. sieć kanalizacji deszczowej
- proj. korytka ściekowe
- proj. kanalizacja sanitarna
- ist. sieć kanalizacji sanitarnej do likwidacji
- proj. projektowana studnia kanalizacji sanitarnej

Oświadczam, że treść mapy na której sporządzono niniejszy projekt jest zgodna z mapą zasadniczą wykonaną przez geodetę mgr inż. Marcin Nowociński KERG - Gg.6641.1389.2021, Gg.6641.2792.2021.

NAZWA ZADANIA	"Przebudowa drogi gminnej publicznej nr 194016N oraz dróg wewnętrznych wjazdowych w miejscowości Jedwabno" (dz. nr 72/3, 72/8, 72/31, 72/36, 78, 80, 96/4, 108)		
NAZWA RYSUNKU	Plan zagospodarowania terenu		
INWESTOR	Gmina Jedwabno ul. Warmińska 2, 12-122 Jedwabno		
OPRACOWAŁ	Daniel Zaborowski	Podpis	
PROJEKTANT (Branża drogowa)	Łukasz Chuć nr. uprawnień: WAM/0055/PBD/19	Podpis	
SPRAWDZAJĄCY (Branża drogowa)	Marek Kotowski nr. uprawnień: WAM/0051/POOD/12	Podpis	
PROJEKTANT (Branża sanitarna)	Marcin Hodkowski nr. uprawnień: WAM/0044/PWOS/18	Podpis	
SPRAWDZAJĄCY (Branża sanitarna)	Olesia Jurczak nr. uprawnień: WAM/0050/POOS/18	Podpis	
BRANŻA WIELO-BRANŻOWA	STUDIUM PZT	SKALA 1:500	DATA październik 2021 r.
			Rys. nr 4

STAROSTWO POWIATOWE W SZCZYTNIE
WYDZIAŁ GEODEZJI, KARTOGRAFII, KATASTRU I GOSPODARKI NIERUCHOMOŚCIAMI
12-100 Szczytno, ul. Sienkiewicza 1

Na podstawie art. 28c ust. 1 ustawy z dnia 17 maja 1989 r. Prawo geodezyjne i kartograficzne (t.j. Dz. U. z 2010 r. Nr 193 poz. 1287 z późn. zm.)
niniejsza dokumentacja była przedmiotem narady koordynacyjnej przeprowadzonej w formie spotkania zainteresowanych podmiotów

Z up. Starosty
Adrian Papłowski


STAROSTWO POWIATOWE W SZCZYTNIE

WYDZIAŁ GEODEZJI, KARTOGRAFII, KATASTRU
I GOSPODARKI NIERUCHOMOŚCIAMI

12-100 Szczytno, ul. Sienkiewicza 1

Na podstawie art. 28c ust. 1 ustawy z dnia 17 maja 1989 r.

Prawo geodezyjne i kartograficzne

(t.j. Dz. U. z 2010 r. Nr 193 poz. 1287 z późn. zm.)

niniejsza dokumentacja była przedmiotem narady koordynacyjnej przeprowadzonej
w formie spotkania zainteresowanych podmiotów




Wydziału Geodezji, Kartografii, Katastru
i Gospodarki Nieruchomościami


LEGENDA

- zakres opracowania
- zakres oddziaływania na środowisko
- proj. nawierzchnia z bet. asfaltowego AC
- proj. zjazd z bet. asfaltowego AC
- proj. naw. z kostki do przełożenia gr. 8 cm
- proj. pobocze z KłSM 0/31,5 gr. 10 cm
- proj. oś drogi
- proj. krawężnik betonowy 15x30
- proj. krawężnik pobocza
- proj. kabla sieci elektroenergetycznej
- ist. kabel sieci elektroenergetycznej do likwidacji
- proj. rura osłonowa kabla sieci elektroenergetycznej
- proj. studnia kanalizacji deszczowej
- wpust uliczny DN500 z osadnikiem H=1m
- proj. sieć kanalizacji deszczowej
- proj. korytka ściekowe
- proj. kanalizacja sanitarna
- ist. sieć kanalizacji sanitarnej do likwidacji
- proj. projektowana studnia kanalizacji sanitarnej

Oświadczam, że treść mapy na której sporządzono niniejszy projekt jest zgodna
z mapą zasadniczą wykonaną przez geodetę mgr inż. Marcin Nowociński
KERG - Gg.6641.1389.2021, Gg.6641.2792.2021.

NAZWA ZADANIA	"Przebudowa drogi gminnej publicznej nr 194016N oraz dróg wewnętrznych wjazdowych w miejscowości Jedwabno" (dz. nr 72/3, 72/8, 72/31, 72/36, 78, 80, 96/4, 108)		
NAZWA RYSUNKU	Plan zagospodarowania terenu		
INWESTOR	Gmina Jedwabno ul. Warmińska 2, 12-122 Jedwabno		
OPRACOWAŁ	Daniel Zaborowski	Podpis	
PROJEKTANT (Branża drogowa)	Łukasz Chuć nr. uprawnień: WAM/0055/PBD/19	Podpis	
SPRAWDZAJĄCY (Branża drogowa)	Marek Kotowski nr. uprawnień: WAM/0051/POOD/12	Podpis	
PROJEKTANT (Branża sanitarna)	Marcin Hodkowski nr. uprawnień: WAM/0044/PWOS/18	Podpis	
SPRAWDZAJĄCY (Branża sanitarna)	Olesia Jurczak nr. uprawnień: WAM/0050/POOS/18	Podpis	
BRANŻA WIELO- BRANŻOWA	STUDIUM PZT	SKALA 1:500	DATA październik 2021 r.
			Rys. nr 5

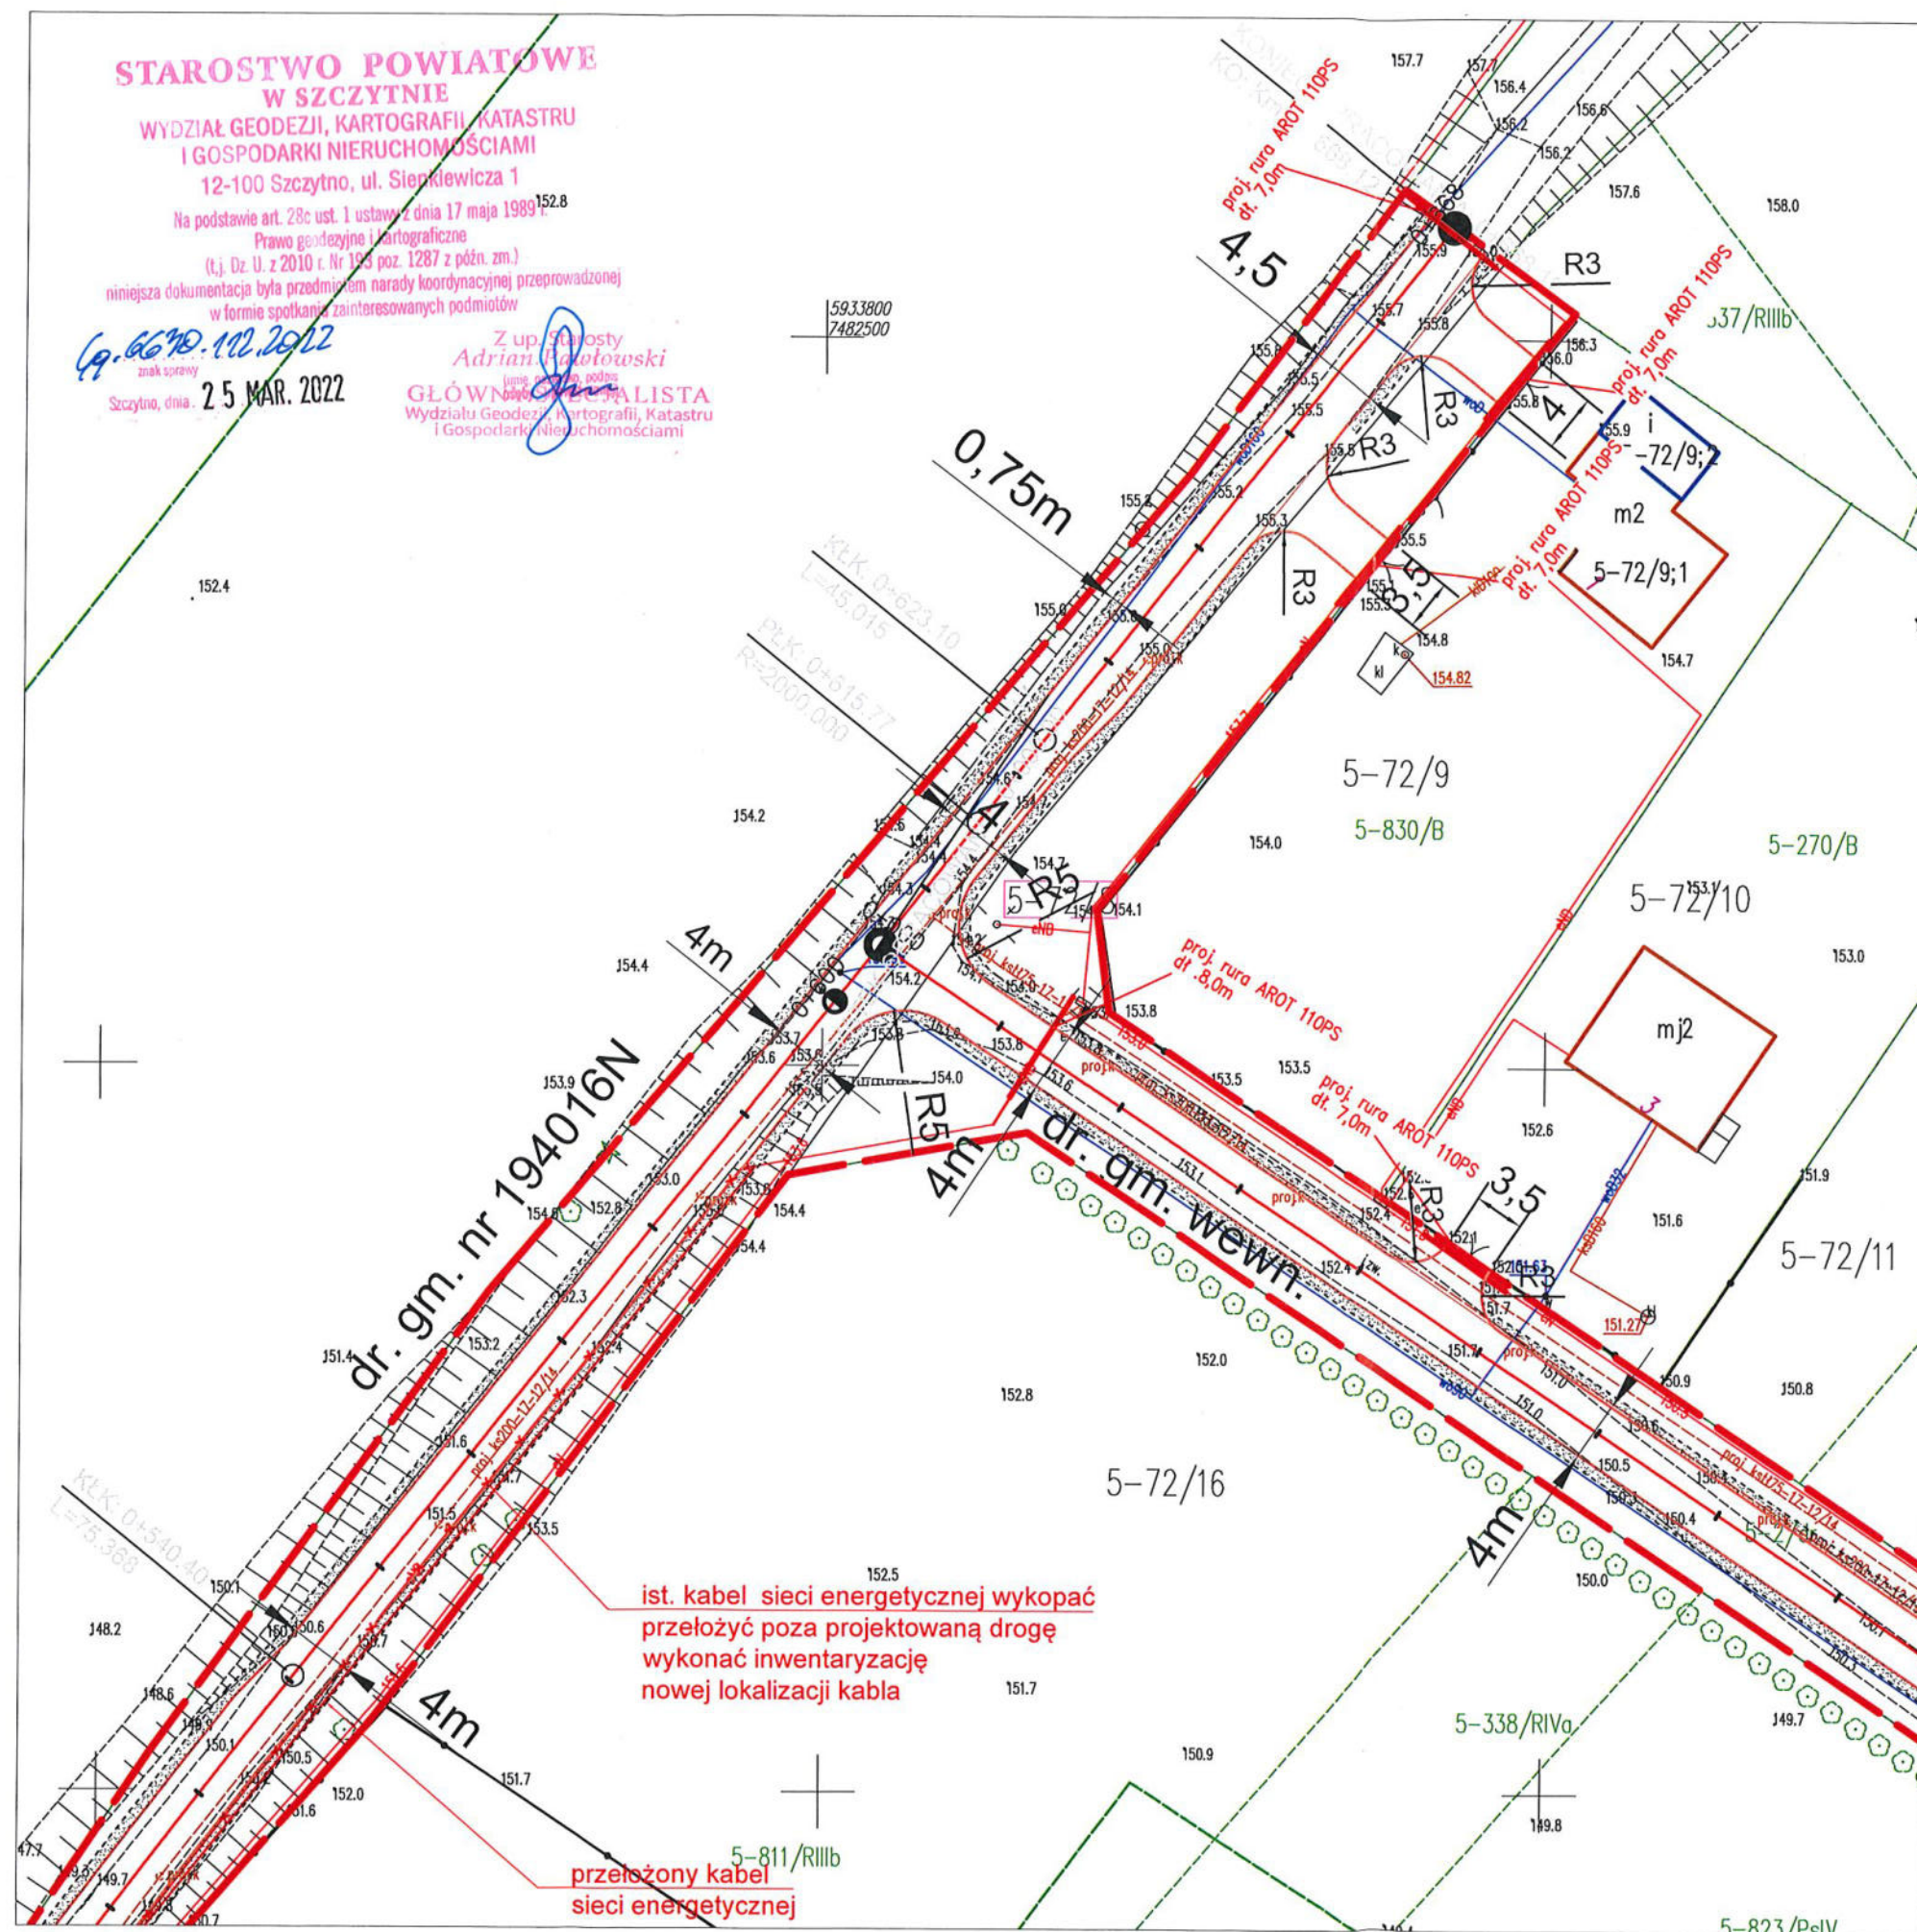

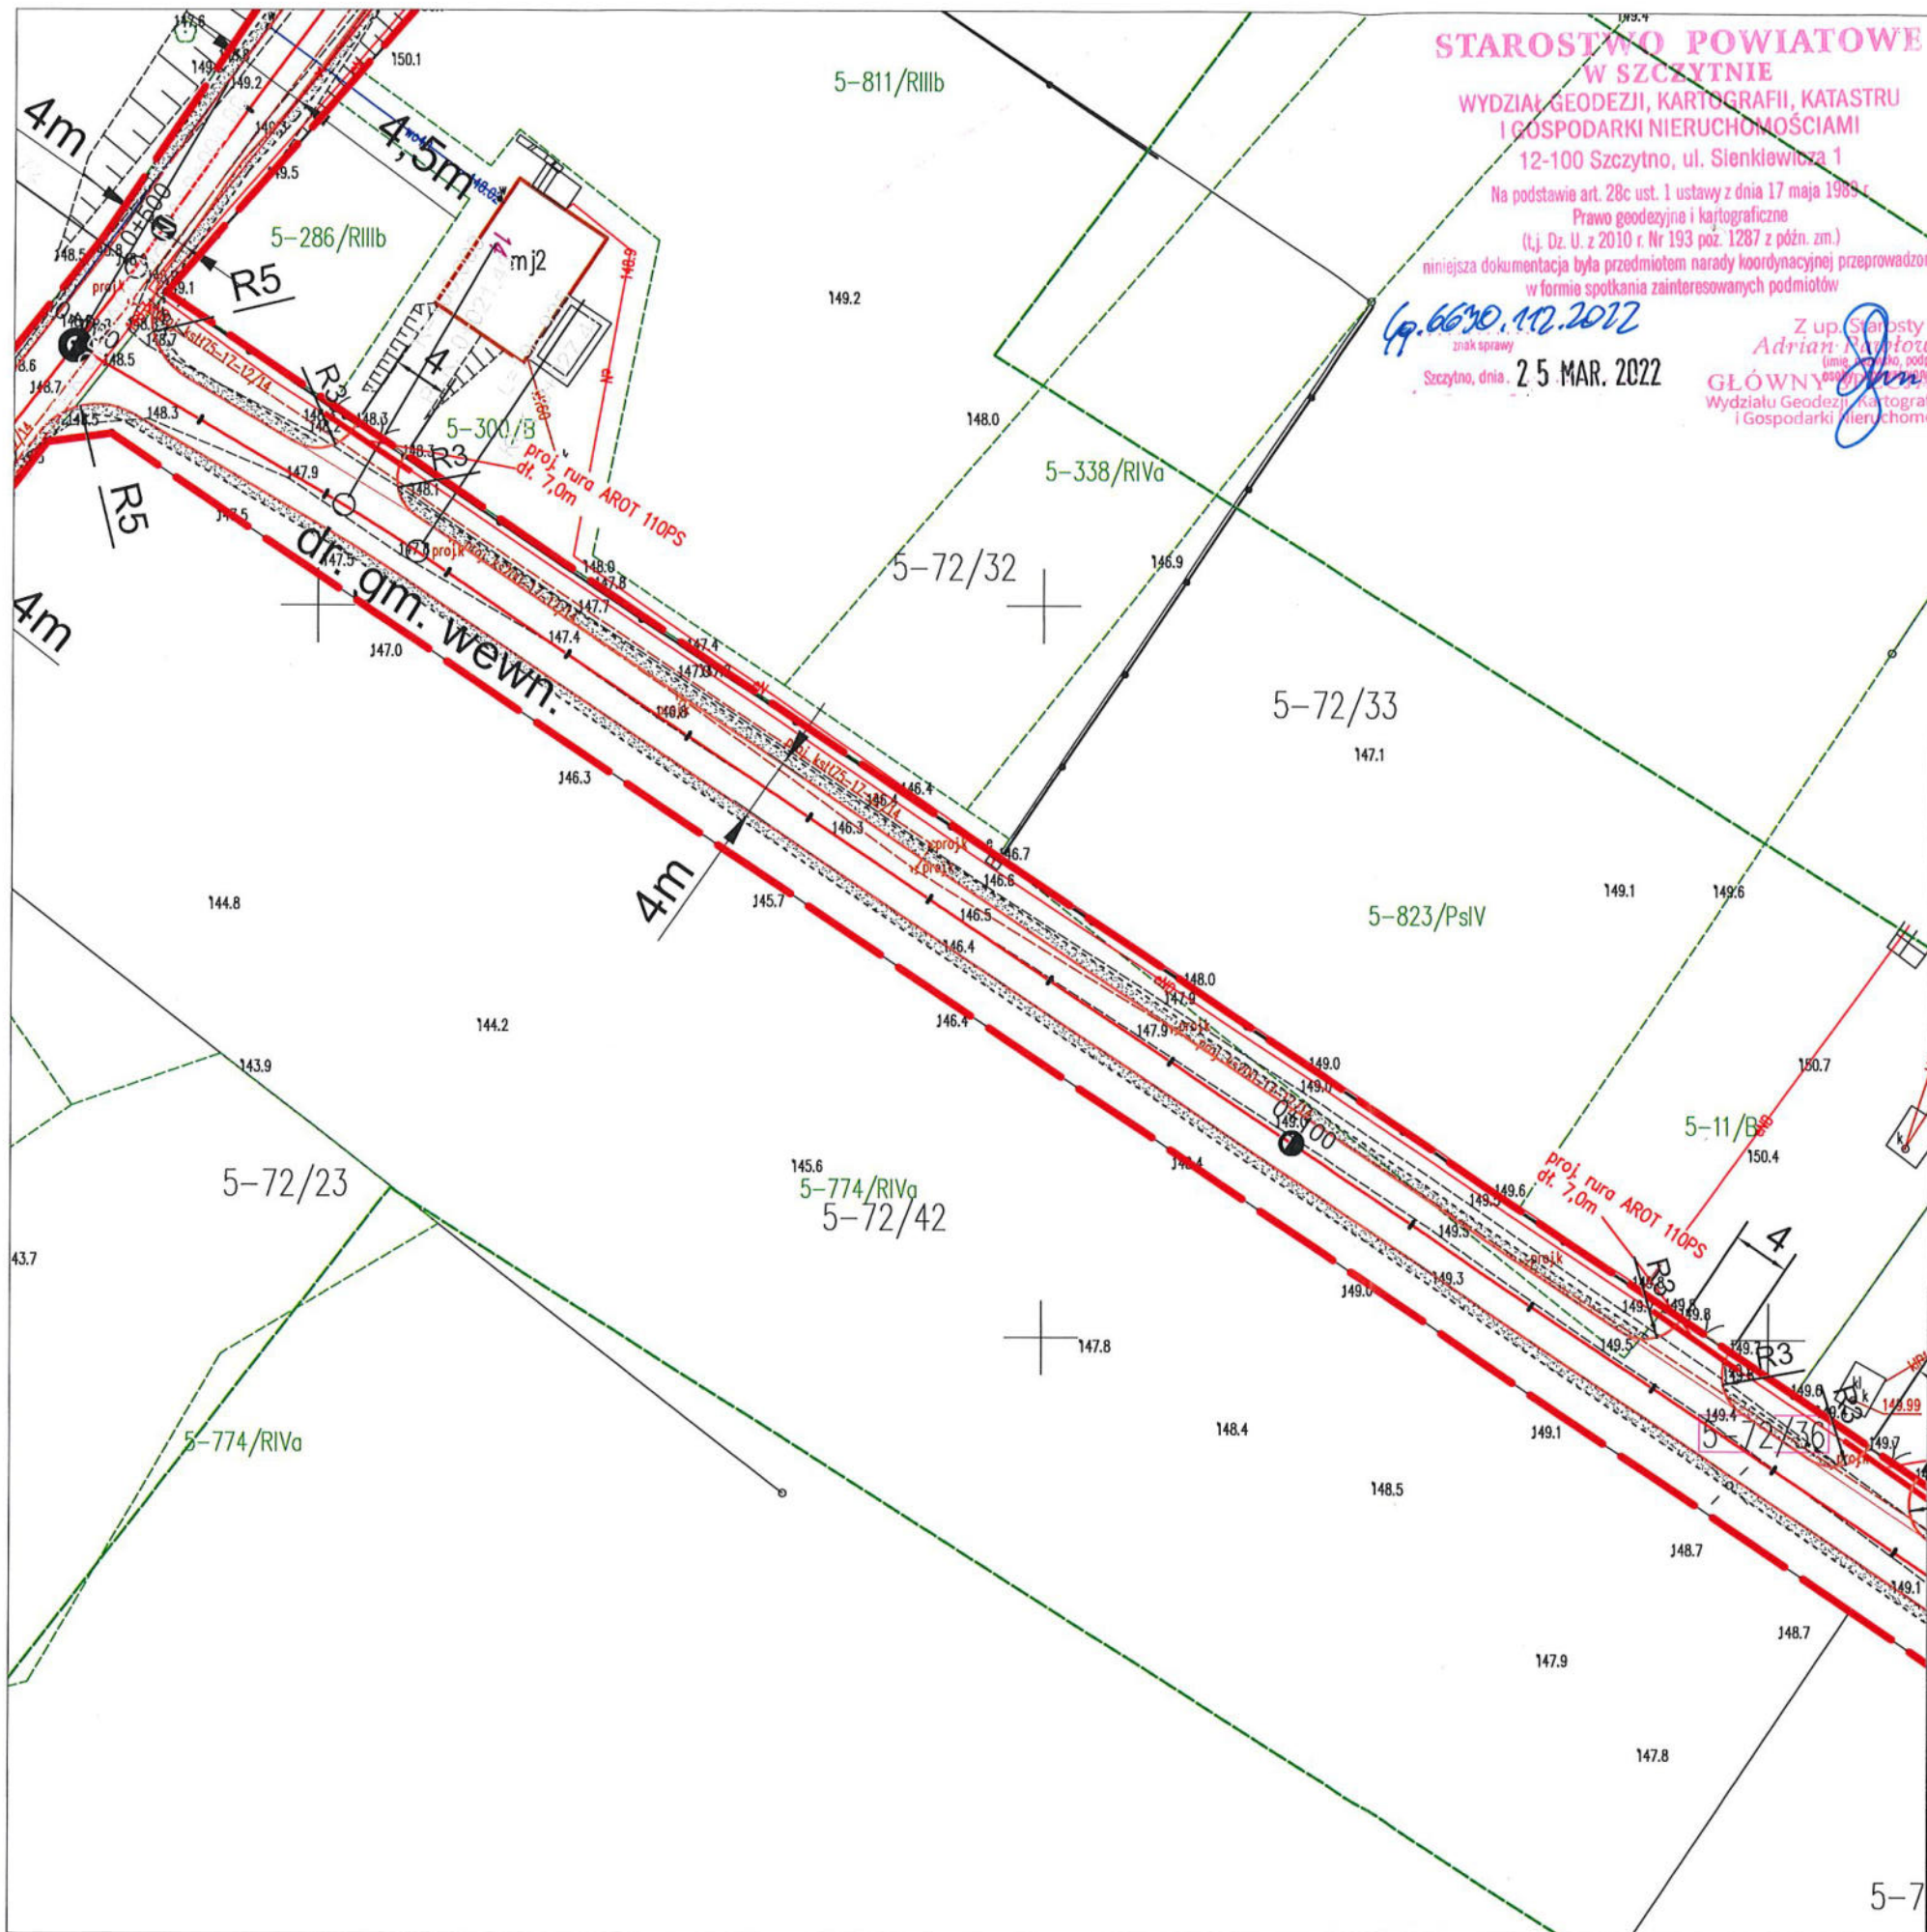

**STAROSTWO POWIATOWE
W SZCZYTNI**
WYDZIAŁ GEODEZJI, KARTOGRAFII, KATASTRU
I GOSPODARKI NIERUCHOMOŚCIAMI
12-100 Szczytno, ul. Sienkiewicza 1

Prawo geodezyjne i kartograficzne
(t.j. Dz. U. z 2010 r. Nr 193 poz. 1287 z późn. zm.)
niniejsza dokumentacja była przedmiotem narady koordynacyjnej przeprowadzonej
w formie spotkania zainteresowanych podmiotów

znak sprawy

Szczytno, dnia 25 MAR. 2022


Z up. Starosty
GŁÓWNY LISTA
Wydziału Geodezji, Kartografii, Katastru
i Gospodarki Nieruchomościami

LEGENDA

- zakres opracowania
- zakres oddziaływania na środowisko
- proj.nawierzchnia z bet. asfaltowego AC
- proj. zjazd z bet. asfaltowego AC
- proj. naw. z kostki do przełożenia gr. 8 cm
- proj. pobocze z KłSM 0/31,5 gr. 10 cm
- proj. oś drogi
- proj. krawężnik betonowy 15x30
- proj. krawędź pobocza
- proj. kabla sieci elektroenergetycznej
- ist. kabel sieci elektroenergetycznej do likwidacji
- proj. rura osłonowa kabla sieci elektroenergetycznej
- proj. studnia kanalizacji deszczowej
- wpust uliczny DN500 z osadnikiem H=1m
- proj. sieć kanalizacji deszczowej
- proj. korytka ściekowe
- proj. kanalizacja sanitarna
- Ist. sieć kanalizacji sanitarnej do likwidacji
- proj. projektowana studznia kanalizacji sanitarnej

Oświadczam, że treść mapy na której sporządzono niniejszy projekt jest zgodna
z mapą zasadniczą wykonaną przez geodetę mgr inż. Marcin Nowociński
KERG - Gg.6641.1389.2021, Gg.6641.2792.2021.

NAZWA ZADANIA	"Przebudowa drogi gminnej publicznej nr 194016N oraz dróg wewnętrznych wjazdowych w miejscowości Jedwabno" (dz. nr 72/3, 72/8, 72/31, 72/36, 78, 80, 96/4, 108)		
NAZWA RYSUNKU	Plan zagospodarowania terenu		
INWESTOR	Gmina Jedwabno ul. Warmińska 2, 12-122 Jedwabno		
OPRACOWAŁ	Daniel Zaborowski	Podpis	
PROJEKTANT (Branża drogowa)	Łukasz Chuć nr. uprawnień: WAM/0055/PBD/19	Podpis	
SPRAWDZAJĄCY (Branża drogowa)	Marek Kotowski nr. uprawnień: WAM/0051/POOD/12	Podpis	
PROJEKTANT (Branża sanitarna)	Marcin Hodkowski nr. uprawnień: WAM/0044/PWOS/18	Podpis	
SPRAWDZAJĄCY (Branża sanitarna)	Olesia Jurczak nr. uprawnień: WAM/0050/POOS/18	Podpis	
BRANŻA WIELO -BRANŻOWA	STUDIUM PZT	SKALA 1:500	DATA październik 2021 r.
			Rys. nr 7

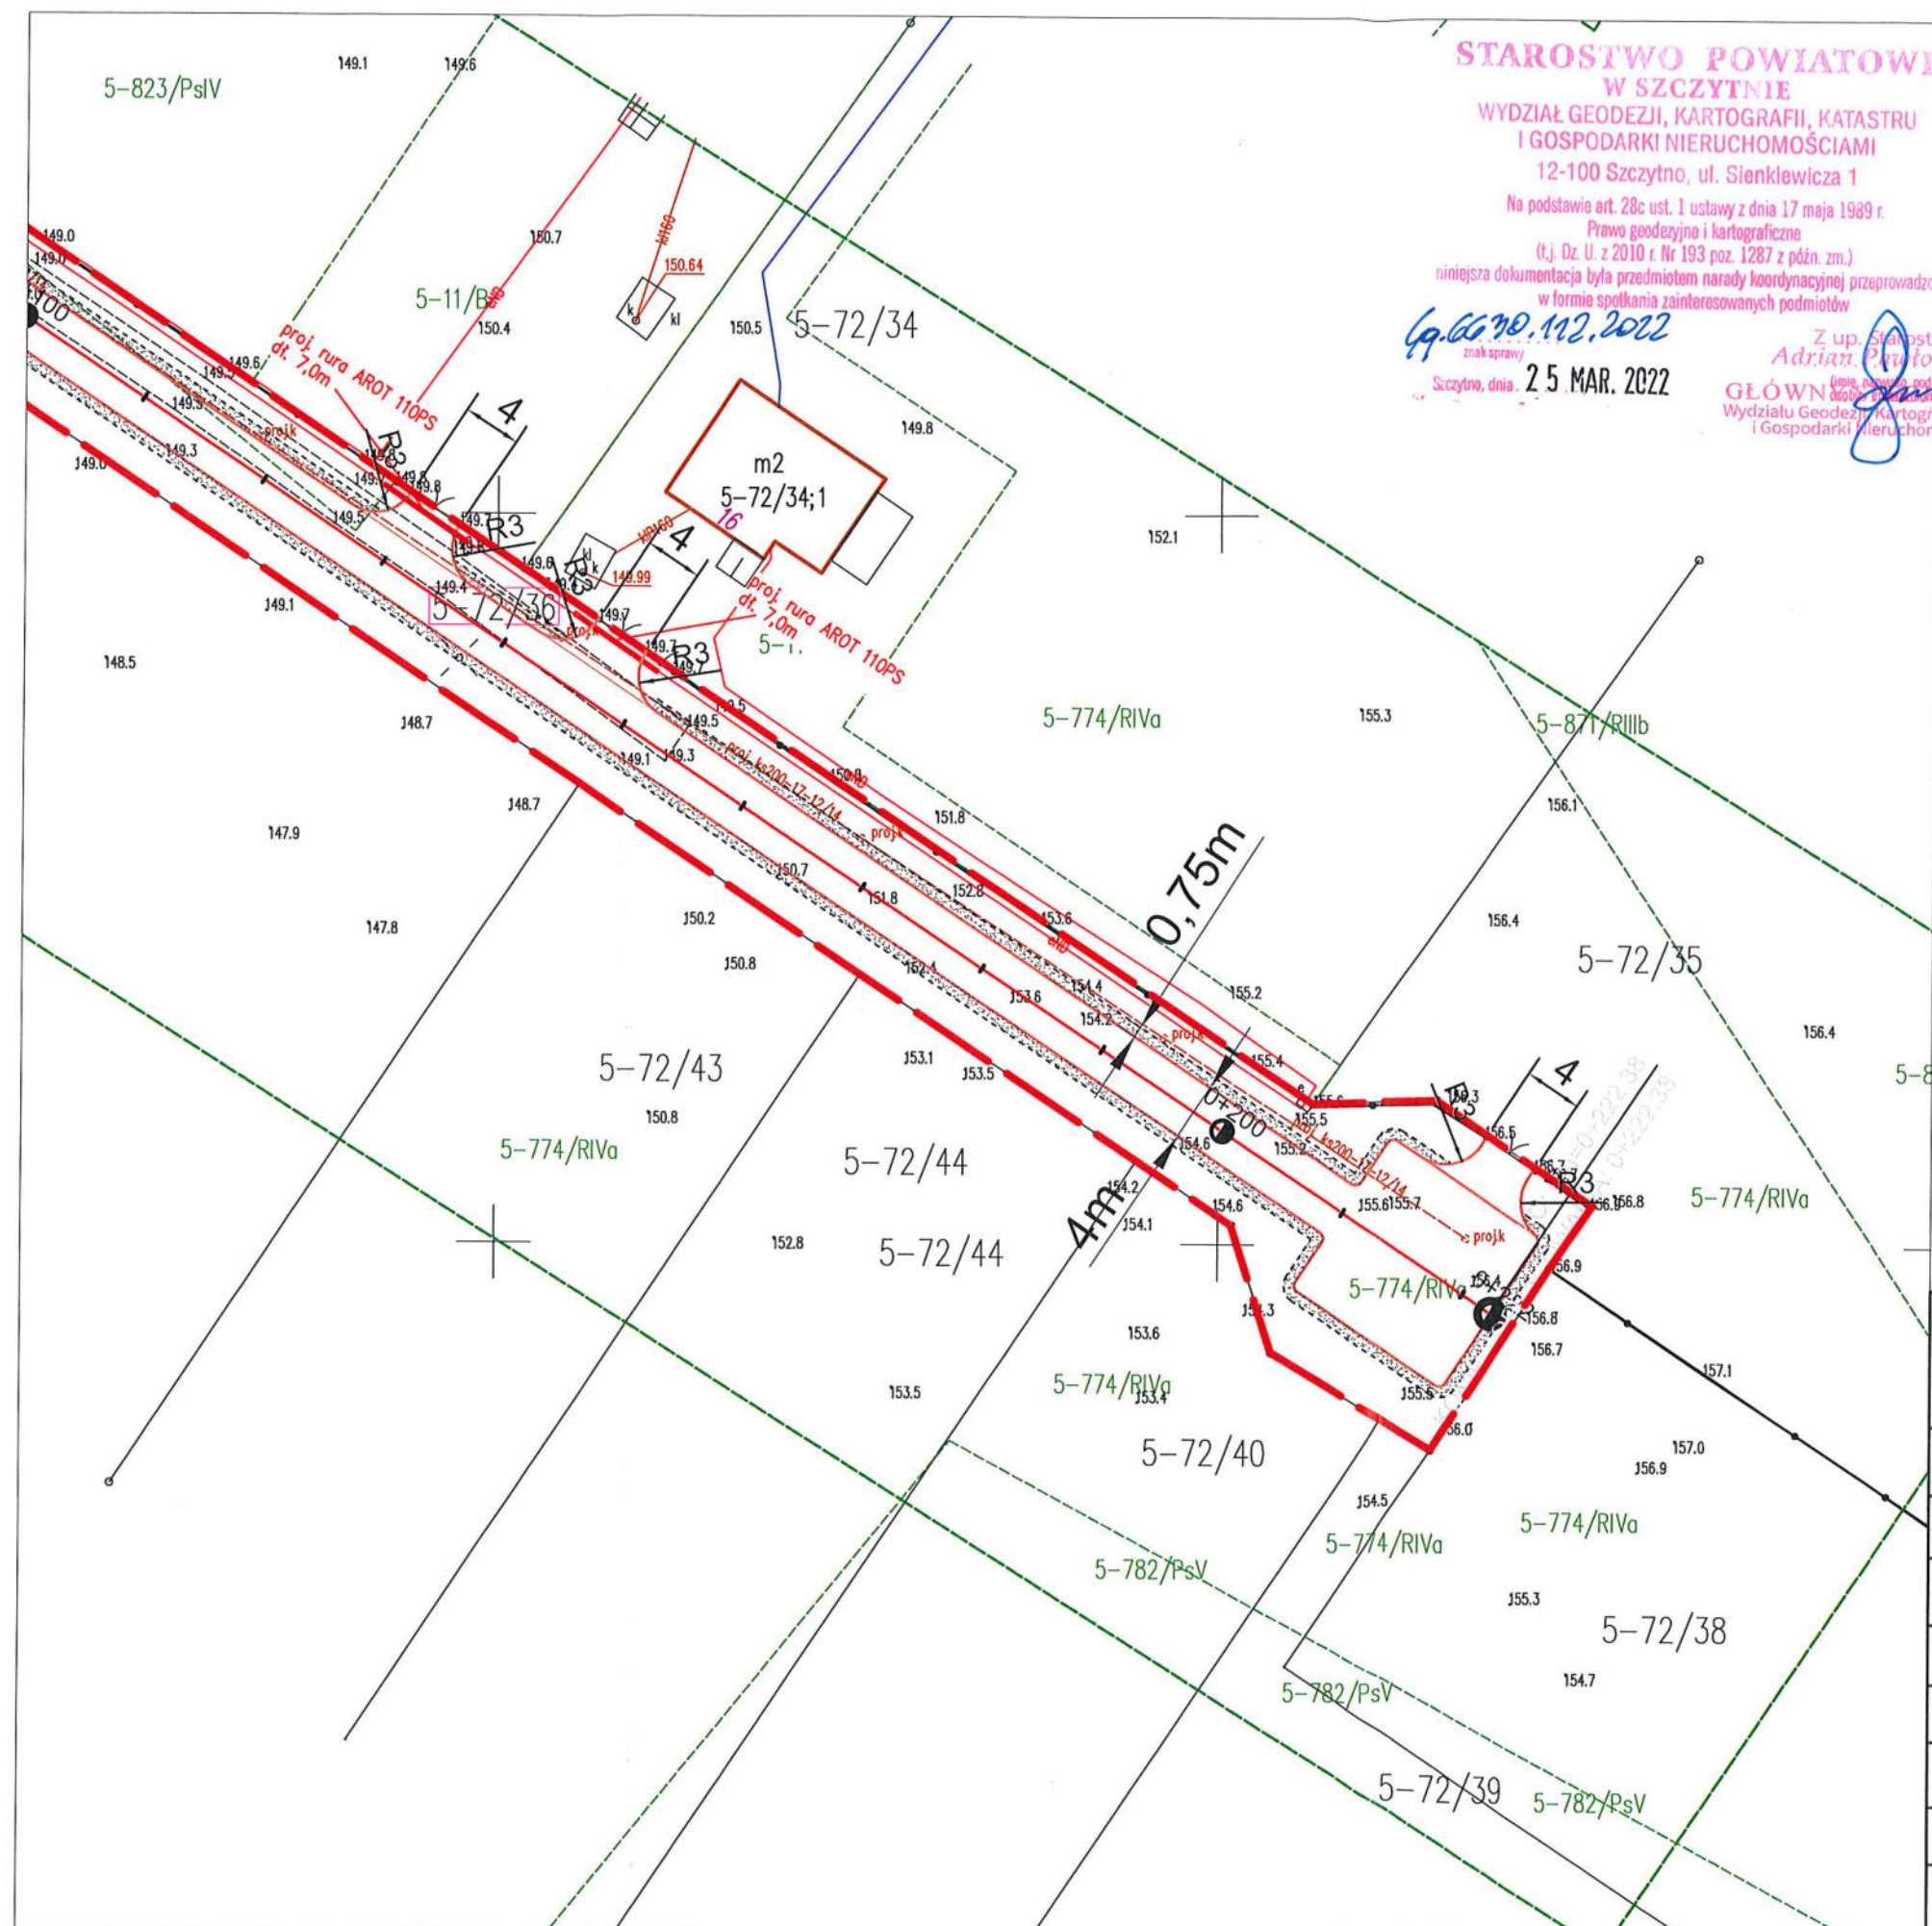

STAROSTWO POWIATOWE W SZCZYTNIE

WYDZIAŁ GEODEZJI, KARTOGRAFII, KATASTRU
I GOSPODARKI NIERUCHOMOŚCIAMI

12-100 Szczytno, ul. Sienkiewicza 1

Na podstawie art. 28c ust. 1 ustawy z dnia 17 maja 1989 r.

Prawo geodezyjne i kartograficzne

(t.j. Dz. U. z 2010 r. Nr 193 poz. 1287 z późn. zm.)

niniejsza dokumentacja była przedmiotem narady koordynacyjnej przeprowadzonej
w formie spotkania zainteresowanych podmiotów

69.66.70.112.2022
znak sprawy

Szczytno, dnia 25 MAR. 2022

Z up. Starosty
Adrian Piatkowski

GŁÓWNY GEODETA
Wydziału Geodezji, Kartografii, Katastru
i Gospodarki Nieruchomościami

LEGENDA

- zakres opracowania
- zakres oddziaływania na środowisko
- proj. nawierzchnia z bet. asfaltowego AC
- proj. zjazdu z bet. asfaltowego AC
- proj. naw. z kostki do przełożenia gr. 8 cm
- proj. pobocze z Kł.SM 0/31,5 gr. 10 cm
- proj. oś drogi
- proj. krawężnik betonowy 15x30
- proj. krawędź pobocza
- proj. kabla sieci elektroenergetycznej
- ist. kabel sieci elektroenergetycznej do likwidacji
- proj. rura osłonowa kabla sieci elektroenergetycznej
- proj. studnia kanalizacji deszczowej
- wpust uliczny DN500 z osadnikiem H=1m
- proj. sieć kanalizacji deszczowej
- proj. korytka ściekowe
- proj. kanalizacja sanitarna
- Ist. sieć kanalizacji sanitarnej do likwidacji
- proj. projektowana studnia kanalizacji sanitarnej

Oświadczam, że treść mapy na której sporządzono niniejszy projekt jest zgodna
z mapą zasadniczą wykonaną przez geodetę mgr inż. Marcin Nowociński
KERG - Gg.6641.1389.2021, Gg.6641.2792.2021.

NAZWA ZADANIA	"Przebudowa drogi gminnej publicznej nr 194016N oraz dróg wewnętrznych wjazdowych w miejscowości Jedwabno" (dz. nr 72/3, 72/8, 72/31, 72/36, 78, 80, 96/4, 108)		
NAZWA RYSUNKU	Plan zagospodarowania terenu		
INWESTOR	Gmina Jedwabno ul. Warmińska 2, 12-122 Jedwabno		
OPRACOWAŁ	Daniel Zaborowski	Podpis	
PROJEKTANT (Branża drogowa)	Łukasz Chuć nr. uprawnień: WAM/0055/PBD/19	Podpis	
SPRAWDZAJĄCY (Branża drogowa)	Marek Kotowski nr. uprawnień: WAM/0051/POOD/12	Podpis	
PROJEKTANT (Branża sanitarna)	Marcin Hodkowski nr. uprawnień: WAM/0044/PWOS/18	Podpis	
SPRAWDZAJĄCY (Branża sanitarna)	Olesia Jurczak nr. uprawnień: WAM/0050/POOS/18	Podpis	
BRANŻA WIELO -BRANŻOWA	STUDIUM PZT	SKALA 1:500	DATA październik 2021 r.
			Rys. nr 8

