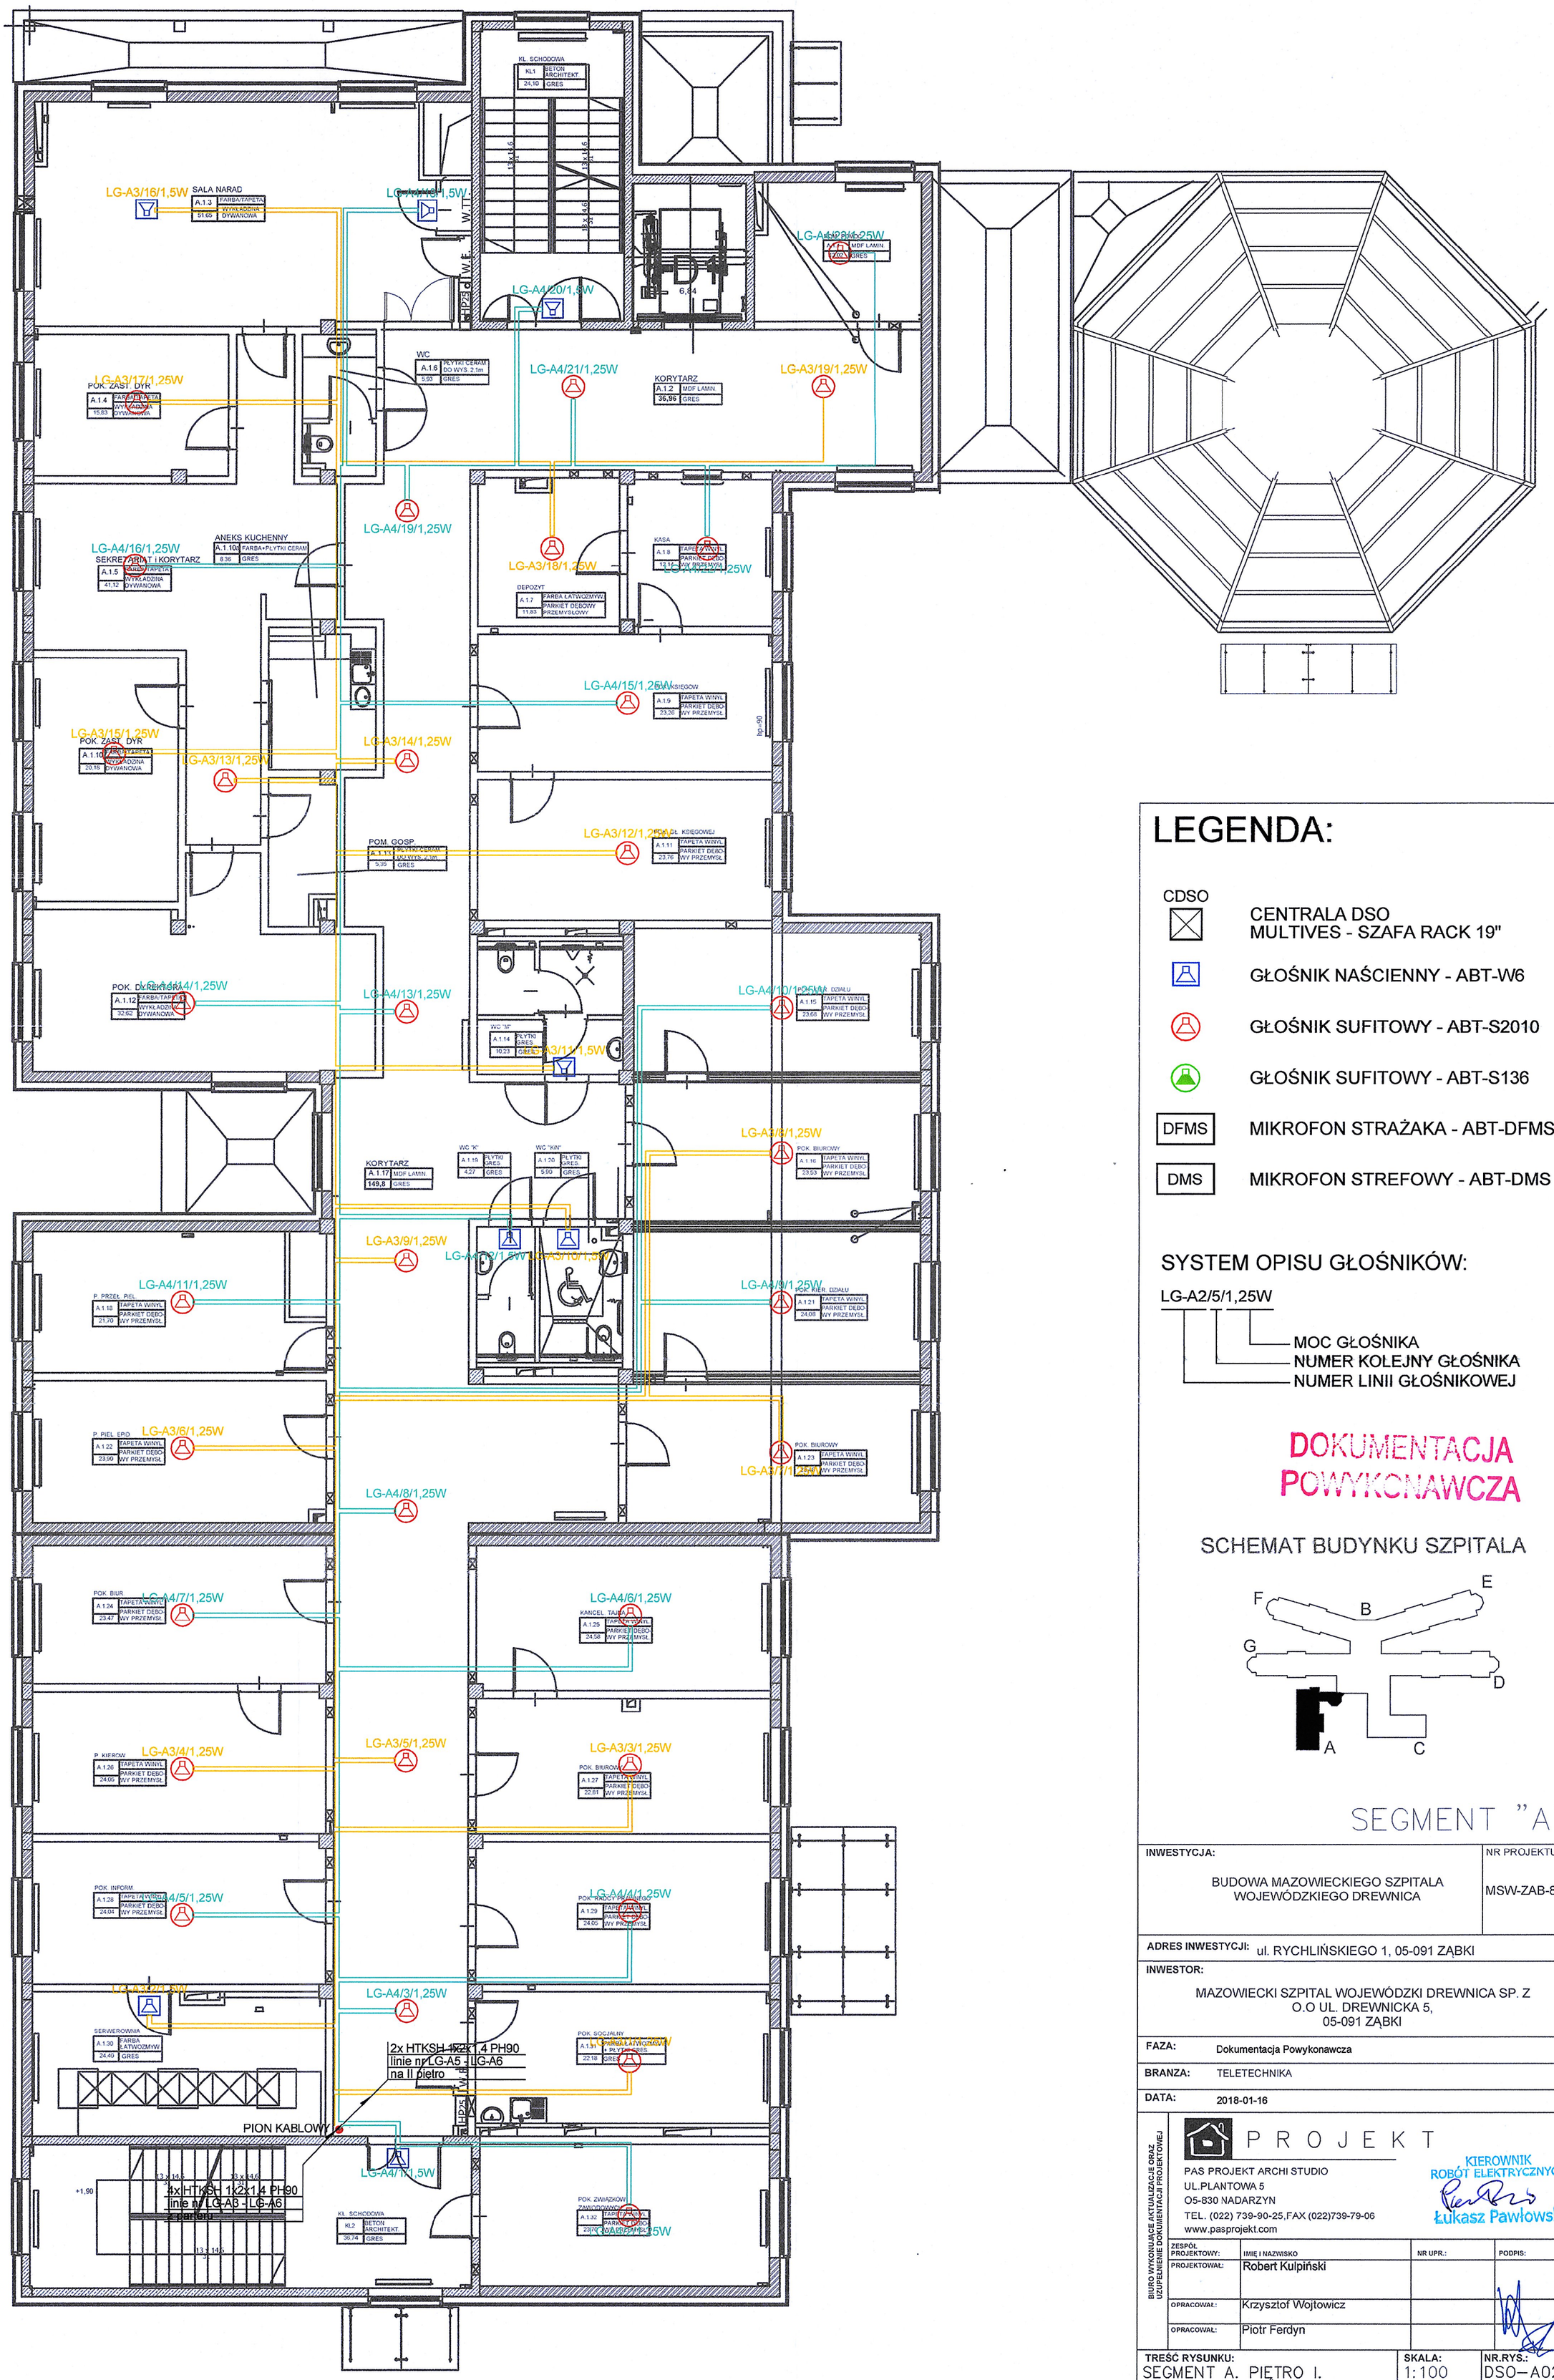

LEGENDA:

CDSO — CENTRALA DSO
MULTIVES - SZAFA RACK 19"

GŁOŚNIK NAŚCIENNY - ABT-W6

GŁOŚNIK SUFITOWY - ABT-S2010

GŁOŚNIK SUFITOWY - ABT-S136

DFMS — MIKROFON STRAŻAKA - ABT-DFMS

DMS — MIKROFON STREFOWY - ABT-DMS

SYSTEM OPISU GŁOŚNIKÓW:

LG-A2/5/1,25W

- MOC GŁOŚNIKA
- NUMER KOLEJNY GŁOŚNIKA
- NUMER LINII GŁOŚNIKOWEJ

DOKUMENTACJA POWYKONAWCZA

SCHEMAT BUDYNKU SZPITALA

SEGMENT "A"

INWESTYCJA: BUDOWA MAZOWIECKIEGO SZPITALA WOJEWÓDZKIEGO DREWNICA	NR PROJEKTU: MSW-ZAB-84
ADRES INWESTYCJI: ul. RYCHLIŃSKIEGO 1, 05-091 ZĄBKI	
INWESTOR: MAZOWIECKI SZPITAL WOJEWÓDZKI DREWNICA SP. Z O.O UL. DREWNICKA 5, 05-091 ZĄBKI	
FAZA: Dokumentacja Powykonawcza	
BRANZA: TELETECHNIKA	
DATA: 2018-01-16	

BIURO WYKONUJĄCE AKTUALIZACJE ORAZ UZUPEŁNIENIE DOKUMENTACJI PROJEKTOWEJ

PROJEKT

PAS PROJEKT ARCHI STUDIO
UL.PLANTOWA 5
O5-830 NADARZYN
TEL. (022) 739-90-25,FAX (022)739-79-06
www.pasprojekt.com

KIEROWNIK ROBÓT ELEKTRYCZNYCH
Łukasz Pawłowski

ZESPÓŁ PROJEKTOWY:	IMIĘ I NAZWISKO	NR UPR.:	PODPIS:
PROJEKTOWAŁ:	Robert Kulpiński		
OPRACOWAŁ:	Krzysztof Wojtowicz		
OPRACOWAŁ:	Piotr Ferdyn		

TREŚĆ RYSUNKU:	SKALA:	NR.RYS.:
SEGMENT A. PIĘTRO I. PLAN INSTALACJI DSO	1:100	DSO–A02