BUDYNEK A

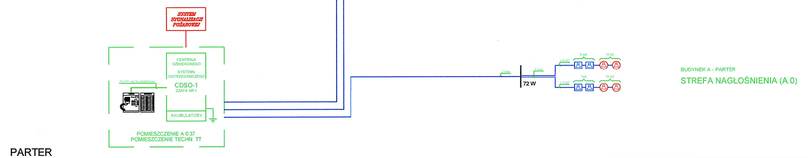

BUDYNEK B

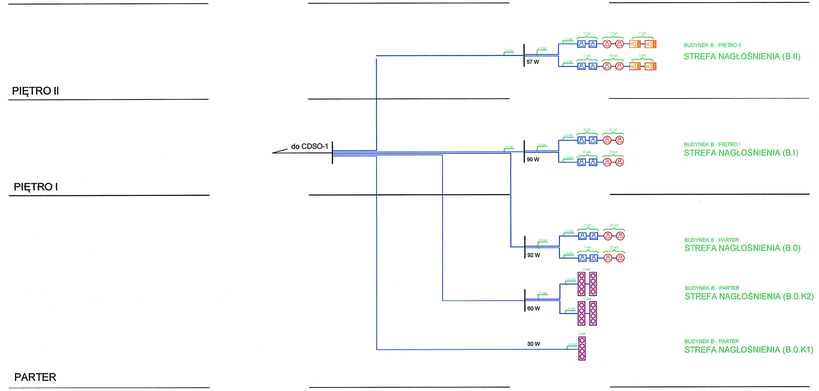

BUDYNEK C

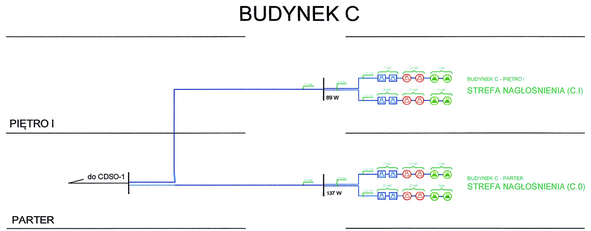

BUDYNEK D

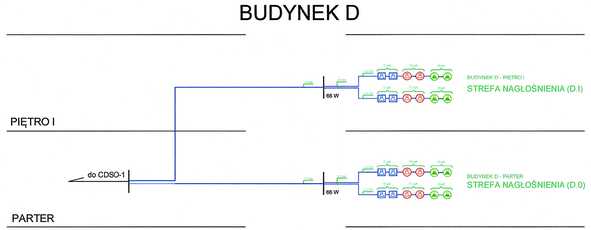

BUDYNEK E

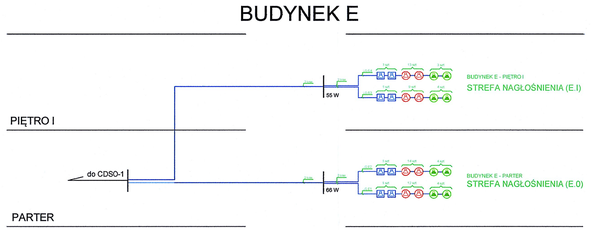

CDSO-1

SZAFA NR 1
RACK 42U 600x800mm

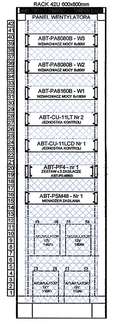

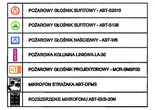

BUDYNEK F

BUDYNEK G

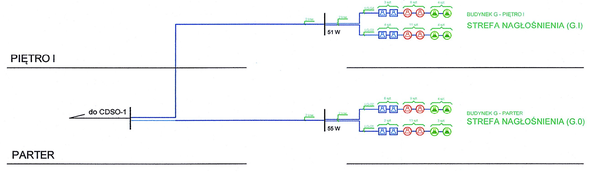

DOKUMENTACJA POWYKONAWCZA

INWESTYCJA: BUDOWA MAZOWIECKIEGO SZPITALA WOJEWÓDZKIEGO DREWNICA	NR PROJEKTU: MSW-ZAB-84
ADRES INWESTYCJI: ul. RYCHLIŃSKIEGO 1, 05-091 ZĄBKI	
INWESTOR: MAZOWIECKI SZPITAL WOJEWÓDZKI DREWNICA SP. Z O.O UL. DREWNICKA 5, 05-091 ZĄBKI	
FAZA: Dokumentacja Powykonawcza	
BRANŻA: TELETECHNIKA	
DATA: 2018-01-16	

PROJEKT
PAS PROJEKT ARCHI STUDIO
UL.PLANTOWA 5
05-830 NADARZYN
TEL. (022) 739-90-25,FAX (022)739-79-06
www.pasprojekt.com
KIEROWNIK BRANŻY ELEKTR. Łukasz Pawlowski

ZESPÓŁ PROJEKTOWY:	IMIĘ I NAZWISKO	NR UPR.:	PODPIS:
PROJEKTOWAŁ:	Robert Kuśpiński		
OPRACOWAŁ:	Krzysztof Wojtowicz		
OPRACOWAŁ:	Piotr Ferdyn		

BIURO ROZWIĄZAŃ ARCHITEKTONICZNO-KONSTRUKCYJNYCH PAS PROJEKT ARCHI STUDIO

TREŚĆ RYSUNKU:	SKALA:	NR.RYS.:
SCHEMAT BOKOWY SYSTEMU DSO	-	DSO-SB