


PLAN SYTUACYJNY SKALA 1:1000

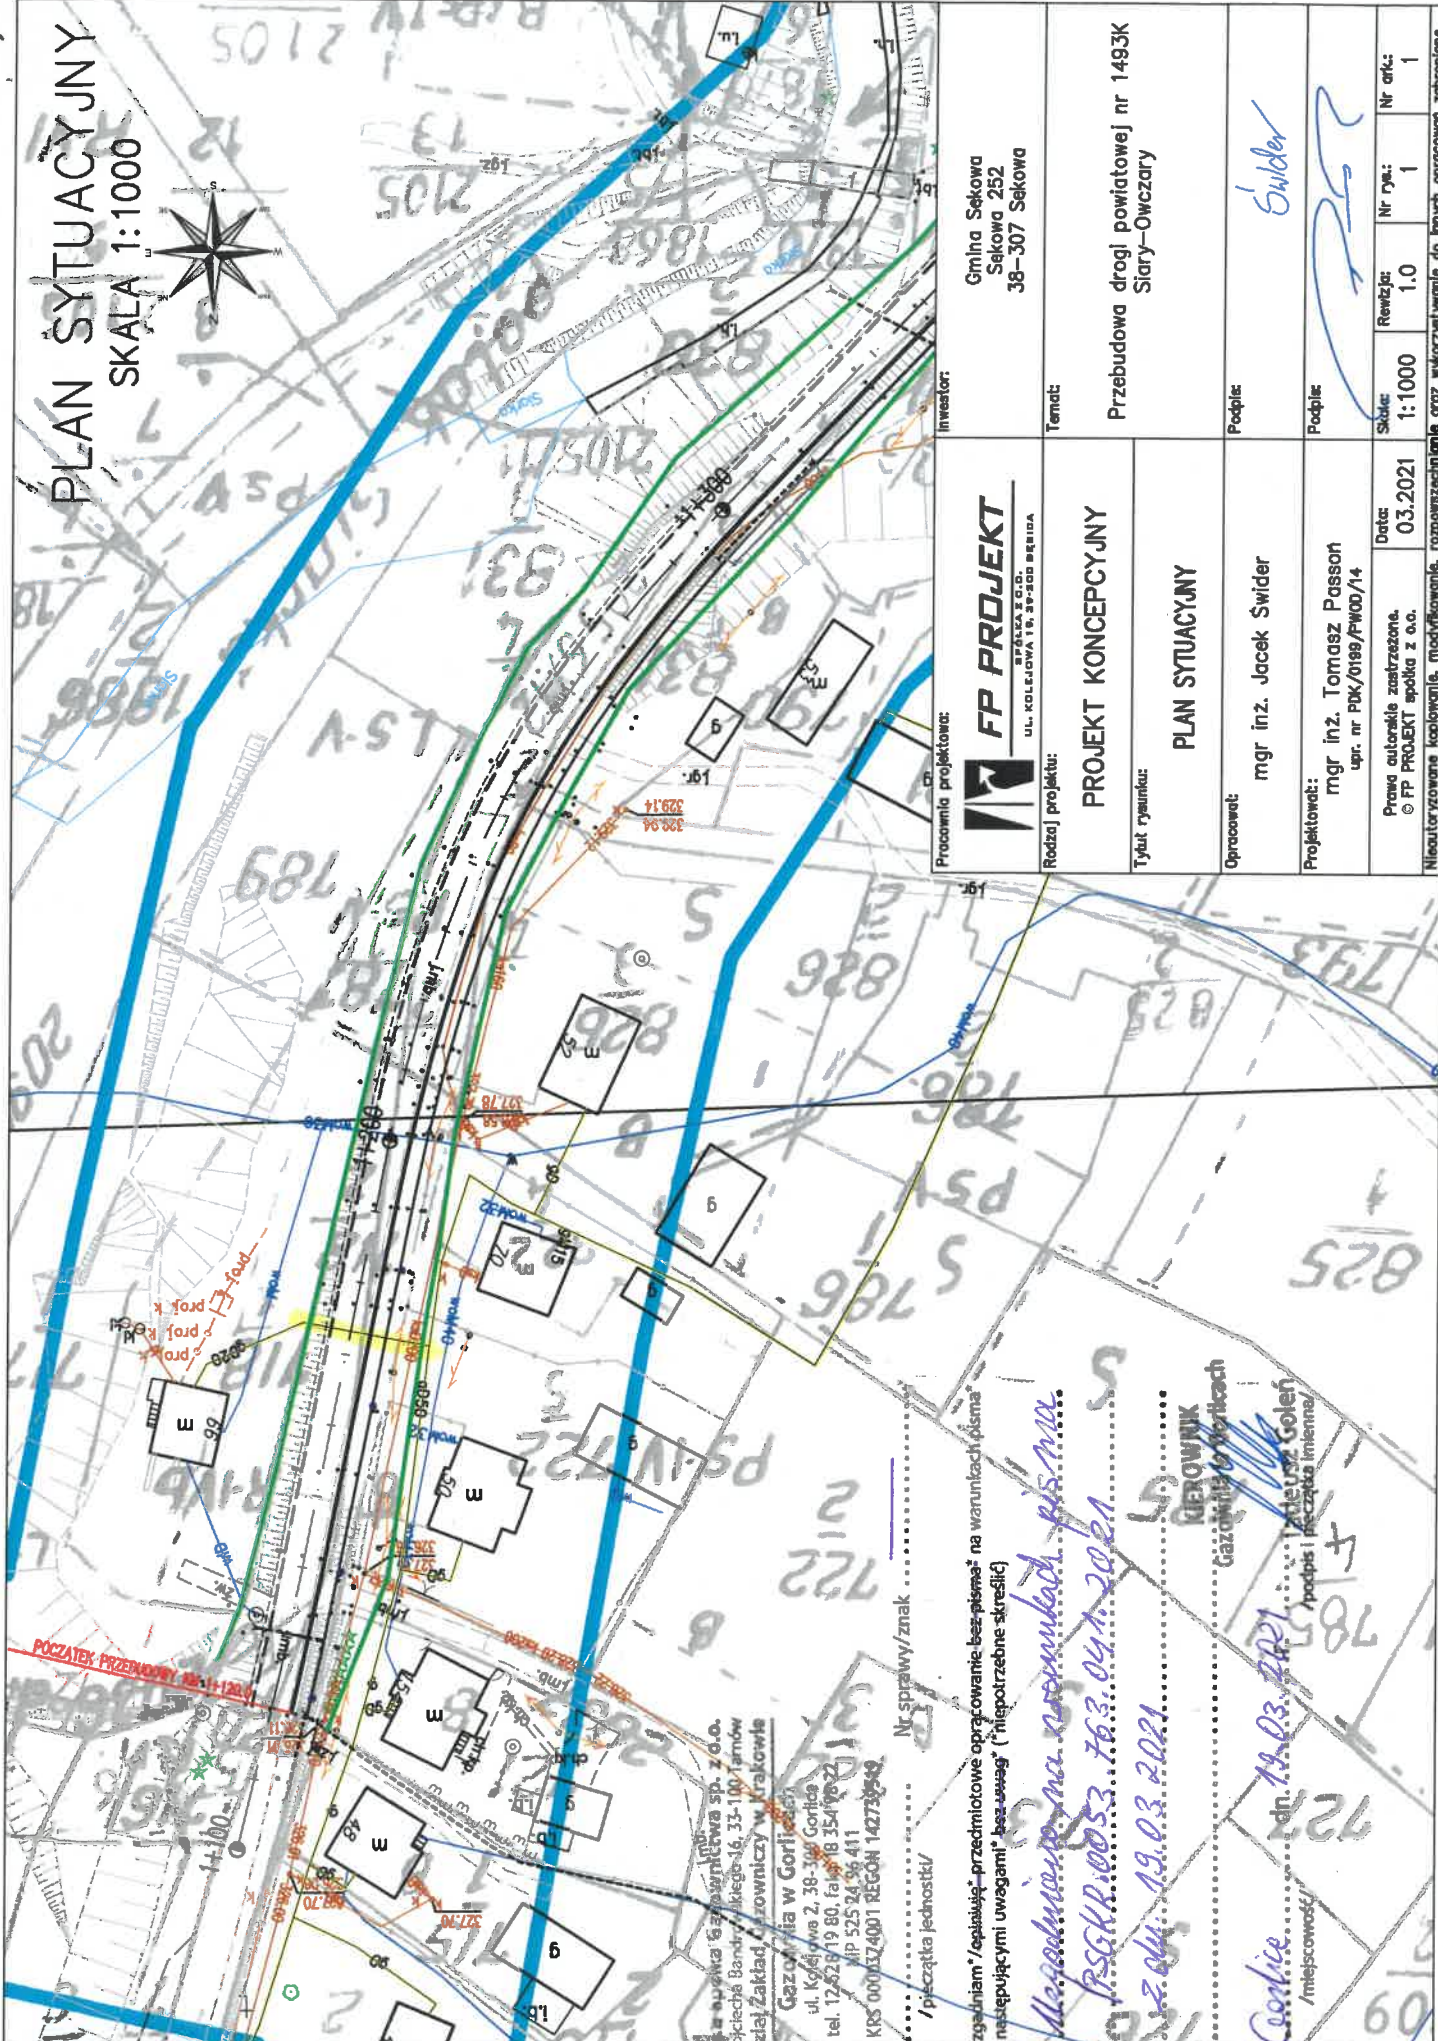



Nr sprawy/znak
 /początek jednostki/
 "Uzasadnienie" /opiniując/ przedmiotowe opracowanie bez pisma* na warunkach pisma*
 z następującymi uwagami* bez uwagi* (*niepotrzebne skreślić)
 Metodnicza na warunkach pisma
 PS-KP.0053.76.3.04.1.2021
 z dnia 19.03.2021
 Kierownik
 Gazdowa w Gorlicach
 dn. 19.03.2021

Pracownia projektowa: FP PROJEKT SP. z o.o. UL. KOŁECOWA 16, 38-500 BIELSKA		Inwestor: Gmina Sekowa Sekowa 252 38-307 Sekowa
Rodzaj projektu: PROJEKT KONCEPCYJNY Tytuł rysunku: PLAN SYTUACYJNY		Temat: Przebudowa drogi powiatowej nr 1493K Stary-Owczary
Opracował: mgr inż. Jacek Swider		Podpis:
Projektował: mgr inż. Tomasz Passon upr. nr PK/0199/PW00/14		Podpis:
Prawa autorskie zastrzeżone. © FP PROJEKT spółka z o.o. Nieautoryzowane kopiowanie, modyfikowanie, rozpowszechnianie oraz wykorzystywanie do innych pracowań zabronione.		Skala: 1:1000 Rewizja: 1.0 Nr rys.: 1 Nr ark.: 1

PLAN SYTUACYJNY

SKALA 1:1000

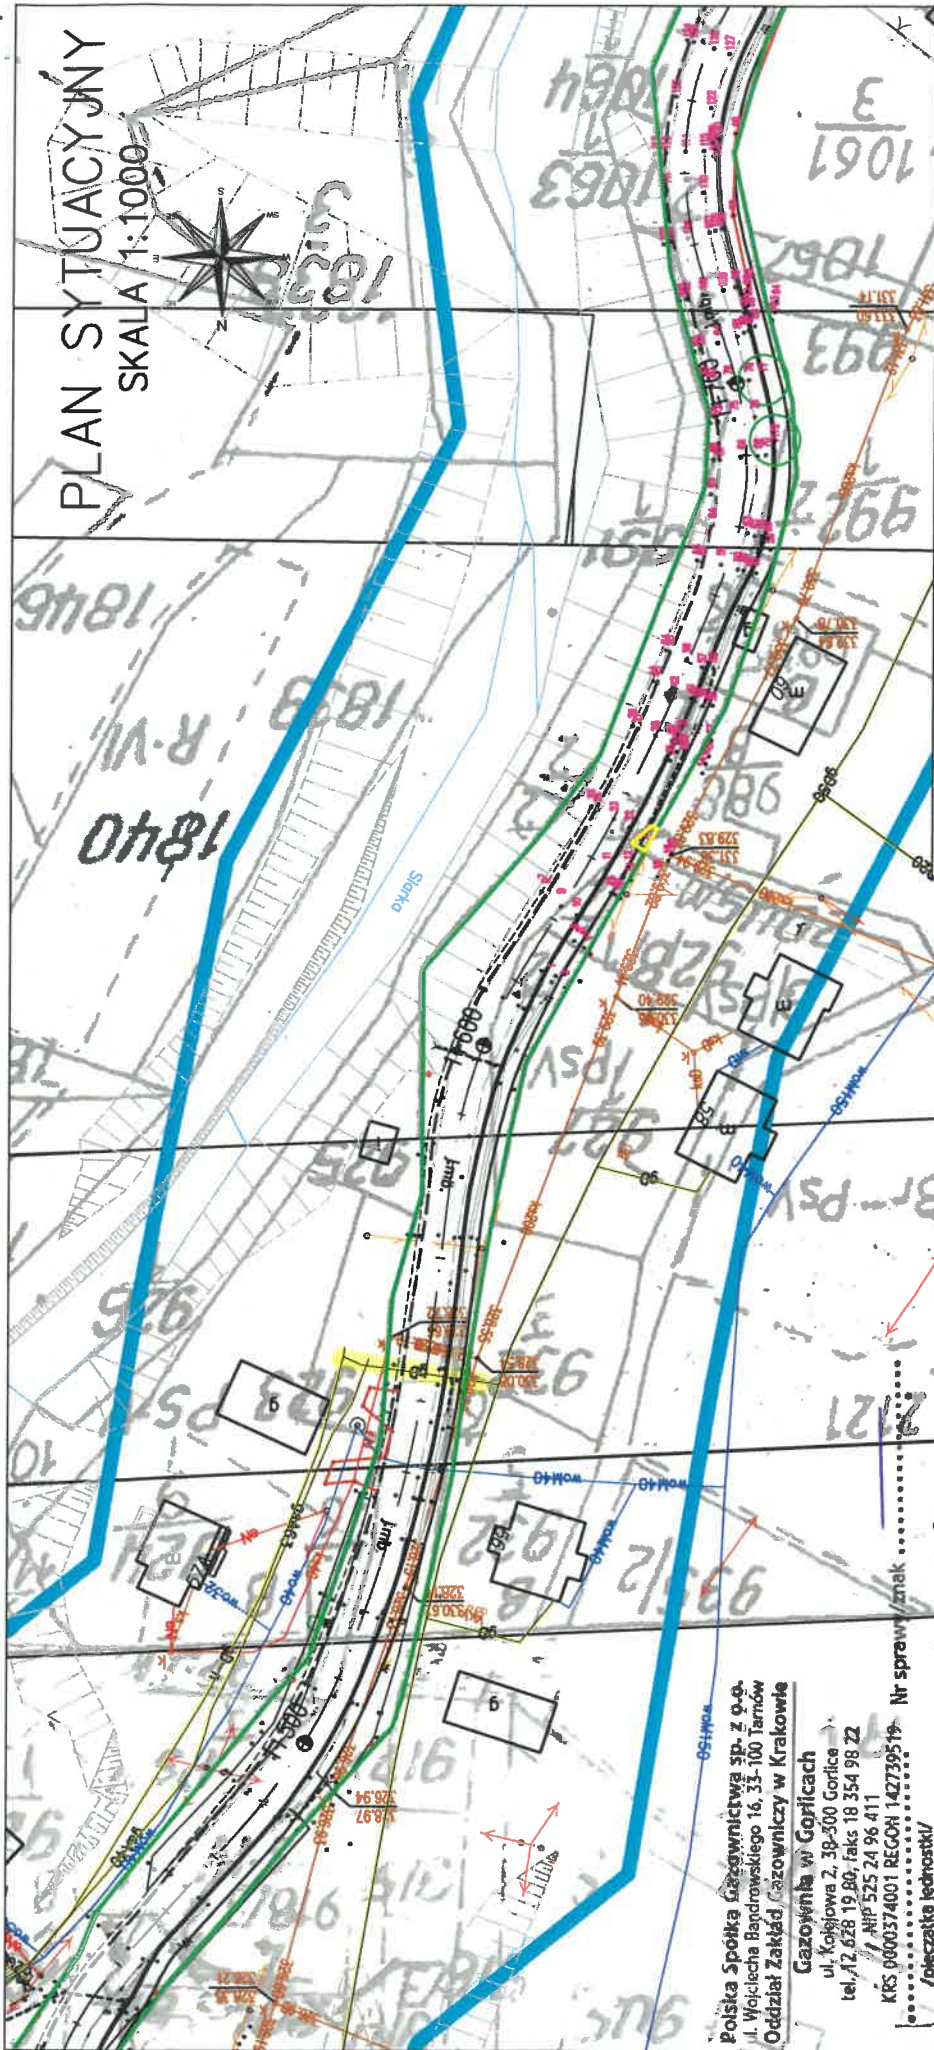

Polska Spółka Gazownictwa sp. z o.o.
ul. Wojciecha Bandrowskiego 16, 33-100 Tarnów
Oddział Zakład Gazownictwa w Krakowie

Gazownia w Gorlicach

ul. Kolejowa 2, 38-500 Gorlice

tel. 12 628 19 80; faks 18 354 98 22

NIP 525 24 96 411

KRS 0000374001 REGON 142739519

Nr sprawy / znak

/pieczęć jednostki/

Uzgodniam /opiniuję/ przedmiotowe opracowanie bez pism na warunkach pism z następującymi uwagami bez usag (*niepotrzebne skreślić)


25.03.2021

2.03.2021









FP PROJEKT
ul. Kolejowa 16, 38-500 Gorlice

Rodzaj projektu:

PROJEKT KONCEPCYJNY

Tytuł rysunku:

PLAN SYTUACYJNY

Opracował:

mgr inż. Jacek Swider

Projektował:

mgr inż. Tomasz Passon

upr. nr PK/0189/PWOB/14

Prawa autorskie zastrzeżone.

© FP PROJEKT spółka z o.o.

Data:

03.2021

Skala:

1:1000

Revizja:

1.0

Nr rys.:

1



Nr ark.:




3

Nieautoryzowane kopiowanie, modyfikowanie, rozpowszechnianie oraz wykorzystywanie do innych pracowni zabronione.

PLAN SYTUACYJNY

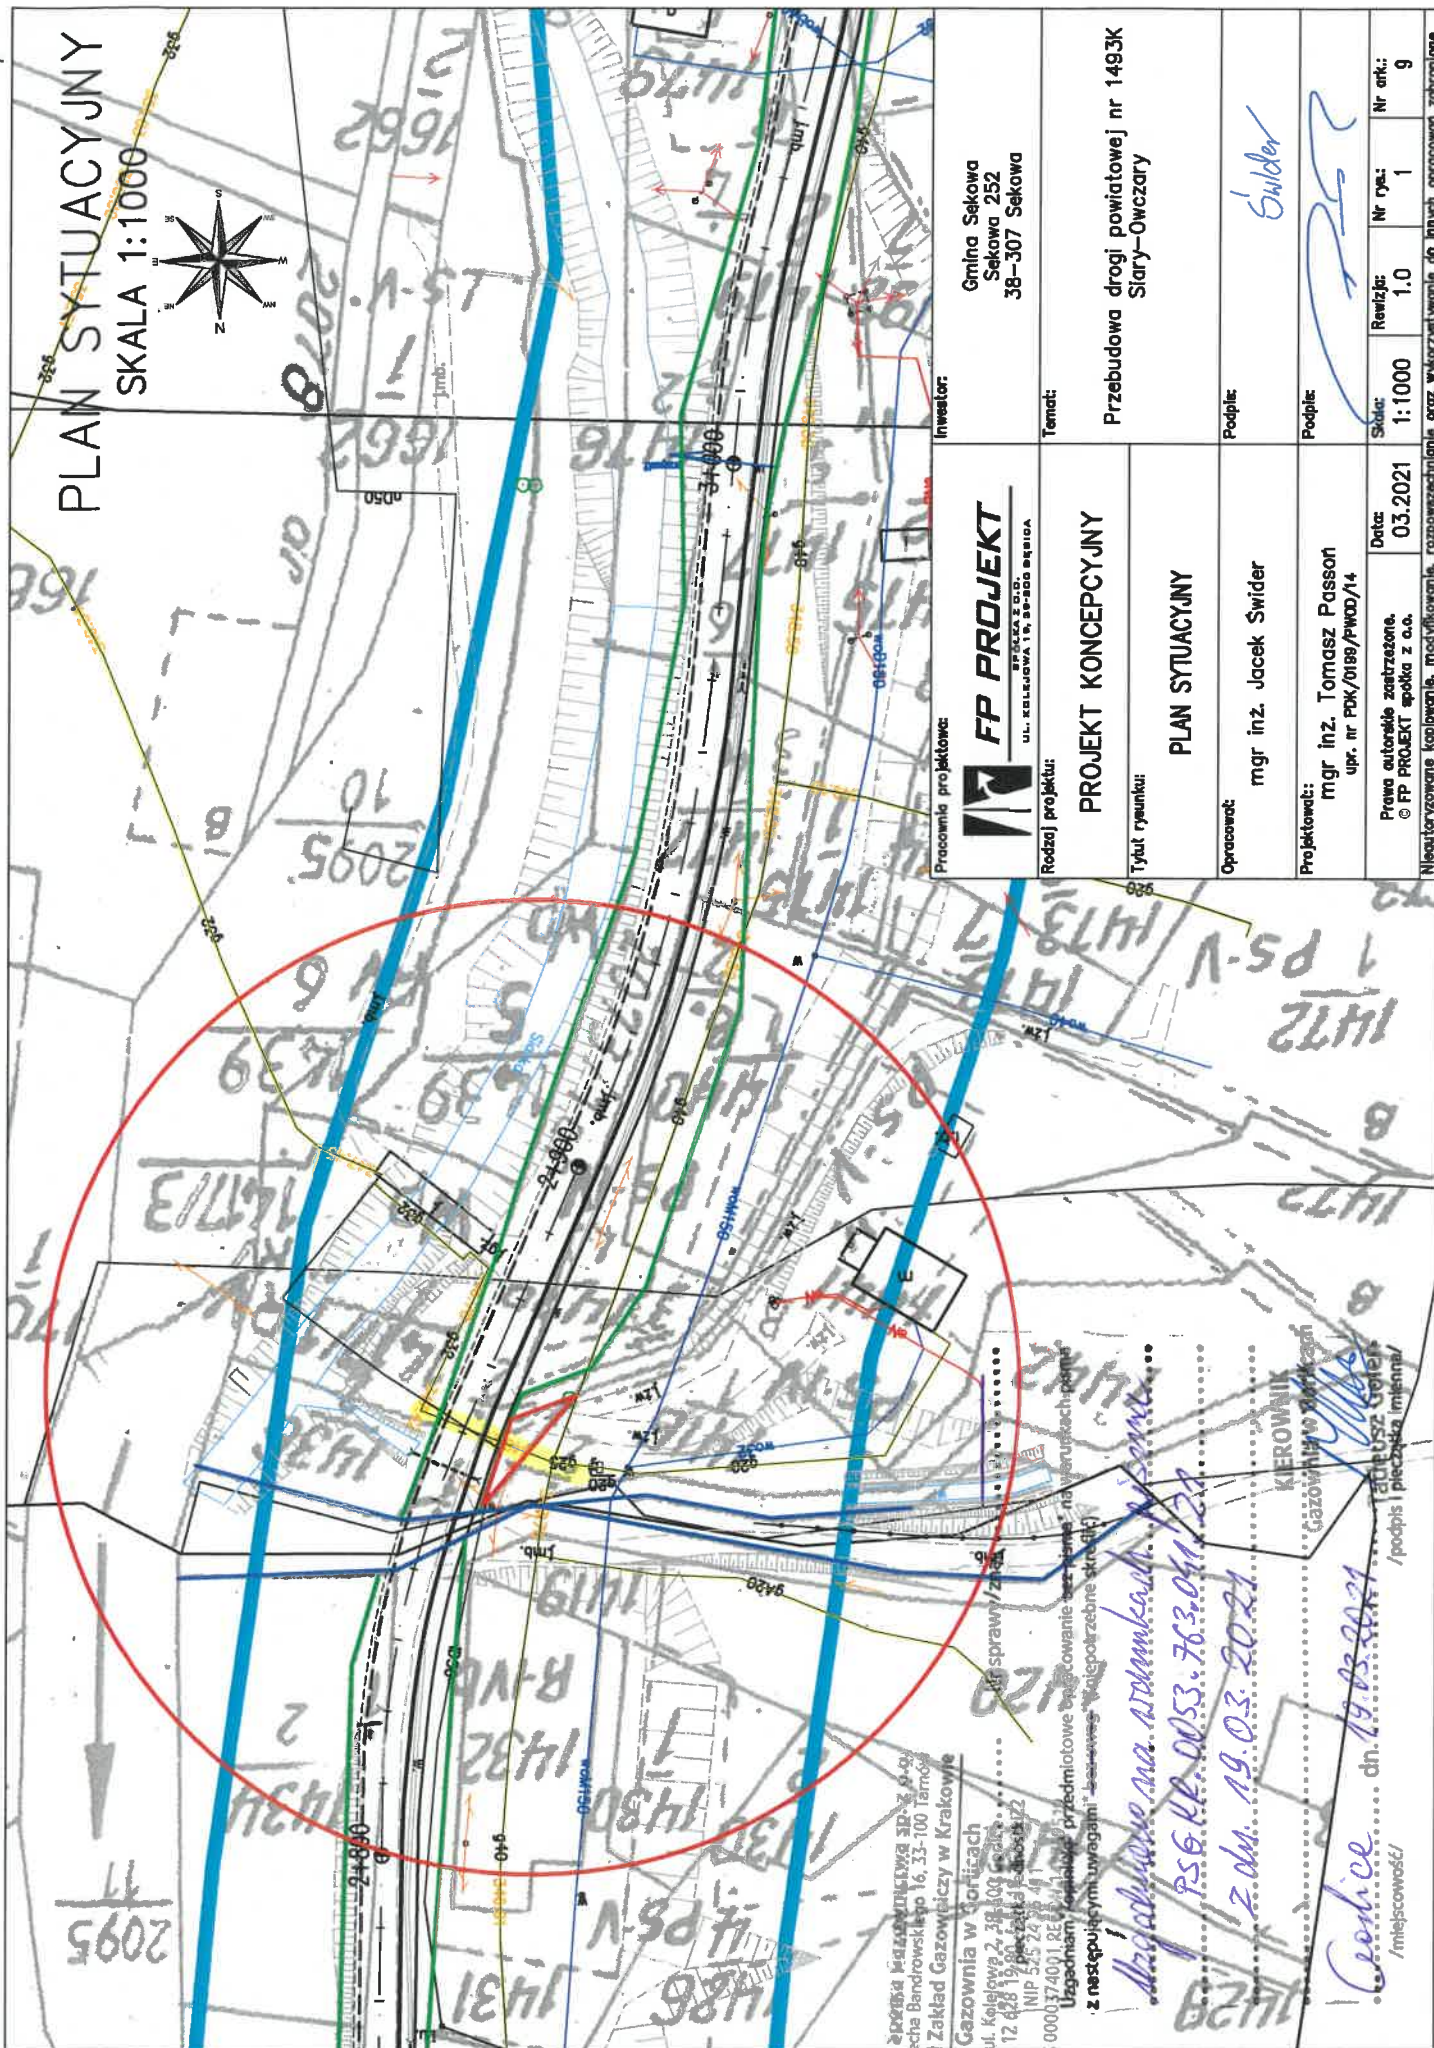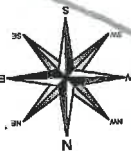SKALA 1:1000



Pracownia projektowa:		Inwestor:	
Rodzaj projektu:		Temat:	
PROJEKT KONCEPCYJNY		Przebudowa drogi powiatowej nr 1493K	
Tytuł rysunku:		Siary-Owczary	
PLAN SYTUACYJNY			
Opracował:		Podpis:	
mgr inż. Jacek Świder			
Projektował:		Podpis:	
mgr inż. Tomasz Passon upr. nr PK/0189/PWAO/14			
Data:		Skala:	
03.2021		1:1000	
Prawa autorskie zastrzeżone. © FP PROJEKT spółka z o.o.		Nr rys.: 1	
Nieautoryzowane kopiowanie, modyfikowanie, rozpowszechnianie oraz wykorzystywanie do innych opracowań zabronione.		Nr ark.: 9	









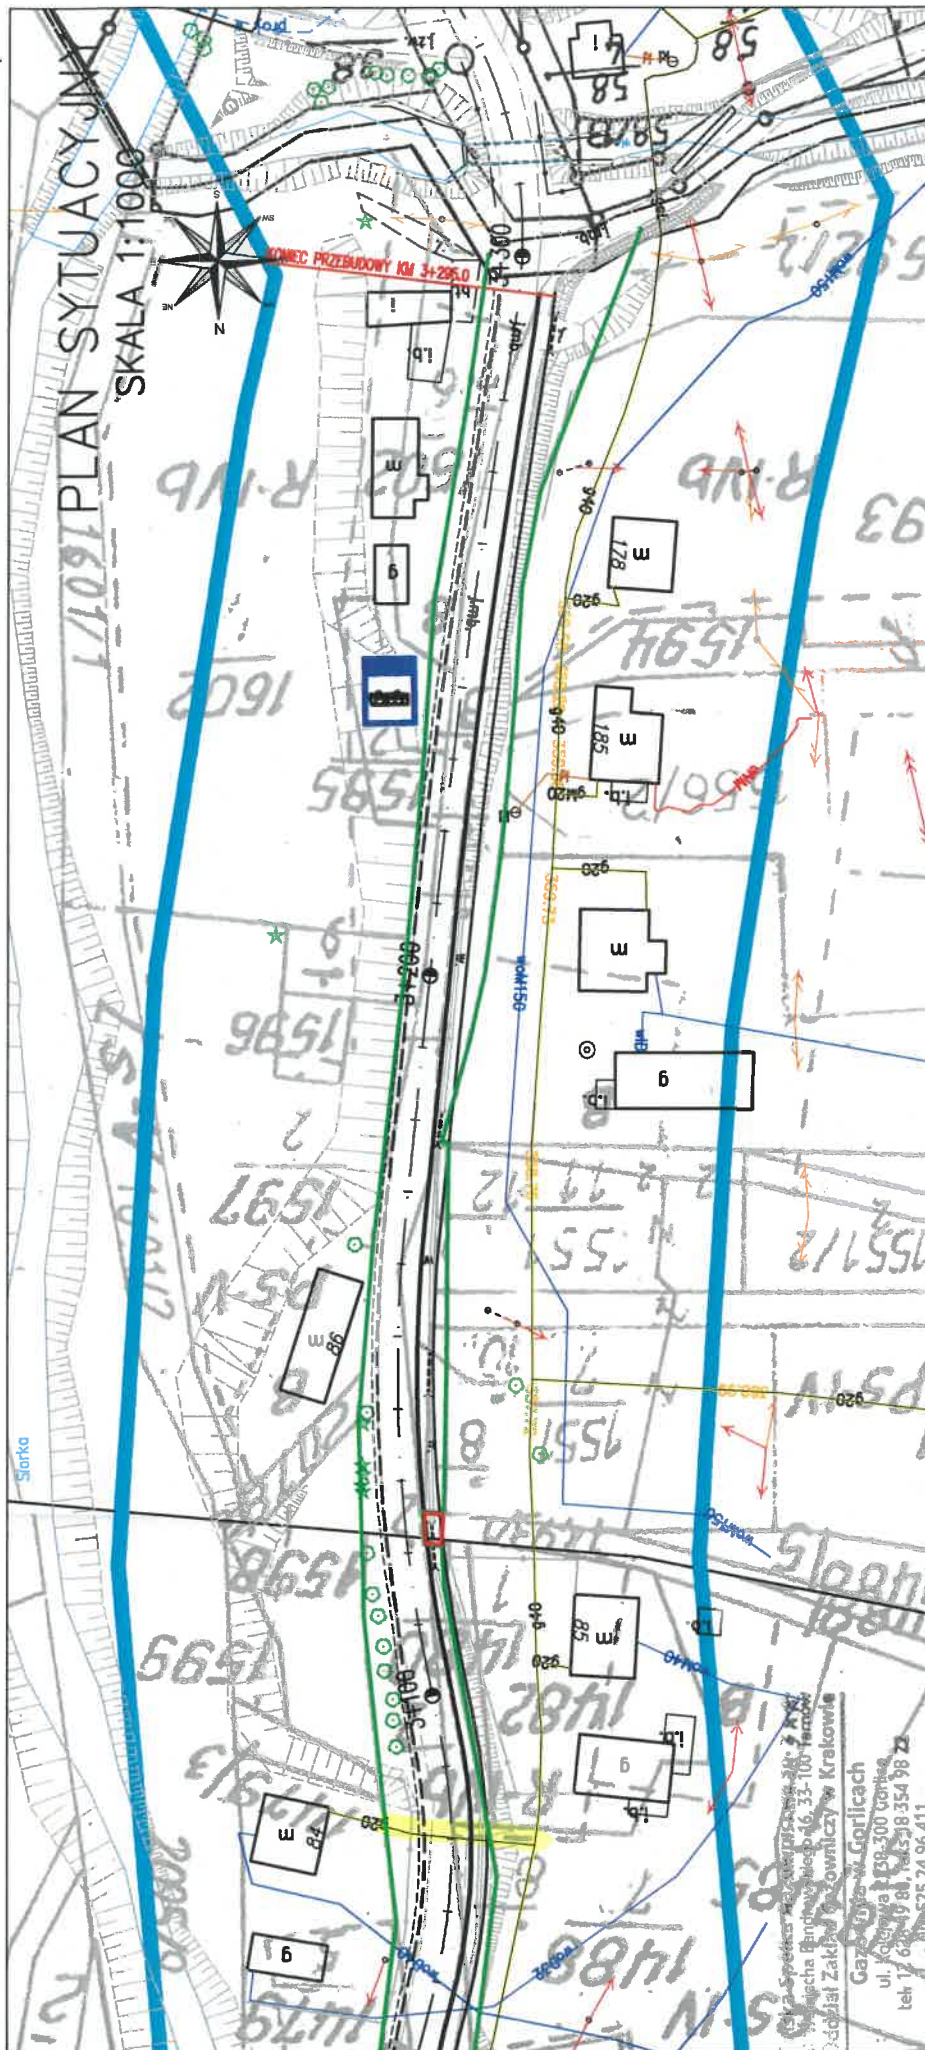

Pracownia projektowa		Investor:	Gmina Sekowa Sekowa 252 38-307 Sekowa
Rodzaj projektu:		PROJEKT KONCEPCYJNY	
Tytuł rysunku:		PLAN SYTUACYJNY	
Opracował:		mgr inż. Jacek Świder	Podpis: <i>Świder</i>
Projektował:		mgr inż. Tomasz Passon upr. nr POK/0199/PW00/14	Podpis: <i>Passon</i>
Prawa autorskie zastrzeżone. © FP PROJEKT spółka z o.o.		Data:	03.2021
Niezatwierdzone kopowanie, modyfikowanie, rozpowszechnianie oraz wykorzystywanie do innych opracowań zabronione.		Skala:	1:1000
		Nr rys.:	1

Gazownia w Gorlicach
tel. 033 461 18 35, 461 18 34
NIP 525 24 96 411
KRS 0003734091, REGON 147139512
Nr sprawy/znak
Gazownia w Gorlicach

7 dn. 19.03.2021



[illegible]



7/67

PLAN SYTUACYJNY
SKALA 1:1000

R-IVa

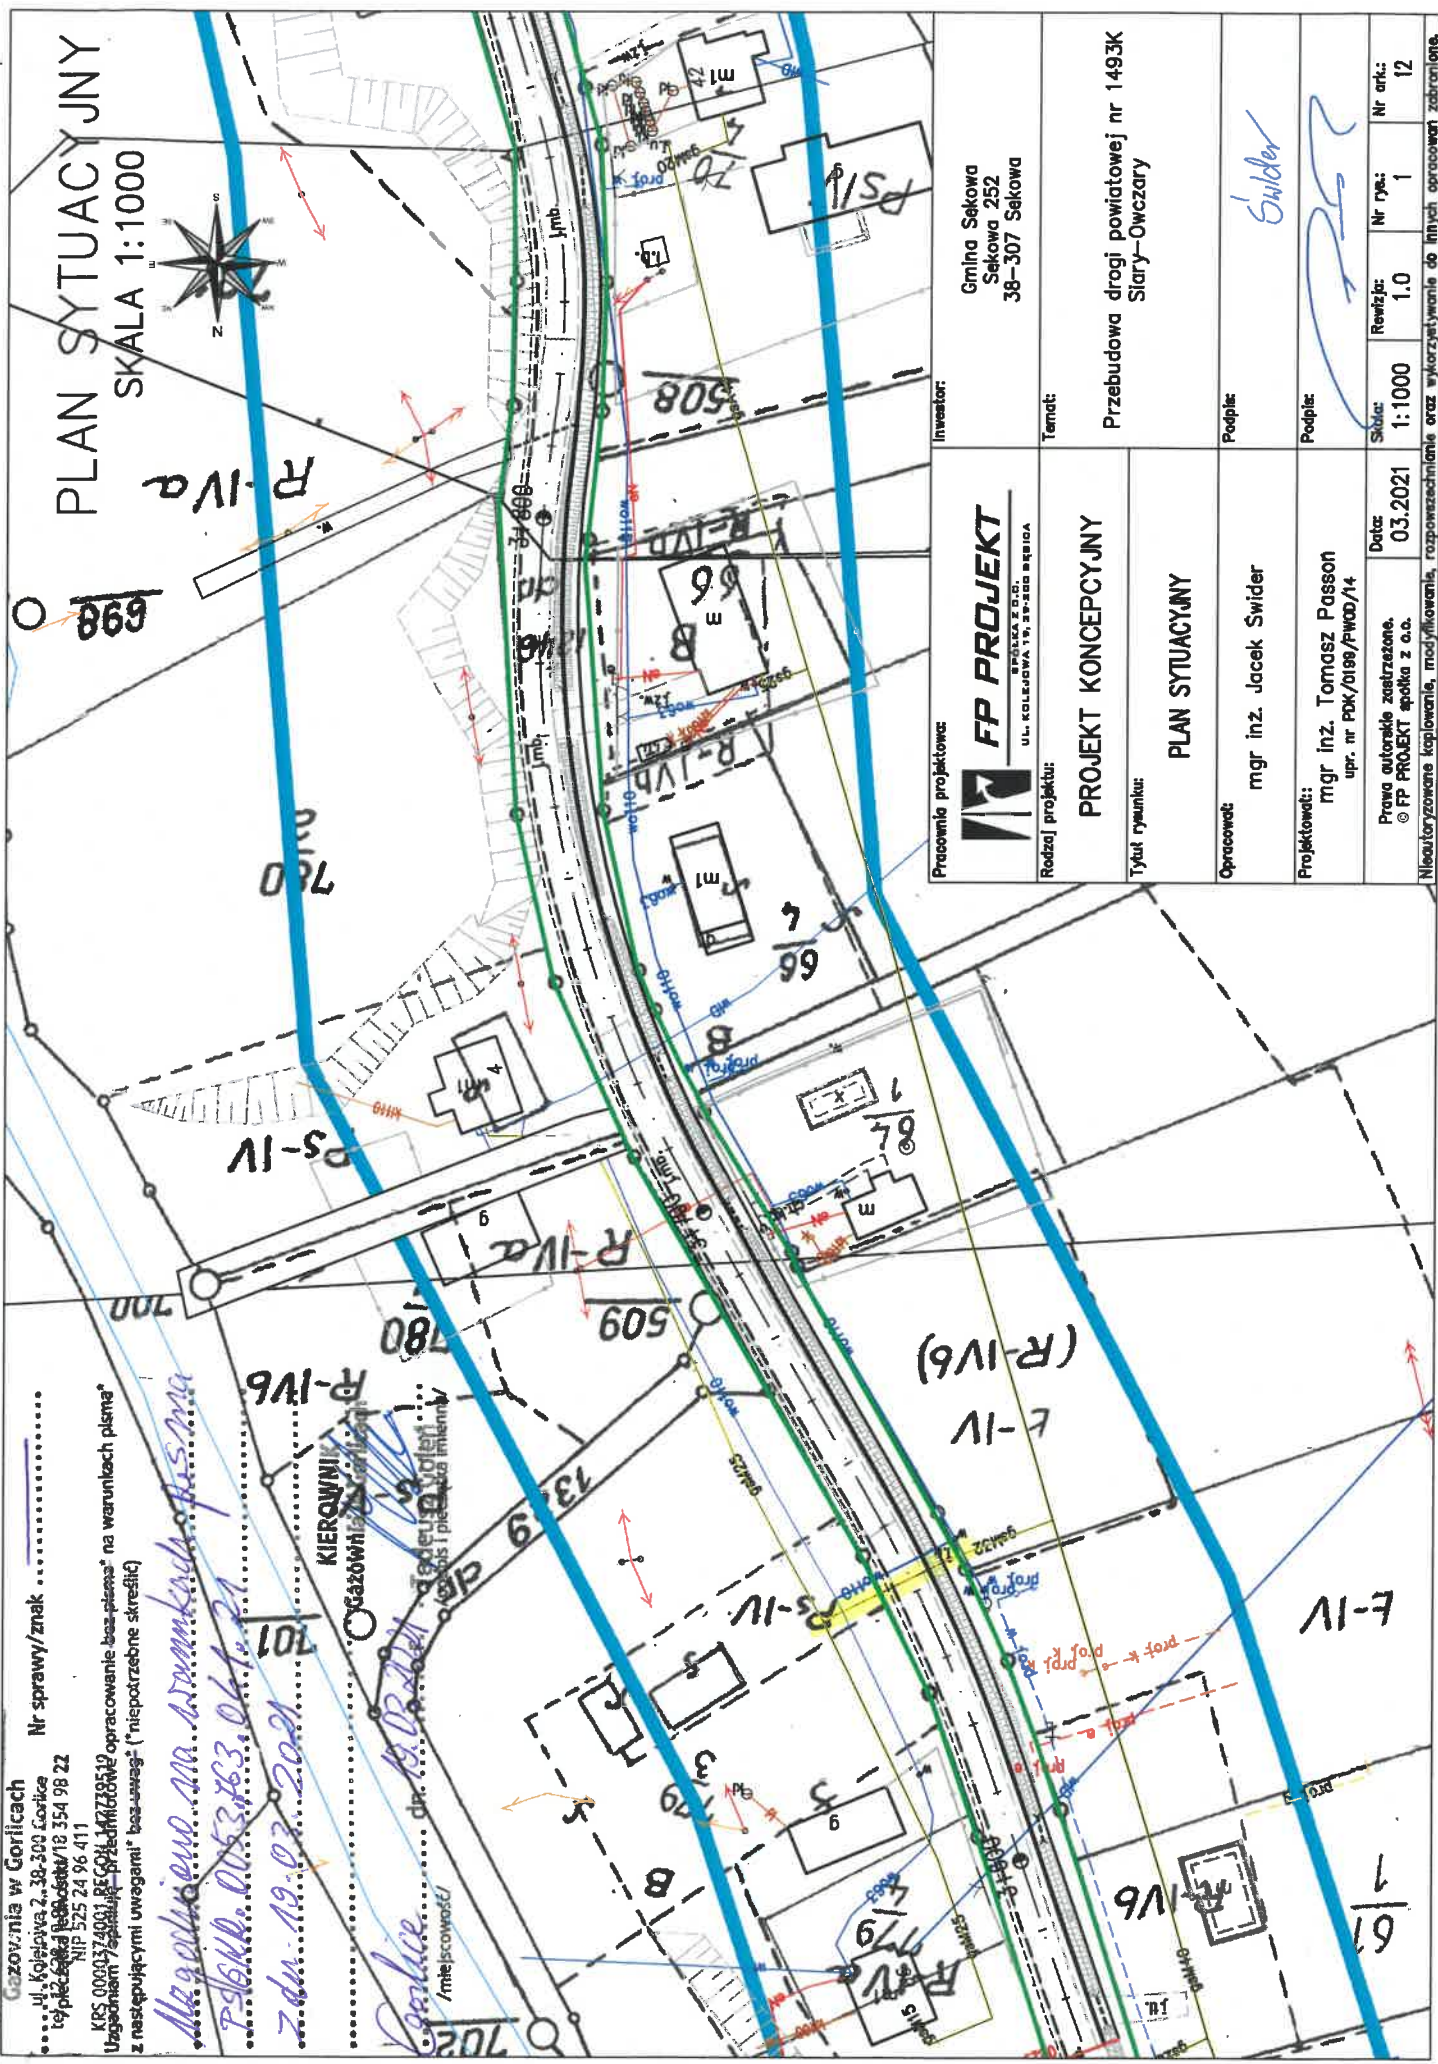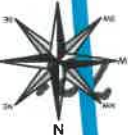

Pracownia projektowa



FP PROJEKT

W POLKA Z O.O.
UL. KOLEJOWA 19, 39-500 BĘDZIA

Rodzaj projektu:

PROJEKT KONCEPCYJNY

Tytul ryancki:

PLAN SYTUACYJNY

Opracował:

mgr inż. Jacek Świder

Projektował:

mgr inż. Tomasz Passon
upr. nr PDK/0199/PWOD/14

Prawa autorskie zastrzeżone.
© FP PROJEKT spółka z o.o.

Data:	03.2021
--------------	---------

1:1000

1.0


k: 12

Nieautoryzowane kopiowanie, modyfikowanie, rozpowszechnianie oraz wykorzystywanie do innych celów niż te, do których zostało opracowane.	
--	--

