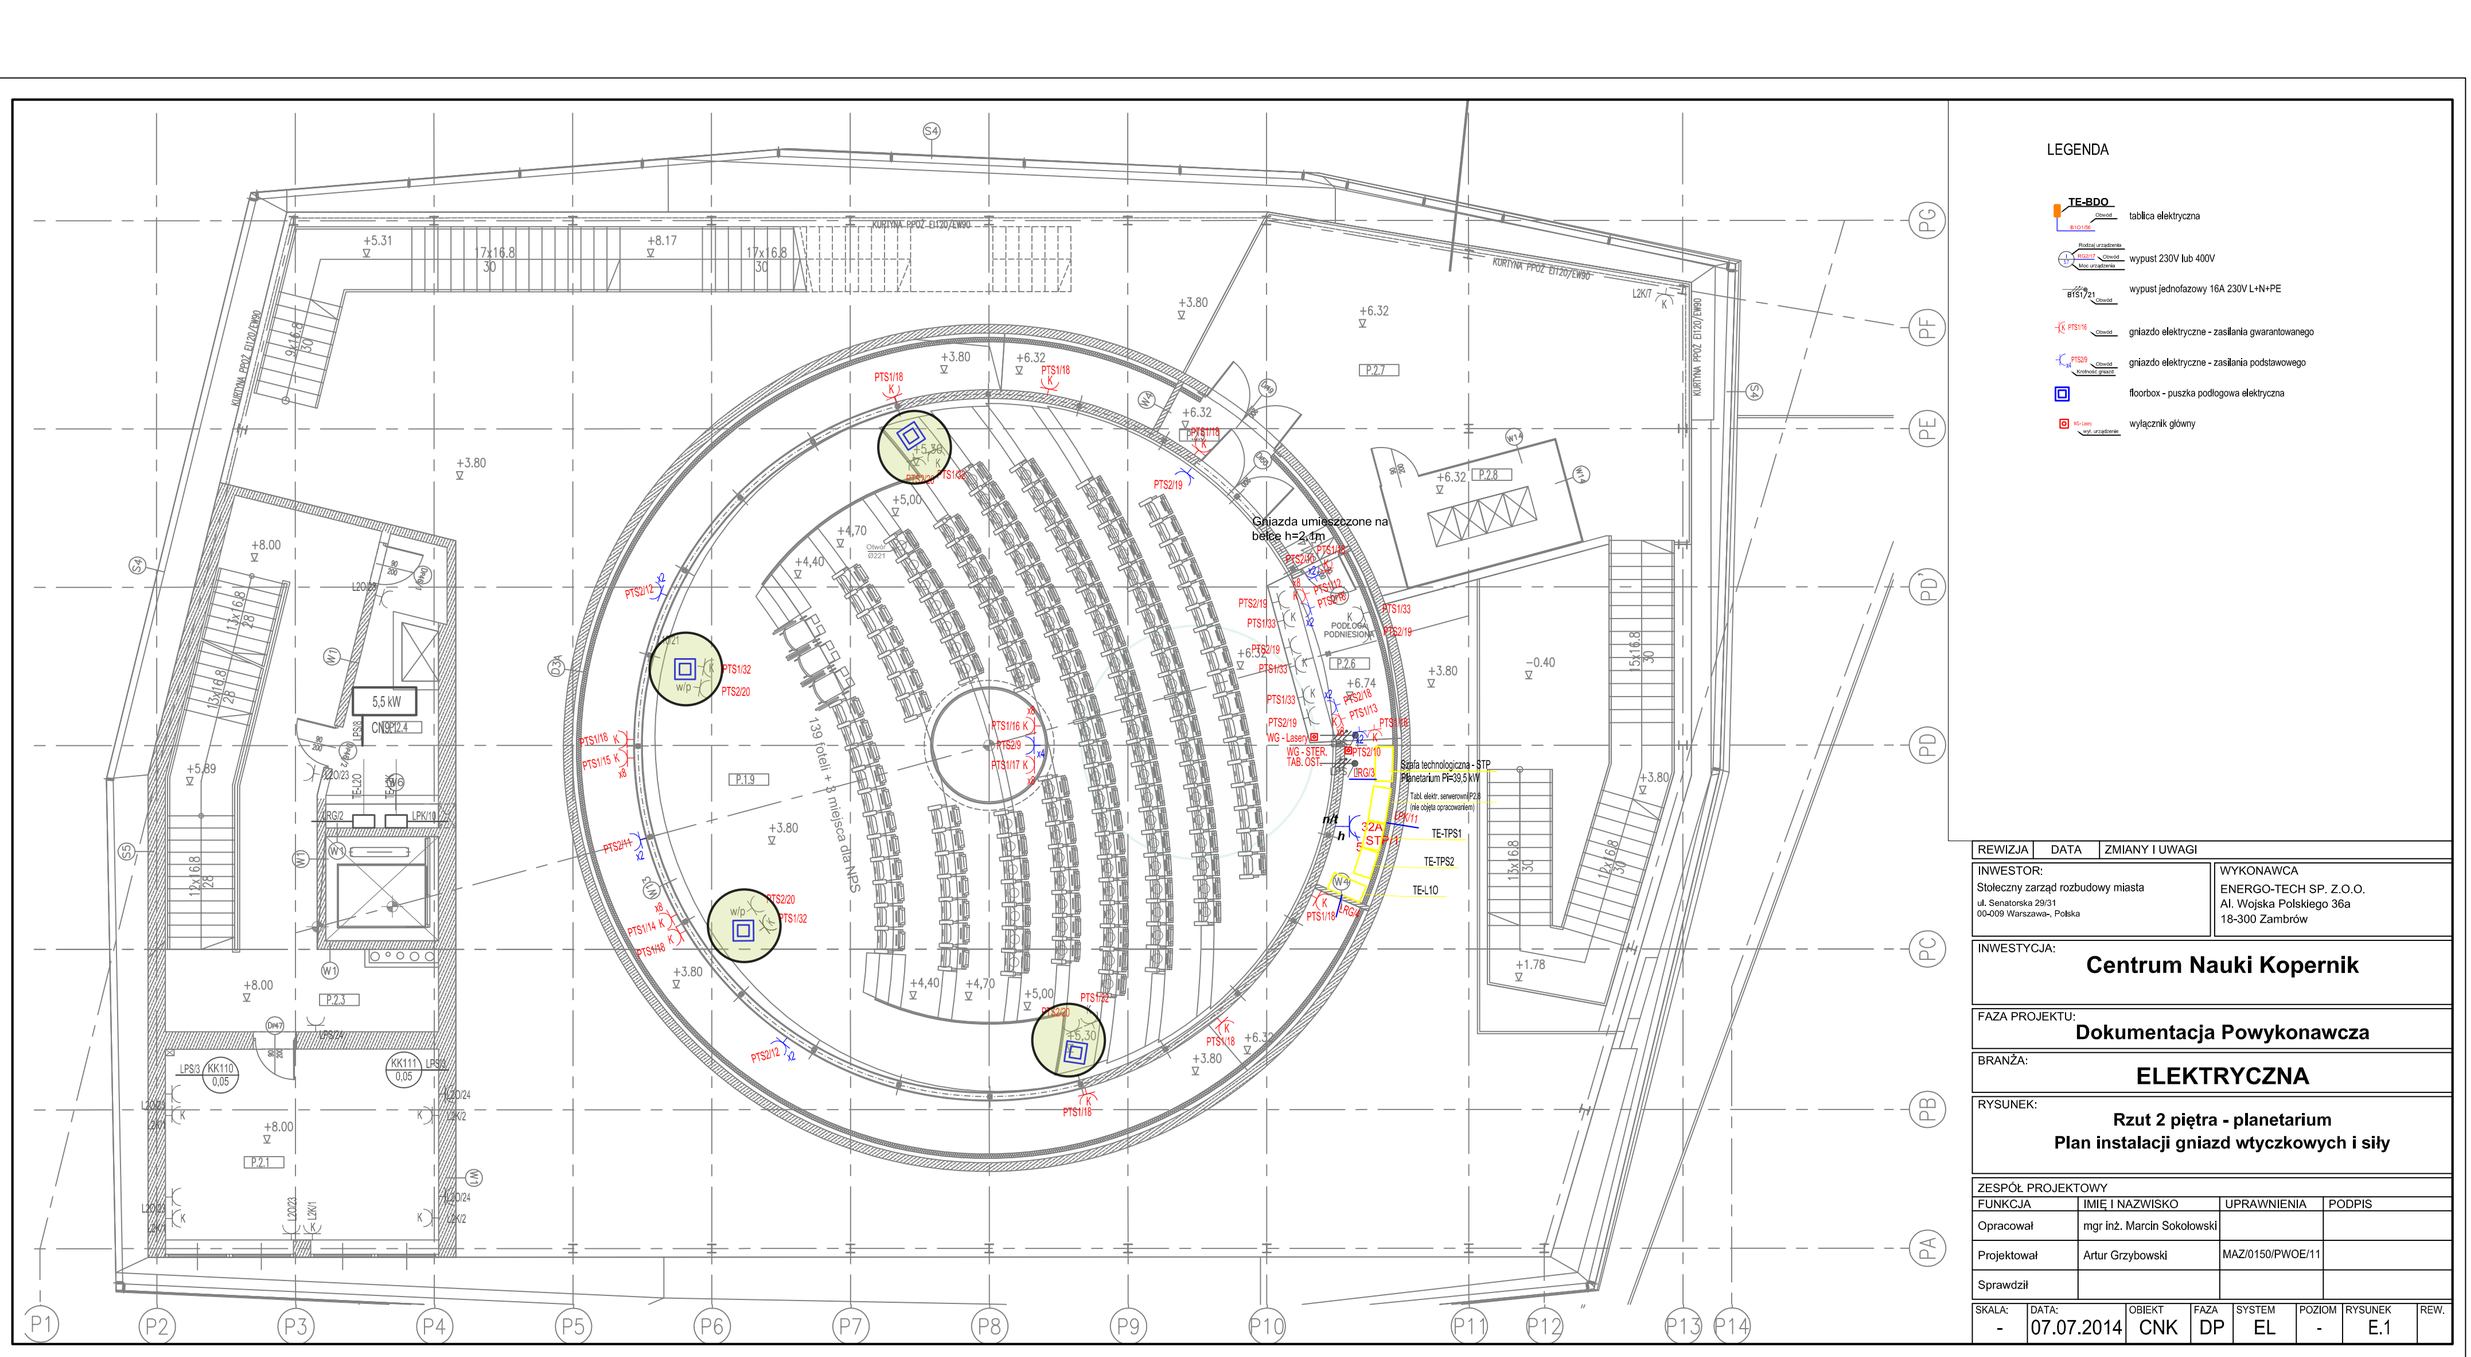

REWIZJA	DATA	ZMIANY I UWAGI

INWESTOR:	WYKONAWCA
Stołeczny zarząd rozbudowy miasta ul. Senatorska 29/31 00-009 Warszawa-, Polska	ENERGO-TECH SP. Z.O.O. Al. Wojska Polskiego 36a 18-300 Zambrów

INWESTYCJA:
Centrum Nauki Kopernik

FAZA PROJEKTU:
Dokumentacja Powykonawcza

BRANŻA:
ELEKTRYCZNA

RYSUNEK:
Rzut 2 piętra - planetarium
Plan instalacji gniazd wtyczkowych i siły

ZESPÓŁ PROJEKTOWY

FUNKCJA	IMIĘ I NAZWISKO	UPRAWNIENIA	PODPIS
Opracował	mgr inż. Marcin Sokołowski		
Projektował	Artur Grzybowski	MAZ/0150/PWOE/11	
Sprawdził			

SKALA:	DATA:	OBIEKT	FAZA	SYSTEM	POZIOM	RYSUNEK	REW.
-	07.07.2014	CNK	DP	EL	-	E.1	