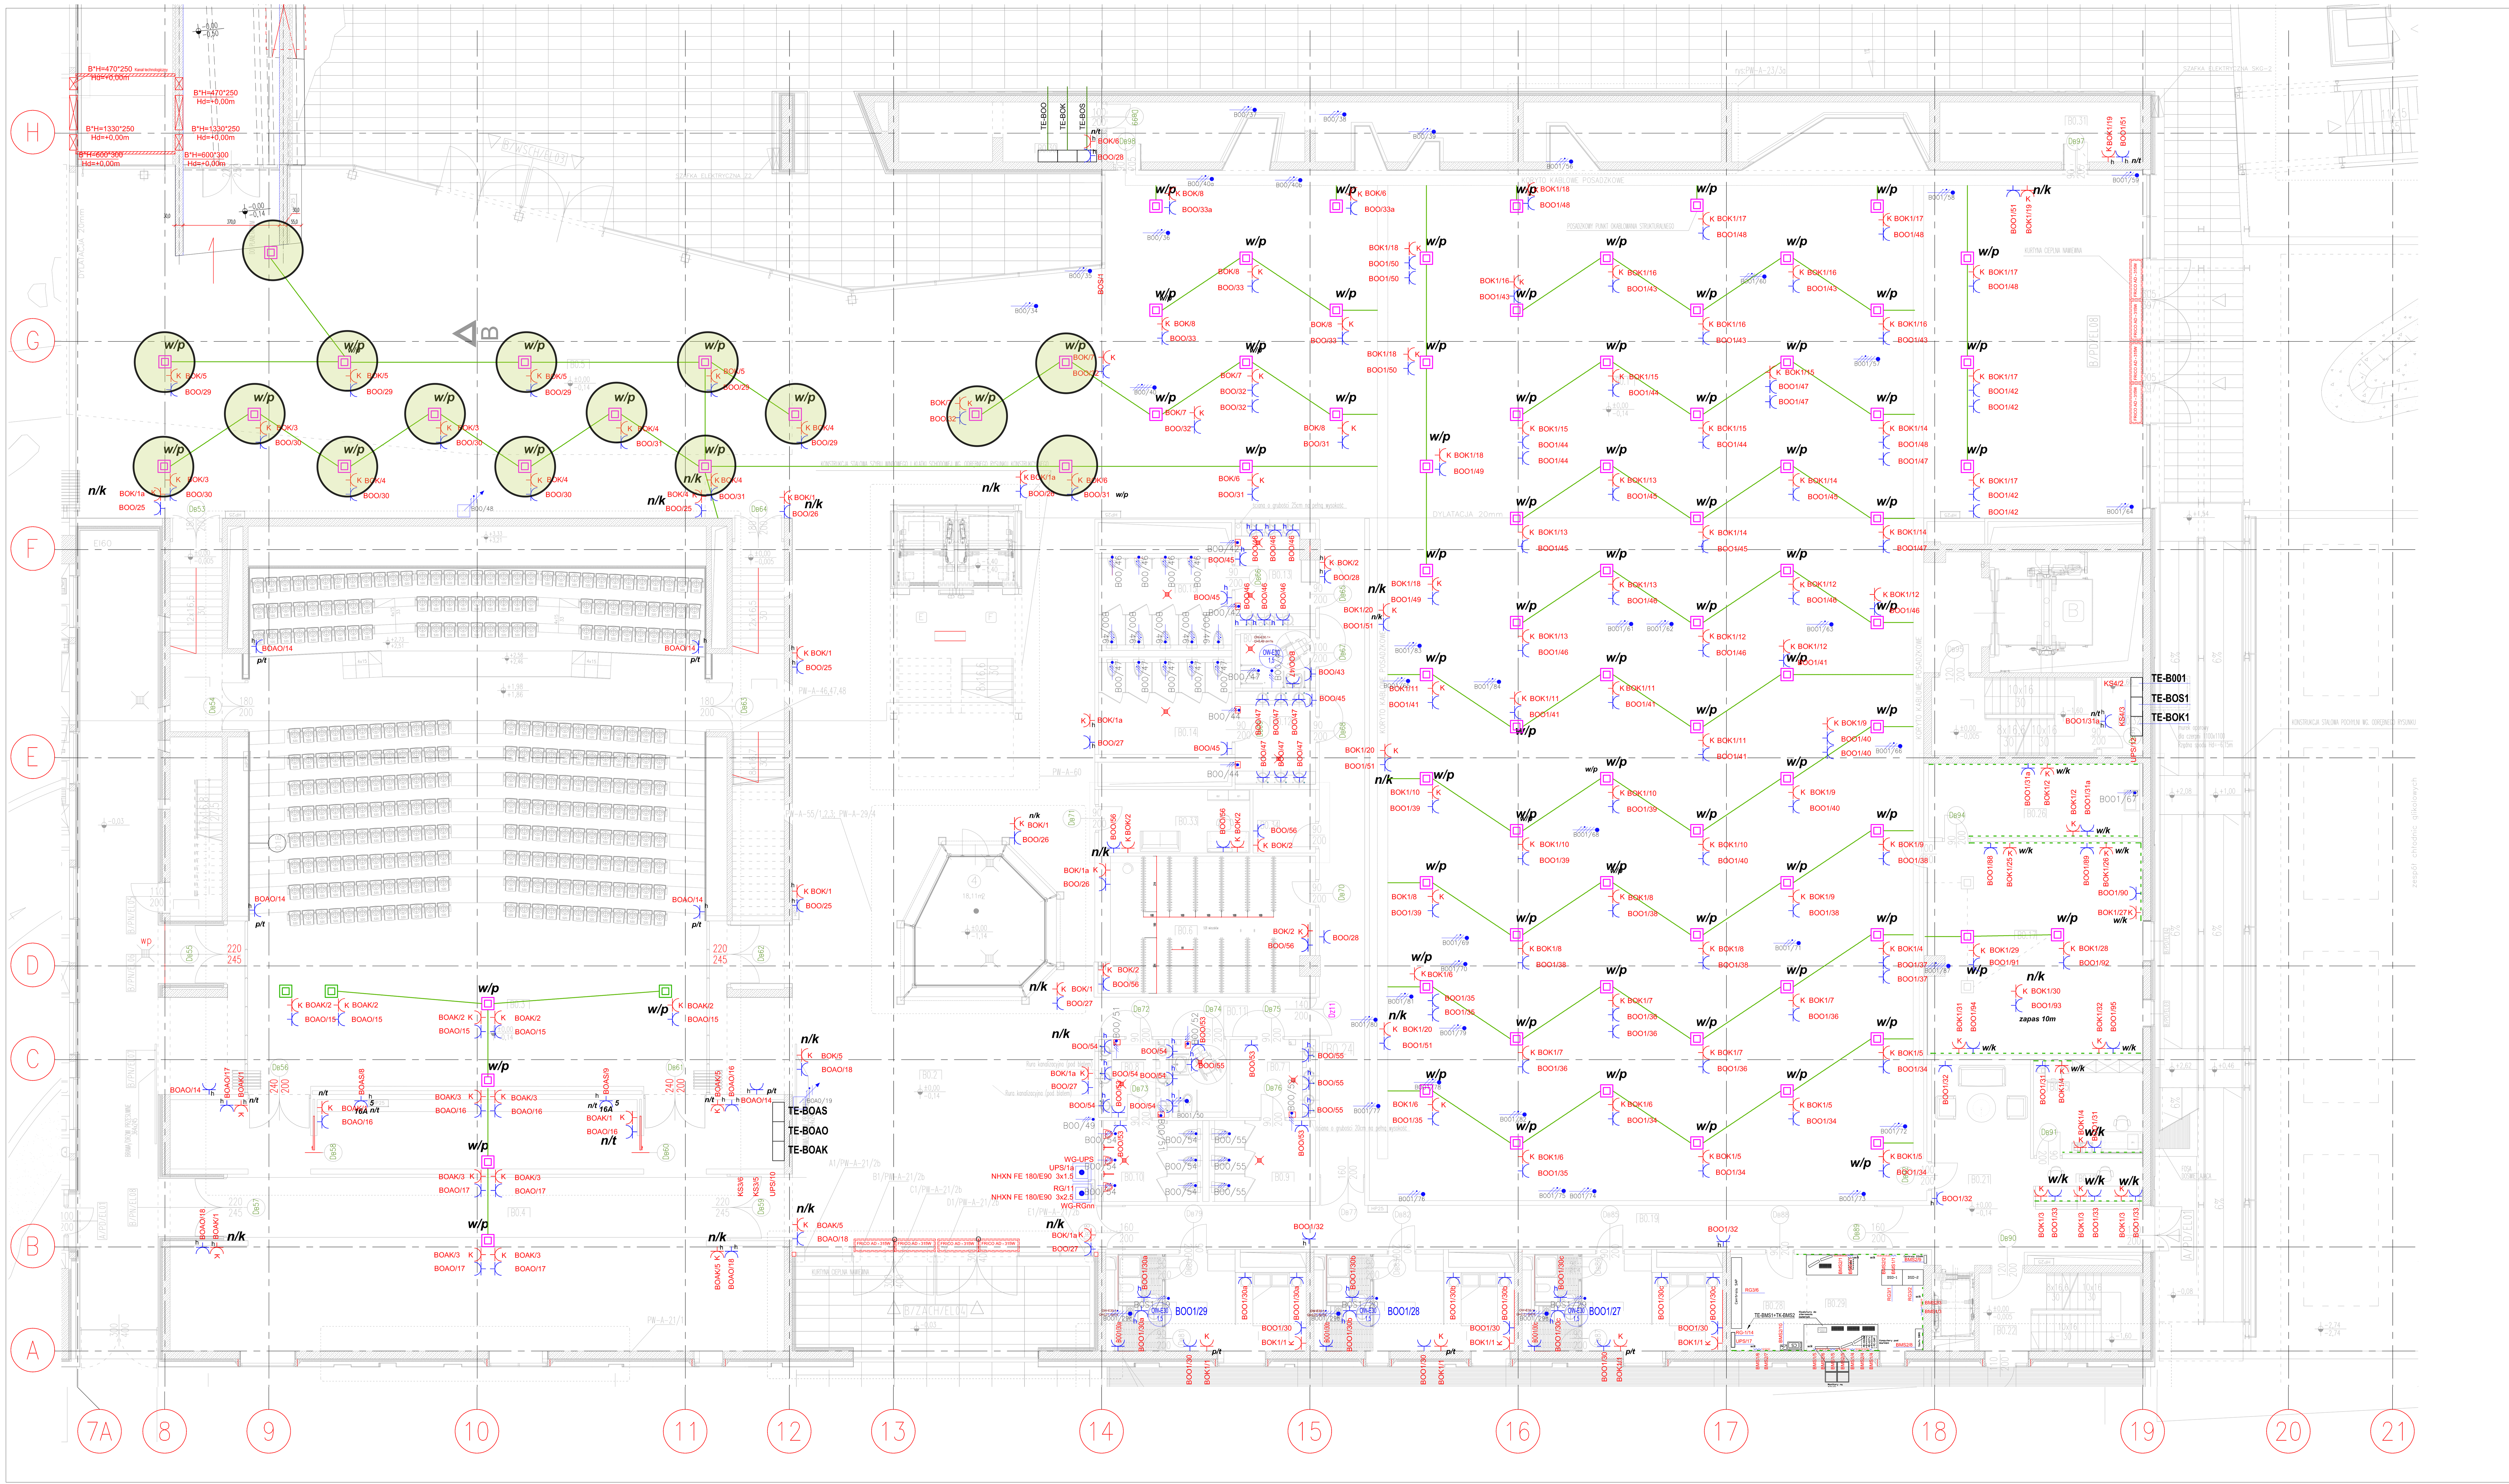

DOKUMENTACJA POWYKONAWCZA

BIURO PROJEKTOWE:	ANION Biuro Inżynieryjskie ul. Turmoncka 19/132 03-254 Warszawa
INWESTOR:	Stołeczny Zarząd Rozbudowy Miasta ul. Senatorska 29/31, 00-099 Warszawa
Generalny Wykonawca:	WARBUD S.A. Al. Jerozolimskie 162A; 02-342 Warszawa
Wykonawca Instalacji:	Qumak- Sekom S.A. ul. Aleje Jerozolimskie 94 00-807 Warszawa
Nazwa rysunku:	Rzut parteru - SEGMENT B Plan instalacji gniazd wtyczkowych, siły, zasilania komputerów w puszkach podłogowych.
Branża:	ELEKTRYCZNA
Skala:	1:100
Data:	11.2010
Obiekt:	CENTRUM NAUKI KOPERNIK WARSZAWA, UL. WYBRZEŻE KOŚCIUSZKOWSKIE
Nr rys.	PW/E6/2a

	Imię i nazwisko:	Nr upr.	Podpis
Opracował:	inż. Marcin Sokołowski		
Sprawdził:	inż. Ireneusz Chrapek	781/88/0s	