

Nowy Dwór Gdański 10.01.2024r.

WARUNKI NR 4/W/2024 PRZYŁĄCZENIA DO SIECI

A) DANE WNIOSKODAWCY:

1. Nazwa Firmy	Gmina Nowy Dwór Gdański		
LOKALIZACJA NIERUCHOMOŚCI LUB OBIEKTU, KTÓRY MA ZOSTAĆ PRZYŁĄCZONY:			
2. Obiekt	Projektowany budynek użyteczności publicznej – świetlica wiejska		
3. Miejscowość	Orłowo	4. Kod pocztowy	82-100 Nowy Dwór Gd.
5. Ulica/ nr działki	Żuławska dz. nr 154	6. Nr posesji/ lokalu	-

B) WARUNKI PRZYŁĄCZENIA DO SIECI WODOCIAĞOWEJ

1. Lokalizacja włączenia

Włączenie do istniejącego przewodu wodociągowego DN	100 AC	na głębokości	ok. 1,5	m
znajdującego się na terenie działki numer	126	w ulicy	Żuławskiej	

2. Włączenie - parametry

Włączenie w istniejącą sieć wykonać za pomocą nawiertki NWZ
Włączenie oznakować tabliczką „D” umieszczoną na słupku lub ogrodzeniu.

3. Przyłącze - parametry

Przyłącze wykonać z rur PE. Średnice przyłącza dobrać zgodnie z deklarowanymi danymi wymienionymi we wniosku o średnicy nie większej niż DN 40 PE (w nawiązaniu do deklarowanych wartości przekazanych przez Inwestora we wniosku). Nad przyłączem ułożyć taśmę identyfikacyjną z drutem lokalizacyjnym. Połączyć drut lokalizacyjny z objemką przy wodomierzu oraz trzpieniem obudowy nawiertki NWZ. Przyłącze ułożyć głębokości 1,4m zgodnie z określoną strefą przemarzania gruntu.

4. Wodomierz

Dla zarejestrowania ilości wody pobranej należy dokonać doboru odpowiedniego wodomierza i przewidzieć montaż wodomierza głównego przez Spółkę
- skrzydełkowego jednostrumieniowego, suchobieżnego z opcją zdalnego odczytu produkcji Sensus typ 120 dla DN 20
Koszty nabycia, zainstalowania i utrzymania wodomierza głównego ponosi przedsiębiorstwo wodociągowo-kanalizacyjne.

5. Lokalizacja wodomierza głównego

Na parterze w wydzielonym pomieszczeniu¹⁾ – pomieszczenie pompy ciepłej - umieszczony w odległości nie większej niż 1 m od ściany, przez którą przyłącze wodociągowe przechodzi,
lub

W przypadku braku wydzielonego pomieszczenia w budynku:

- w studzience wodomierzowej min. 1,5 mb od linii regulacyjnej posesji lub ogrodzenia – w sposób ułatwiający łatwy montaż/ demontaż/ odczyt zainstalowanych wodomierzy; posadowiona na głębokości min. 1,6m.

¹⁾ pomieszczenie techniczne spełniające wymogi: usytuowane na parterze budynku; ogrzewane; suche; oświetlone, posiadające kratkę ściekową; posiadające min. jedną ścianę zewnętrzną przez którą zostanie przeprowadzone przyłącze wodociągowe; posiadająca wysokość standardową pomieszczenia min 2,5m; dopuszcza się instalację wodomierza w pomieszczeniu technicznym z innymi urządzeniami i instalacjami c.o., c.w.u., z.w.u. kan. sanitarnej, inst. Elektrycznej oraz gazowej z warunkiem zachowania minimalnych odległości instalacji w pionie i poziomie od umieszczonego wodomierza; pomieszczenie nieprzeznaczone na magazynowanie rzeczy ruchomych, pojazdów, materiałów, paliw; nieprzeznaczone na pomieszczenie mieszkalne; z odległością min. 1,5m od drzwi zewnętrznych i otworów okiennych; miejsce lokalizacji wodomierza niezabudowane z dojściem o szerokości min 1m; pomieszczenie nieprzeznaczone na produkcję rolną (w tym pomieszczenie inwentarza żywego) lub produkcję przemysłową. W budynkach mieszkalnych wielorodzinnych, zamieszkania zbiorowego i użyteczności publicznej miejscem tym powinno być odrębne pomieszczenie.

tel. (55) 246-02-70

@ sekretariat@cwz.pomorskie.pl

ul. Warszawska 28A


82-100 Nowy Dwór Gdański

NIP 579-202-42-13

nr KRS 0000185843

kapitał zakładowy 42 624 687,00 zł

cwz.pomorskie.pl

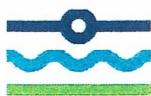

- j) Zabrania się pobierania wody z przyłącza przed uzyskaniem pozytywnego wyniku bakteriologicznego badania wody pobranej z przyłącza, odbiorem technicznym oraz podpisaniem umowy o zaopatrzenie w wodę,
k) Po wykonaniu robót budowlanych Inwestor zobowiązany jest do udostępnienia do wglądu wyniku badania bakteriologicznego próbki pobranej z wykonanego przyłącza stwierdzającego możliwość spożywania przez ludzi,
l) Po wykonaniu robót budowlanych należy wykonać powykonawczą dokumentację geodezyjną i udostępnić w odpowiednim Zakładzie Eksploatacji Centralnego Wodociągu Żuławskiego Sp. z o.o.,
ł) Po wybudowaniu przyłącza wodociągowego, inwestor pozostaje jego właścicielem i posiadaczem,
m) Świadczenie usług rozpocznie się po podpisaniu protokołu odbioru przyłącza, montażu i zaplombowaniu wodomierza głównego oraz podpisaniu umowy o zaopatrzeniu w wodę,
n) Plan sytuacyjny odrysu uzbrojenia ulicy w sieć wodociągową stanowi integralną część niniejszych warunków technicznych,
o) Warunki przyłączenia do sieci są aktualne wyłącznie w stanie faktycznym i prawnym dla którego zostały wydane,
p) Termin ważności niniejszych warunków wygasa po upływie 2 lat od daty ich wydania,

r) Inne:

1. Przed włączeniem do przewodu DN 100 AC należy uzyskać pisemną zgodę właściciela dz. nr 126 na włączenie i umiejscowienie nawiertki oraz na lokalizację i wybudowanie przyłącza wody do działki nr 154.

2. Przejście przyłącza wodociągowego w granicach pasa drogowego oraz pod rowem melioracyjnym należy wykonać w rurze osłonowej.

Sporządził: Piotr Onyszkiewicz

DZIAŁ TECHNICZNY I INWESTYCYJNY
SPECIALISTA
ds. gospodarki wodno-ściekowej
Piotr Onyszkiewicz
mgr inż. Piotr Onyszkiewicz

(data i podpis osoby sporządzającej)


10.01.2024

Otrzymują:

- 1) Inwestor
- 2) a/a

Wydruk mapy z systemu WebEWID

Orłowo ul. Żuławska; Gmina Nowy Dwór Gd.

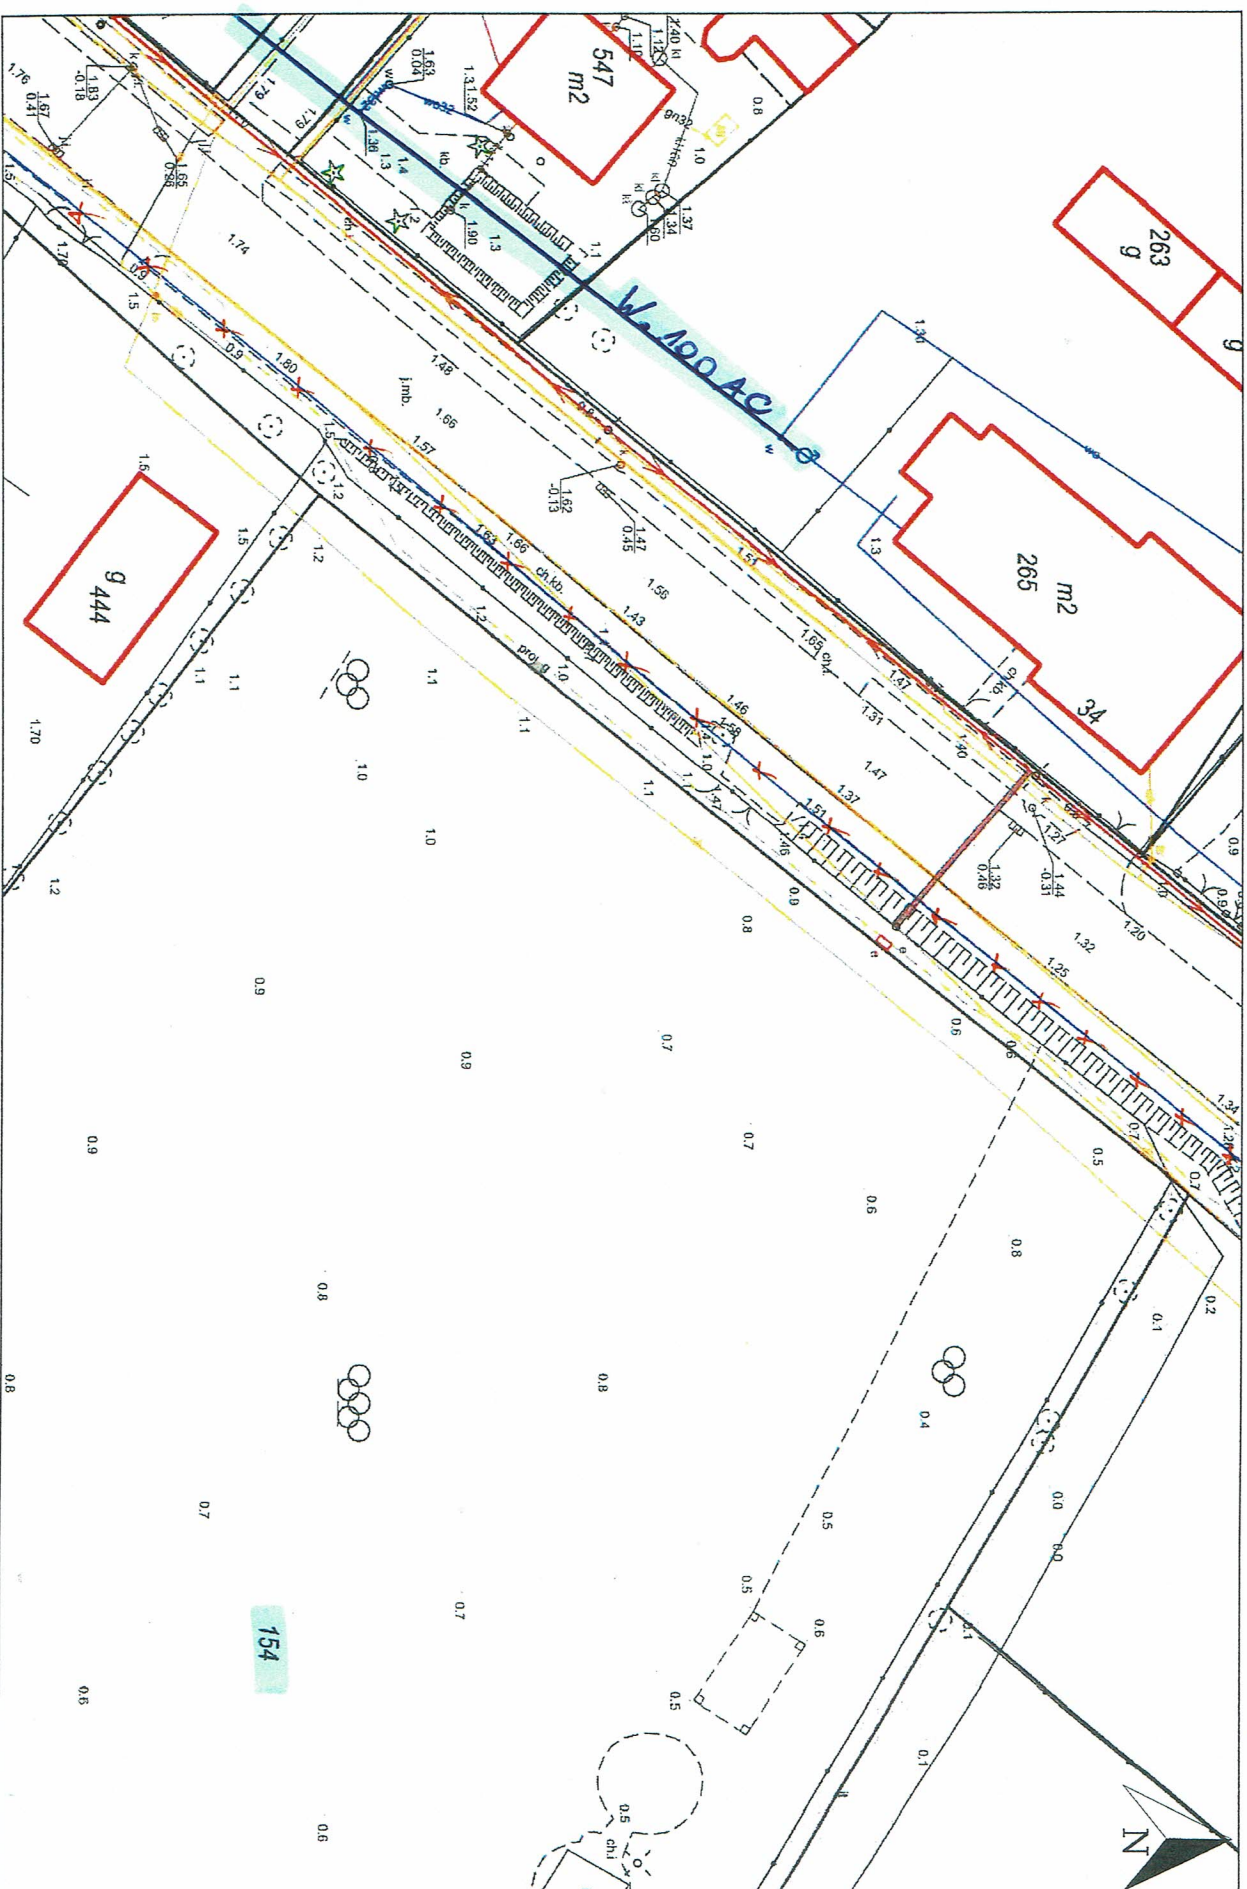

Wydruk w skali 1:500

Wydruk z systemu WebEWID

Sporządził: GOSC

Udostępniane informacje nie są dokumentami w postępowaniach administracyjnych i innych. Materiały zawierające informacje z powiatowego zasobu geodezyjnego i kartograficznego (w tym dane z operatu ewidencji gruntów i budynków Starostwa Powiatowego w Nowym Dworze Gdańskim) należy zamawiać w Wydziale Geodezji. Dokumenty zawierające inne informacje przetwarzane w Wewnętrznym Portalu Mapowym należy zamawiać w wydziałach merytorycznych, odpowiedzialnych za aktualizację tych danych.