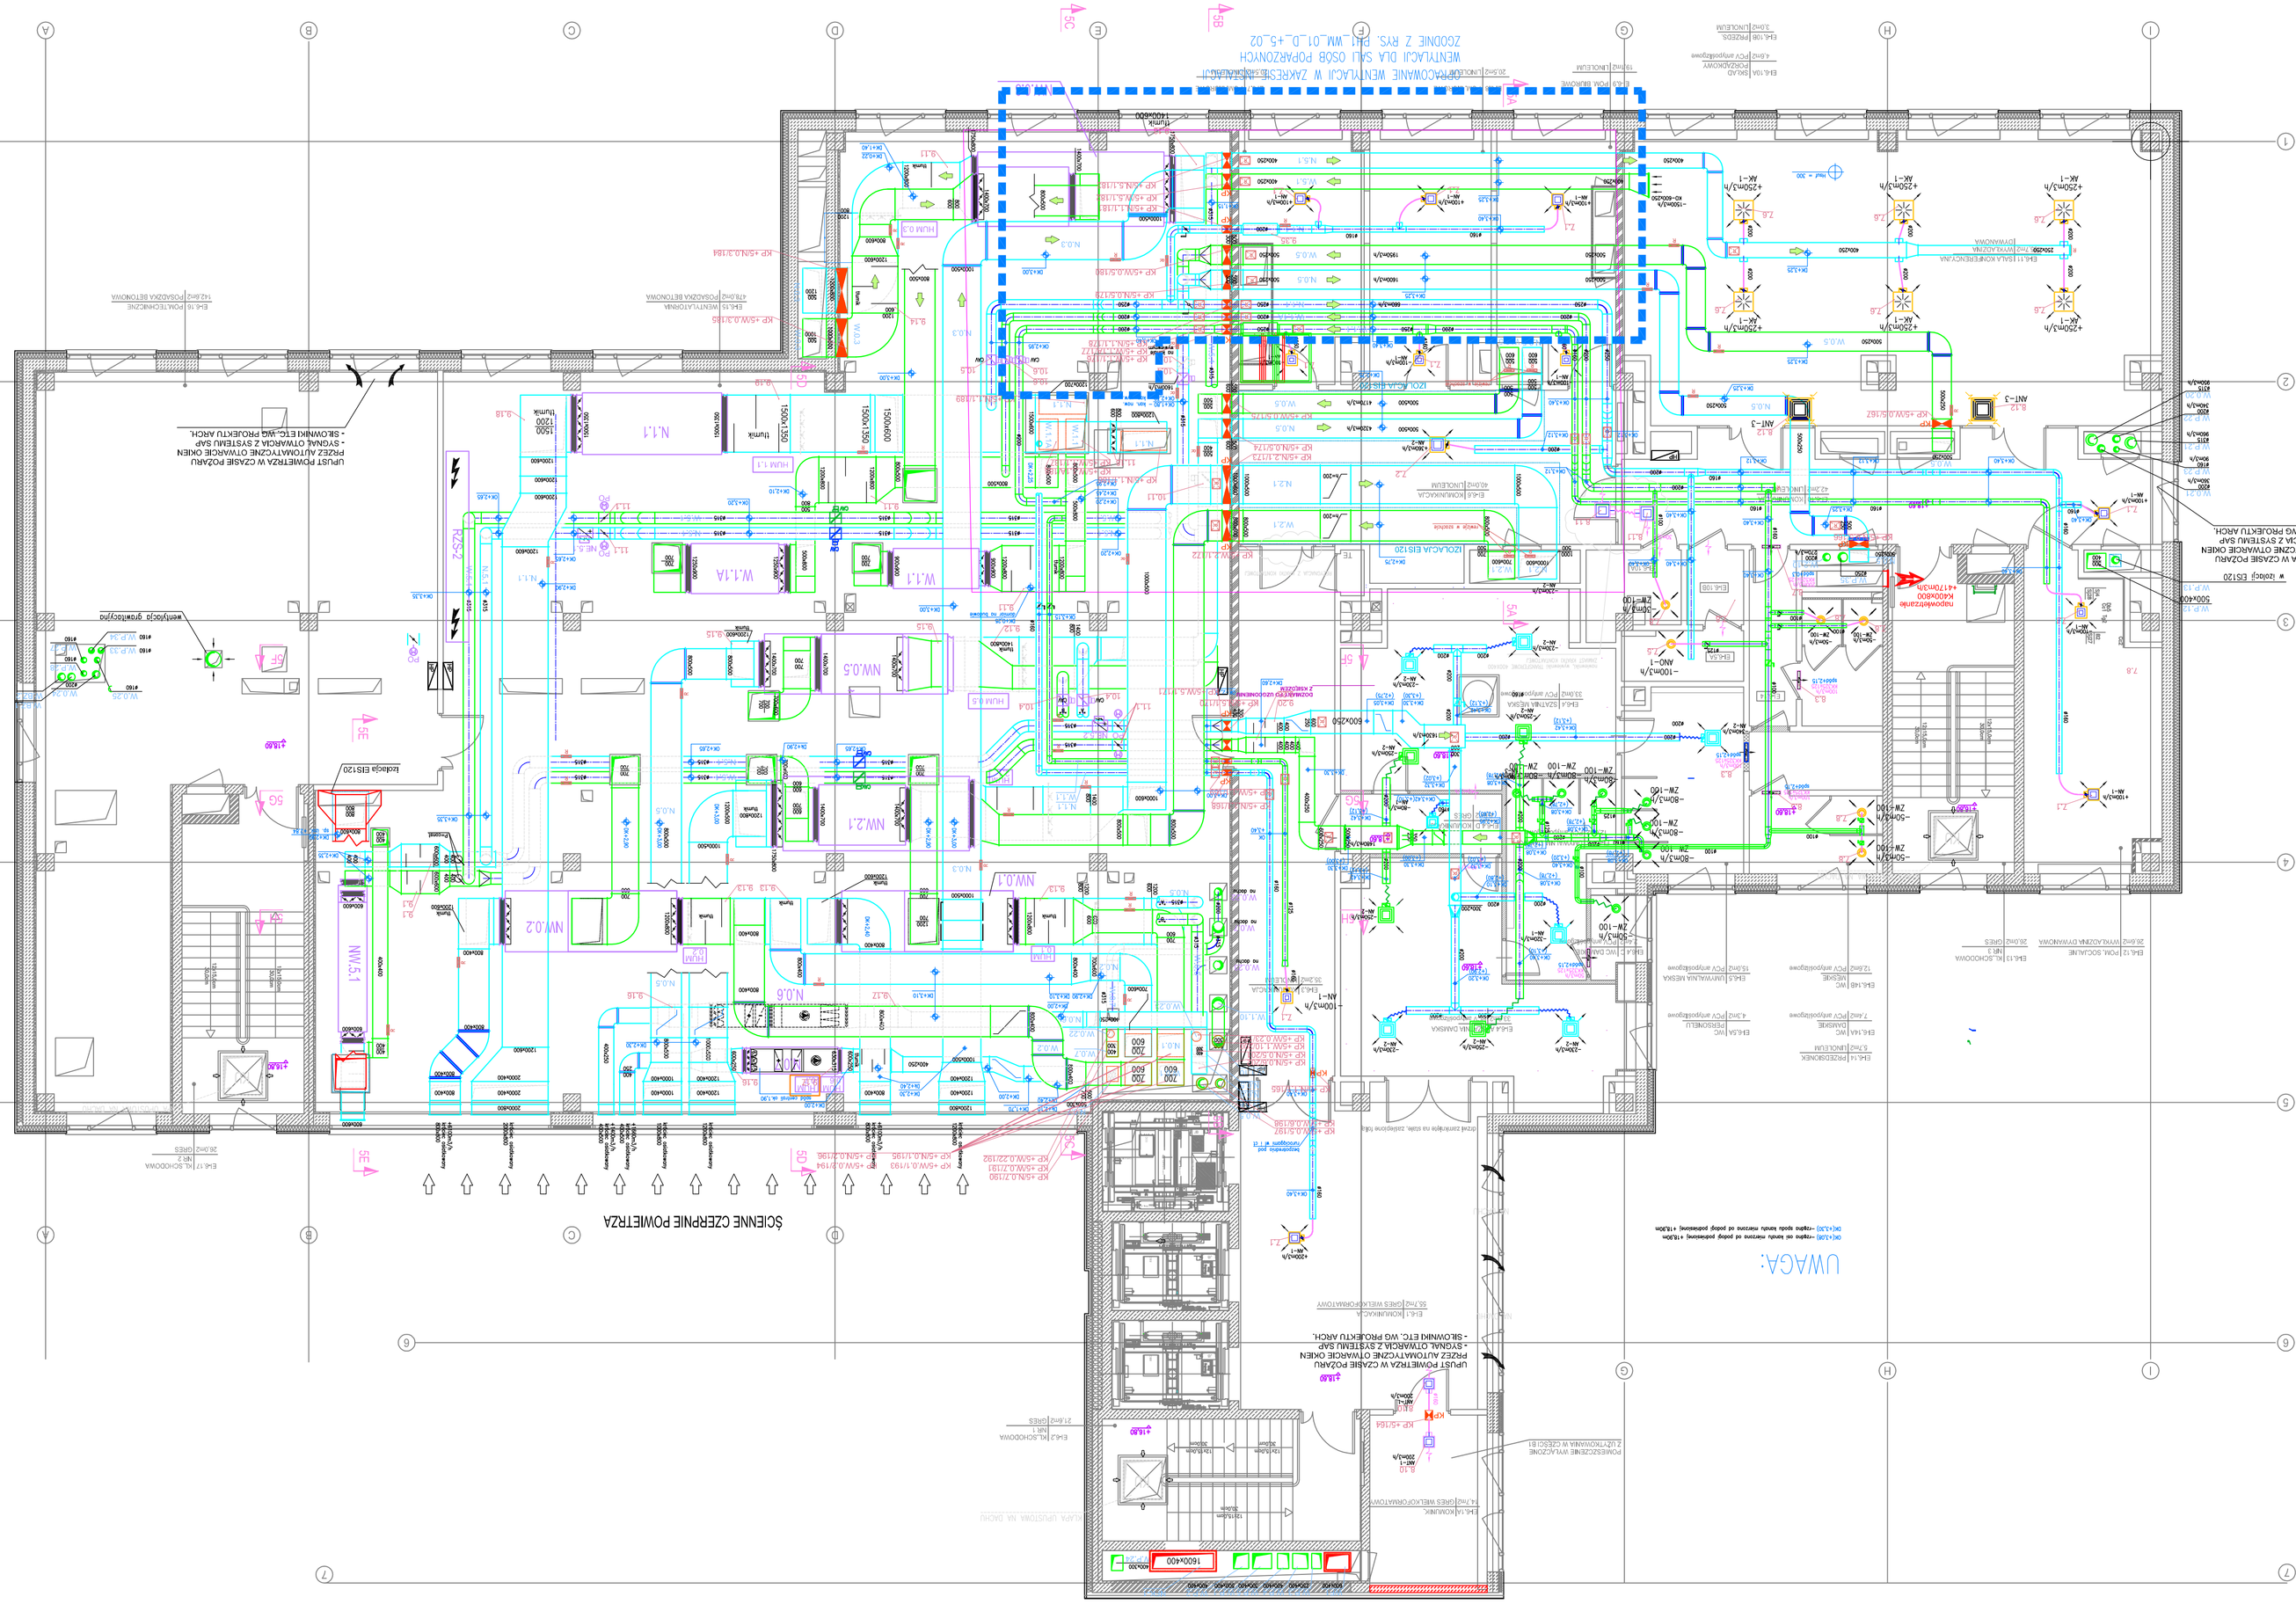

OZNACZENIA

- wentylator kanałowy
- wentylator dachowy
- klimatyzator ścienny
- nawiewnik szczelinowy
- nagrzewnica elektryczna
- przepustnica oddymiająca z siłownikiem
- przepustnica szczelina oddymiająca z siłownikiem
- klapa pożarowa nominalne ciśnienie
- klapa wentylacji pożarowej normalnie zamknięta
- regulator CAV
- tłumik akustyczny
- nawiewnik sufitowy z filtrem absolutnym
- anemostat sufitowy kwadratowy
- anemostat sufitowy okrągły
- nawiewnik szczelinowy
- trójdrożny zawór regulacyjny
- przepływy powietrza przez szczeliny pod drzwiami/bramami
- izolacja przeciwpożarowa odbieralna do poz. posadzki (okrągłe) OK - 05 kanału (kanały okrągłe) OK - 60 kanału (kanały prostokątne)
- izolacja przeciwpożarowa odbieralna do poz. posadzki (prostokątne) OK - 05 kanału (kanały okrągłe) OK - 60 kanału (kanały prostokątne)

Generalny Wykonawca:	
budimex	Budimex Biuro Kielce ul. Tokarska 50A, 25-562 Kielce
Dokumentacja Budowlana:	
1. Budimex S.A. Oddział Budownictwa Ogólnego Północ w Rzeszowie (Lider Konsorcjum)	ul. Hetmańska 50A, 35-057 Rzeszów

Wykonawca instalacji Sanitarnych:

TKT Engineering oddział w Poznaniu Sp. z o.o.
ul. Karska 6
61-619 Poznań
tel. 061 821 49 00
fax. 061 821 49 01
e-mail: biuro@tkt.pl

Przedsiębiorstwo Organizacji Inwestycji
gilplan
ul. Gajewska 2, 85-362 Bydgoszcz
tel. +48 52 348 84 15, fax +48 52 348 84 12

Zmiana przebiega na budowę budynku Wojewódzkiego Szpitala Dziecięcego Im. J. Brudzińskiego w Bydgoszczy (z dnia 01.03.2016r. decyzja nr.:187/2016, znak: WAR.I.7353-97/10/j pobiegające do dotłowonnia czątel 81 dokoku do ionocdzlenego lunkzjonowonio oraz no poprowie Jego funkcjonalność.	
INWESTOR:	
BYDGOSZCZ, ul. Chodkiewicza 44 działka nr 103/2, 104 oraz 155/3 obręb 177	
INWESTYCJA:	
Kujawsko - Pomorskie Inwestycje Medyczne ul. Płk. Tadeusiny Zyślb. 87 - 100 Toruń	
TYTUŁ:	
PROJEKT POWYKONAWCZY	
FAZA:	
-	
SKALA:	
-	
BRANŻA:	
INSTALACJE SANITARNE	
KOORDYNATOR BRANŻOWY:	PODPIS:
mgr inż. Kamil Sosnowski nr uprawn.: WAR/01/15/OOB/OS/07	
SPRAWDZIŁ:	PODPIS:
mgr inż. Kamil Rzeszowski/ski	
OPRACOWAŁ:	PODPIS:
EDYTOR:	PODPIS:
PIOTR	REPRIZA:
TYTUŁ RYSUNKU:	
CZĘŚĆ BI	V PIĘTRO 01

RZUT V PIĘTRA
INSTALACJA WENTYLACJI MECHANICZNEJ

DATA: 2013.04.05	SKALA: 1:100	NR RYSUNKU: PH1_WM_01_T_+5_01