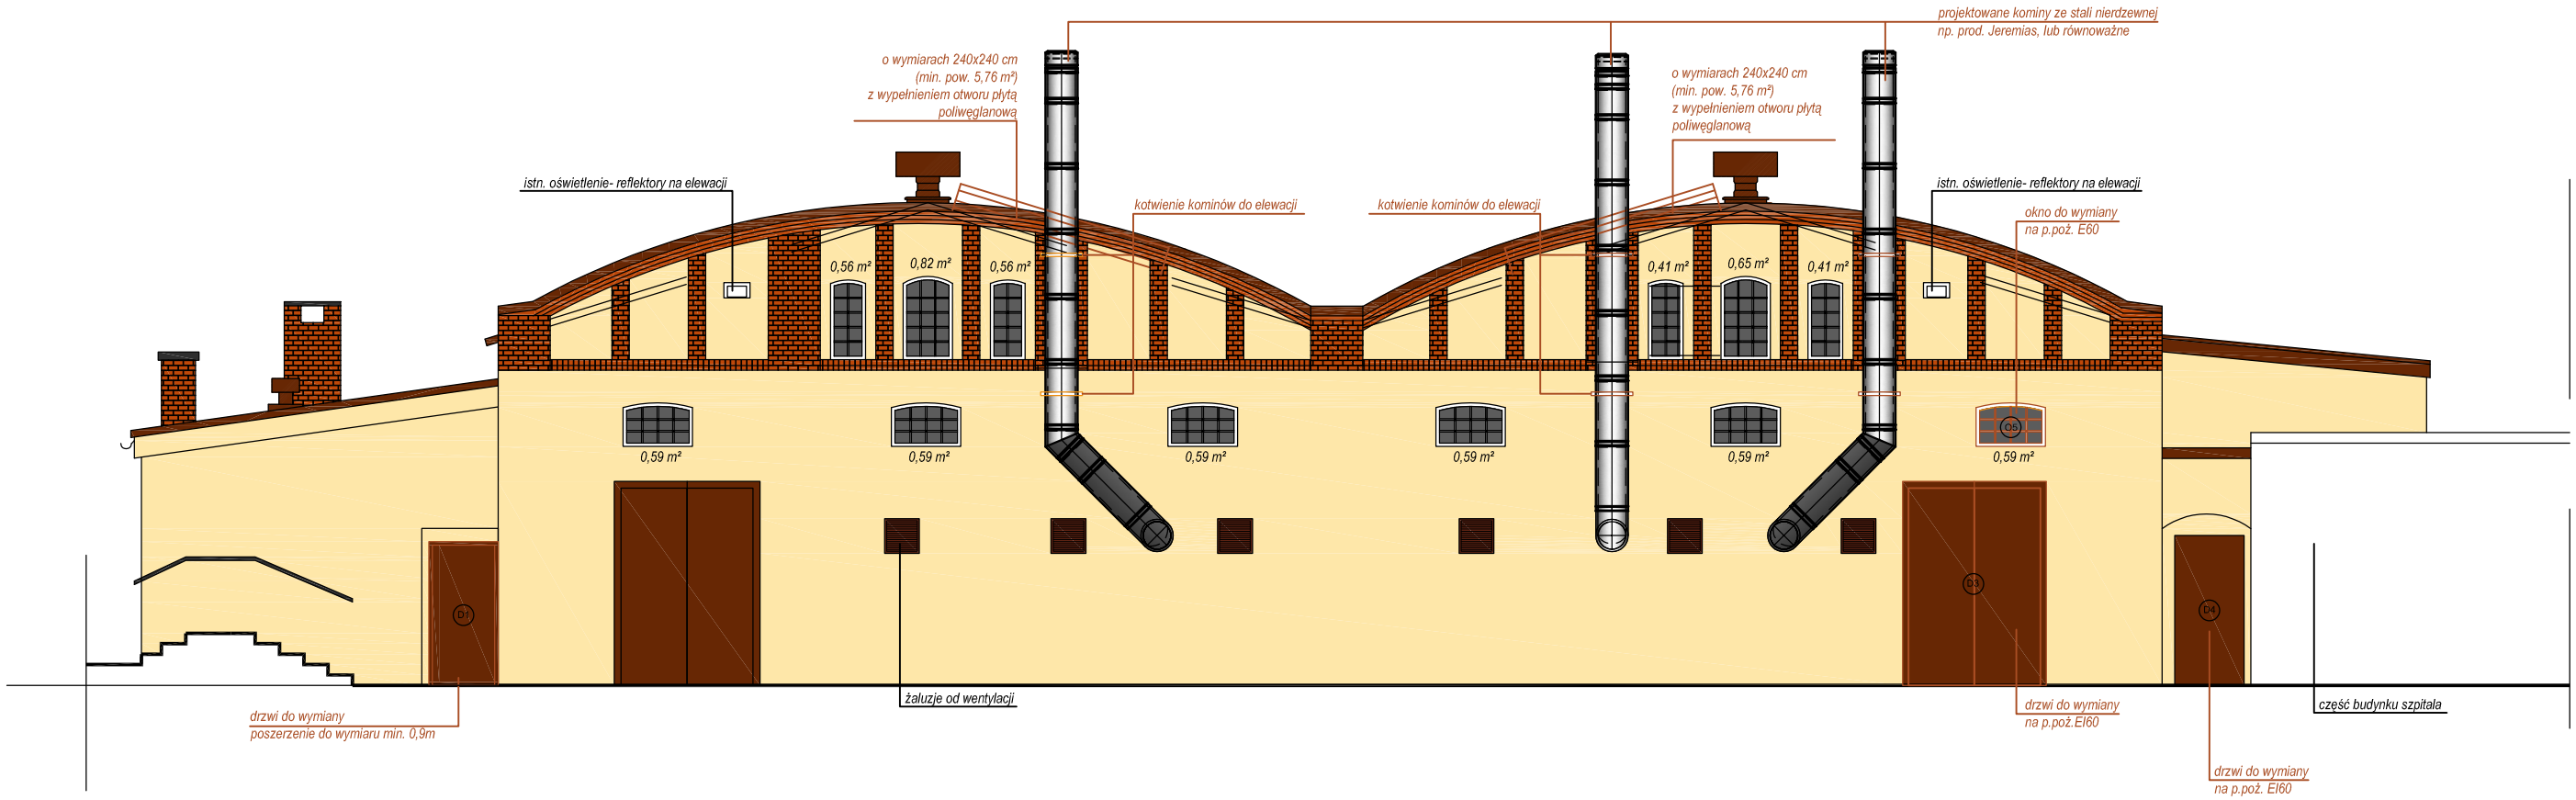

projektowane zmiany

TEMAT:
Remont kotłowni gazowo-olejowej w ramach przedsięwzięcia pn.:
„Modernizacja kotłowni gazowo – olejowej zlokalizowanej w SP ZOZ Państwowym Szpitalu dla Nerwowo i Psychicznie Chorych w Rybniku"

ADRES OBIEKTU BUDOWLANEGO:
SP ZOZ Państwowy Szpitalu dla Nerwowo i Psychicznie Chorych w Rybniku
ul. Gliwicka 33, 44 - 201 Rybnik
Obręb ewidencyjny: 247301_1.0089 Rybnik
nr. działki: 432/15

INWESTOR:
SP ZOZ Państwowy Szpitalu dla Nerwowo i Psychicznie Chorych w Rybniku
ul. Gliwicka 33, 44 - 201 Rybnik

GENERALNY WYKONAWCA:
INERGIS

INERGIS S.A.
ul. Kisielewskiego 18/28 B
42-215 Częstochowa,
tel/fax: (34) 366 91 18, (34) 366 91 13,
e-mail: biuro@inergis.pl

BRANŻA ARCHITEKTURA

PROJEKTOWAŁ:	mgr inż. Przemysław Loesch upr. nr **MPOIA/025/2004** w specjalności architektonicznej	

TEMAT RYSUNKU:

ELEWACJA POŁUDNIOWA - STAN PROJEKTOWANY

TOM III DOKUMENTACJA POWYKONAWCZA	STADIUM: DP	DATA: 11.2022

SKALA: 1 : 100	FORMAT: 297x420	NR ARCHIWALNY: DP.A-03-00