ZESTAWIENIE STOLARKI OKIENNEJ

Liczba porządkowa	2	3	4	5	6 i 7	8
Rodzaj wyrobu	Okno stalowe	Okno stalowe	Okno stalowe	Okno stalowe	Okno stalowe	świetlik dachowy
Symbol	O2	O3	O4	O5	O6, O7	O8
Schemat	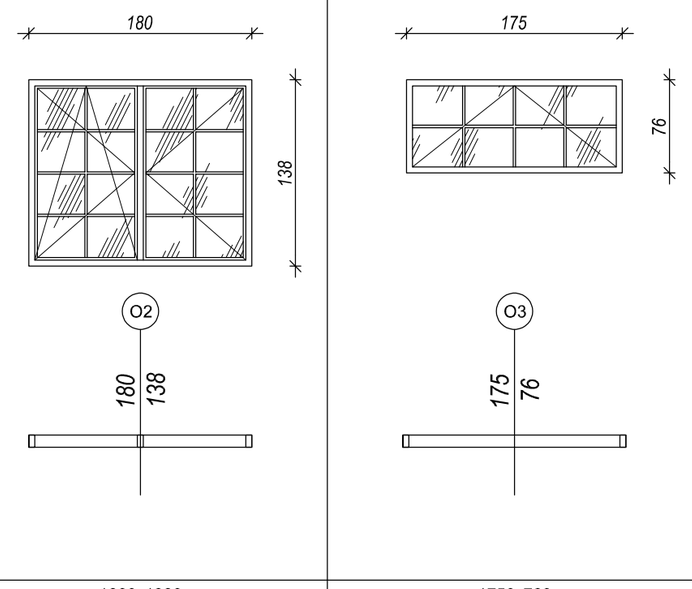					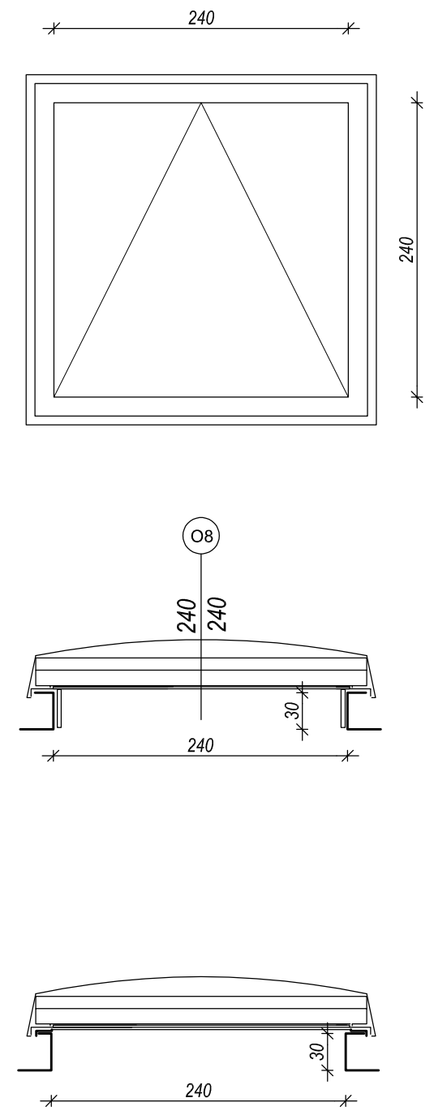
Wymiar w świetle wykończonego otworu [mm]	1800x1380	1750x760	1570x1500	1000x630	1180x1350+ 900x2520	2400x2400
Ilość wyrobów	1	1	1	1	1	2
Producent	--	--	--	--	--	--
Uwagi	Stolarka stalowa, w kolorze białym /ral 9003/, wyposażone w klamkę metalową z wyobleniami. Umax ≤ 1,4 W/m²K- minimalny parametr	Stolarka stalowa, w kolorze białym /ral 9003/, wyposażone w klamkę metalową z wyobleniami. Umax ≤ 1,4 W/m²K- minimalny parametr	Stolarka stalowa, w kolorze białym /ral 9003/, wyposażone w klamkę metalową z wyobleniami. Umax ≤1,4 W/m²K- minimalny parametr	Stolarka stalowa, w kolorze białym /ral 9003/, wyposażone w klamkę metalową z wyobleniami. Umax ≤ 1,4 W/m²K- minimalny parametr	Stolarka stalowa: 1) okno-w kolorze białym /ral 9003/, wyposażone w klamkę metalową z wyobleniami. Umax ≤ 1,4 W/m²K- minimalny parametr 2) drzwi-w kolorze ciemny wiśniowy /ral 3007/, Umax ≤1,3 W/m²K- minimalny parametr, drzwi wejściowe zewnętrzne, wyposażone w klamkę metalową z wyobleniami.	Świetlik np. świetlik stały mcr ULTRA THERM Typ NG-A podstawą skośną PVC (lub równoważny o nie gorszych parametrach). Szerokość świetlika: 240 cm. Długość świetlika: 240 cm. Wysokość podstawy świetlika: 30 cm. Kolor: biały /ral 9003/. Umax < 1,4 W/m²K- minimalny parametr. Możliwość zmiany wymiarów ale z zachowaniem wymaganej pow. klapy min. *5,76 m²*. **Uwaga! Przed zamówieniem świetlika jego wymiary należy zweryfikować pod względem możliwości bezkolizyjnego montażu na elementach konstukcji stropodachu, po dokonaniu odkrywek i rozpoznaniu stanu technicznego i układu jego konstrukcji.**
	Wymagania p.poż. **E60**	Wymagania p.poż. **E60**	Wymagania p.poż. **E60**	Wymagania p.poż. **E60**		
	Brak zamka i klamki od strony zewnętrznej	Brak zamka i klamki od strony zewnętrznej	Brak zamka i klamki od strony zewnętrznej	Brak zamka i klamki od strony zewnętrznej	Zamek i klamka od strony zewnętrznej i wewnętrznej	

ZESTAWIENIE STOLARKI - DRZWI

1	2	3	4	5	6	7
drzwi stalowe	drzwi stalowe	drzwi stalowe	drzwi stalowe	drzwi stalowe	drzwi stalowe	drzwi stalowe
D1	D2	D3	D4	D5	D6	D7
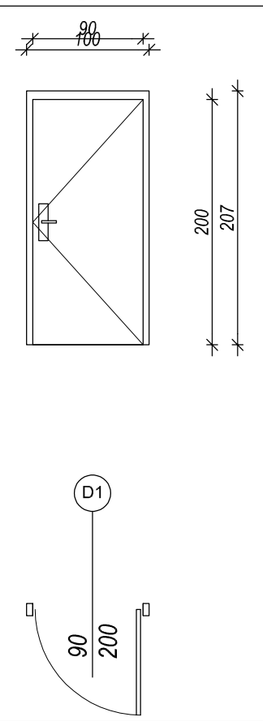	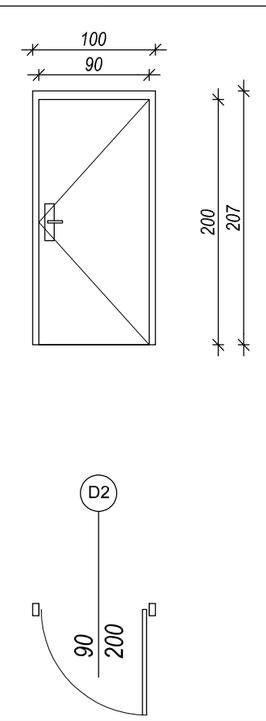	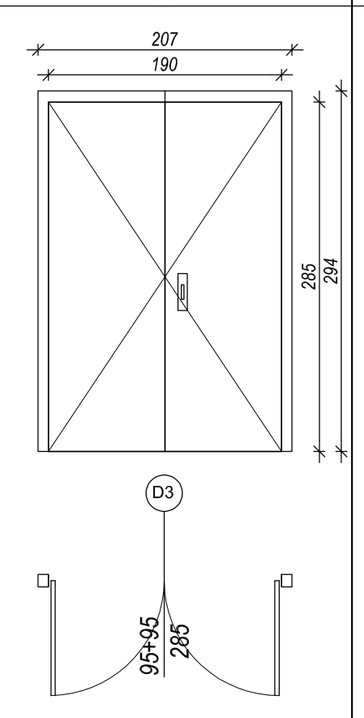	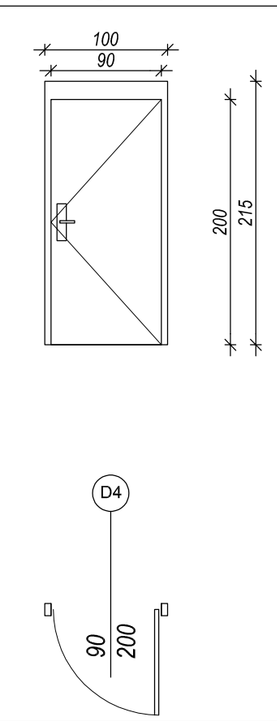	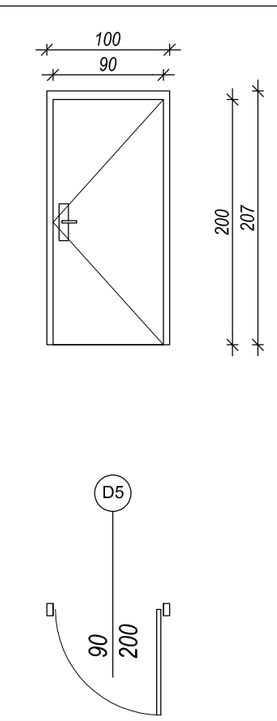	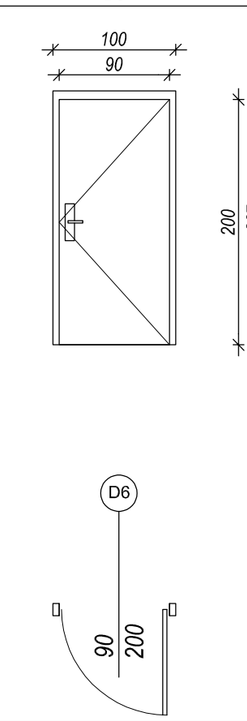	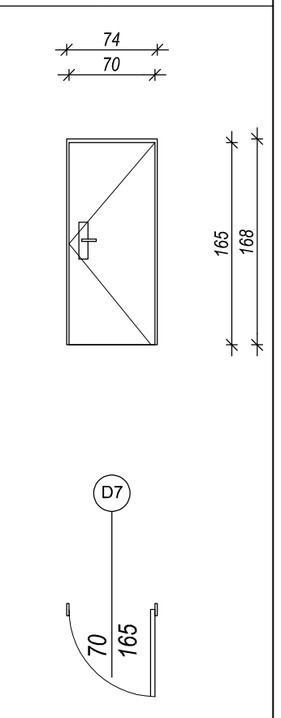
900x2000	900x2000	950+950x2850	900x2000	900x2000	900x2000	700x1650
1	1	1	1	2	1	1
--	--	--	--	--	--	--
Stolarka stalowa, w kolorze ciemny wiśniowy /ral 3007/, wyposażone w klamkę metalową z wyobleniami. Umax ≤ 1,3 W/m²K- minimalny parametr, drzwi wejściowe zewnętrzne, pełne	Stolarka stalowa, w kolorze ciemny wiśniowy /ral 3007/, wyposażone w klamkę metalową z wyobleniami. Umax ≤ 1,3 W/m²K- minimalny parametr, drzwi wejściowe zewnętrzne	Stolarka stalowa, w kolorze ciemny wiśniowy /ral 3007/, wyposażone w klamkę metalową z wyobleniami. Umax ≤ 1,3 W/m²K- minimalny parametr, drzwi wejściowe zewnętrzne	Stolarka stalowa, w kolorze ciemny wiśniowy /ral 3007/, wyposażone w klamkę metalową z wyobleniami. Umax ≤1,3 W/m²K- minimalny parametr, drzwi wejściowe zewnętrzne	Stolarka stalowa, w kolorze białym /ral 9003/, wyposażone w klamkę metalową z wyobleniami. drzwi wewnętrzne	Stolarka stalowa, w kolorze białym /ral 9003/, wyposażone w klamkę metalową z wyobleniami. drzwi wewnętrzne Umax ≤ 1,3 W/m²K- minimalny parametr, drzwi pomiędzy strefami	Stolarka stalowa, w kolorze białym /ral 9003/, wyposażone w klamkę metalową z wyobleniami. drzwi wewnętrzne- techniczne
	Wymagania p.poż. **EI60**	Wymagania p.poż. **EI60**	Wymagania p.poż. **EI60**	Wymagania p.poż. **EI30**	Wymagania p.poż. **EI60**	Wymagania p.poż. **EI120**

Wymiary otworów sprawdzić na budowie, dane dotyczące otworów przejścia drzwi muszą być bezwzględnie zachowane!
Wymiary drzwi ujednolicone do standardowych wymiarów - szczeliny zabudować, wypełnić murem lub planką montażową jeśli są niewielkie rożnice w wymiarach.
Szkło we wszystkich oknach i drzwiach - bezbarwne.

Przykładowy producent świetlika dachowego. Możliwość zmiany na inne rozwiązanie o parametrach co najmniej równoważnych.

TEMAT:
Remont kotłowni gazowo-olejowej w ramach przedsięwzięcia pn.:
„Modernizacja kotłowni gazowo – olejowej zlokalizowanej w SP ZOZ Państwowym Szpitalu dla Nerwowo i Psychicznie Chorych w Rybniku"

ADRES OBIEKTU BUDOWLANEGO:
SP ZOZ Państwowy Szpitalu dla Nerwowo i Psychicznie Chorych w Rybniku
ul. Gliwicka 33, 44 - 201 Rybnik
Obręb ewidencyjny: 247301_1.0089 Rybnik
nr. działki: 432/15

INWESTOR:
SP ZOZ Państwowy Szpitalu dla Nerwowo i Psychicznie Chorych w Rybniku
ul. Gliwicka 33, 44 - 201 Rybnik

GENERALNY WYKONAWCA:
INERGIS

INERGIS S.A.
ul. Kisielewskiego 18/28 B
42-215 Częstochowa,
tel/fax: (34) 366 91 18, (34) 366 91 13,
e-mail: biuro@inergis.pl

BRANŻA ARCHITEKTURA

PROJEKTOWAŁ:	mgr inż. Przemysław Loesch upr. nr **MPOIA/025/2004** w specjalności architektonicznej	

TEMAT RYSUNKU:
ZESTAWIENIE STOLARKI

TOM III DOKUMENTACJA POWYKONAWCZA	STADIUM: DP	DATA: 11.2022
SKALA: 1 : 50	FORMAT: 420x594	NR ARCHIWALNY: DP.A-05-00