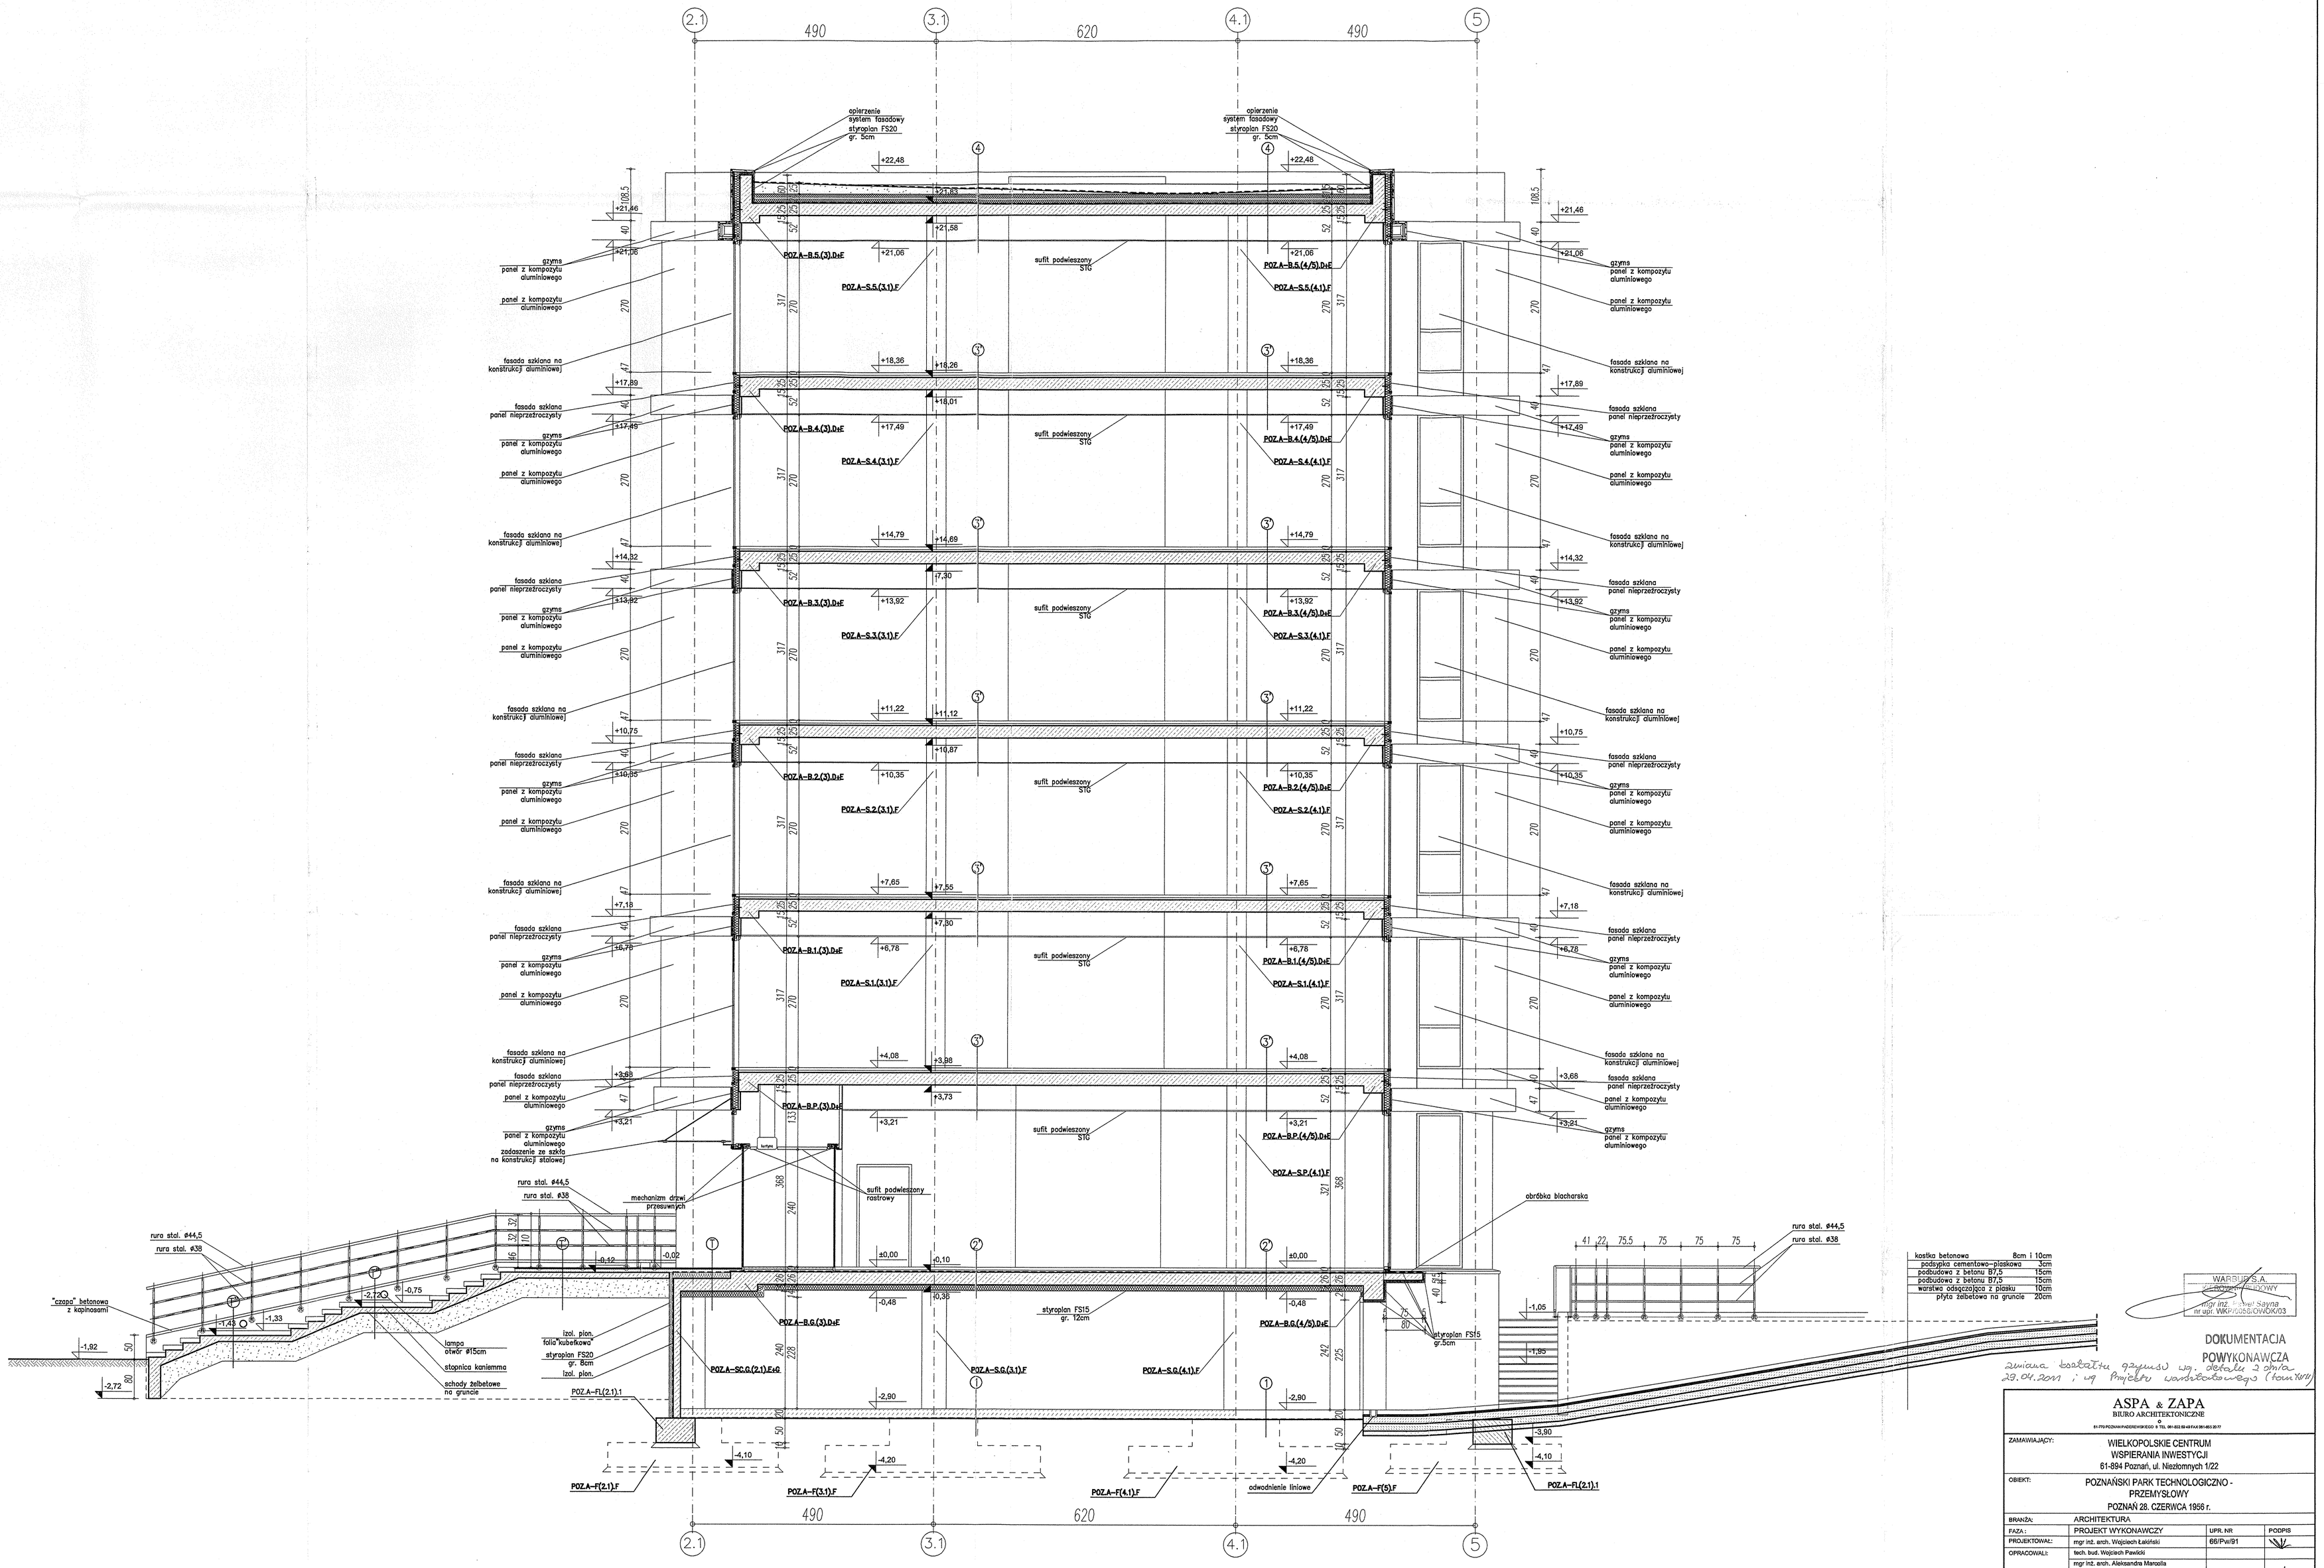

WARBUD S.A.
ODDZIAŁ POZNAŃ
mgr inż. Paweł Sayna
nr upr. WKP/0055/OWOK/03

DOKUMENTACJA POWYKONAWCZA
zmiana kształtu gzymsu wg. detalu z dnia 29.04.2011 r. w Projekcie wykonawczym (tom VIII)

ASPA & ZAPA
BIURO ARCHITEKTONICZNE
61-753 POZNAŃ ul. PODWINOGRADZKA 9, TEL. 061-832 69 44 FAX 061-865 20 17

ZAMAWIAJĄCY:	WIELKOPOLSKIE CENTRUM WSPIERANIA INWESTYCJI 61-894 Poznań, ul. Niezłomnych 1/22		
OBIEKT:	POZNAŃSKI PARK TECHNOLOGICZNO - PRZEMYSŁOWY POZNAŃ 28. CZERWCA 1956 r.		
BRANŻA:	ARCHITEKTURA		
FAZA:	PROJEKT WYKONAWCZY	UPR. NR	PODPIS
PROJEKTOWAŁ:	mgr inż. arch. Wojciech Łatiński	66/Pw/91	
OPRACOWAŁ:	tech. bud. Wojciech Pawlicki		
	mgr inż. arch. Aleksandra Marcolla		
SPRAWDZIŁ:	mgr inż. arch. Zbigniew Pyda	163/85/Pw	
TREŚĆ RYS.	SEGMENT A PRZEKRÓJ B-B	DATA: 02.2010	16A
		SKALA: 1:50	WYDANIE 2
		NR RYS.:	